


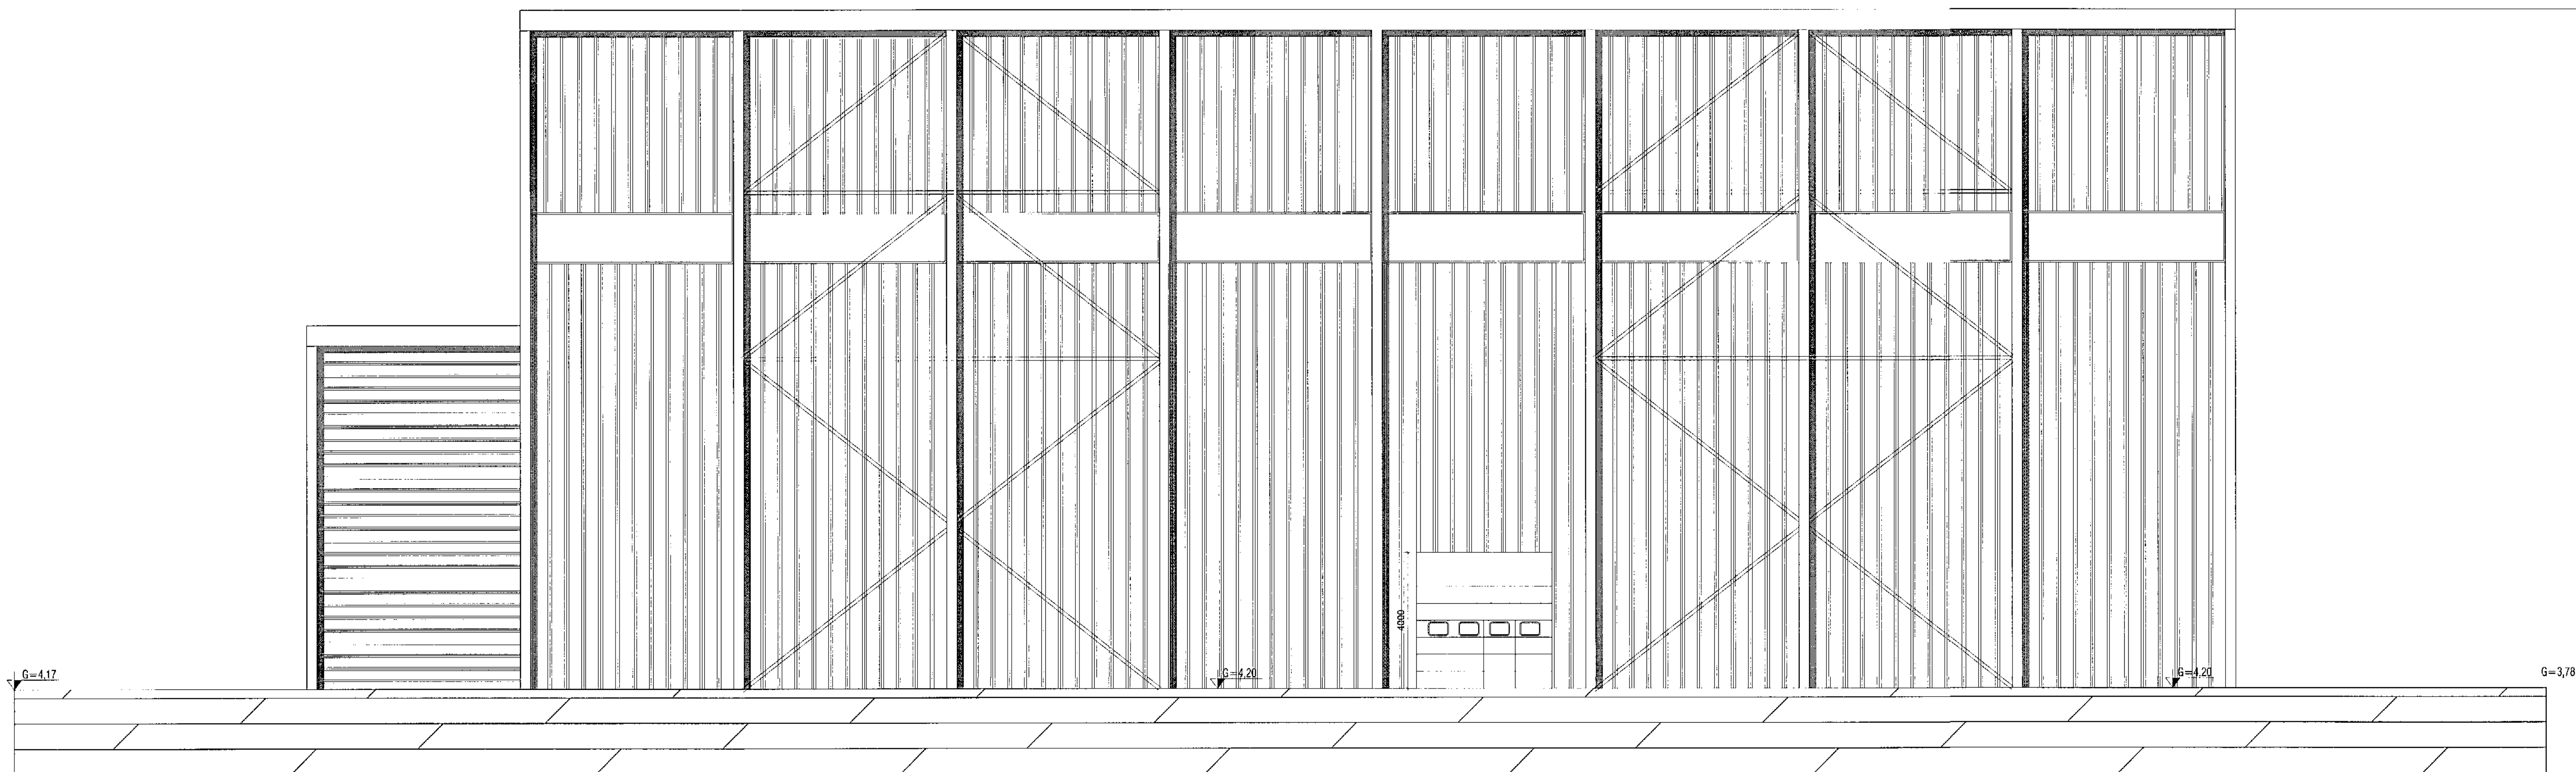

útlit suður mkv 1:100



útlit austur mkv 1:100

BREYTINGAR:

- 03.10.2005 Nýtt anddyri (7,0 m²) að sunnan og ný hurð að norðan. Míllíft selt yfir innlæskleifa og þar koma tvær skrifstofur og fundarherbergi kemur yfir lyftarageymslu. Fjórir nýir gluggar á 2. hæð að vestan. Loftræsikleifi aftan við lyftarageymslu á 1. hæð vestanmegin. Ofanljós í lager minnkuð og/eða lokuð. Staðsetning brunaslangna breytt.
- 19.10.2012 Nýtt ljósaskili á suðurhlíð.
- 10.03.2014 Réyndartekning: Ný hurð að sunnan inn í Innlaksrymi fyrir sprinkler.

SKÝRINGAR:

HÚS HANNAÐ AF VEKTOR ÁRID 1999

ÍSFELL - ÓSEYRARBRAUT 28

Anna Margrét Hauksdóttir arkitekt - kt. 120685 - 3169
Anton Örn Brynjarsson verkfræðingur - kt. 270559 - 7199
Fanney Hauksdóttir arkitekt - kt. 170561 - 7249
Haukur Haraldsson tæknifræðingur - kt. 260938 - 2079

Yfirfarið af brunahönnuði

AVH Aðaluppdráttur
Útlit
ARKITEKTUR-VERKFRÆÐI-HÖNNUN

Dagsetning: 10.08.2005
Mælikvarði: 1:100/A1
Teiknað: AMH
Yfirfarið: _____
Breyting: _____

A 110