


Útlit vestur mkv 1:100

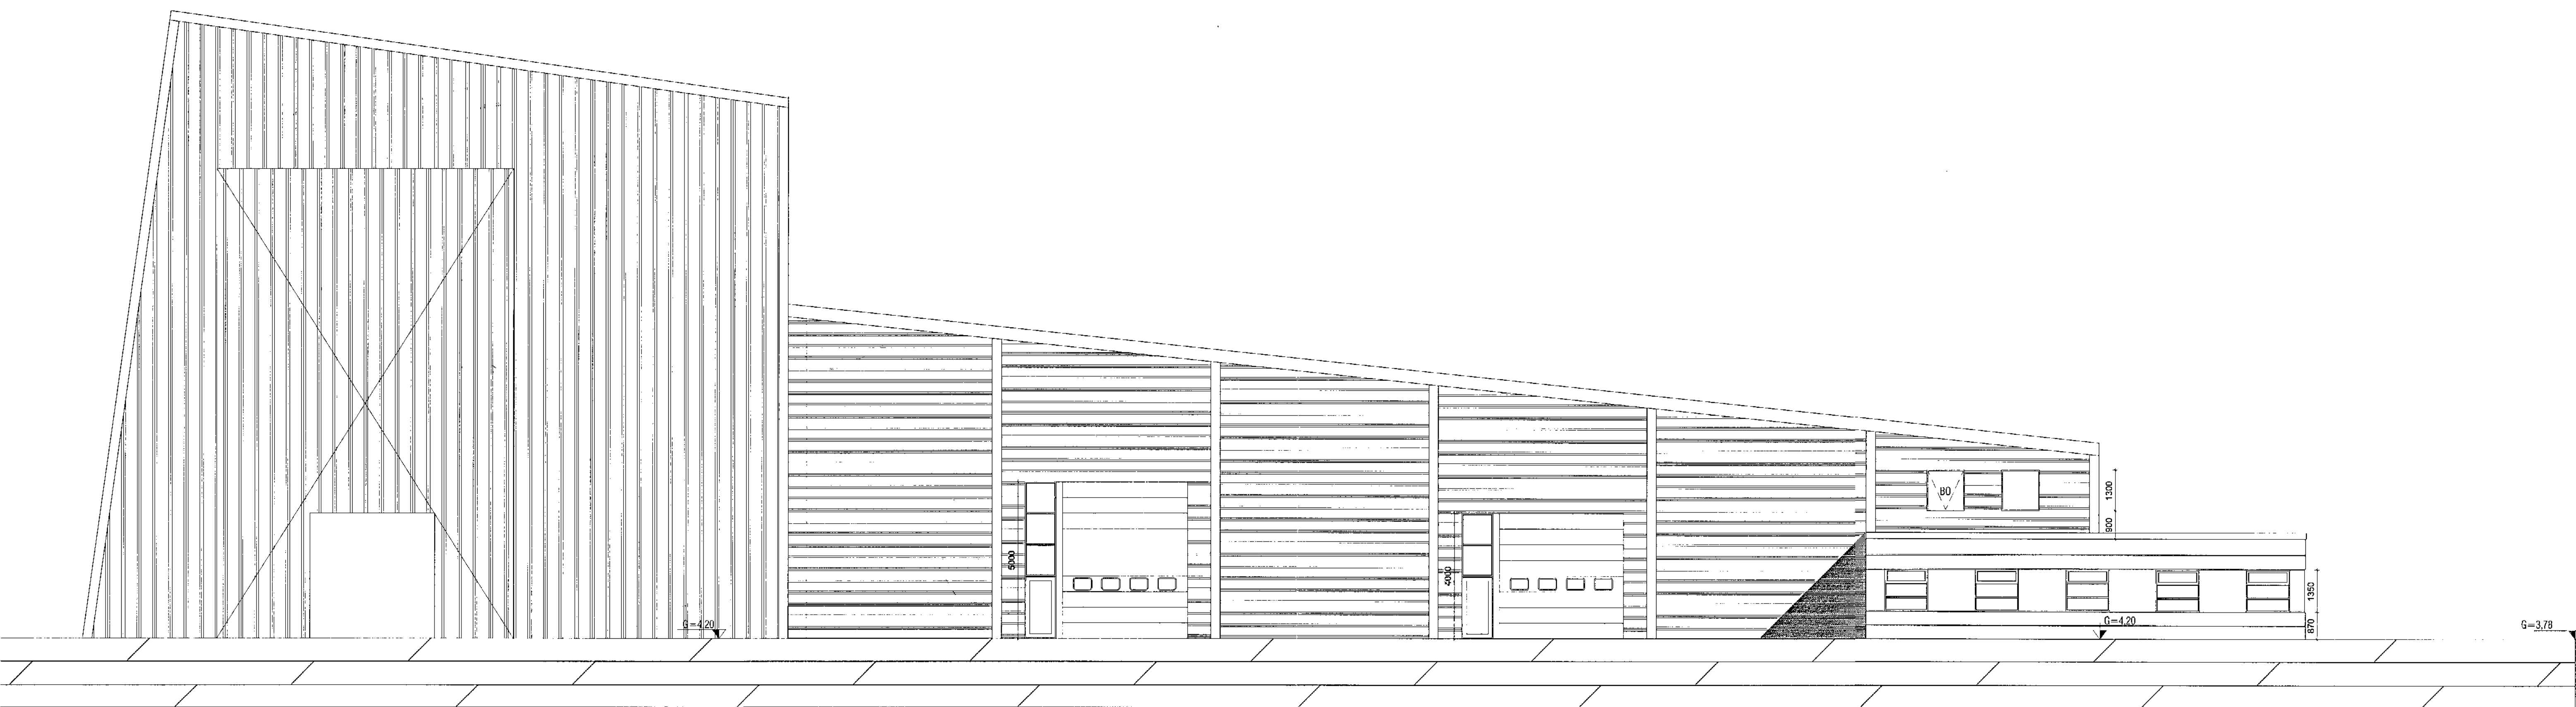

Útlit norður mkv 1:100

BREYTINGAR:

- | | |
|------------|--|
| 03.10.2005 | Nýtt anddyri (7,0 m ²) að sunnan og ný hurð að norðan. Miðillöft sett yfir inntaksklefa og þar koma tvær skrifstofur og fundarherbergi kemur yfir lyftageymslu. Fjórir nýjir gluggar á 2. hæð að vestan. Loftresklefi aftan við lyftageymslu á 1. hæð vestanmegin. Ofanljós í lager mánnkuð og/eða lokuð. Staðsetning brunaslangna breytt. |
| 19.10.2012 | Nýtt skilti á vesturhlöð |
| 10.03.2014 | Reyndarteikning |

SKÝRINGAR:

HÚS HANNAÐ AF VEKTOR ÁRID 1999

ISFELL - ÓSEYRARBRAUT 28

Anna Margrét Hauksdóttir arkitekt - kt. 120665 - 3169
Anton Órn Brynjarsson verkfræðingur - kt. 270559 - 7199
Fanney Hauksdóttir arkitekt - kt. 170581 - 7249
Haukur Haraldsson tæknifræðingur - kt. 260938 - 2079