


Samþykkt þann
18 JUL 2012
 Byggingafulltrúinn í Hafnarfirði
 F.h. Sigurður Steinar Jónsson

Samþykkt þann
26 JUN 2014
 Byggingafulltrúinn í Hafnarfirði
 F.h. Sigurður Steinar Jónsson

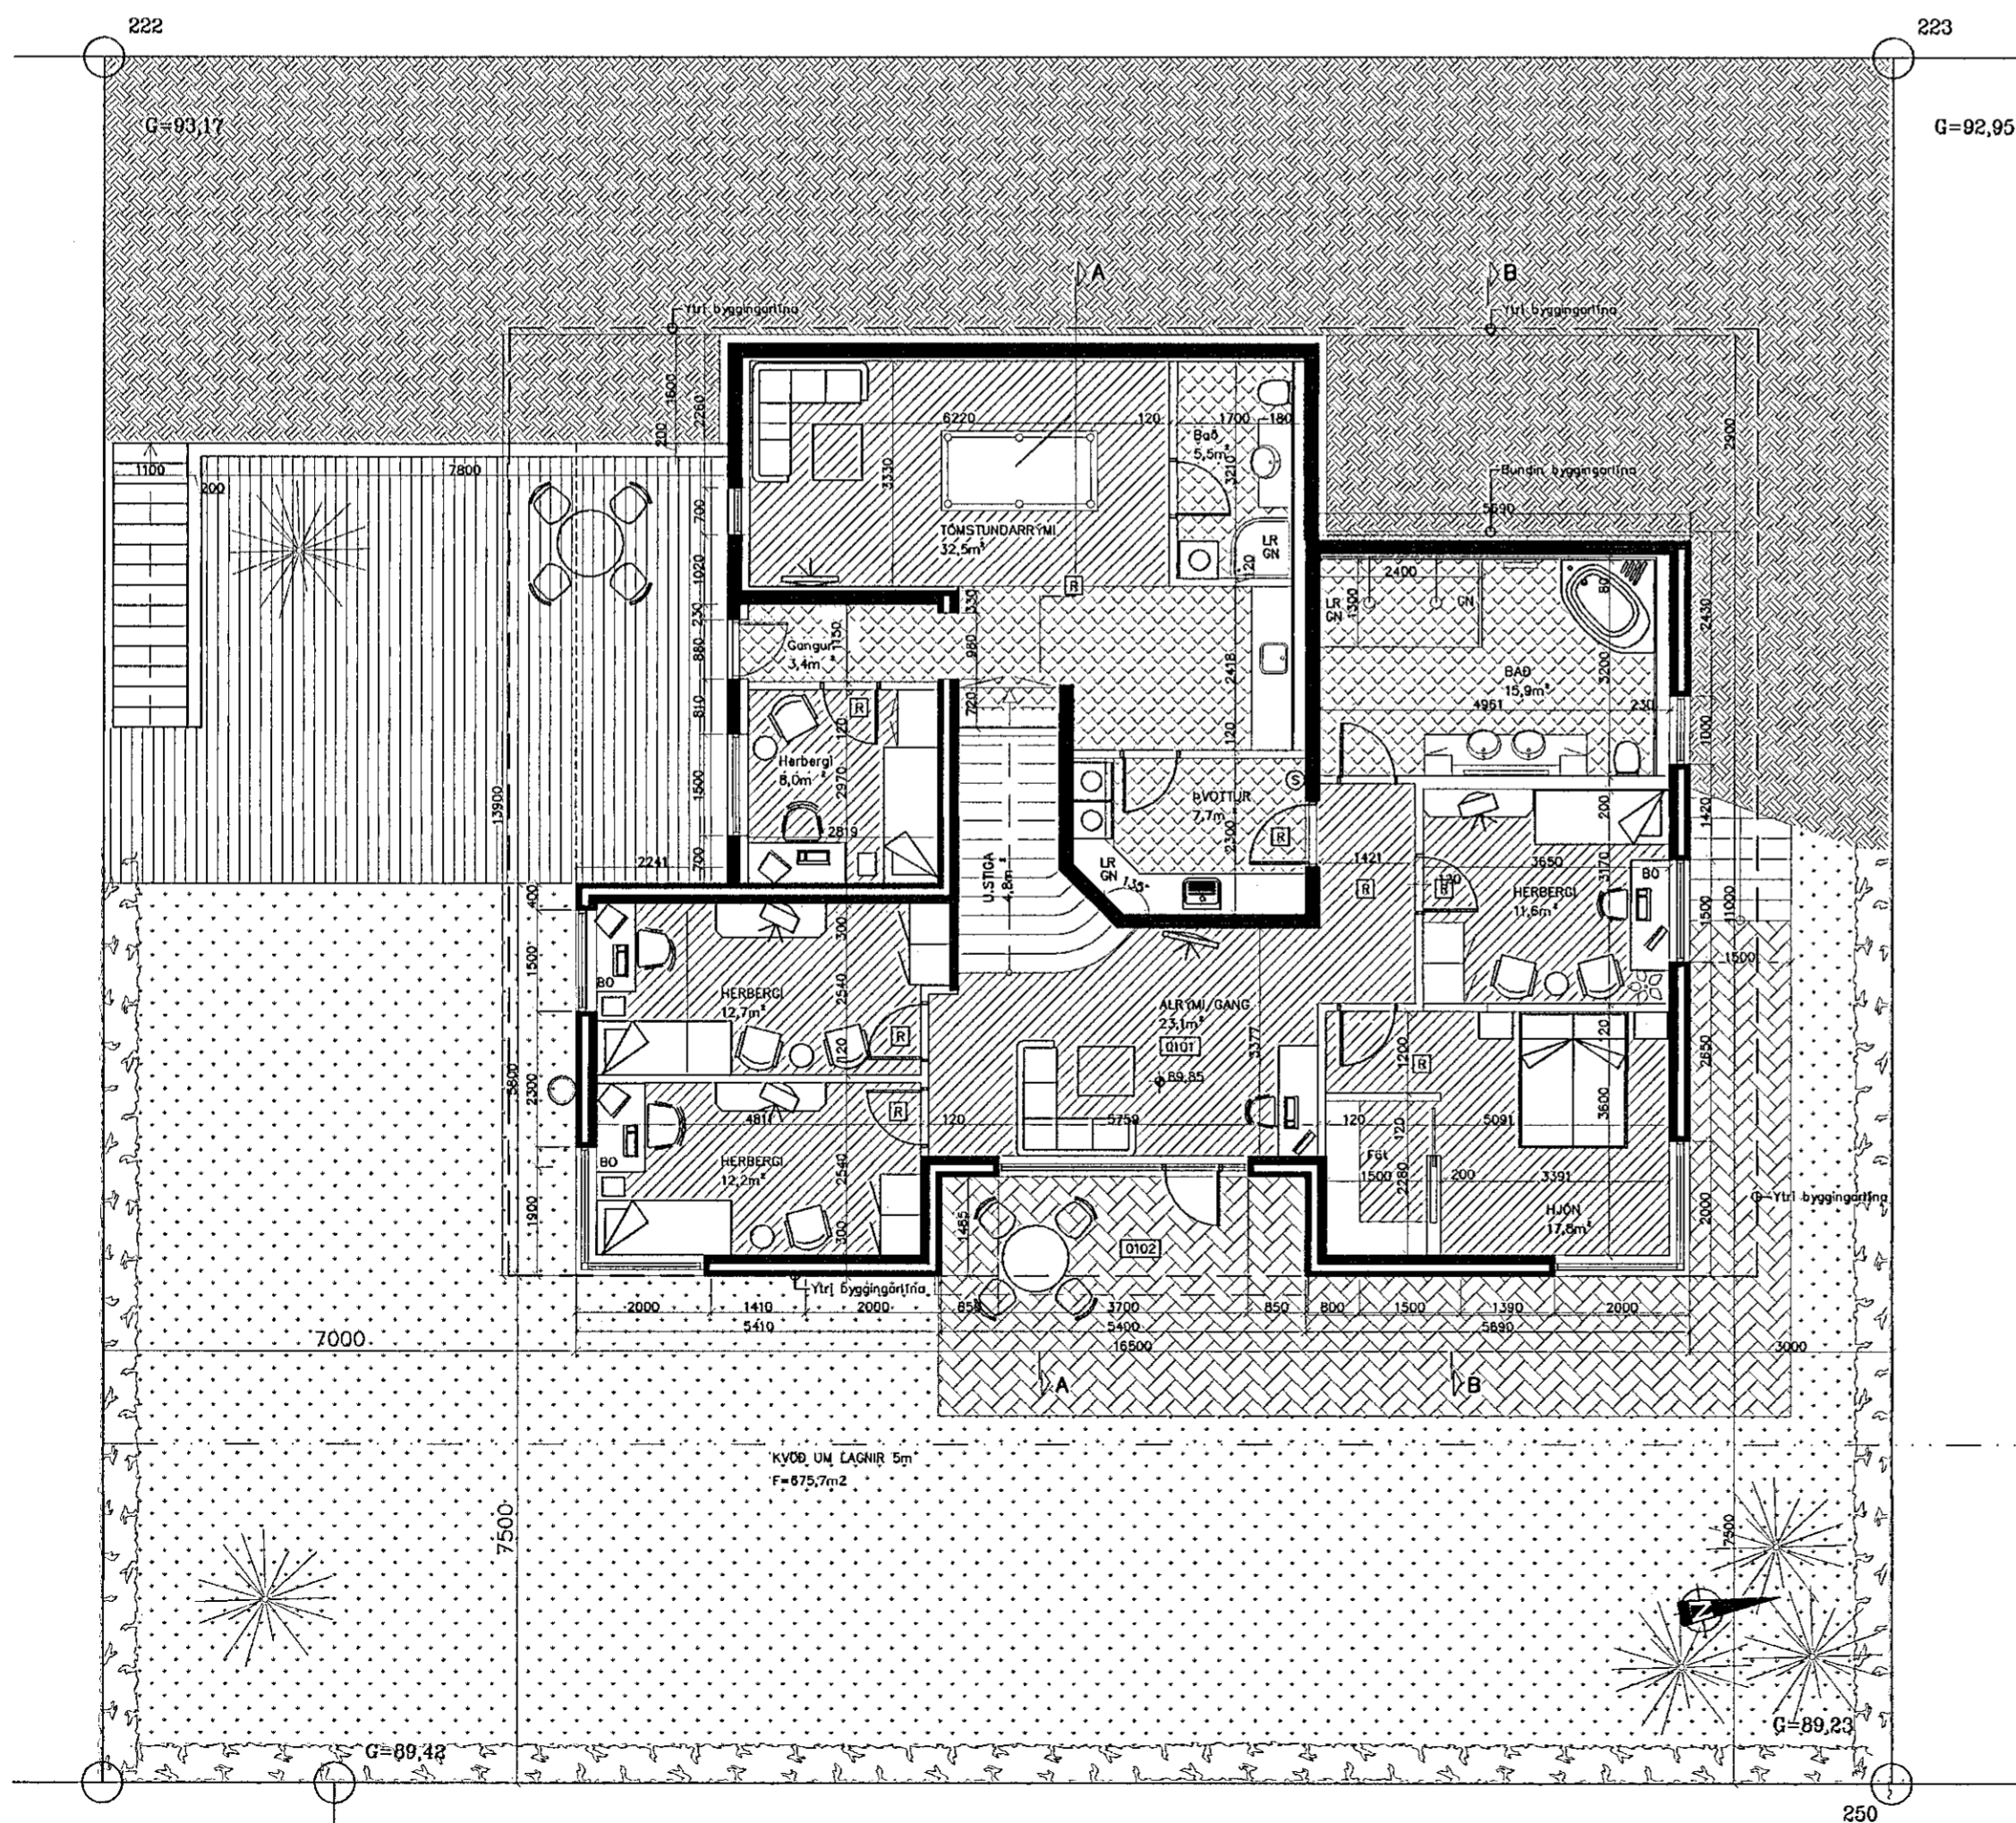

Skýringar
 BO: Björgunarp
 LR: Loftresing
 S: Slökkvitaki
 R: Reykskjarni
 GN: Göfniúrfall

5* = Rýmisnúmer uppferð.
 4* = Hús sékkað sem nemur skoti á suðurhlíð, settur gluggi á tómstundarrými, og snyrtiaðstaða, baðh. stækkað.
 3* = Breytt innraskipulag, þvottahús fært og Tómstundarrými bætt við.
 2* = gólfplata fjárlagðu úr þvottahúsi lagnarými.
 1* = sökkjar á suðvesturhlíð hækkaðir, þvottahúsi lagnarými myndast.

		Brynjar Danielsson Byggingafr.	
		Skjólslum 9 201 Kópavogi	
		Sími. 861 5655	
		Fax. 587 2610	
		Netfang. onyx@simnet.is	
nr. Breyting.		af dags	VERKJEFNI
1	1*	BD 23.02.07	BREKKUÁS 27 HF
2	2*	BD 08.03.07	TEIKNING. Grunnmynd neðri hæð Sneiðing A-A
3	3*	BD 27.03.08	
4	4*	BD 19.06.12	YFIRFARIN OG SAMÞYKKT. Kt. 09.04.67-5229
5	5*	BD 06.07.12	
6			MÆLIKVARÐI. 1:100 Öll mál á teikningum eru í mm.
7			
8			

DAGS. Nóv 06

TEIKNAD AF. BRYNJAR

TEIKN nr. A001

Kt. 09.04.67-5229

MÆLIKVARÐI. 1:100

Öll mál á teikningum eru í mm.

0,0 0,1 0,2 0,3 0,4 0,5 0,6 0,7 0,8 0,9 1,0m

100 200 300 400 500 600 700 800 900 1000mm