


Samþykkt þann
18 JUL 2012
Byggingafulltrúinn í Hafnarfirði
F.h. Sigurður Steinar-Jónsson


Samþykkt þann
26 JUN 2014
Byggingafulltrúinn í Hafnarfirði
F.h. Sigurður Steinar-Jónsson

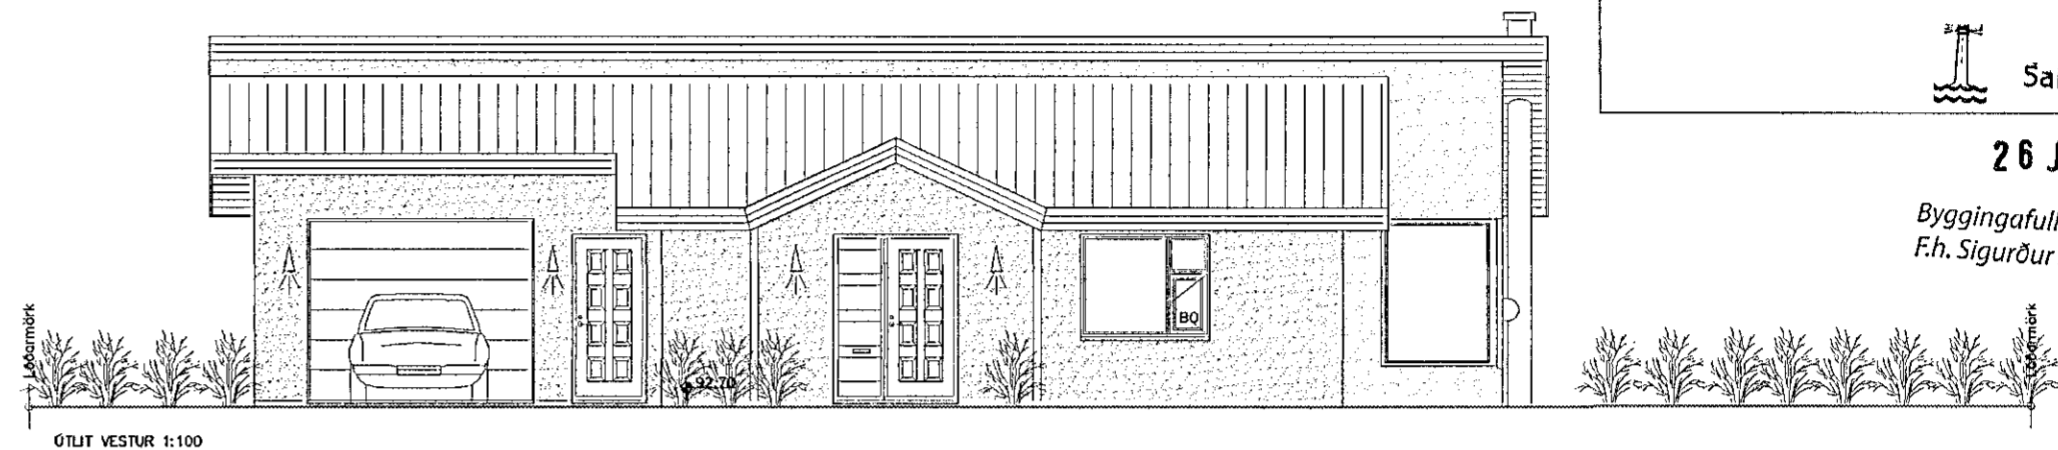

ÓTLIT VESTUR 1:100



ÓTLIT AUSTUR 1:100

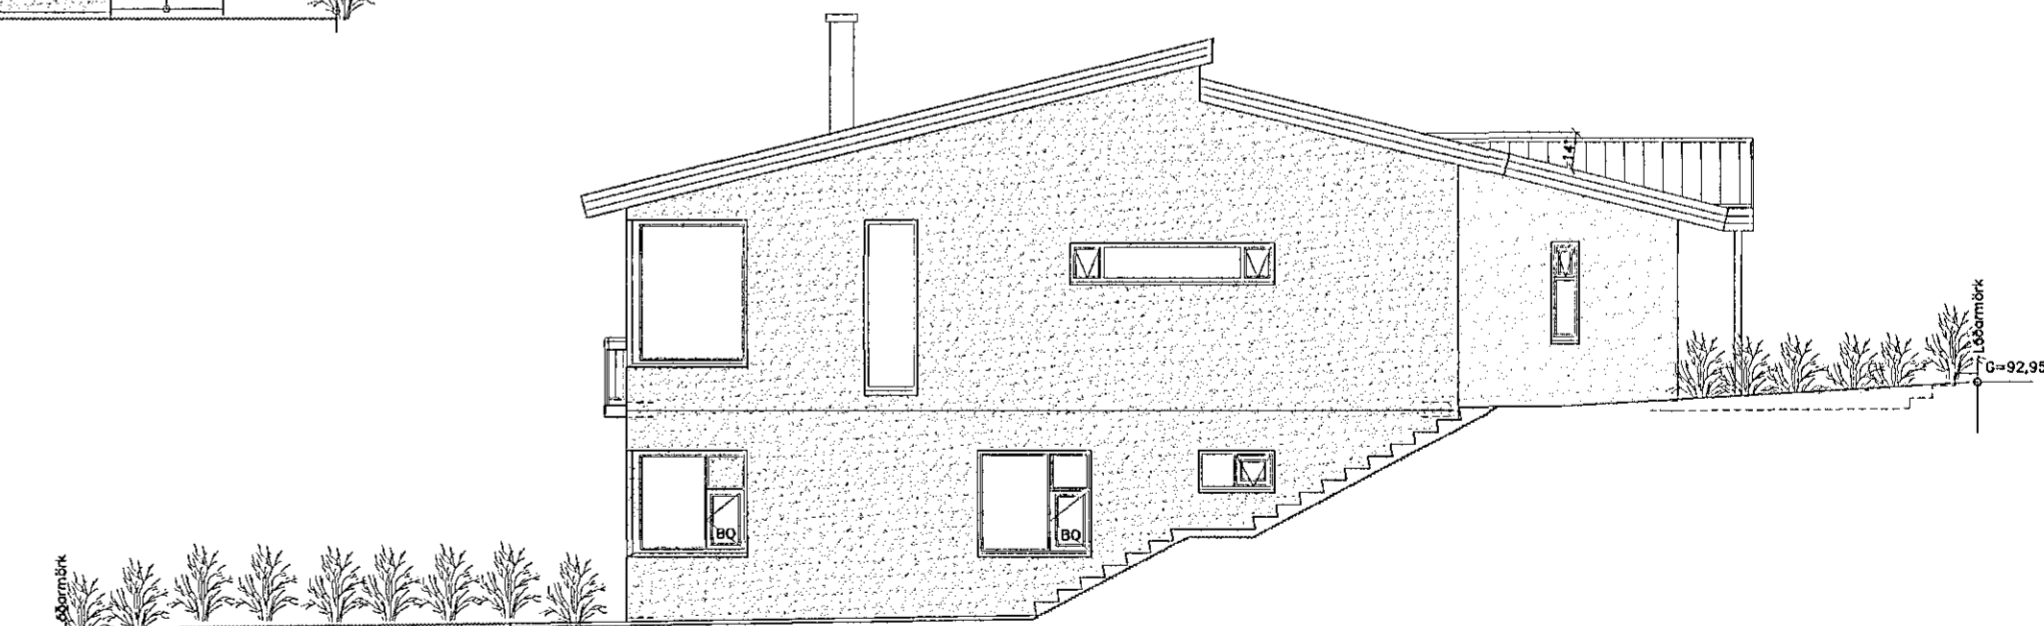

ÓTLIT NORÐUR 1:100



ÓTLIT SUÐUR 1:100

3* = Útliti breytt í samræmi við tillögu af stækkun og breyttu innraskipulagi.
2* = glugga í eldhúsi speglað.
1* = gluggum í stofu, eldhúsi og sjónvarpshóli á 1.h. eru hækkaðir frá gólfi.

Ónyx ehf

Brynjur Daníelsson Byggingafr.
Skjólslum 9 201 Kópavogi
Sími. 861 5655
Fax. 587 2610
Netfang. onyx@simnet.is

nr.	Breyting.	af	dags	VERKEFNI	DAGS.
1	1*	BD	23.02.07	BREKKUÁS 27 HF	Nóv 06
2	2*	BD	04.04.08		TEIKNAD AF. BRYNJAR
3	3*	BD	19.06.12		TEIKN nr. A102
4				YFIRFARIN OG SAMÞYKKT. <i>[Signature]</i>	Kt. 09.04.67-5229
5					
6				MÆLIKVARDL. 1:100	
7					Ótlit mál á teikningsmál 1:100
8					