

4.10.14

Samþykkt þann .
26 JUN 2014
Byggingafulltrúinn / Hafnarfirði
F.h. Sigurður Steinar Jónsson

Samþykkt þann .
18 JUL 2012
Byggingafulltrúinn / Hafnarfirði
F.h. Sigurður Steinar Jónsson

BYGGINGALÝSING:

BREKKUÁS 27 HAFNARFIRÐI
landnr.: 207402
matshl.: 01
Staðgr.: 1400-01-14100270

Húsið er byggt upp sem steinsteypt einingarhús. Einingar verða vottaðar samlokueiningar með 70mm veðurkápu, 100mm steinullarcingrun og 100-130mm berandi vegg að innanverðu. einingar koma frá vottaðri einingarverksmyðju og skilast vottum með burðarþolsteikningum. Berandi innveggir verða steinsteyptir. Milliþata verður staðsteypt og járnabundin skv. teikningum verkfræðinga.

Að utan verður húsið sallað, þó verður þverveggur undir, þak er tvíhalla manispak, létt byggt. Þak verður klætt lituðu bárustáli. Þak skal einangra með 200 mm steinull milli sperra, burðarbiti í stofu verða Kerto flintre eða stálbiti í samræmi við verkfræðihönnun.

Undir jarðplötu verður einangrað með 75mm 24kg/m³ plasteinangrun. Sökkklar verða einangraðir að utanverðu með 50mm steinullar- múrplötum og múrað utaná.

Einangrun hússins er eftirfarandi:

- U - gildi þaks skal vera. 0,2
- U - gildi útveggja skal vera. 0,4
- U - gildi gólfplötu skal vera. 0,3

Vegði meðaltal glugga skal vera 2,0 og hurða 3,0

Allir gluggar hússins skulu vera með tvöföldu k. gleri.
Allar klæðningar hússins skulu að minnsta kosti vera klæðningar í flokki II þó skulu klæðningar í bílskúr vera í flokki I.

Loftræsa skal öll gluggalaus rými hússins.
Húsið skal að öllu leiti byggt í samræmi við gildandi reglugerðir.

Í stofu verður komið fyrir lokuðu, verksmíðjuframléiddu eldstæði eða kaminu sem er hitaeinangrað og útfærður í samræmi við 192. gr. byggingarreglugerðar, og leiðbeiningar Brunamálastofnunar ríkisins. Búnaður (eldstæði og fylgihlutir) skulu vera viðurkenndir Brunamálastofnun.
Byggt verður utanum arin-unit með blökkstöðum, 50mm steinullareinangrun og klætt af með tvöföldu gipsi. Skorsteinsrör frá arni er tekið út úr vegg og liggur utanhúss upplýrir þak. rörið skal hitaeinangra með 2x25mm víxl lagðri steinullarcingrun 100kg/m³, þannig að yfirborðshiti verði ekki meiri en 60°C, og hún valin með zinkhúðuðum vír eða vírneti og allt klætt af með vatnsheldri ryðfríri stál klæðningu. Öll smíði, frágangur og uppsetning skal vera í samræmi við 193. gr. byggingarreglugerðar og leiðbeiningar brunamálastofnunar ásamt RB blaði.

Húsið verður upphitað með gólfgeisla.

Staðsetja skal handslökkvítæki og reykskynjara í samræmi við gildandi reglugerðir frá eldvarnarefirliti.

Sníjóbræsla verður í göngustíg og bílastæði framan við bílskúr.

Frágangur lóðar við lóðarmörk skal vera í fullu samræði við lóðarhafa aðliggjandi lóða.


Breyting sem sótt er um 2012:

Hús stækkað, með því að byggja inni skot á suðurhlíð, stækkun brúttó; neðri hæð 12,85m² efri hæð 12,96m² Stækkun alls 25,81m²

Byggingarefni veggja er steinsteypa þússaðir að utna og einangraðir að innan með 100mm plasteinangrun og múrað. Undirstöður og botnþata staðsteypt. Milfigólfplar staðsteypt, annar frágangur í samræmi við amað í húsinu.
Brúttó flatarmál húss stækkar úr 357,8m² í 376,5m² stækkun = 13,70m²
Brúttó rúmmál húss stækkar úr 1.179,1m³ í 1.273,3m³, stækkun = 91,60m³
Birt flatarmál húss stækkar úr 350,6m² í 376,5m², stækkun = 25,6m²

Nýtingarhlutfall fer úr 357,8/675,7=0,529 í 376,5/675,7=0,557

1* Stækkun á húsi á neðri- og efrihæð.

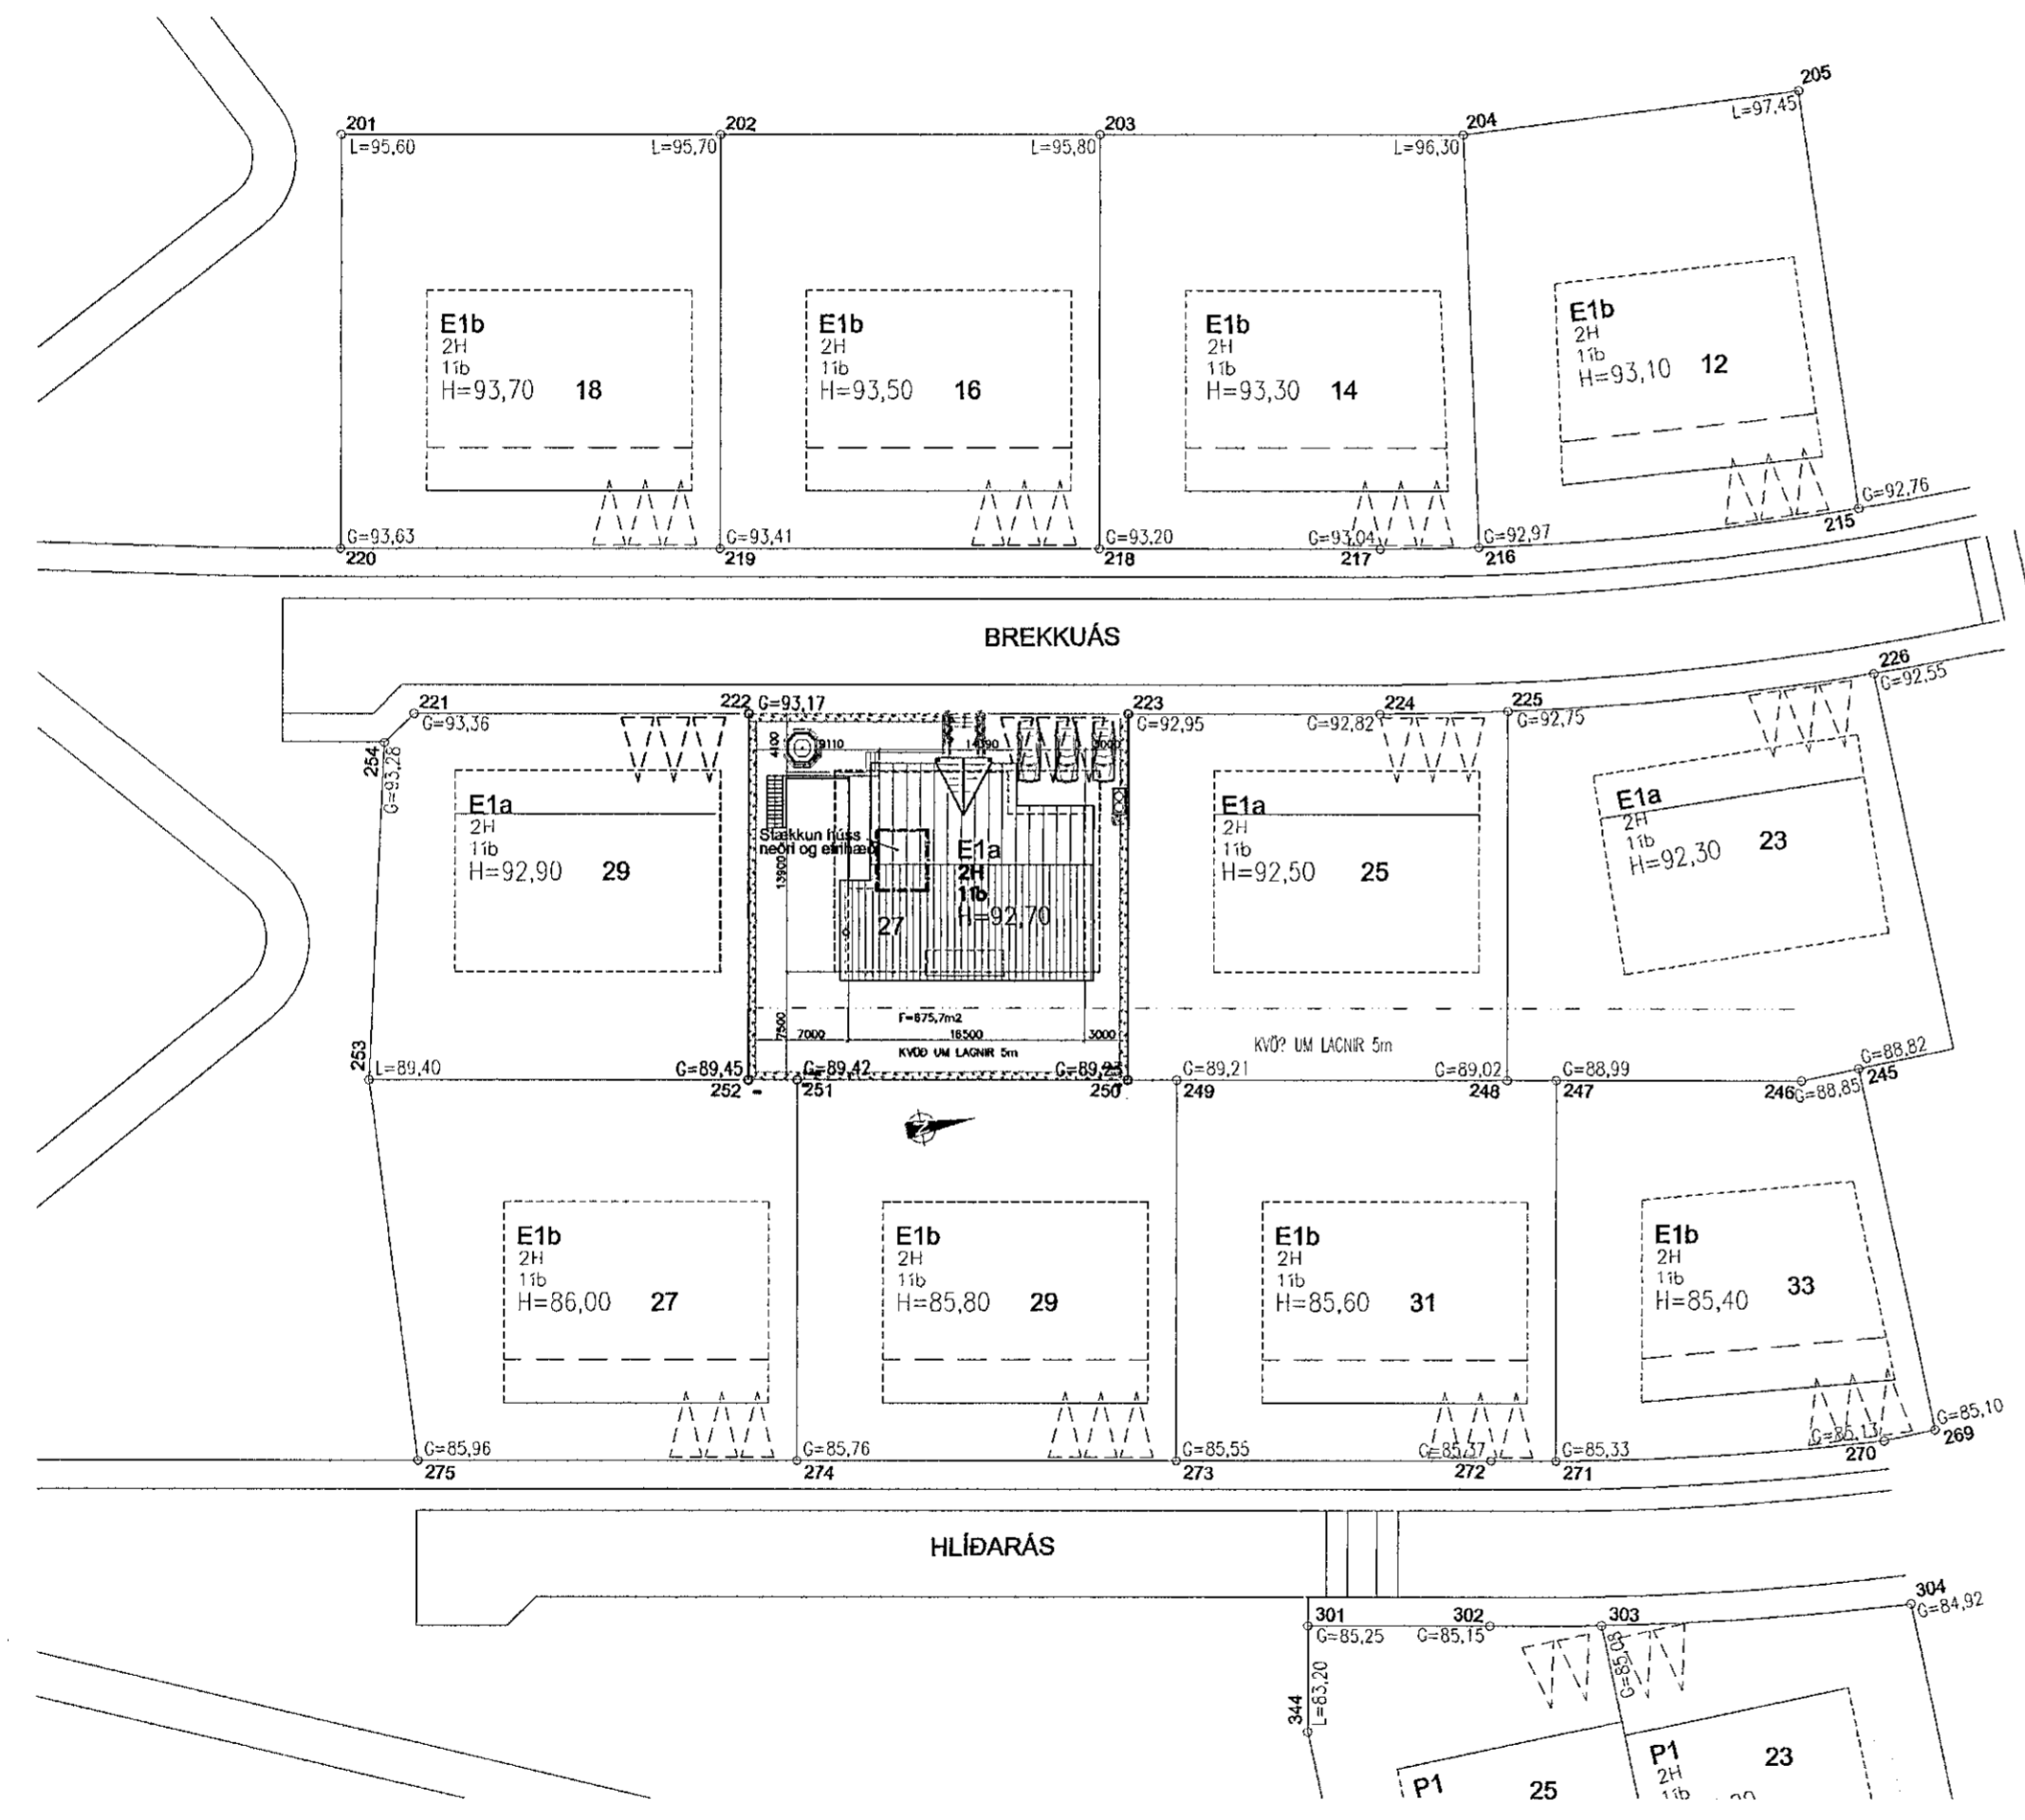

		Brynjar Danielsson Byggingarfr.	
		Skjólslólam 9 201 Kópavogi	
nr. Breyting.		Sími. 861 5655	
af dags		Fax. 587 2610	
VERKFERNI		Netfang. onyx@simnet.is	
1*		DAGS. Nóv 06	
2		TEIKNAD AF. BRYNJAR	
3		TEIKNING. Afstöðumynd og byggingalýsing	
4		TEIKN nr. A103	
5		YFIRFARIN OG SAMÞYKKT.	
6		Kl. 09.04.67-5229	
7		MÆLIKVARÐI. 1:500	
8		Gili mál á teikningum er 1mm.	