



ÚTLIT SUÐUR 1:100

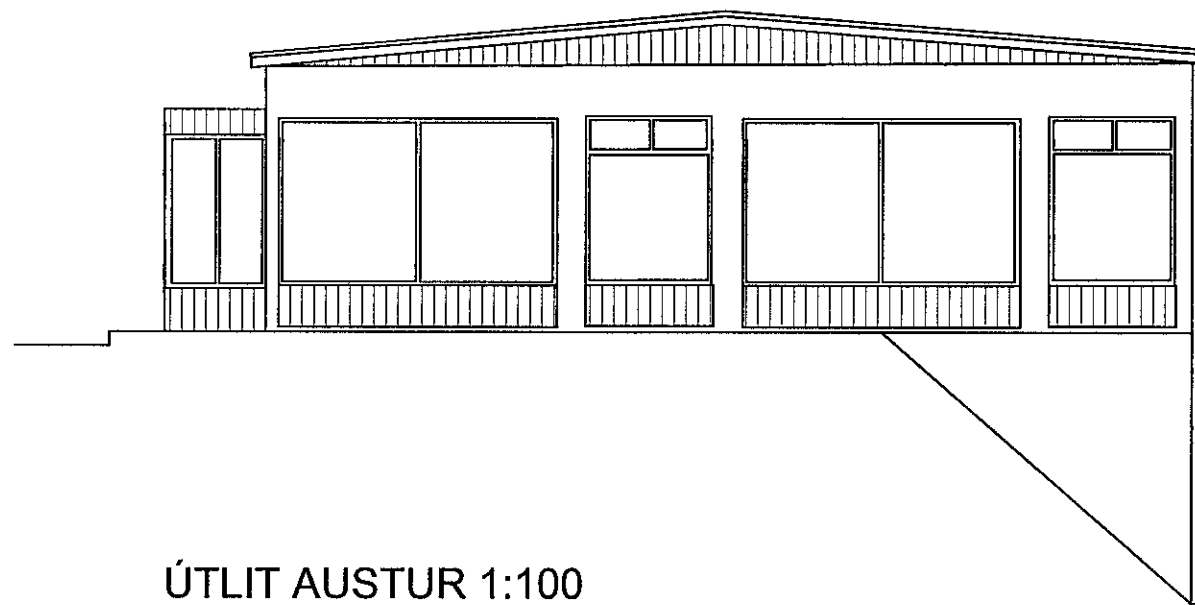


ÚTLIT AUSTUR 1:100




AUSTURGAFL FYRIR

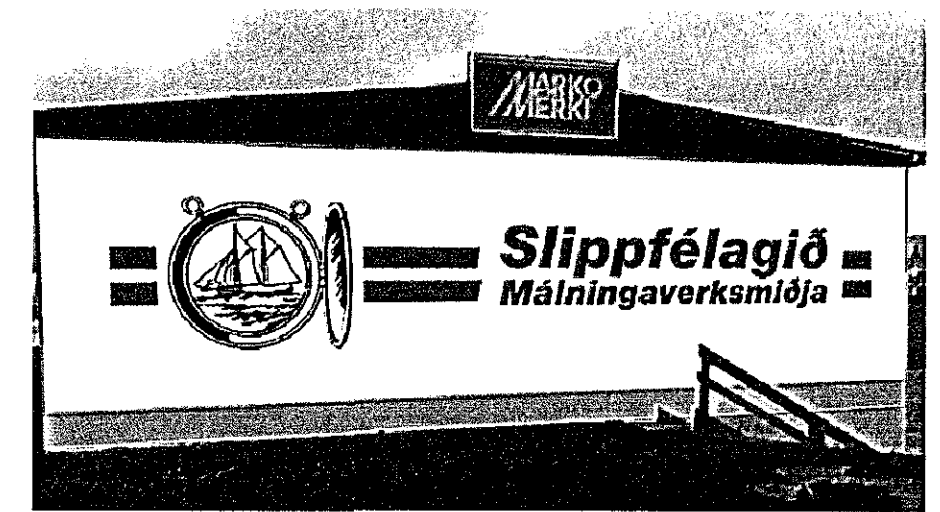

AUSTURGAFL EFTIR

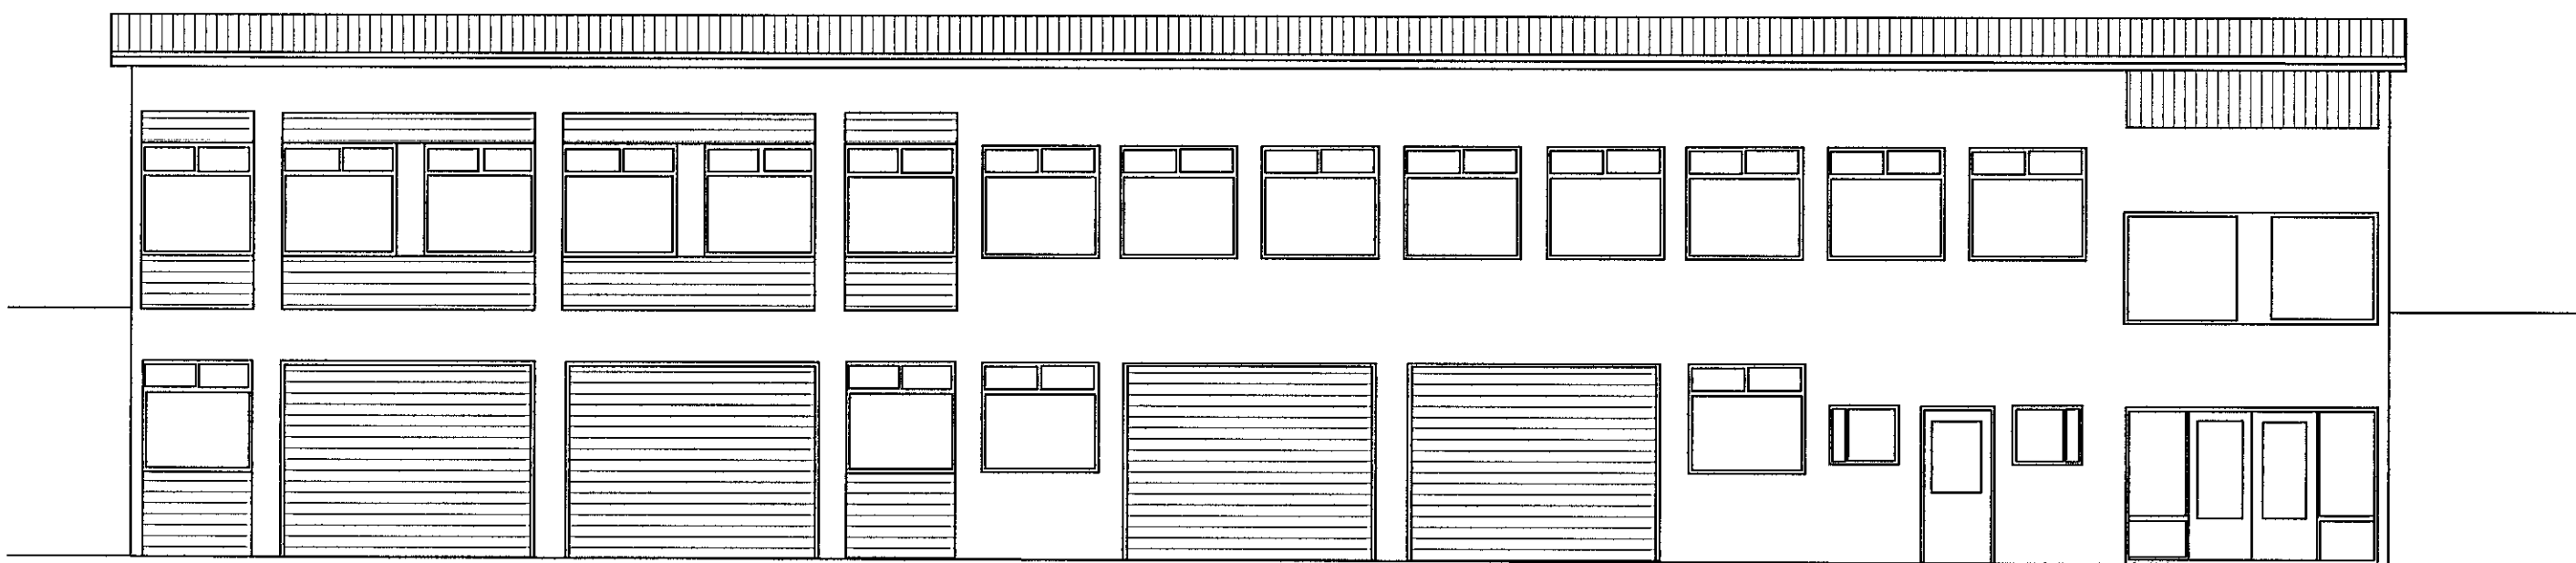

ÚTLIT NORÐUR 1:100

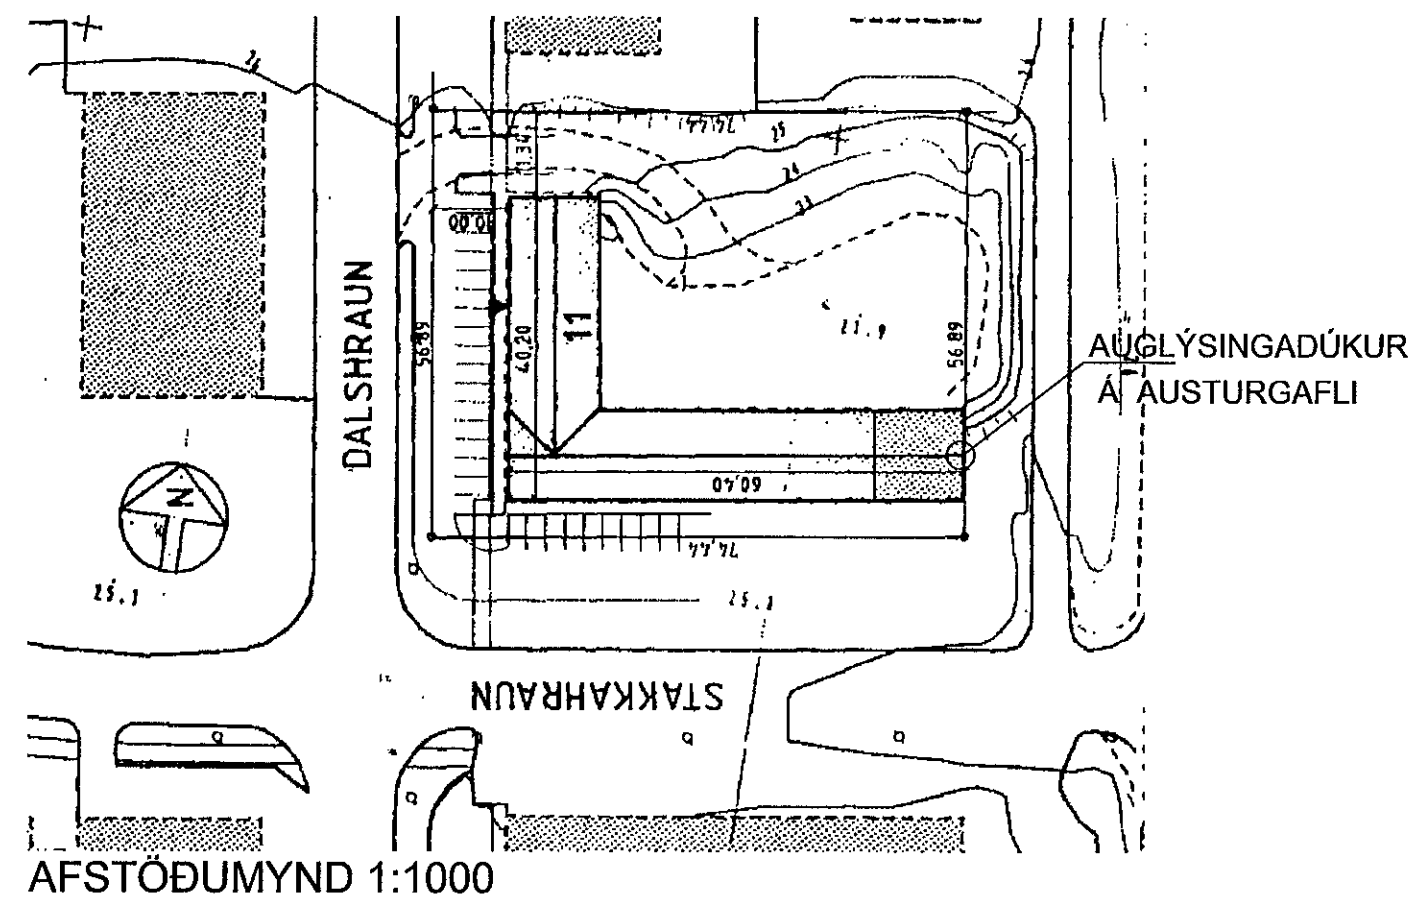


AFSTÖÐUMYND 1:1000

Samþykkt þann
20. MARS 2014
Byggingafulltrúinn í Hafnarfirði
F.h. Brynjar Rafn Ólafsson

Dalshraun 11, lokun glugga á austurgafli.

Sótt er um leyfi til að loka af glugga á austurgafli Dalshrauns 11 með auglýsingaborða úr segdúk í stærðinni 3600 x 11000 mm. Dúkurinn er strengdur á álkerfi sem er samsett úr 40 x 40 mm prófíllistum með raufum í. Gluggar á austurgafli lokast að innanverðu með einangrun og plötuklæðningu og veggur innréttast að lokum með hillukerfi.

BREYTT			
HEITI VERKS:			
DALSHRAUN 11			
HAFNARFIRÐI			
HEITI TEKNIÐGAR:			
LOKUN GLUGGA Á AUSTURGAFLI			
AFSTÖÐUMYND, ÚTLIT, LJÓSMYNDIR			
DAGS:	2014.03.06	HAUNAD:	JL, KÁ
VERKNR:		YFIRF:	JL
		TEKNAÐ:	KÁ
		KVARD:	1:1000, 1:100
ALARK			DALVEGI 18
arkitektar ehf.			201 KÖPVAOGI
JAKOB EMIL LINDAL ARKITEKT FNI KT: 050957-3229			SÍMI: 534 8000
KRISTJÁN ÁSSGERÐSSON ARKITEKT FNI KT: 140956-4309			FAX: 534 8818
			KT: 501193-2409
			alark@alark.is
			www.alark.is
			A101

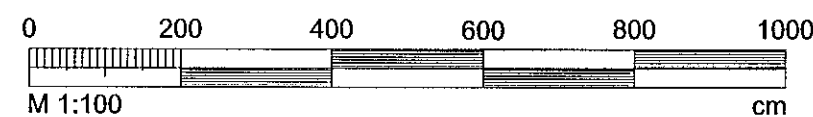

M 1:100 cm