

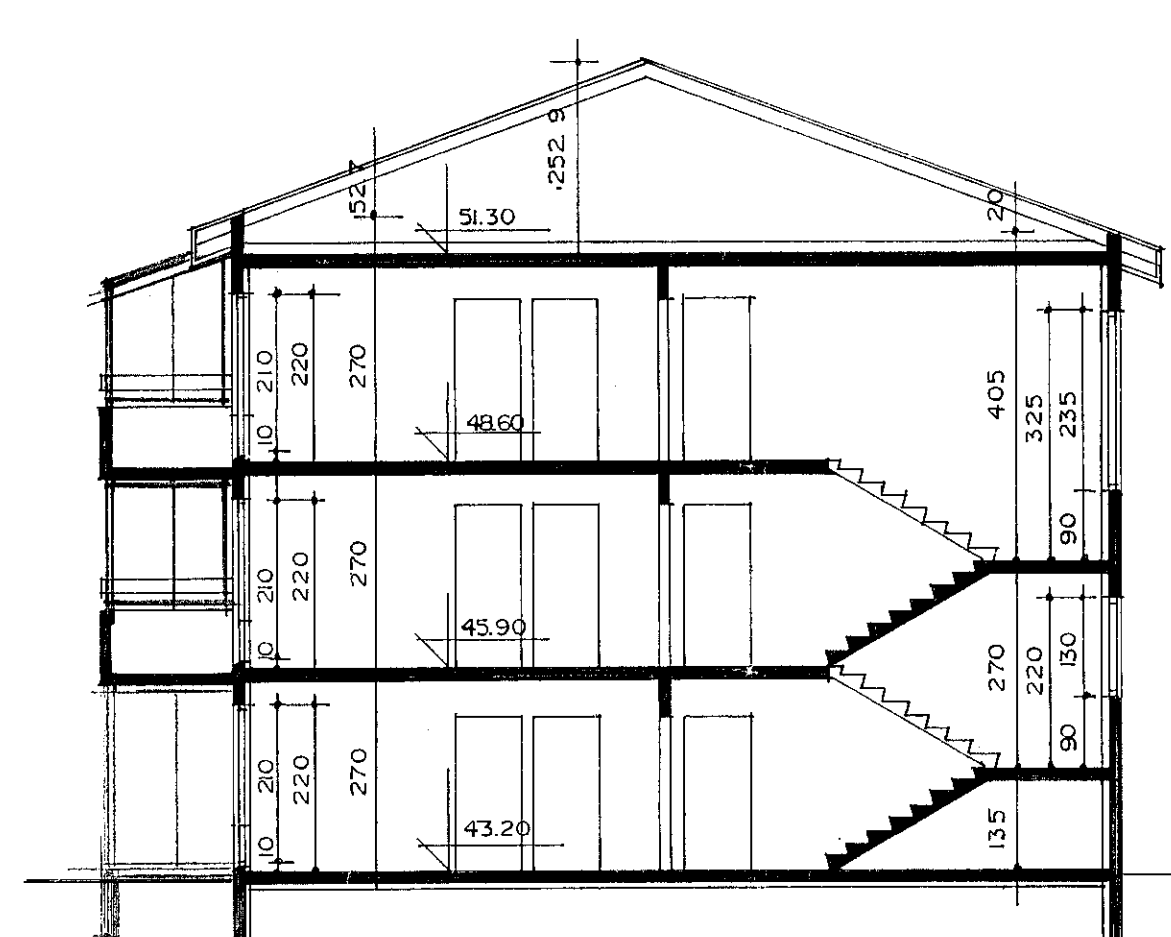



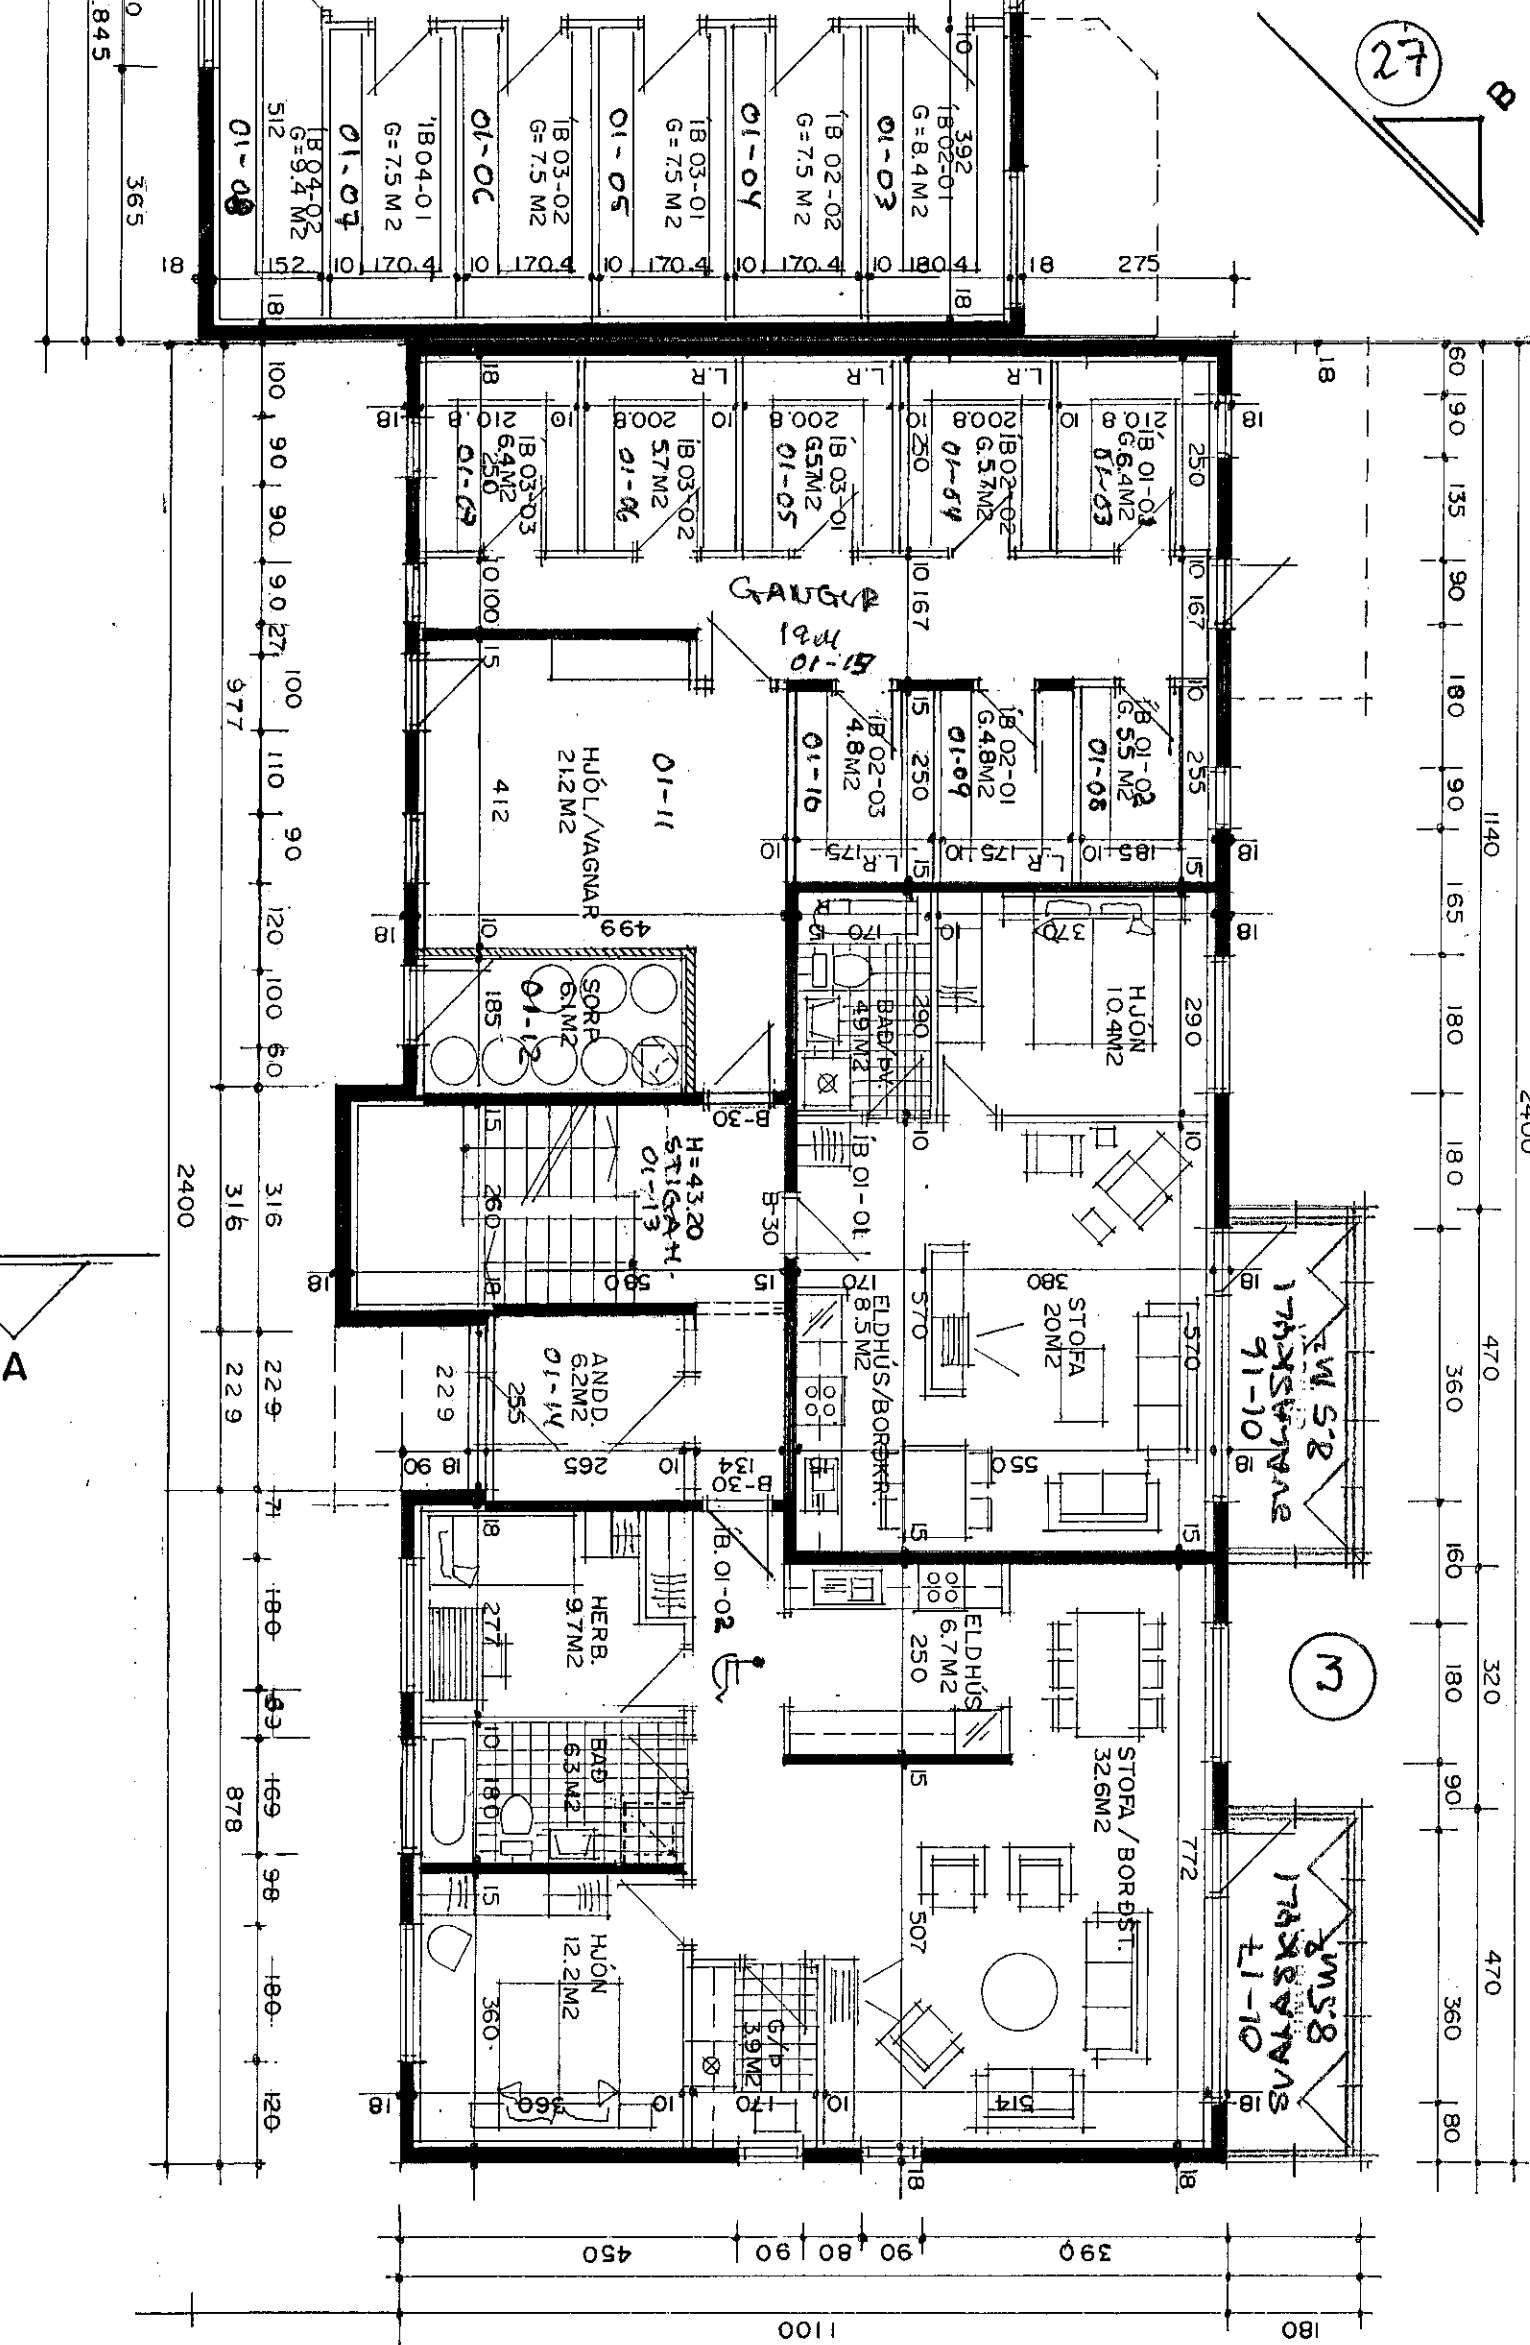


**SVALASKÝLI.**  
Svalaskýlum er lokað með 8-10 mm hertu gleri.  
Hverju svalaskýli er lokað (B-LOKUN) með glereiningum sem hvíla í þar til gerðum álbrautum.  
Svalaskýlin eru opnanleg sbr. grein 102 í byggingarreglugerð.  
Niðurföll og yfirföll eru á svólum.

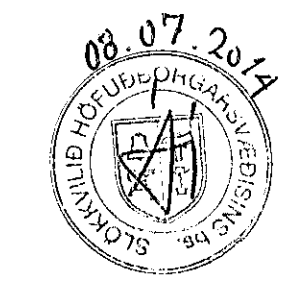

DVERGHOLT, 21, 23, 25, 27 OG HÖRGSHOLT 3, HAFNARFIRÐI.	
Sigurður Þorvarðarson byggingafræðingur bfi, Teiknistofan Strandgötu 11 220 Hafnarfirði.	
Sími: 5551519, Netfang: teiknistofa@sigurdur.is, STH, heimasíða enf. númer: 510298-2769, Kt. aðalheimnúmer: 141250-4189	
Skýfingur:	Afsalpráttur.
Teikning:	
Mæskvæði:	1:100.
Underskrift:	<i>Sigurður Steinar Jónsson</i>
Breytt: Svalaskýli B-lokun tekið 1. júní 2014.	

DVERGHOLT 21- 27 OG HÖRGSHOLT 3  
GRUNNMYND I HÆÐAR MKV. 1:100  
BREYTT Í JÚLÍ 1991  
BREYTT Í OKT. 1991 HÚS NR. 25 OG 27 VID DVERGHOLT  
INNRETTINGU BREYTT Í JÚLÍ 1993

Breytt: Svalaskýli B-lokun tekið 1. júní 2014.

*Sigurður Steinar Jónsson*