DVERGHOLT 21-27 OG HÖRGSHOLT 3

Samþykkt þann
09 JUL 2014
Byggingafulltrúinn í Hafnarfirði
F.h. Sigurður Steinar Jónsson

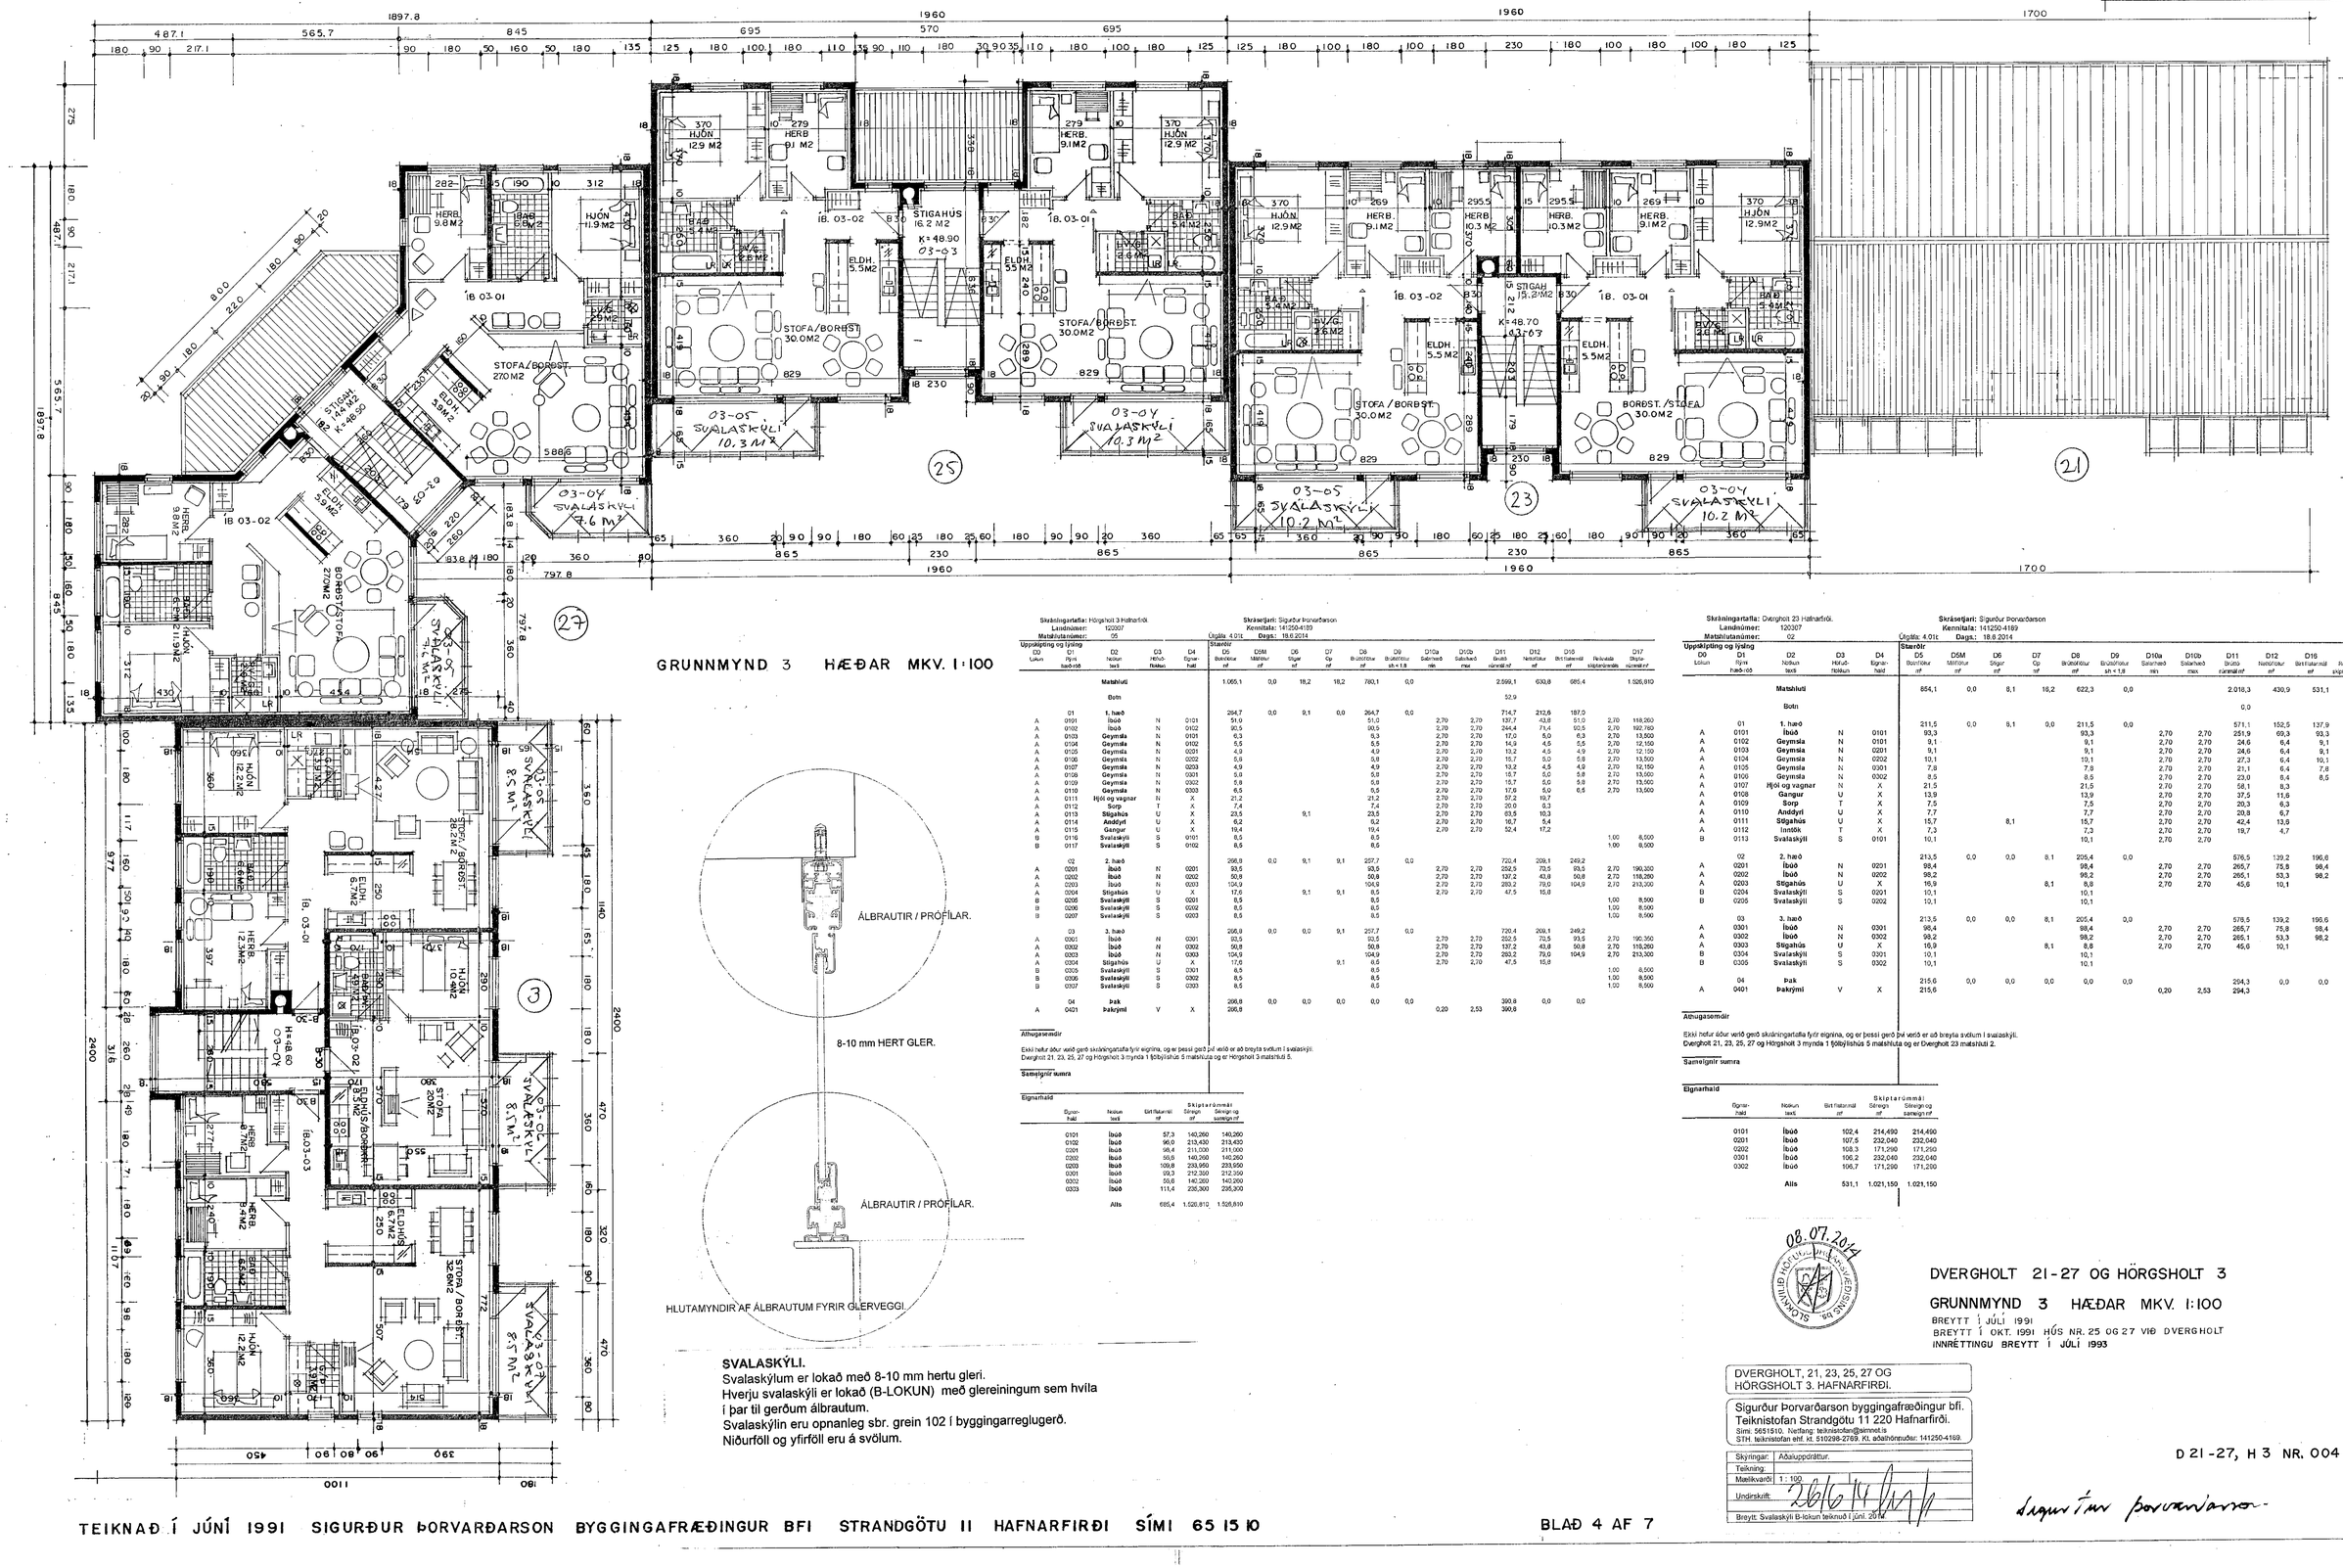

GRUNNMYND 3 HÆÐAR MKV. 1:100

SVALASKÝLI.
Svalaskýlum er lokað með 8-10 mm hertu gleri.
Hverju svalaskýli er lokað (B-LOKUN) með glereiningum sem hvíla í þar til gerðum álbrautum.
Svalaskýlin eru opnanleg sbr. grein 102 í byggingarreglugerð.
Niðurföll og yfirföll eru á svölum.

Skráningartafla: Högsholt 3 Hafnarfirði
Landsnúmer: 120307
Matshlutanúmer: 05
Úrgáfa: 4.01c Dags.: 18.6.2014
Skrásetjari: Sigurður Þorvarðarson
Kennitala: 141250-4189

Upplýsingar og lýsing					Stærðir												
D0 Lokun	D1 Flýtir hæð=66	D2 Notkun tæki	D3 Hitkl- flokkun	D4 Eignar- hald	D5 Brúttóflötur m²	D5M Mátflötur m²	D6 Sögur m²	D7 Op m²	D8 Brúttórúmm. m²	D9 Brúttóflötur sh < 1.8	D10a Salarhæð min	D10b Salarhæð max	D11 Brúttó rúmmál m³	D12 Nettóflötur m²	D16 Birtuflatarmál m²	Reiknistuðl skiptanlegrar	D17 Skipt. rúmgjald m³
		Matshluti			1.065,1	0,0	18,2	18,2	760,1	0,0			2.599,1	630,8	695,4		1.526,910
		Botn											52,9				
	01	**1. hæð**			264,7	0,0	9,1	0,0	264,7	0,0			714,7	212,6	187,0		
A	0101	Íbúð	N	0101	51,0				51,0		2,70	2,70	137,7	43,8	51,0	2,70	118,260
A	0102	Íbúð	N	0102	90,5				90,5		2,70	2,70	244,4	71,4	90,5	2,70	192,780
A	0103	Geymsla	N	0101	6,3				6,3		2,70	2,70	17,0	5,0	6,3	2,70	13,500
A	0104	Geymsla	N	0102	5,5				5,5		2,70	2,70	14,9	4,5	5,5	2,70	12,150
A	0105	Geymsla	N	0201	4,9				4,9		2,70	2,70	13,2	4,5	4,9	2,70	12,150
A	0106	Geymsla	N	0202	5,8				5,8		2,70	2,70	15,7	5,0	5,8	2,70	13,500
A	0107	Geymsla	N	0203	4,9				4,9		2,70	2,70	13,2	4,5	4,9	2,70	12,150
A	0108	Geymsla	N	0301	5,8				5,8		2,70	2,70	15,7	5,0	5,8	2,70	13,500
A	0109	Geymsla	N	0302	5,8				5,8		2,70	2,70	15,7	5,0	5,8	2,70	13,500
A	0110	Geymsla	N	0303	6,5				6,5		2,70	2,70	17,6	5,0	6,5	2,70	13,500
A	0111	Hjól og vagnar	N	X	21,2				21,2		2,70	2,70	57,2	19,7			
A	0112	Sorp	T	X	7,4				7,4		2,70	2,70	20,0	6,3			
A	0113	Sögahús	U	X	23,5		9,1		23,5		2,70	2,70	63,5	10,3			
A	0114	Anddyri	U	X	8,2				8,2		2,70	2,70	16,7	5,4			
A	0115	Gangur	U	X	19,4				19,4		2,70	2,70	52,4	17,2			
B	0116	Svalaskýli	S	0101	8,5				8,5							1,00	8,500
B	0117	Svalaskýli	S	0102	8,5				8,5							1,00	8,500
	02	**2. hæð**			266,8	0,0	9,1	9,1	257,7	0,0							
B	0206	Svalaskýli	S	0202	8,5				8,5							1,00	8,500
B	0207	Svalaskýli	S	0203	8,5				8,5							1,00	8,500
	03	**3. hæð**			266,8	0,0	0,0	9,1	257,7	0,0							
B	0306	Svalaskýli	S	0302	8,5				8,5							1,00	8,500
B	0307	Svalaskýli	S	0303	8,5				8,5							1,00	8,500
	04	**Þak**			266,8	0,0	0,0	0,0	0,0	0,0			390,8	0,0	0,0		
A	0401	Þakrými	V	X	266,8						0,20	2,53	390,8				

Athugasemdir

Ekki hefur dúr verið gerð skráningartafla fyrir eignina, og er þessi gerð því verið er að breyta svölum í svalaskýli.
Dverghólt 21, 23, 25, 27 og Högsholt 3 mynda 1 fjölbýlishús 5 matshluta og er Högsholt 3 matshluti 5.

Sameignir sumra

Eignarhald

Eignar- hald	Notkun tæki	Birt flatarmál m²	Skiptarúmmál Séreign m³	Séreign og sameign m³
0101	Íbúð	57,3	140,260	140,260
0102	Íbúð	96,0	213,430	213,430
0201	Íbúð	98,4	211,000	211,000
0202	Íbúð	55,6	140,260	140,260
0203	Íbúð	109,8	233,950	233,950
0301	Íbúð	99,3	212,300	212,300
0302	Íbúð	55,6	140,260	140,260
0303	Íbúð	111,4	235,300	235,300
	Alls	685,4	1.526,810	1.526,810

Skráningartafla: Dverghóll 23 Hafnarfirði.
Landsnúmer: 120307
Matshlutanúmer: 02
Úrgáfa: 4.01c Dags.: 18.6.2014
Skrásetjari: Sigurður Þorvarðarson
Kennitala: 141250-4189

Upplýsingar og lýsing					Stærðir												
D0 Lokun	D1 Flýtir hæð=66	D2 Notkun tæki	D3 Hitkl- flokkun	D4 Eignar- hald	D5 Brúttóflötur m²	D5M Mátflötur m²	D6 Sögur m²	D7 Op m²	D8 Brúttórúmm. m²	D9 Brúttóflötur sh < 1.8	D10a Salarhæð min	D10b Salarhæð max	D11 Brúttó rúmmál m³	D12 Nettóflötur m²	D16 Birtuflatarmál m²	Reiknistuðl skiptanlegrar	D17 Skipt. rúmgjald m³
		Matshluti			854,1	0,0	8,1	18,2	622,3	0,0			2.018,3	430,9	531,1		1.021,150
		Botn											0,0				
	01	**1. hæð**			211,5	0,0	8,1	0,0	211,5	0,0			571,1	152,5	137,9		
A	0101	Íbúð	N	0101	93,3				93,3		2,70	2,70	251,9	69,3	93,3	2,70	187,110
A	0102	Geymsla	N	0101	9,1				9,1		2,70	2,70	24,6	6,4	9,1	2,70	17,280
A	0103	Geymsla	N	0201	9,1				9,1		2,70	2,70	24,6	6,4	9,1	2,70	17,280
A	0104	Geymsla	N	0202	10,1				10,1		2,70	2,70	27,3	6,4	10,1	2,70	17,280
A	0105	Geymsla	N	0301	7,8				7,8		2,70	2,70	21,1	6,4	7,8	2,70	17,280
A	0106	Geymsla	N	0302	8,5				8,5		2,70	2,70	23,0	6,4	8,5	2,70	17,280
A	0107	Hjól og vagnar	N	X	21,5				21,5		2,70	2,70	58,1	8,3			
A	0108	Gangur	U	X	13,9				13,9		2,70	2,70	37,5	11,6			
A	0109	Sorp	T	X	7,5				7,5		2,70	2,70	20,3	6,3			
A	0110	Anddyri	U	X	7,7				7,7		2,70	2,70	20,8	6,7			
A	0111	Sögahús	U	X	15,7		8,1		15,7		2,70	2,70	42,4	13,6			
A	0112	Inntök	T	X	7,3				7,3		2,70	2,70	19,7	4,7			
B	0113	Svalaskýli	S	0101	10,1				10,1		2,70	2,70				1,00	10,100
	02	**2. hæð**			213,5	0,0	0,0	8,1	205,4	0,0			576,5	139,2	196,6		
A	0201	Íbúð	N	0201	98,4				98,4		2,70	2,70	265,7	75,8	98,4	2,70	204,660
A	0202	Íbúð	N	0202	98,2				98,2		2,70	2,70	265,1	53,3	98,2	2,70	143,910
A	0203	Sögahús	U	X	16,9			8,1	8,8		2,70	2,70	45,6	10,1			
B	0204	Svalaskýli	S	0201	10,1				10,1							1,00	10,100
B	0205	Svalaskýli	S	0202	10,1				10,1							1,00	10,100
	03	**3. hæð**			213,5	0,0	0,0	8,1	205,4	0,0			576,5	139,2	196,6		
A	0301	Íbúð	N	0301	98,4				98,4		2,70	2,70	265,7	75,8	98,4	2,70	204,660
A	0302	Íbúð	N	0302	98,2				98,2		2,70	2,70	265,1	53,3	98,2	2,70	143,910
A	0303	Sögahús	U	X	16,9			8,1	8,8		2,70	2,70	45,6	10,1			
B	0304	Svalaskýli	S	0301	10,1				10,1							1,00	10,100
B	0305	Svalaskýli	S	0302	10,1				10,1							1,00	10,100
	04	**Þak**			215,6	0,0	0,0	0,0	0,0	0,0			294,3	0,0	0,0		
A	0401	Þakrými	V	X	215,6						0,20	2,53	294,3				

Athugasemdir

Ekki hefur dúr verið gerð skráningartafla fyrir eignina, og er þessi gerð því verið er að breyta svölum í svalaskýli.
Dverghóll 21, 23, 25, 27 og Högsholt 3 mynda 1 fjölbýlishús 5 matshluta og er Dverghóll 23 matshluti 2.

Sameignir sumra

Eignarhald

Eignar- hald	Notkun tæki	Birt flatarmál m²	Skiptarúmmál Séreign m³	Séreign og sameign m³
0101	Íbúð	102,4	214,490	214,490
0201	Íbúð	107,5	232,040	232,040
0202	Íbúð	108,3	171,290	171,290
0301	Íbúð	106,2	232,040	232,040
0302	Íbúð	106,7	171,290	171,290
	Alls	531,1	1.021,159	1.021,150

08.07.2014

DVERGHOLT 21-27 OG HÖRGSHOLT 3

GRUNNMYND 3 HÆÐAR MKV. 1:100

BREYTT Í JÚLÍ 1991
BREYTT Í OKT. 1991 HÚS NR. 25 OG 27 VIÐ DVERGHOLT
INNRÉTTINGU BREYTT Í JÚLÍ 1993

DVERGHOLT, 21, 23, 25, 27 OG HÖRGSHOLT 3. HAFNARFIRÐI.

Sigurður Þorvarðarson byggingafræðingur bfi.
Teiknistofan Strandgötu 11 220 Hafnarfirði.
Sími: 5651510. Iðnfræðingur: teiknistofan@simnet.is
STH. teiknistofan ehf. kt. 510298-2769. Kt. aðaltónnuðar: 141250-4169.

Skýringar:	Aðalupprættur.
Teikning:	
Mælikvarði:	1 : 100
Undirskrift:	
Breytt: Svalaskýli B-lokun teiknuð í júní 2014	

D 21-27, H 3 NR. 004

Sigurður Þorvarðarson

TEIKNAÐ Í JÚNÍ 1991 SIGURÐUR ÞORVARÐARSON BYGGINGAFRÆÐINGUR BFI STRANDGÖTU 11 HAFNARFIRÐI SÍMI 65 15 10