



Samþykkt þann  
 08 MAY 2014  
 Byggingarfulltrúi/Hafnarfirði  
 P.h. Sigurður Steinnurðsson


Úr Gildi

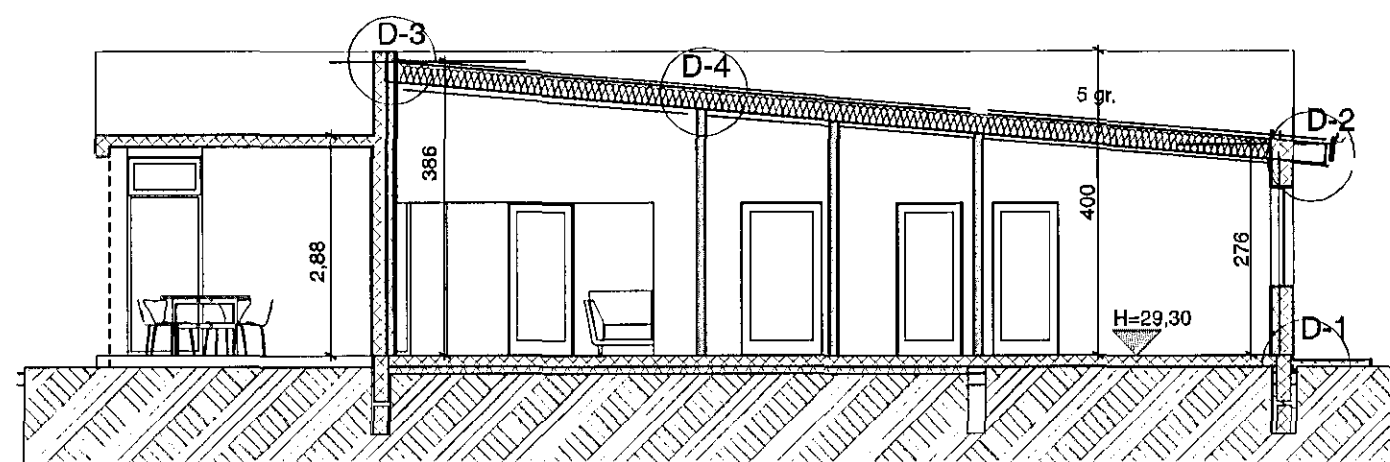




B Skurdmynd 1:100

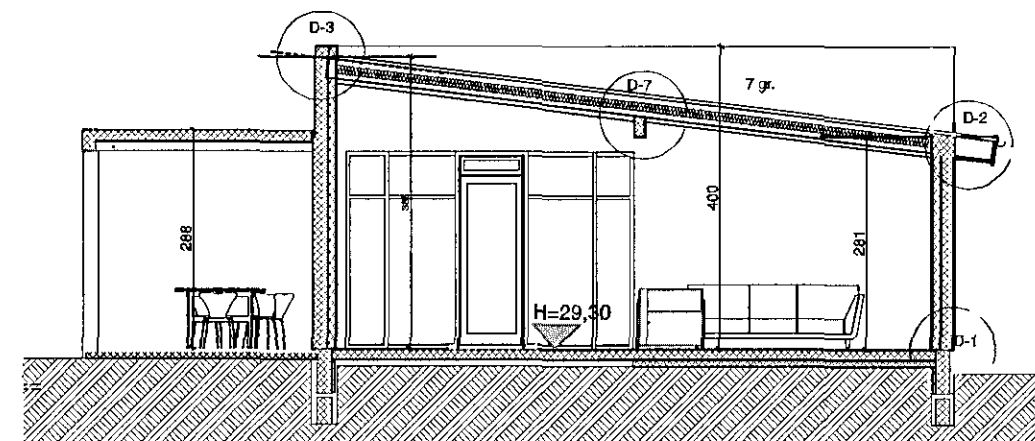

A Skurdmynd 1:100

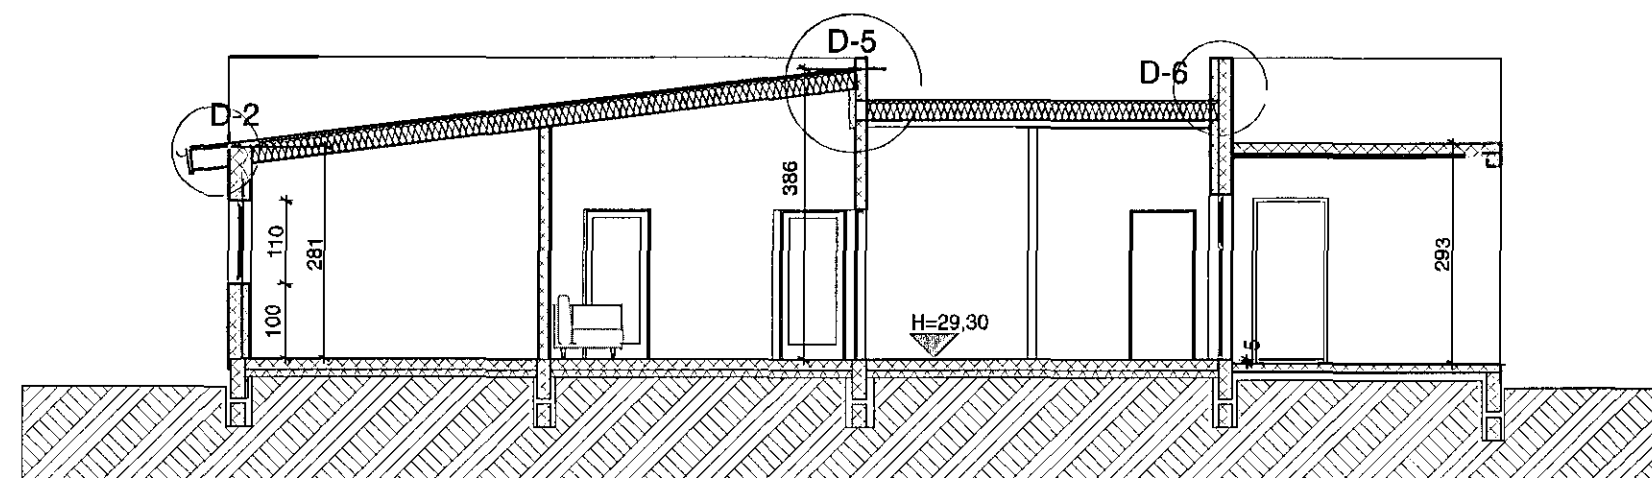

C Skurdmynd (1) 1:100

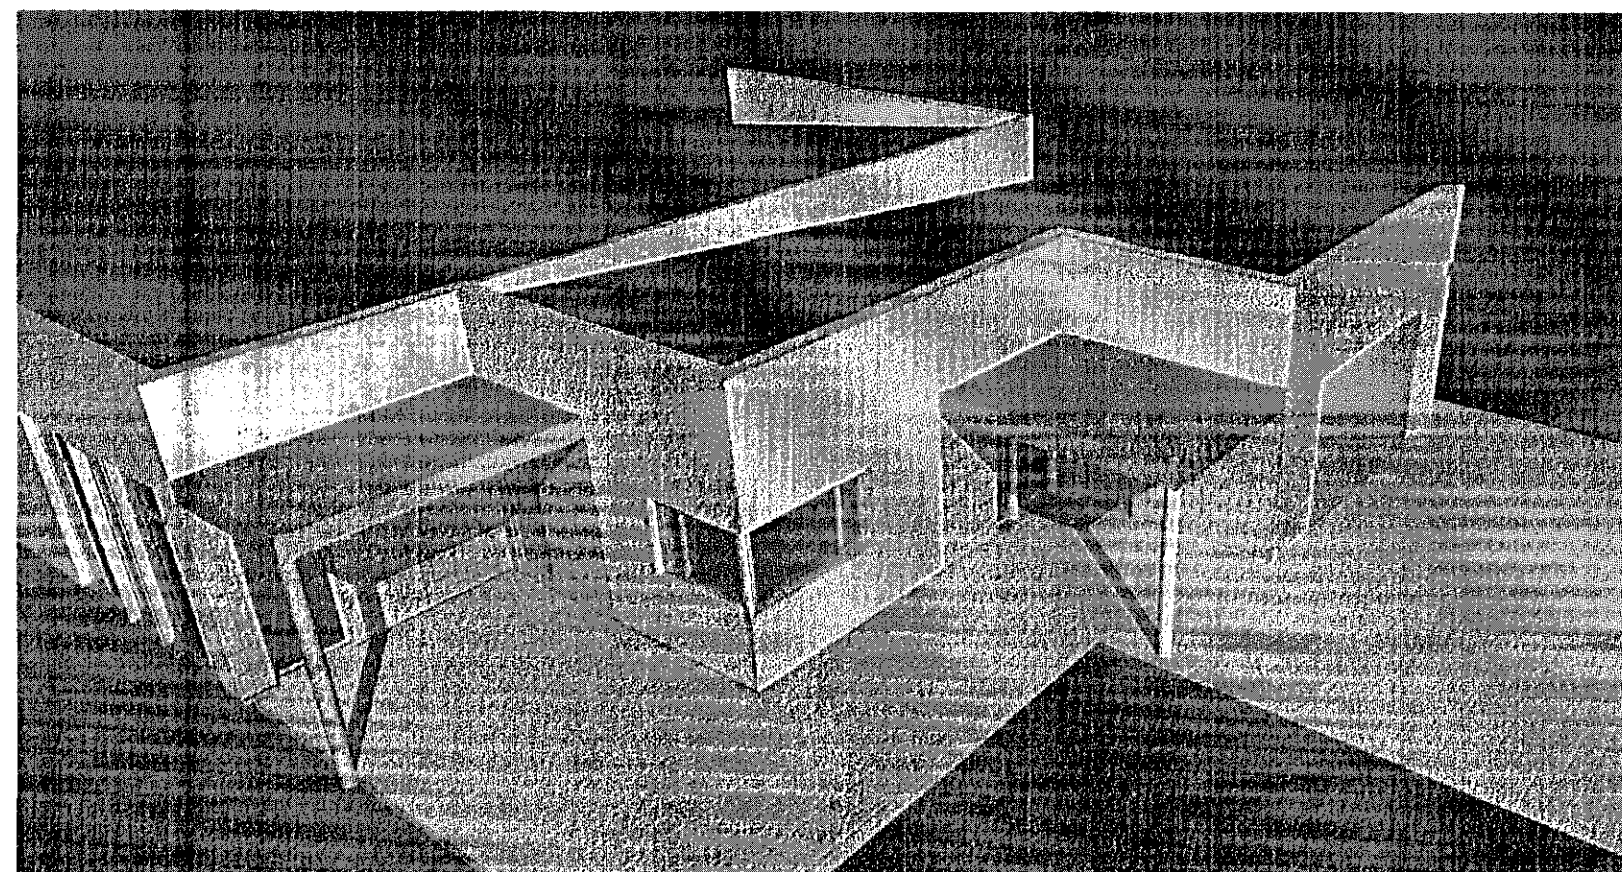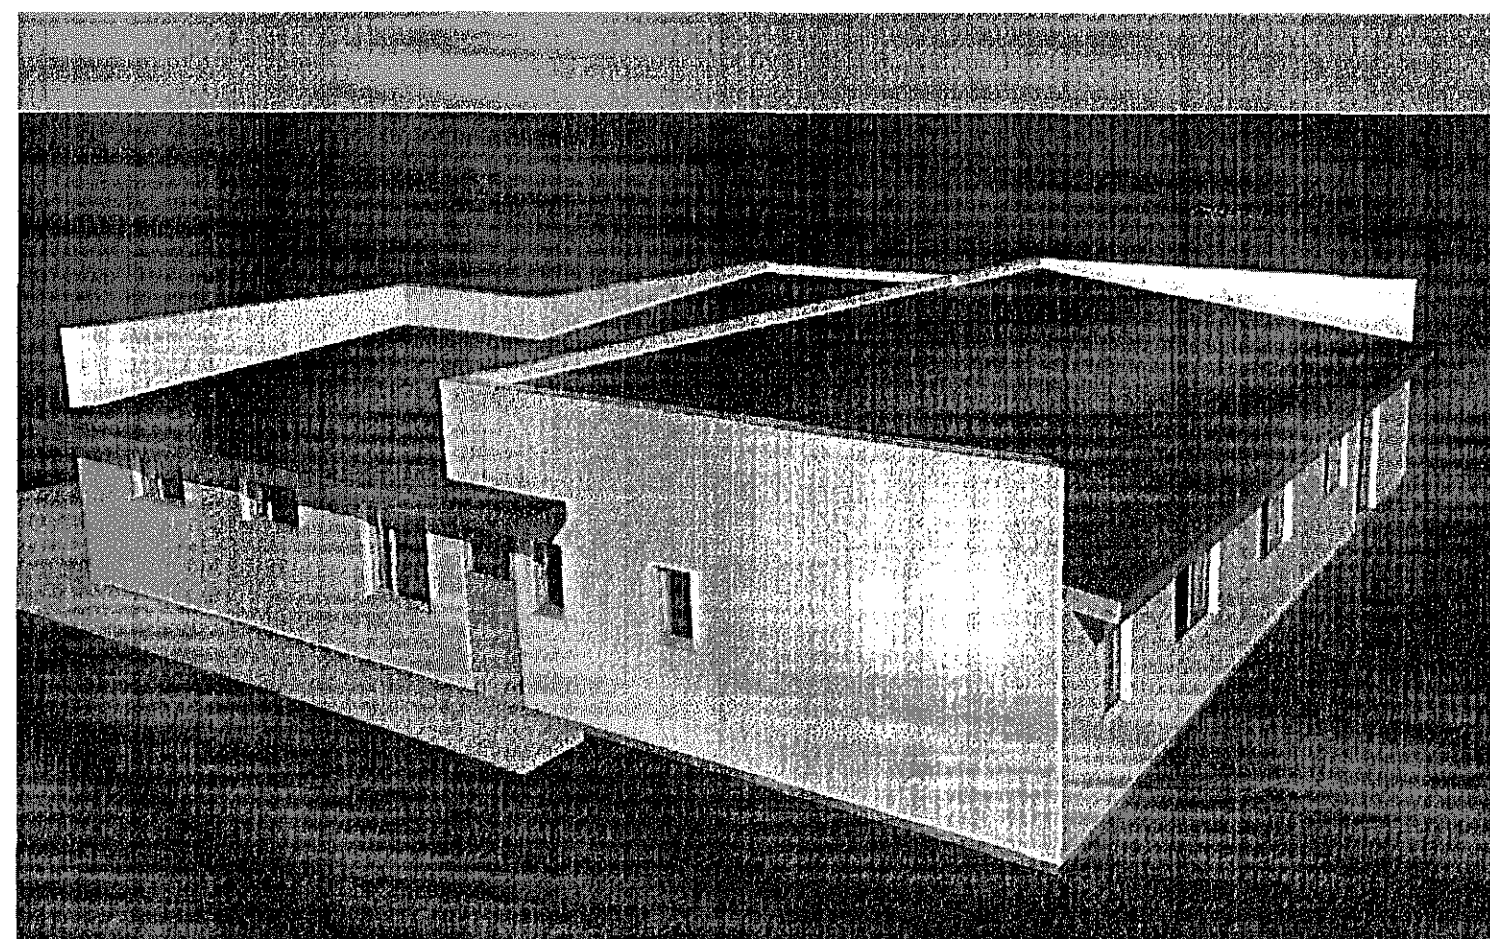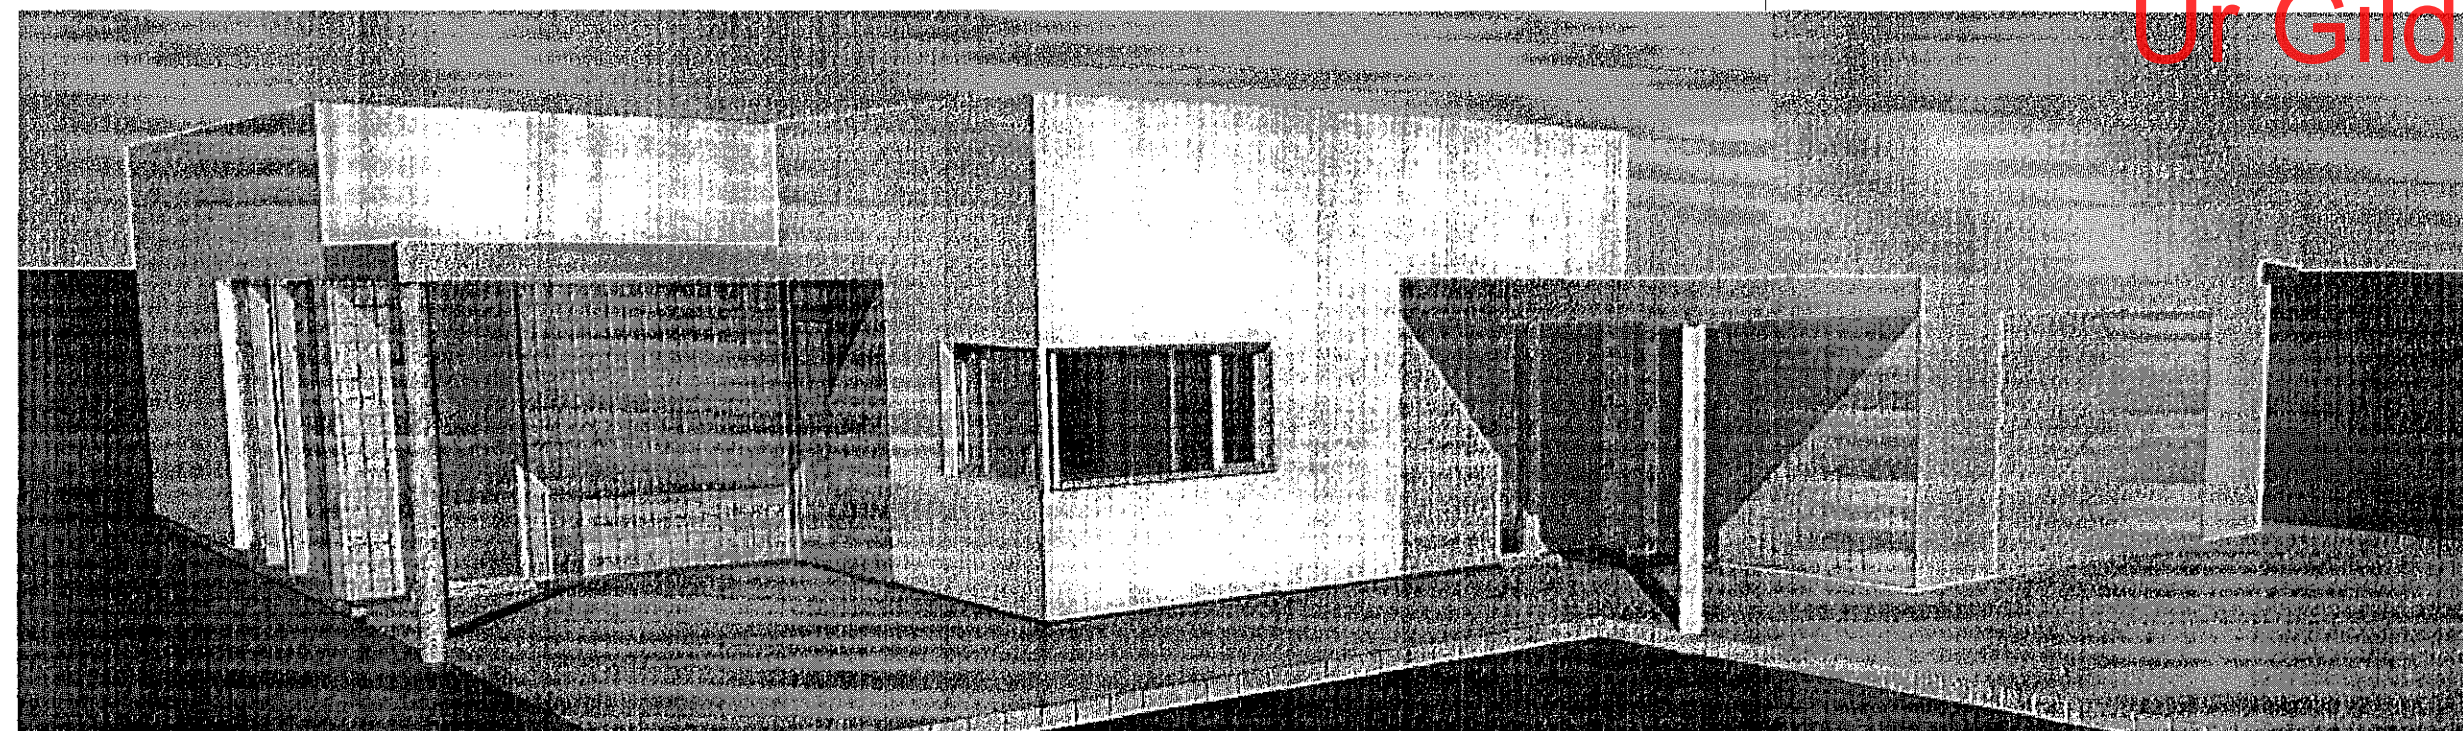

Breytt áður samþ. teikningu: 15. apríl. 2014.  
 Þaki breytt þannig að byggð eru tvö einhalla þök sem klædd eru með pappa sem er skrúfaður og bræddur á borðaklæðningu. Minniháttar breyting á gluggum. Ný skráningartafla. Stærð grunnflatar leiðrétt.

TEIKNISTOFAN Verkefni  
**KVISTAVELLIR 45**  
**HAFNARFIRÐI**  
**BREYTING Á ÞAKI (TEIKN)**  
 Heiti **SKURÐMYNDIR**  
**3-D MYNDIR**

kvardi	1:100,	
dags.	15 JÚNÍ 2007	dags br. 15. APRÍL 2014
hönnun	G. G.	teikn. nr
teikn	G. G.	<b>A-2</b>

Hringbraut 17 220 Hafnarfirði  
 s. 555-2020 FAX 555-2021  
 Gísli G. Gunnarsson BFÍ kt. 020649-2409  
 kvardi@kvardi.is

*Gísli Gunnarsson*