





Samþykkt þann



08 MAY 2014

Byggingafultrúinn í Hafnarfirði
F.h. Sigurður Steinar Þórnsson

Úr Gildi

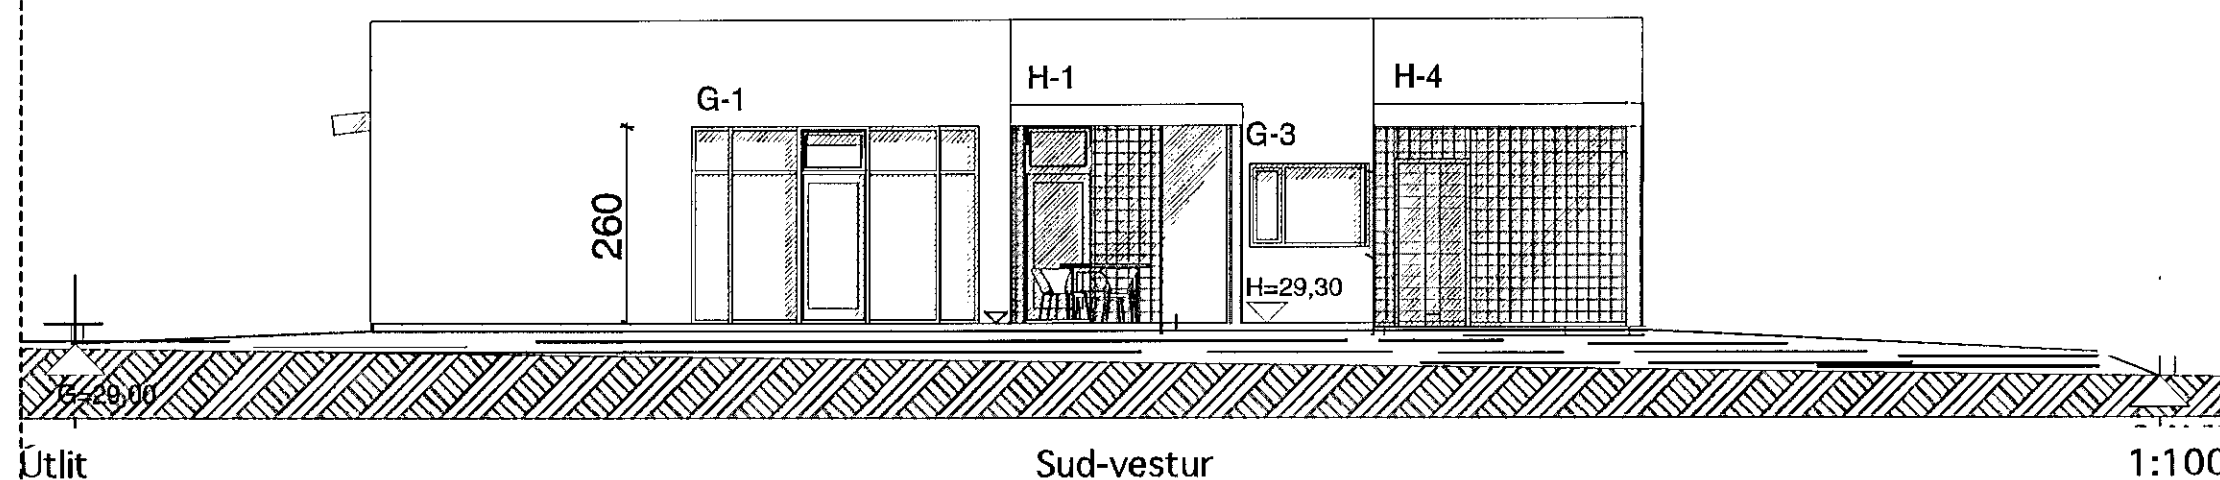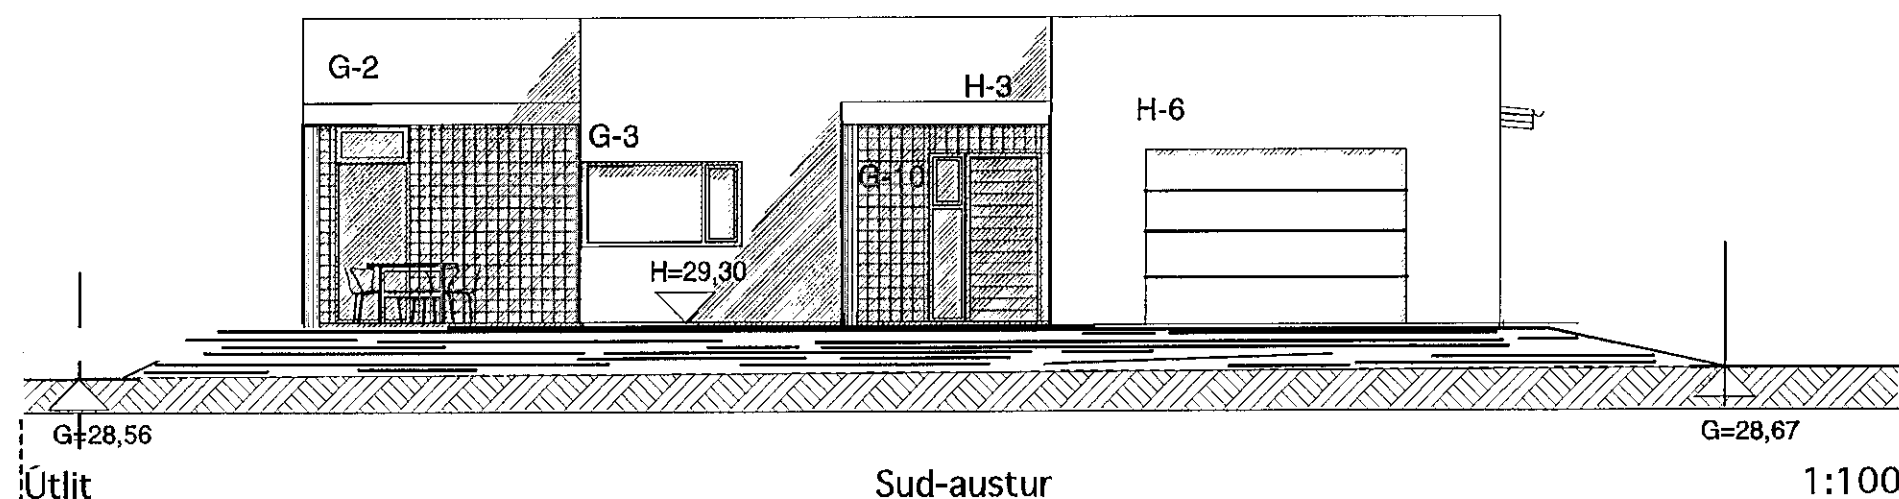

Skráningartafla: KVISTAVELLIR 45, Hafnarfirði.				Skrásetjart: Frjóþóður Sigurðsson													
Landnúmer: 204415				Kennitala: 200724-2249													
Matslutunúmer: 01				Útgáfa: 4.01b Daga: 9/4/14													
Uppskipting og lýsing				Stærðir													
D0	D1	D2	D3	D4	D5	D6	D7	D8	D9	D10a	D10b	D11	D12	D16	Rekustala	D17	
Lokun	Rými hæð>00	Nokkun texti	Héðud- flokkun	Eignar- hald	Boðstúur m²	DSM Múlbúur m²	Sagar m²	Op m²	Brúðstúur m²	Brúðstúur eh. < 1,8	Svafarhóð mín	Salarhóð max	Brúðstúur rúmnað m²	Nerðstúur m²	Birt fláarmál m²	Rekustala skiptarúmnað	Skipta- rúmnað m²
Matslutli					218.1	0.0	0.0	0.0	218.1	0.0			764.5	188.9	218.1		557.183
Botn													43.6				
1. hæð					218.1	0.0	0.0	0.0	218.1	0.0			720.9	188.9	218.1		557.183
A	0101	Íbúð	N	0101	182.1				182.1		2.76	3.86	610.5	138.0	182.1	3.35	462.300
A	0102	Blíggymala	B	0102	36.0				36.0		2.81	3.35	110.4	30.9	36.0	3.07	94.853
C	0103	Verönd	N	0101	36.8				36.8								
Athugasemdir				Við útreikning netflata er miðað við að þykkt útvægga með einangrun sé 0,30 m.													
Samelgnir sumra																	
Eignarhald																	
	Eignar- hald	Nokkun texti	Birt fláarmál m²	Skipta- sérogn m²	3 mm á l Sérogn og samelgn m²												
	0101	Íbúð	182.1	462.300	462.300												
	0102	Blíggymala	36.0	94.853	94.853												
	Allt		218.1	557.183	557.183												

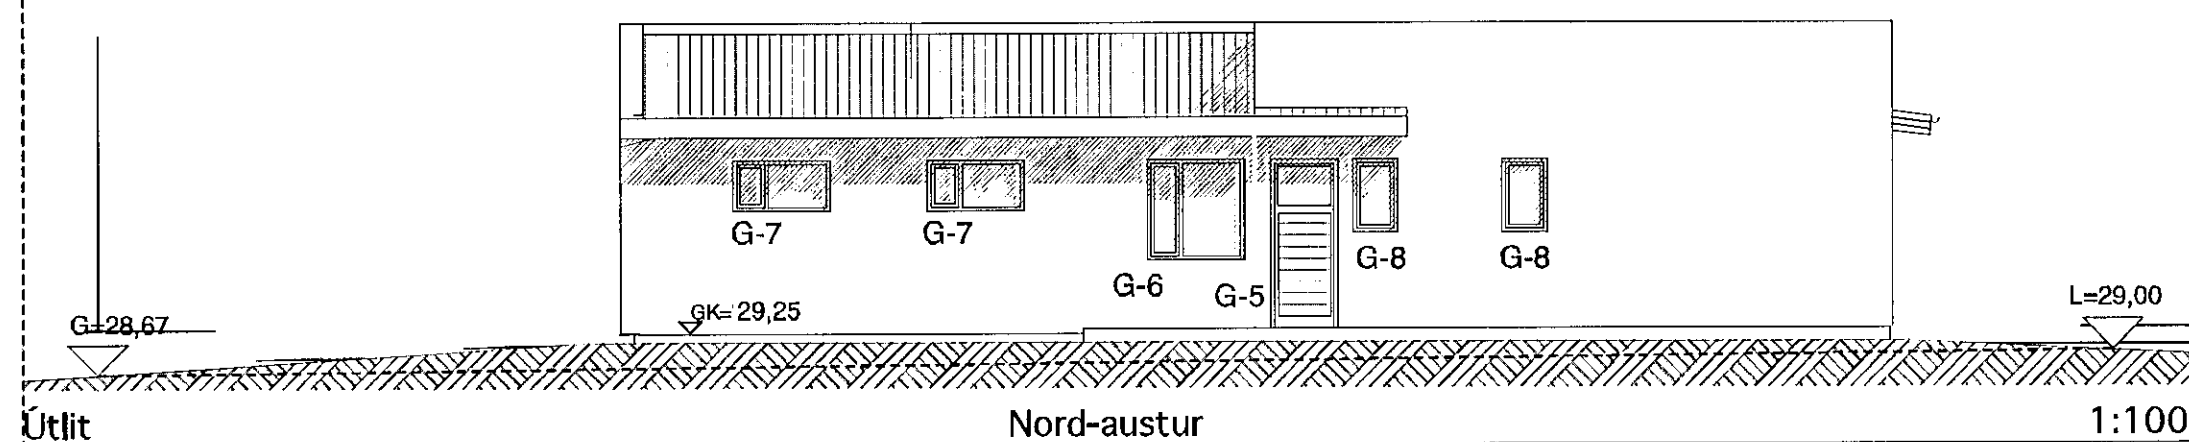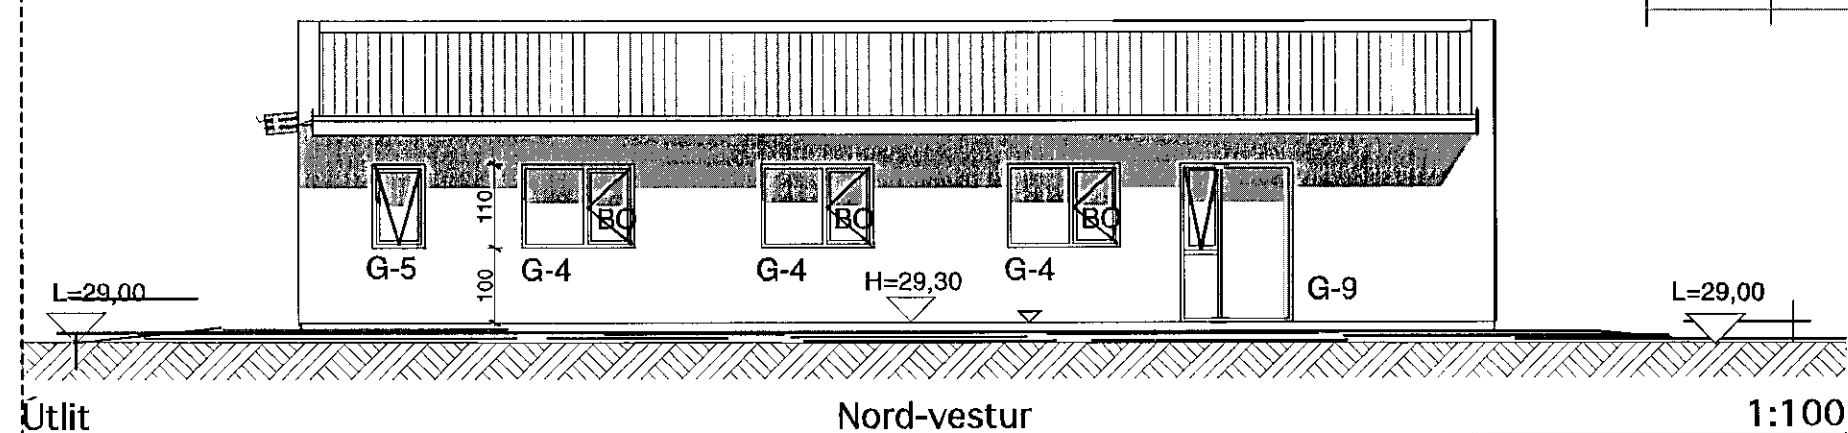

Breytt áður samþ. teikningu: 15. apríl. 2014.
Þaki breytt þannig að byggð eru tvö einhalla þök sem klædd eru með pappa sem er skrufaður og bræddur á borðaklæðningu. Minniháttar breyting á gluggum. Ný skráningartafla. Stærð grunnflatar leiðrétt.

TEIKNISTOFNAN Verkefni
 KVISTAVELLIR 45
 HAFNARFIRÐI
 BREYTING Á ÞAKI (TEIKN)
 Heiti ÚTLITSMYNDIR
 SKRÁNINGARTAFLA

kvarði	1:100,	verk. nr
dags.	15 JÚNÍ 2007	dags br. 15. APRÍL 2014
hönnun	G. G.	teikn. nr
teikn	G. G.	A-3

Hringbraut 17 220 Hafnarfirði
 s. 555-2020 FAX 555-2021
 Gísli G. Gunnarsson BFL kt. 020649-2409
 kvardi@kvardi.is