


Við undirritaðir, sem þinglýstir eigengur hússins, Miðvangur 41 Hafnarfirði samþykkjum að gerðar verði meðfylgjandi breytingar á vesturhlíð, 1. hæðar, bætt við gluggum og gönguhurð.

Samþykkt þann
10 APR. 2014
Byggingafulltrúinn í Hafnarfirði
Fh. Brynjar Rafn Ólafsson

- | 1. Hæð | 2. Hæð | 3. Hæð | 4. Hæð | 5. Hæð | 6. Hæð | 7. Hæð |
|--|---|---|---|---|---|--|
| Samþykki Eignarhlutar 01-01
Jonca Ariolfr 2241
kt. | Samþykki Eignarhlutar 02-01
Guðbjörg Þórunn
150325-3079
kt. | Samþykki Eignarhlutar 03-01
BRUNJA
Húsnáttur Öryrkjafundlagans
Kt. 420369-6979 | Samþykki Eignarhlutar 04-01
Hafnarjarðarbær
Sviðslið framkvæmdaáviðs | Samþykki Eignarhlutar 05-01
BRUNJA
Húsnáttur Öryrkjafundlagans
Kt. 420369-6979 | Samþykki Eignarhlutar 06-01
Hafnarjarðarbær
Sviðslið framkvæmdaáviðs | Samþykki Eignarhlutar 07-01
Hósta Jonad
281023-2339
kt. |
| Samþykki Eignarhlutar 01-02
Landsbankinn
Kt. 420369-6979 | Samþykki Eignarhlutar 02-02
Guðrun Guðmundsdóttir
kt. 270345-6344 | Samþykki Eignarhlutar 03-02
Einarinn Valdimarsson
kt. 290324-2644 | Samþykki Eignarhlutar 04-02
Einarinn Valdimarsson
kt. 271037-3849 | Samþykki Eignarhlutar 05-02
Hilmar Guðmundsson
Kt. 230921-2535 | Samþykki Eignarhlutar 06-02
Vilhjálmur Steinkjarn
190245-3849
kt. | Samþykki Eignarhlutar 07-02
Kjartan Magnússon
210224-6619
kt. |
| Samþykki Eignarhlutar 01-03
Aksel Hraun
Kt. 050202829 | Samþykki Eignarhlutar 02-03
Ólafur Guðmundsson
Kt. 280624-4894 | Samþykki Eignarhlutar 03-03
Elena Smirnova
090455-2879
kt. | Samþykki Eignarhlutar 04-03
Sigrún K. Magnúsdóttir
29-5-304-2059
kt. | Samþykki Eignarhlutar 05-03
Hilmar Guðmundsson
190965-4579
kt. | Samþykki Eignarhlutar 06-03
Einarinn Valdimarsson
Kt. 220655-4789 | Samþykki Eignarhlutar 07-03
Magnús Guðmundsson
060849-2859
kt. |
| Samþykki Eignarhlutar 01-04
Landsbankinn
Kt. 420369-6979 | Samþykki Eignarhlutar 02-04
Halldóra Óddadóttir
Kt. 250951-3279 | Samþykki Eignarhlutar 03-04
BRUNJA
Hafnarjarðarbær
Sviðslið framkvæmdaáviðs | Samþykki Eignarhlutar 04-04
Dagur Þórhildur
Kt. 190785-2629 | Samþykki Eignarhlutar 05-04
dalgundurvaldimarsson
Kt. 291142-3469 | Samþykki Eignarhlutar 06-04
Karlsson Karlsson
080543-3879
kt. | Samþykki Eignarhlutar 07-04
Karlsson Karlsson
010341-4509
kt. |
| Samþykki Eignarhlutar 01-05
M. Guðmundsson
Kt. 190345-4319 | Samþykki Eignarhlutar 02-05
Guðrun Guðmundsdóttir
Kt. 091062-3179 | Samþykki Eignarhlutar 03-05
BRUNJA
Húsnáttur Öryrkjafundlagans
Kt. 420369-6979 | Samþykki Eignarhlutar 04-05
Róbert Halldórsson
01053-2139
kt. | Samþykki Eignarhlutar 05-05
Hilmar Guðmundsson
Kt. 290224-217 | Samþykki Eignarhlutar 06-05
Sigrún Guðmundsdóttir
110649-76-29
kt. | Samþykki Eignarhlutar 07-05
Ragnar Sigrúnsson
Kt. 050276-2959 |
| Samþykki Eignarhlutar 01-06
FH VORUR EHF
Kt. 3219 | Samþykki Eignarhlutar 02-06
Anna Pálsdóttir
Kt. 260739-3289 | Samþykki Eignarhlutar 03-06
Hilmar Guðmundsson Pálsdóttir
Kt. 280534-4719 | Samþykki Eignarhlutar 04-06
Guðbjörg Jóna Jónsdóttir
Kt. 270225-4849 | Samþykki Eignarhlutar 05-06
Guðrun Guðmundsdóttir
Kt. 130226-4529 | Samþykki Eignarhlutar 06-06
Sigrún Guðmundsdóttir
Kt. 570177-1419 | Samþykki Eignarhlutar 07-06
Karlsson Karlsson
Kt. 211261-3909 |
| Samþykki Eignarhlutar 01-07
FH JÓN EHF
Kt. 070968-4959 | Samþykki Eignarhlutar 02-07
BRUNJA
Húsnáttur Öryrkjafundlagans
Kt. 420369-6979 | Samþykki Eignarhlutar 03-07
Einarinn Valdimarsson
Kt. 290324-2644 | Samþykki Eignarhlutar 04-07
Inga Magnúsdóttir
Kt. 100339-4989 | Samþykki Eignarhlutar 05-07
BRUNJA
Hafnarjarðarbær
Sviðslið framkvæmdaáviðs | Samþykki Eignarhlutar 06-07
Einarinn Valdimarsson
Kt. 211261-3909 | Samþykki Eignarhlutar 07-07
Sigrún Guðmundsdóttir
Kt. 110649-76-29 |
| | Samþykki Eignarhlutar 02-08
FH Hildur Jóna Magnúsdóttir
Kt. 661198-3629 | Samþykki Eignarhlutar 03-08
Einarinn Valdimarsson
Kt. 140854-4179 | Samþykki Eignarhlutar 04-08
Dagur Þórhildur
Kt. 11135-4289 | Samþykki Eignarhlutar 05-08
Ragna Þórhildur
Kt. 260225-3089 | Samþykki Eignarhlutar 06-08
BRUNJA
Húsnáttur Öryrkjafundlagans
Kt. 420369-6979 | Samþykki Eignarhlutar 07-08
Ragnar Sigrúnsson
Kt. 260959-4419 |
| | Samþykki Eignarhlutar 02-09
Jóna Magnúsdóttir
Kt. 230461-2769 | Samþykki Eignarhlutar 03-09
Guðbjörg Jóna Jónsdóttir
Kt. 280731-4989 | Samþykki Eignarhlutar 04-09
Audrey Magnúsdóttir
Kt. 080930-3319 | Samþykki Eignarhlutar 05-09
BRUNJA
Hafnarjarðarbær
Sviðslið framkvæmdaáviðs | Samþykki Eignarhlutar 06-09
Ólafur Þórhildur
Kt. 190224-217 | Samþykki Eignarhlutar 07-09
Einarinn Valdimarsson
Kt. 030533-2059 |

ATH
1) AF BURÐARÞOL & STYKKUM VERÐI AÞVILUÐ
AF BURÐARÞOLSVÆRIFERÐAHLÍÐI & FV. ARKITEKT
HÚSSINS HEB TILMÁL.

8. Hæð
- Samþykki Eignarhlutar 08-01
BRUNJA
Hafnarjarðarbær
Sviðslið framkvæmdaáviðs
- Samþykki Eignarhlutar 08-02
Jónna M. Sveinsdóttir
Kt. 260486-2339
- Samþykki Eignarhlutar 08-03
Hilmar Guðmundsson
Kt. 040920-3559
- Samþykki Eignarhlutar 08-04
Róbert Halldórsson
Kt. 01053-2139
- Samþykki Eignarhlutar 08-05
Karlsson Karlsson
Kt. 060968-2339
- Samþykki Eignarhlutar 08-06
Einarinn Valdimarsson
Kt. 290324-2644
- Samþykki Eignarhlutar 08-07
BRUNJA
Húsnáttur Öryrkjafundlagans
Kt. 420369-6979
- Samþykki Eignarhlutar 08-08
Kt.
- Samþykki Eignarhlutar 08-09
Sigrún Guðmundsdóttir
Kt. 070940-4775

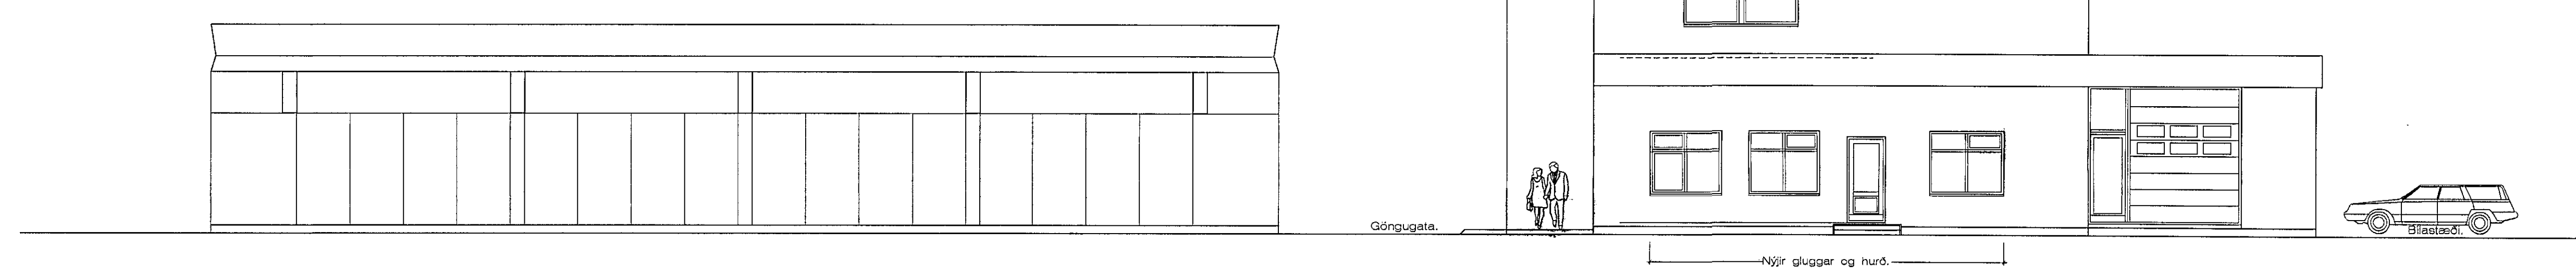

Vesturhlíð. 1:100

Breytt 10. - 10. - 2012
Breytt innra skipulagi á þrjú 01-07
Og bætt við gluggum og hurð á vesturhlíð 1. Hæðar.

Miðvangur 41 Hafnarfirði. Útlit.

VERK NR. 05
TEIKN. NR. 05
DAGS. 10. - 10. - 2012 MÁL. 1:100
BREYTT.

JÓN GUÐMUNDSSON ARKITEKTT
VINNUSTOFA SUÐURLANDSBRÁUT 16 REYKJAVÍK
SÍMI 552 9055

Jón Guðmundsson arkitekt. Suðurlandsbraut 16. Míkv. 41. 1803 atg. 11.12.2012 13:30