


Núverandi Verslunnarhúsnæði.

Samþykkt þann  
 10 APR. 2014  
 Byggingafulltrúinn í Hafnarfirði  
 F.h. Brynjar Rafn Ólafsson

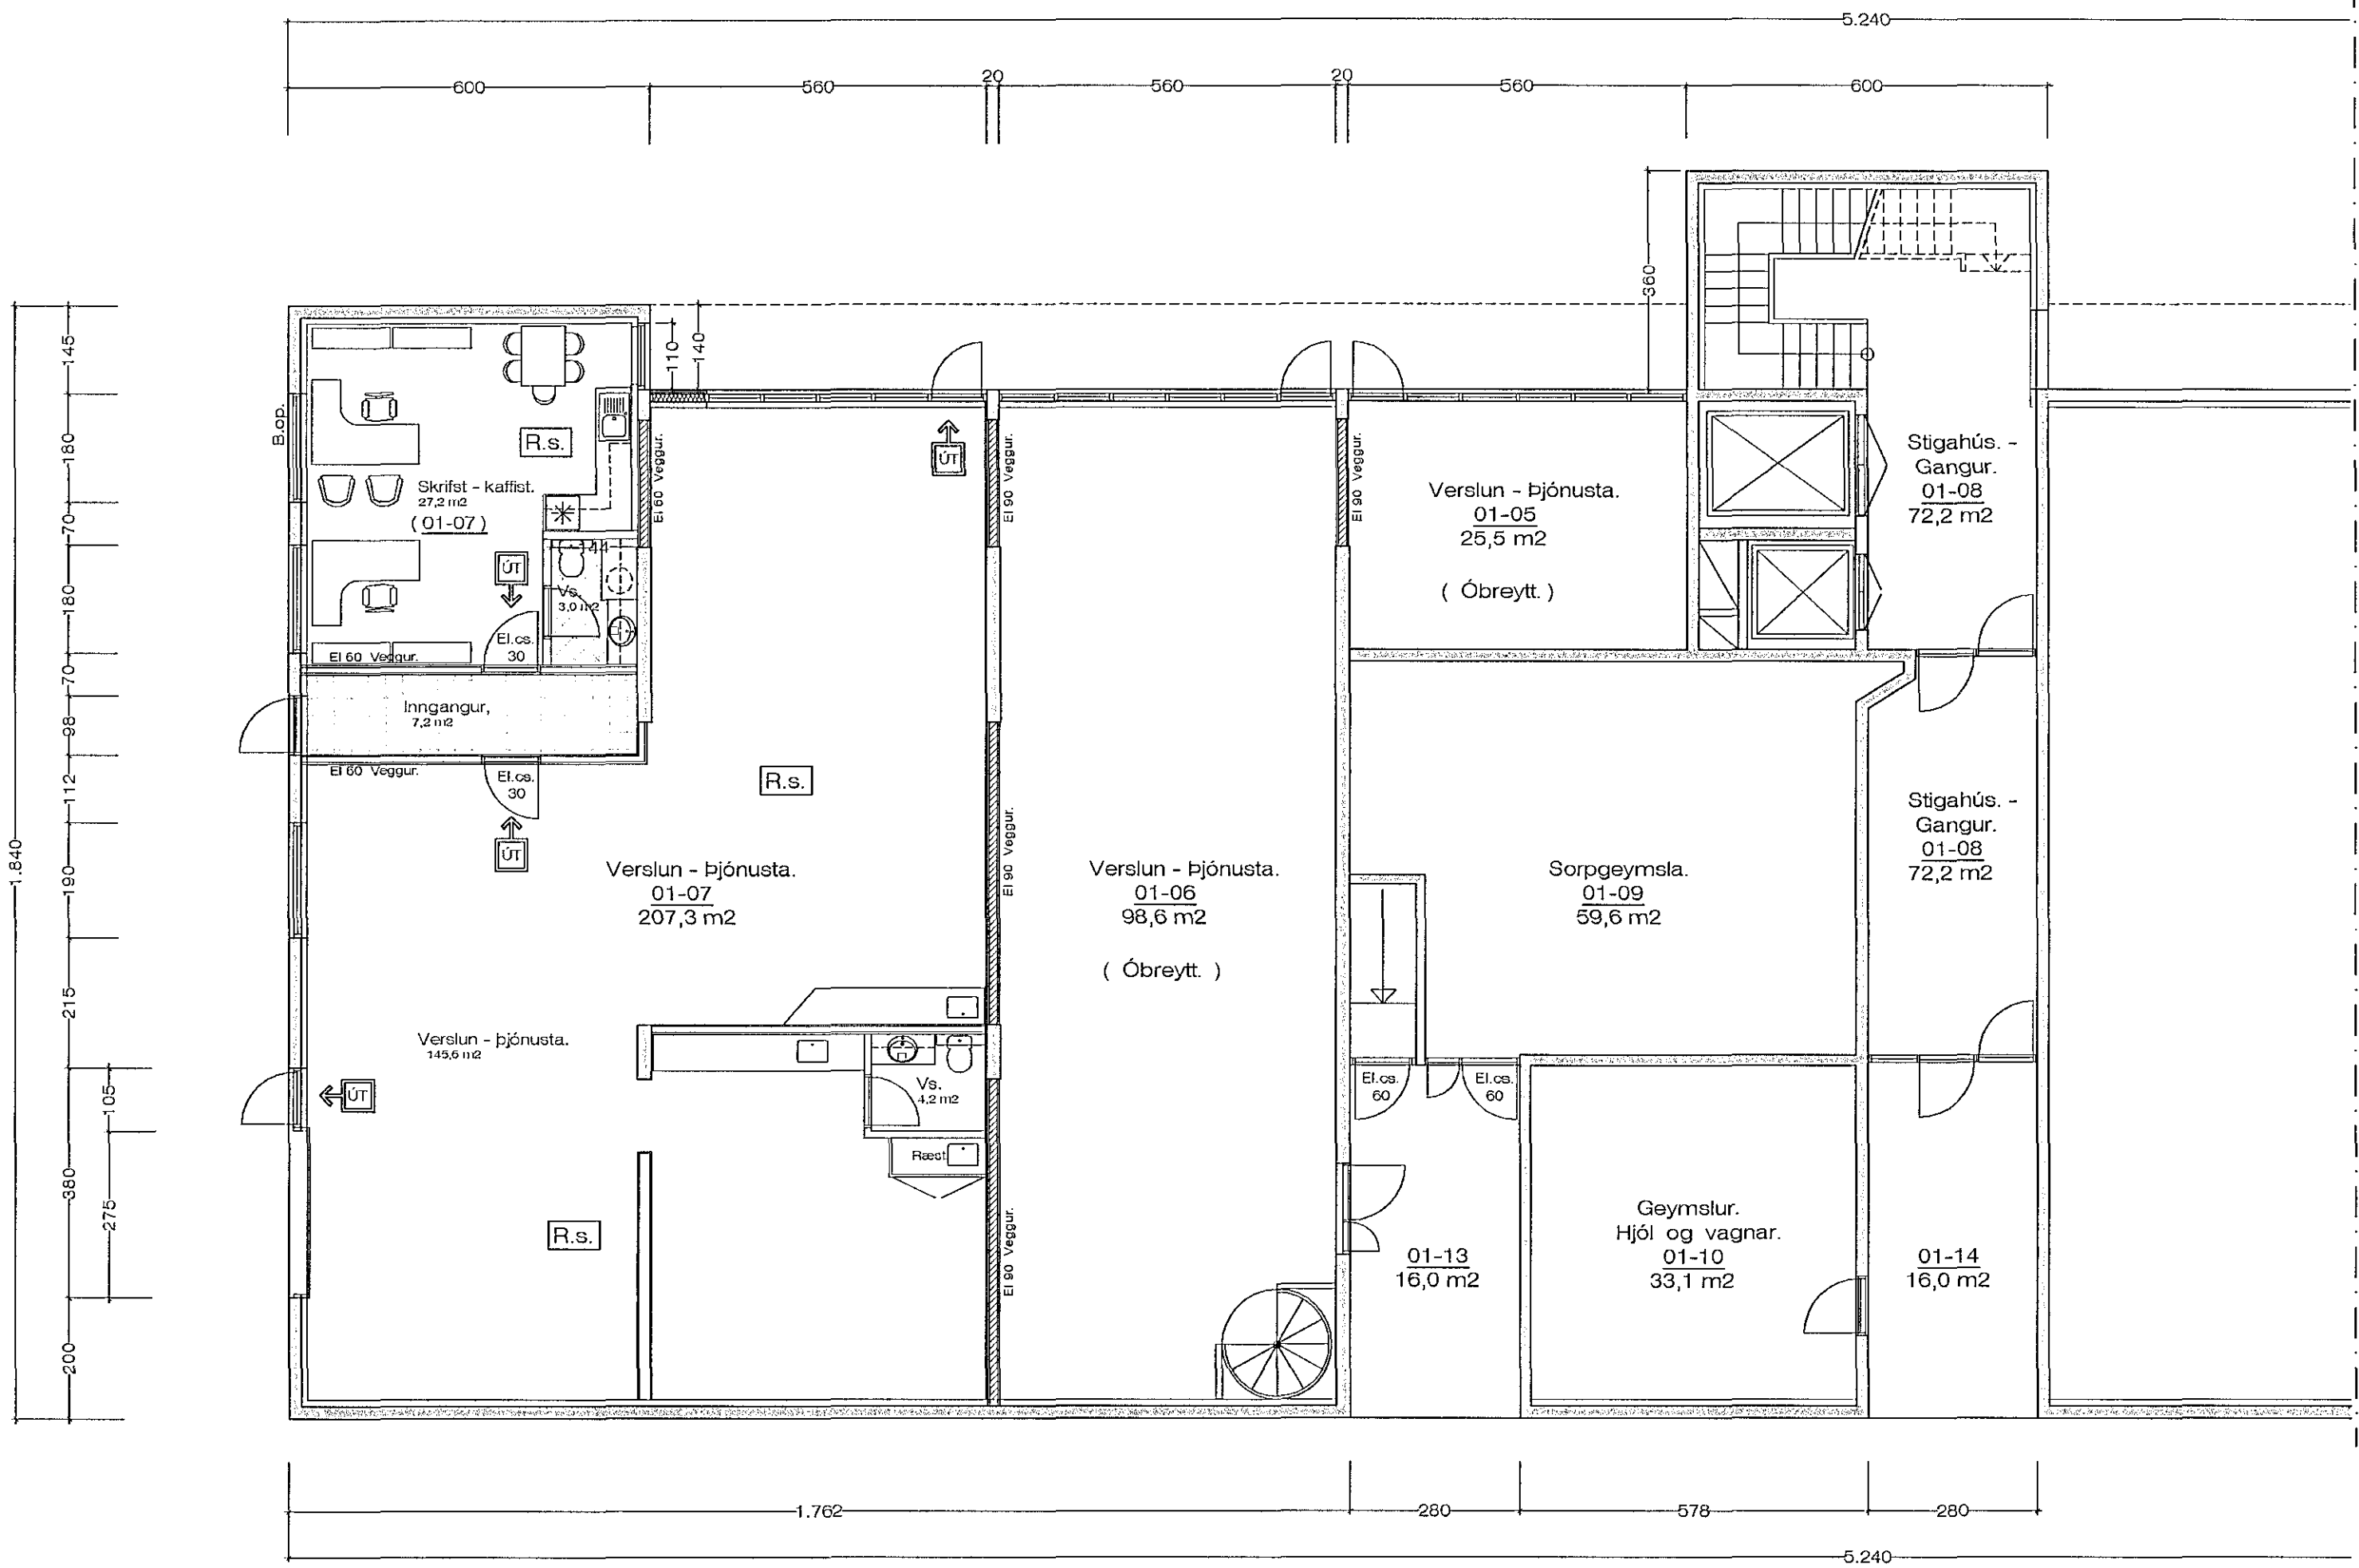

Grunnmynd Jarðhæðar. 1:100 Hlutamynd.

Breytt 10. - 10. - 2012  
 Breytt innra skipulagi á rými 01-07  
 Og bælt við gluggum og hurð á vesturhlíð 1. Hæðar.  
 Önnur rými óbreytt.

Miðvangur 41 Hafnarfirði. Grunnmynd.

VERK. NR. \_\_\_\_\_ DAGS. 10. - 10 - 2012 MÁL. 1:100  
 TEIKN. NR. 05 BREYTT.

**JÓN GUÐMUNDSSON** ARKITEKT *Jón Guðmundsson* KT. 310591  
 VINNUSTOFA SUÐURLANDSBRAUT 16 REYKJAVÍK Sími 552 5055 3259

Jón Guðmundsson arkitekt. Suðurlandsbraut 16 11.12.2012 13:30 Midv.41.1803.dwg