



GRUNNMYND ADALHÆÐAR 1:100

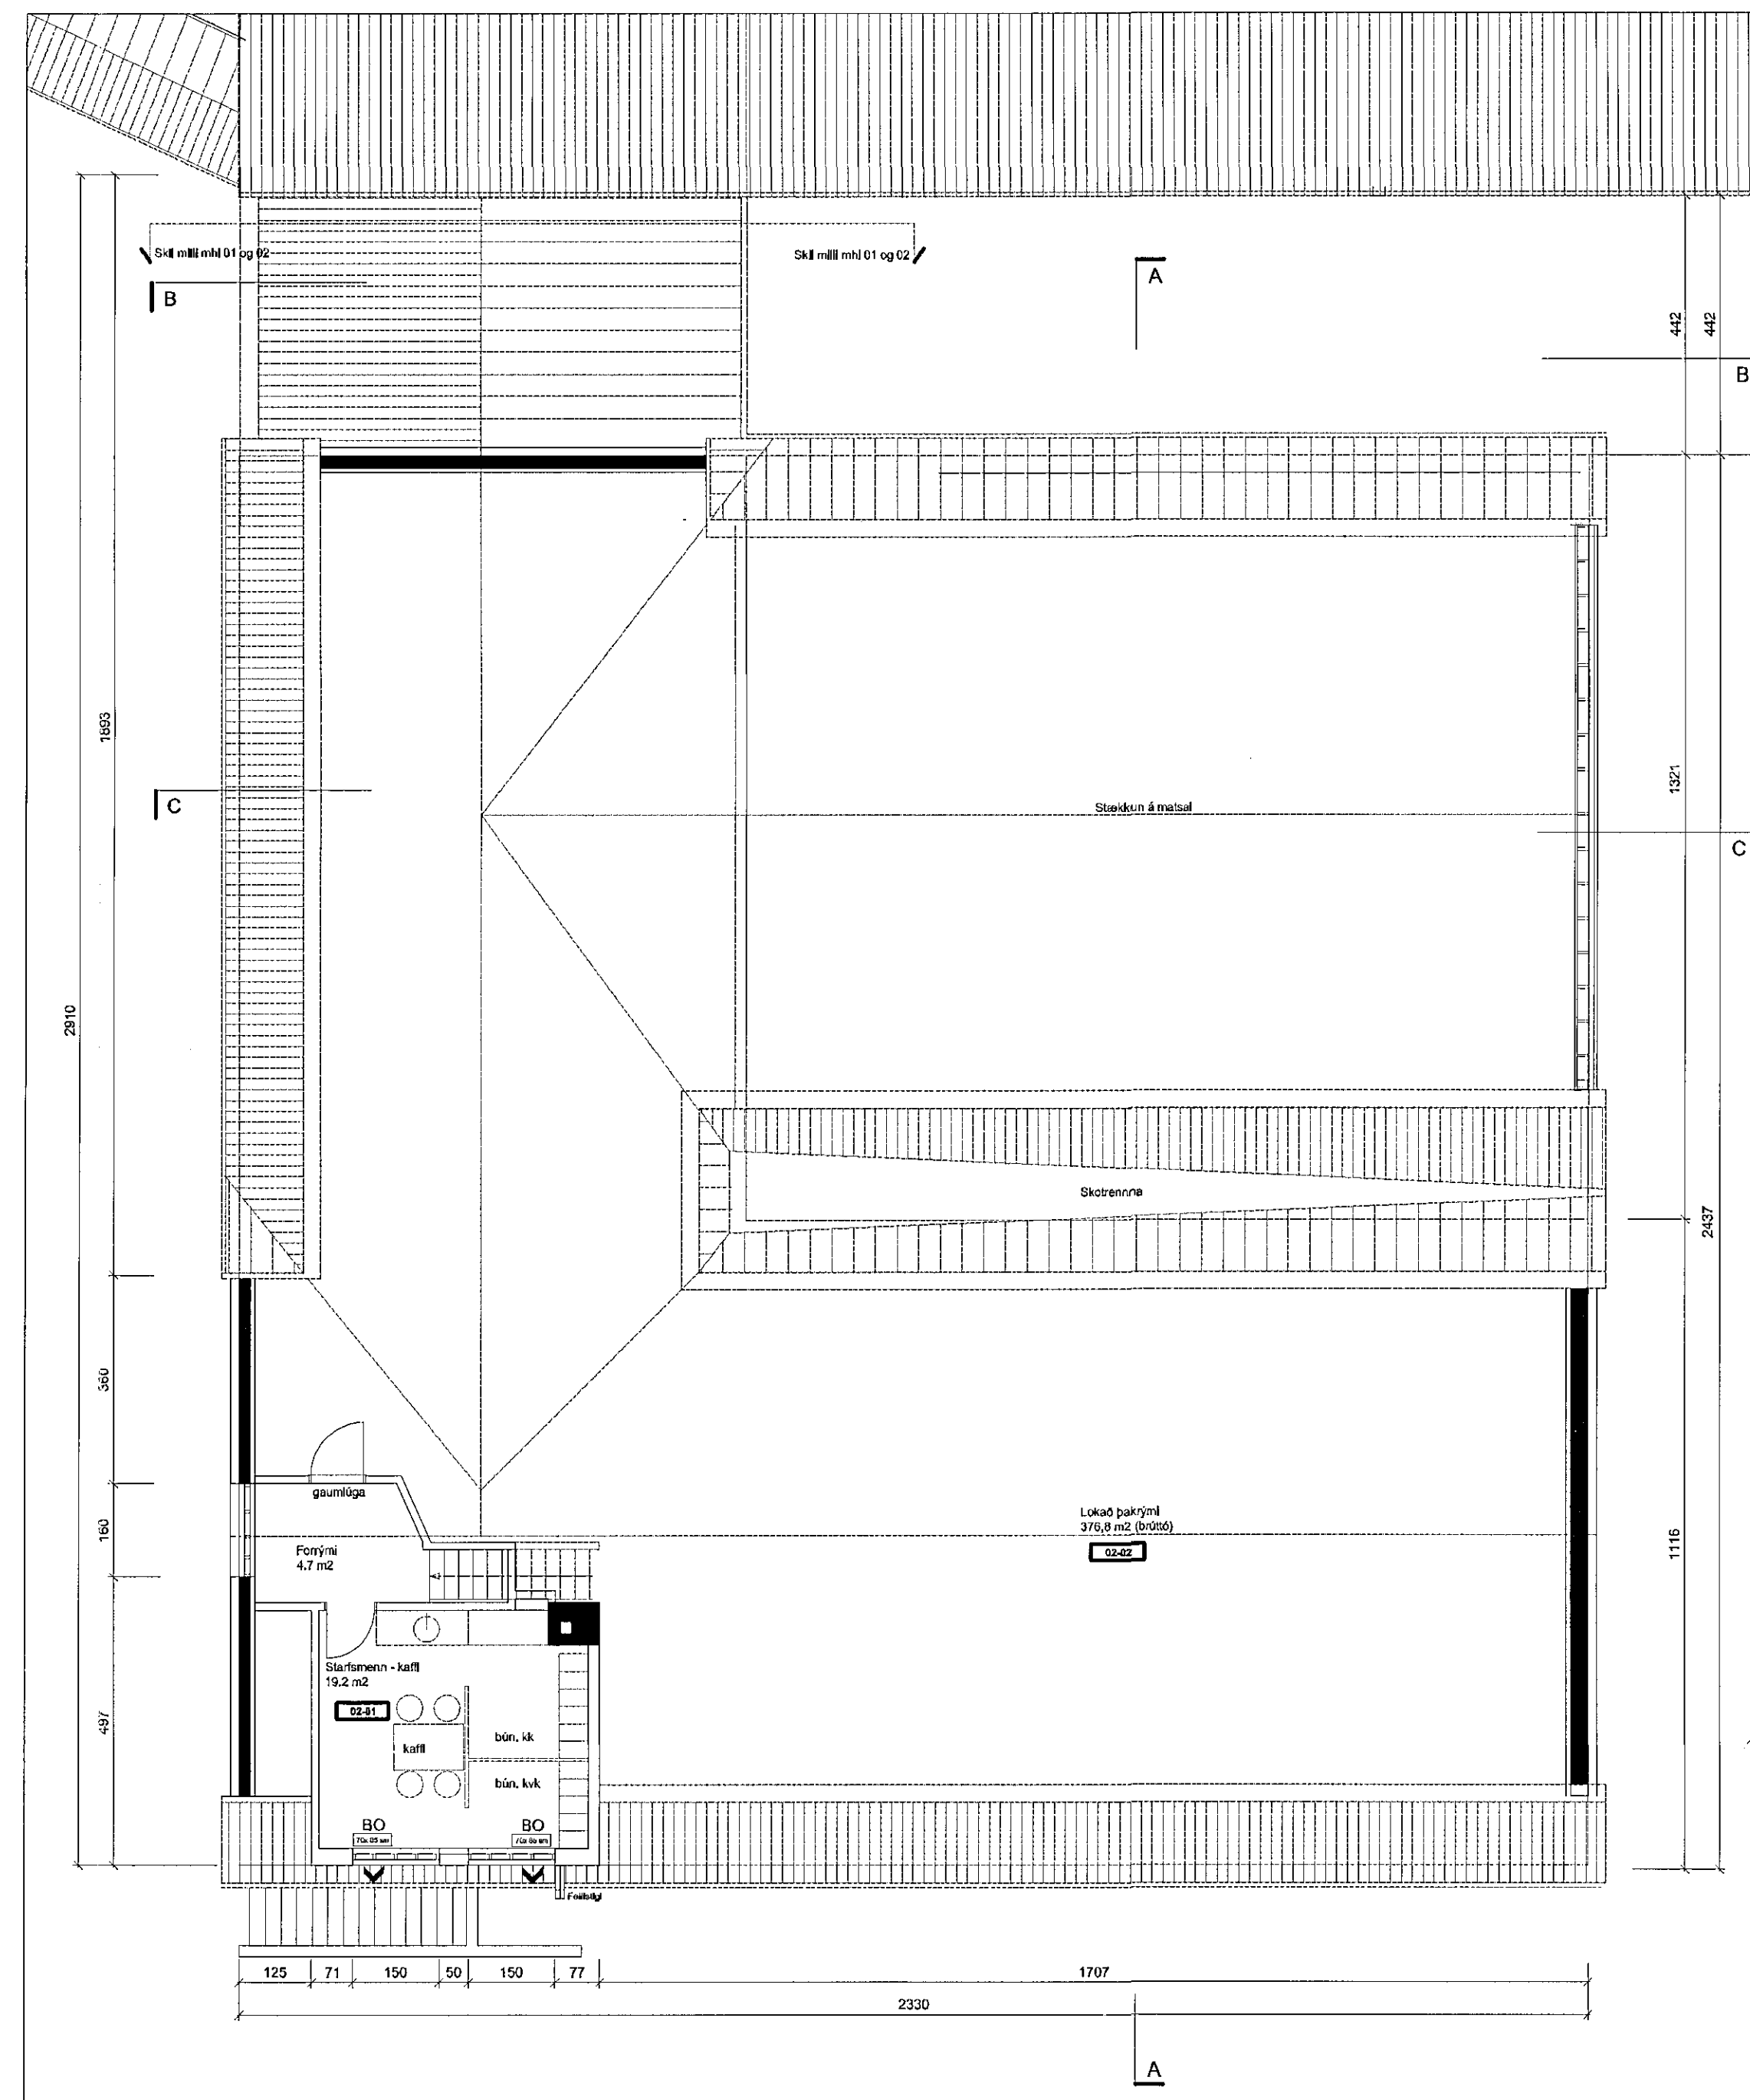


GRUNNMYND RISRÝMI 1:100

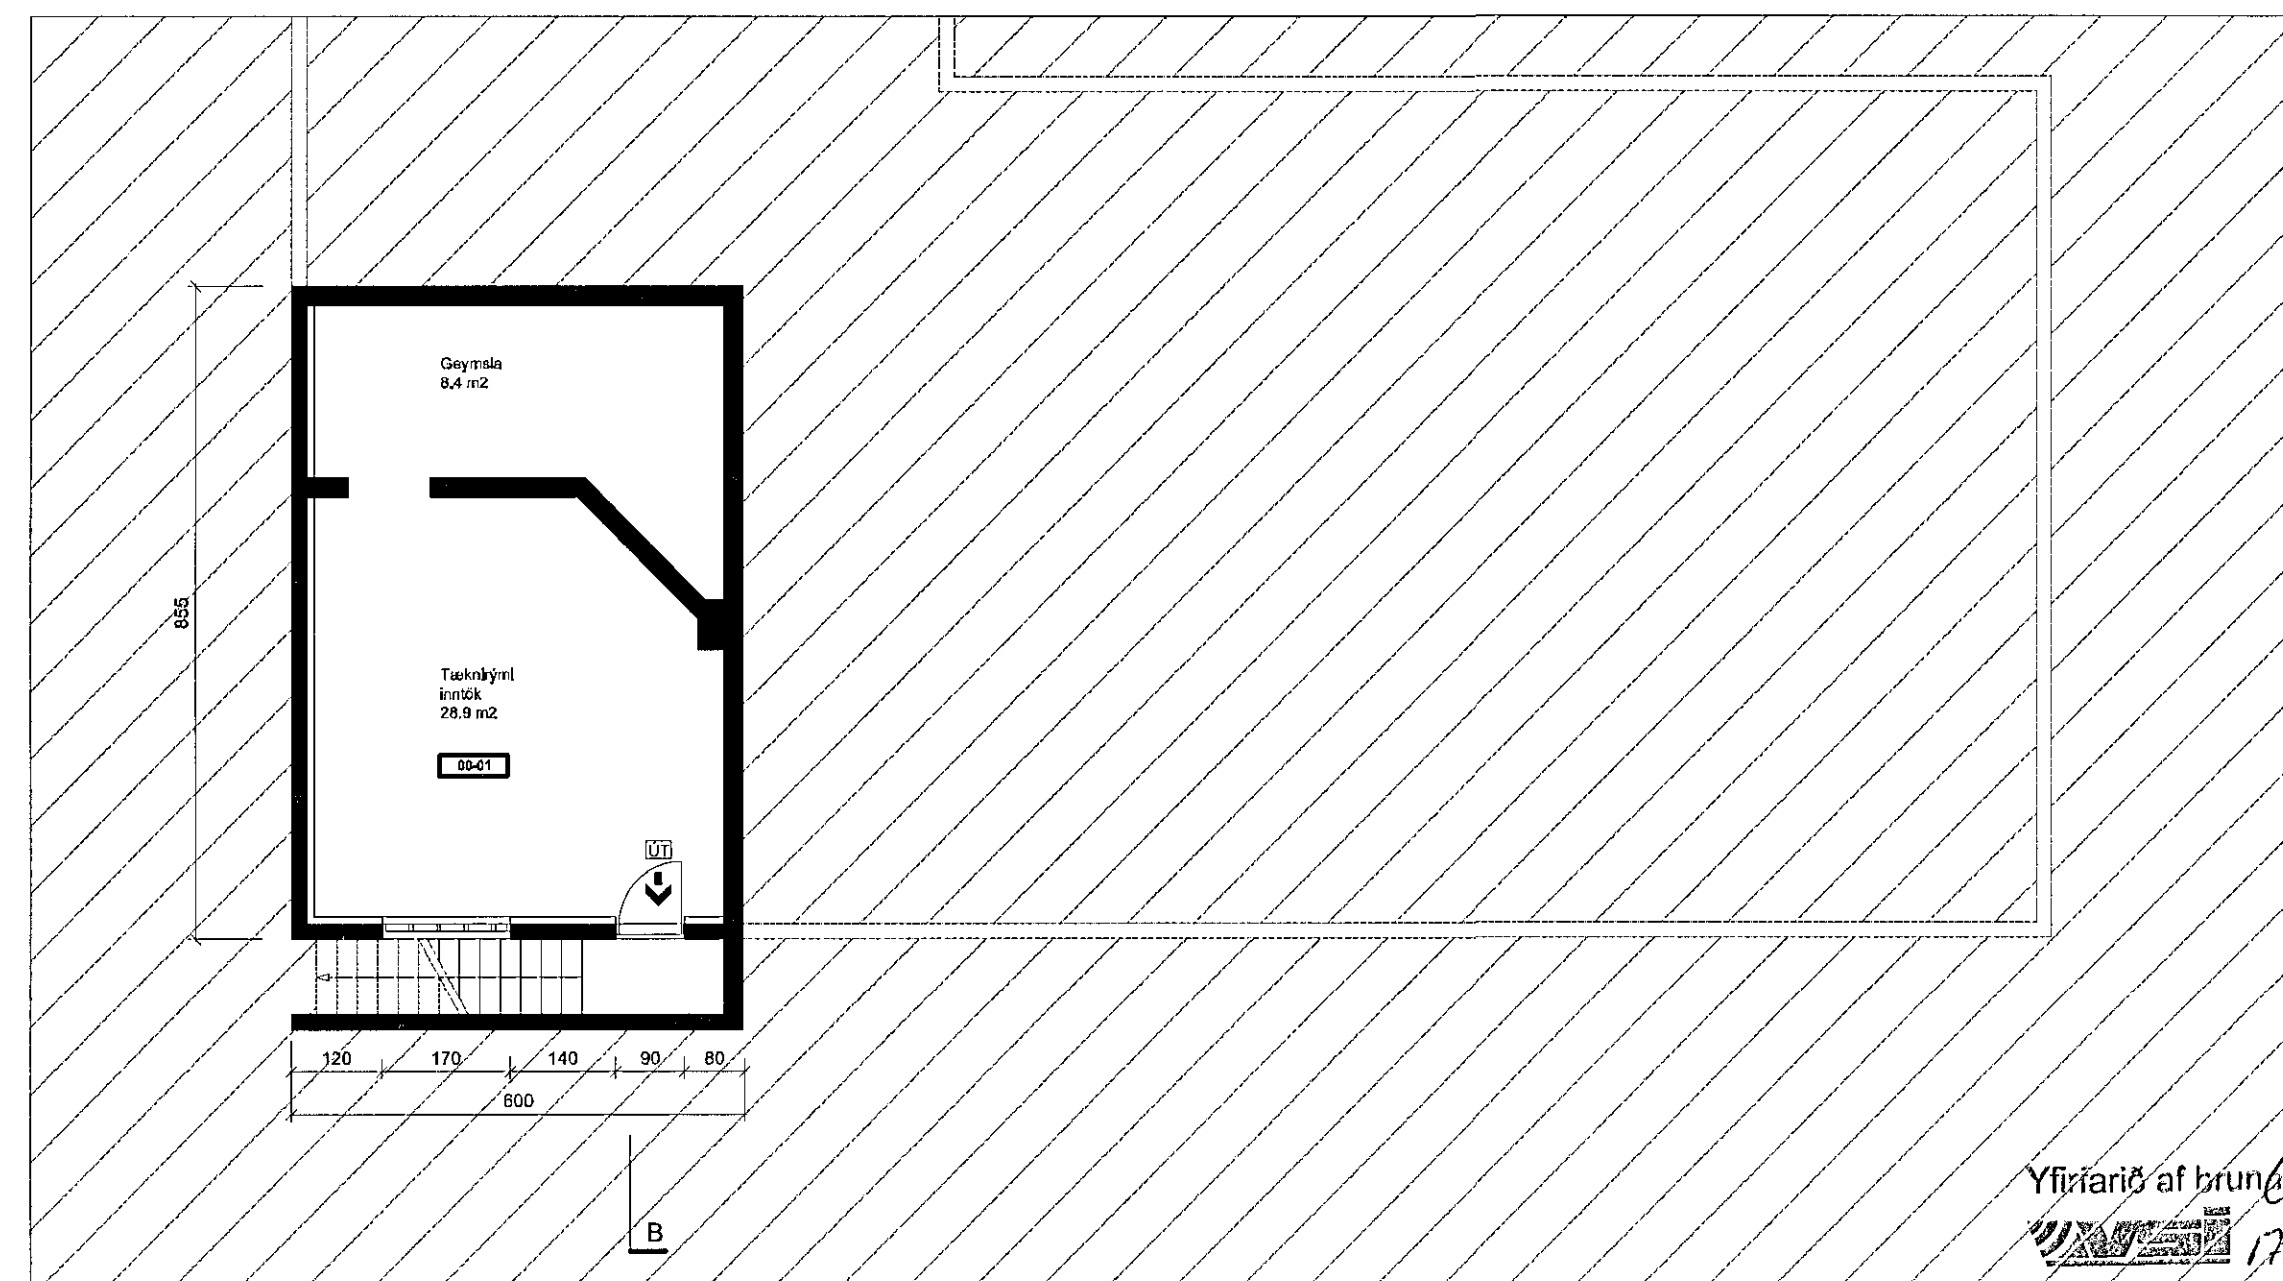

GRUNNMYND KJALLARARÝMI 1:100

Samþykkt þann
21 FEB. 2014
Byggingafulltrúinn í Hafnarfirði
F.H. Brynjar Rafn Olafsson

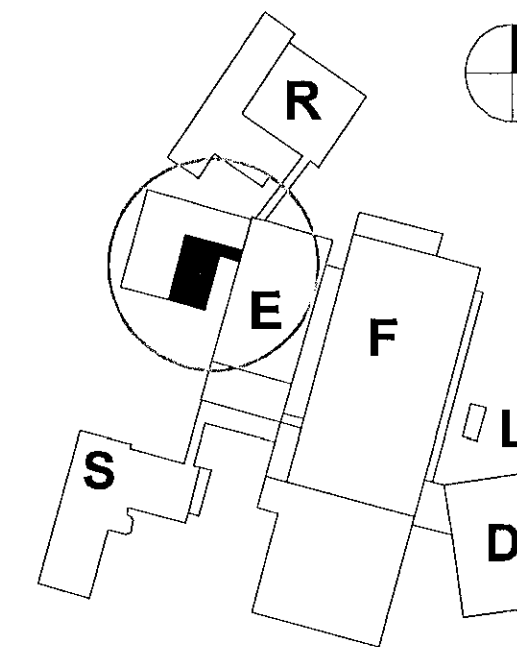

LYKILMYND:

17.02.2014
HEILBRIGÐISEFTIRLIT,
HAFNARFJARDAR-
OG KÓPAVOGSSVÆÐIS
Gæðunefndin - 7 - 211 Gardabúe
Jón Þorvaldsson

- C: Stækkun á matsal m.m. 20.01.14
 - B: Stækkun eldhúss og nýr söleniskjalmi 25.07.13
 - A: Breyting v/ð afgangsmasda byggingafrúna 06.07.01
- BREYTINGAR: DAGS:
- VERKAUPLI:



ADALUPPDRÁTTUR

REYKJAVÍKURVEGUR 78 (Bygging E) Mhl 01

VERK: ACTA 1318
KVARDI: 1:100
DAGS: 20.01.14
TEKNI: BOS
GRUNNMYNDIR: SKRÁ: Grunnur.dwg

ÚTI INNI

ARKITEKTAR

ÞINGHOLTSSÞRÆTI 27 101 REYKJAVÍK
SÍMAR 552 7660 & 552 7660 FAX 552 7661
NETFANG: uti@centrum.is
VEFFANG: www.centrum.is/uti
BALDUR Ó. SVAVARSSON ARKITEKTAR FAI
120357-5149
JÓN ÞÓR ÞORVALDSSON ARKITEKTAR FAI
021256-7579

Yfirráð af brunum
17.2.2014