


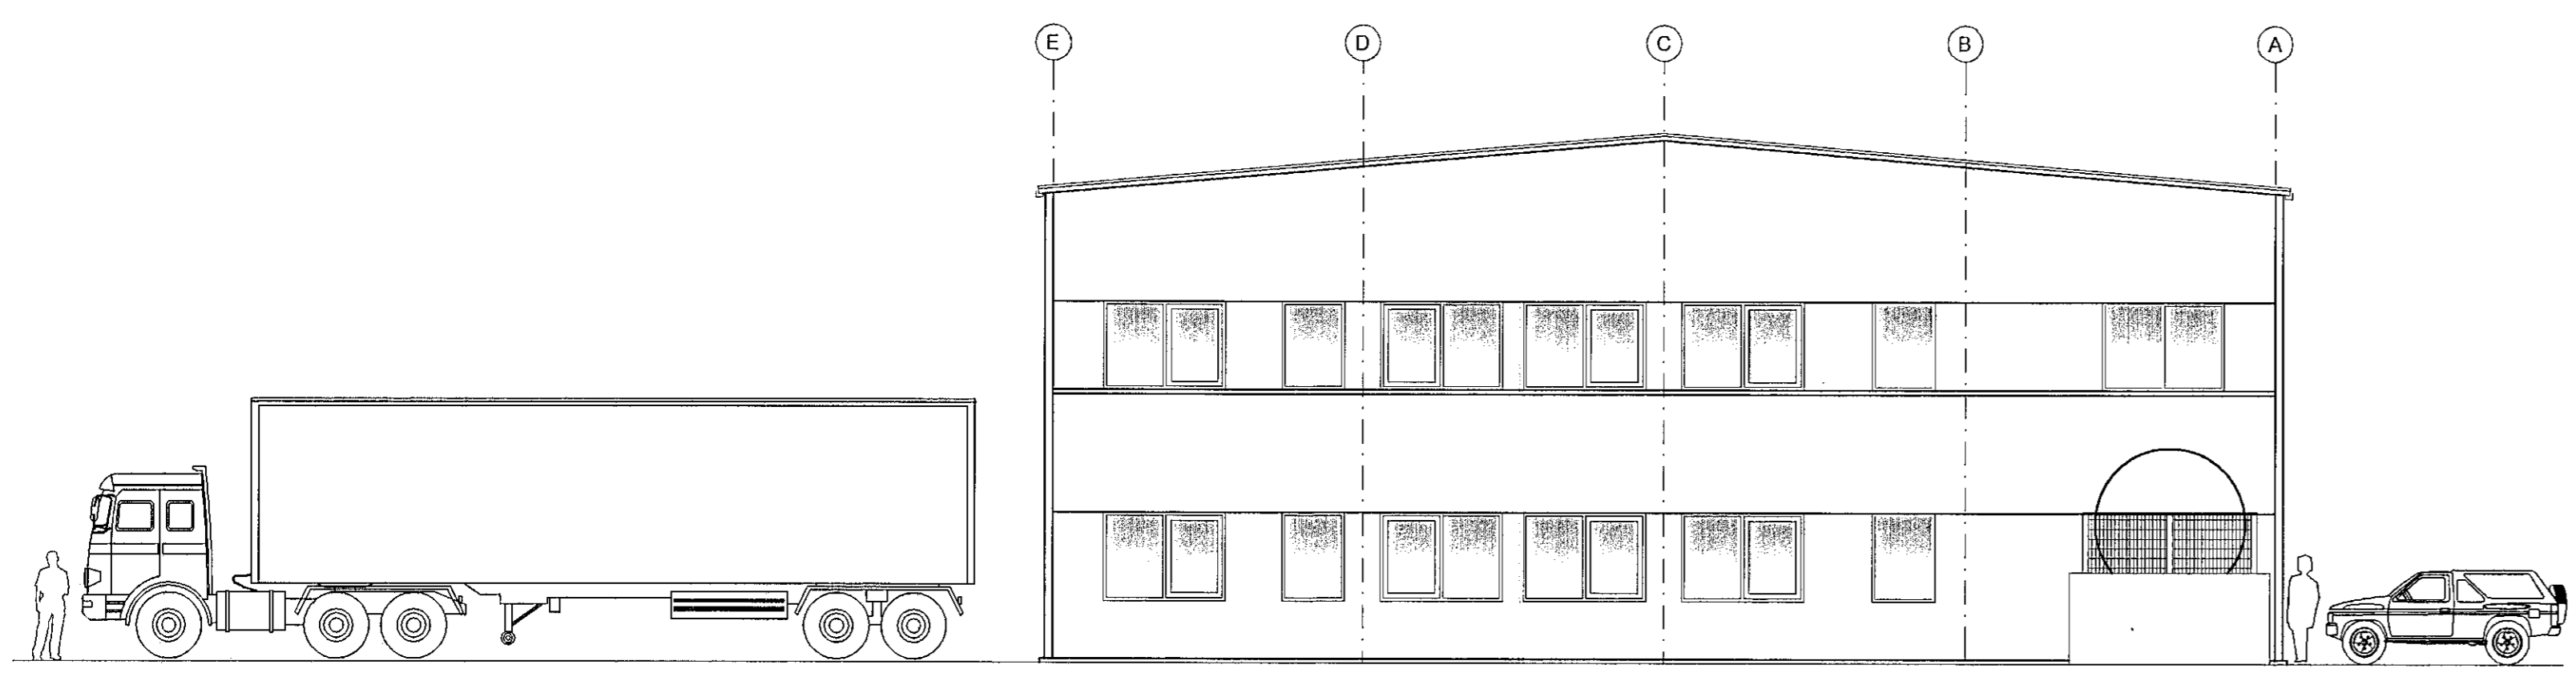


NORD - VESTUR MHL. 01



SUD - AUSTUR MHL. 01



SUD - VESTUR MHL. 01

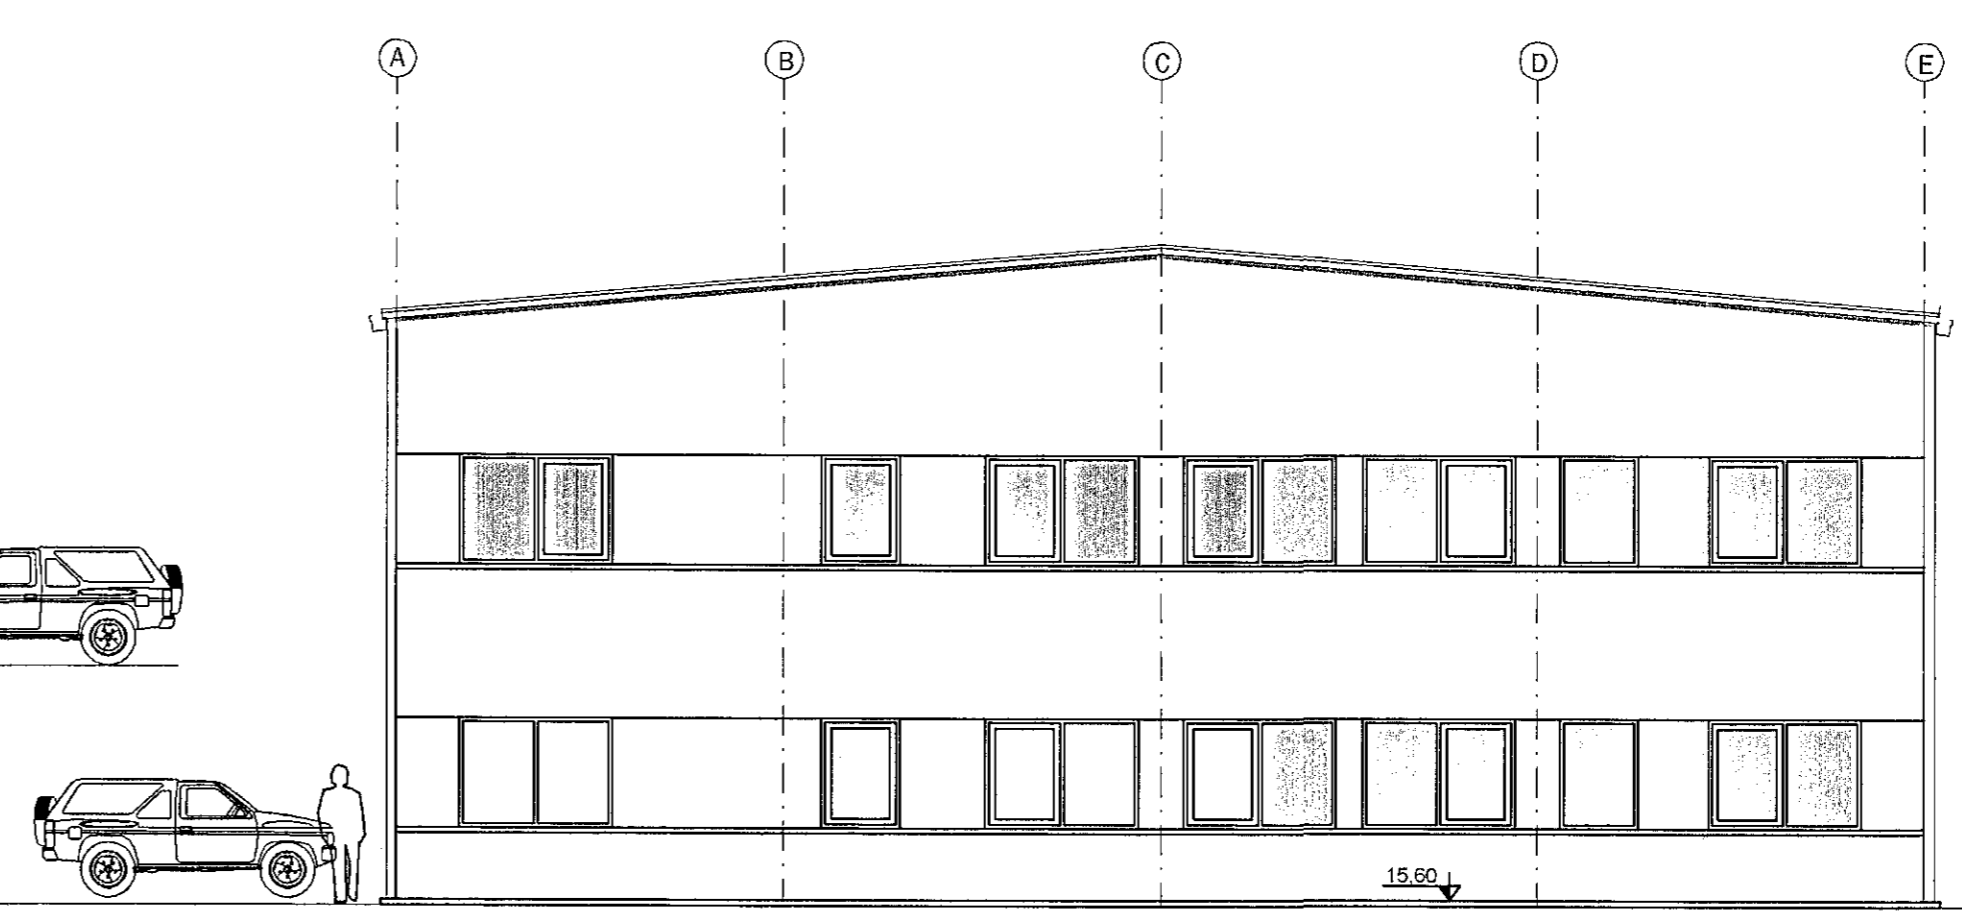

NORD - AUSTUR MHL. 01

Samþykkt þann
27 AUG 2014
Byggingafulltrúinn í Hafnarfirði
F.h. Sigurður Steinar Jónsson

ÚTGÁFUERILL

NÚMÉR:	DAGS:	SKÝRINGAR:	UNNIÐ:
A	7.07.14	TANKUR SETTUR VIÐ GAFL	H.Á.
DAGS:	SAMRÆM HÖNNUÐUR		

Skýringar

- GN = Gólfúrfall
- LR = Loftþresting
- BO = Þjórgunarop
- SL = Handslökkvítæki
- PK = Postkassar
- PN = Þakniðurfall
- R = Reykskynjari
- NL = Neyðarhjós
- út = Merktur útgangur
- esc. = Brunaslanga
- ! = Stjórnstöð "Brunavöðrunarkerfi"
- 01.01 = Rýmisnúmer
- ↕ = Blástæði fyrir fatiða
- Inntök = Inntök veitna
- = Fellistigi
- △ = Reyklosun

Brunatákn

- Ei60 = Veggir
- Ei90
- A-Ei60
- A-Ei120
- REi60
- REi120
- A-REiM120
- A-REi90 = Hæðaskil
- E-CS30 = Hurðir
- Ei-CS30
- Ei-CS60
- E30 = Gluggar

Húsið er upphaflega teiknað af SH Hönnun ehf.

Verkfræðistofa Hauks Ásgeirssonar

BRAUTARHOLTI 10 - 14
105 REYKJAVÍK
Sími: 534 8815 / 897 8132
NETFANG: haukur@vha.is
kt: 560600-3050
HEIMASÍÐA: www.vha.is

HEITI VERKS:

**ÍSHELLA 7
HAFNARFIRÐI
MATSHLUTI 01**

HEITI TEIKNINGAR:

ÚTLIT

MRV: 1:100	DAGS: MAR.'14	VERK NR: 1200	
TEIKNAD. JSS	YFIRFARIÐ H.Á.	SAMBYKKT H.Á.	NR. TEIKNINGAR
DAGS. undirskr. JÚL.'14	NAFN HÖNNUÐAR Haukur Ásgeirsson kt: 301255-4629		3
UNDIRSKR. HÖNNUÐAR			ÚTGÁFA B

