



Grunnmynd 2 hæðar

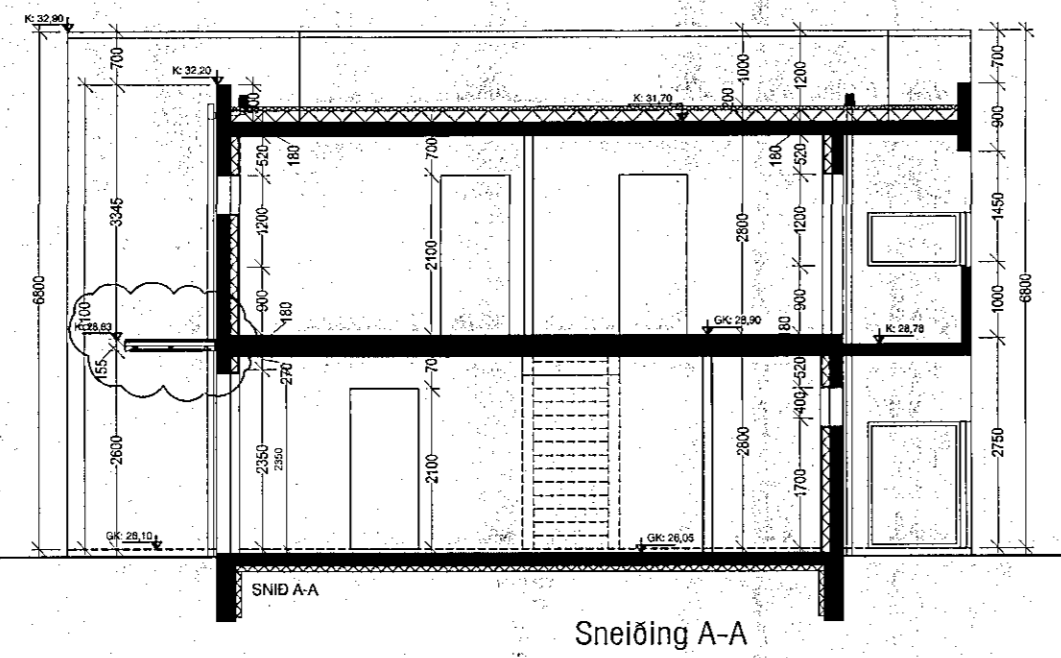

Sneiðing A-A

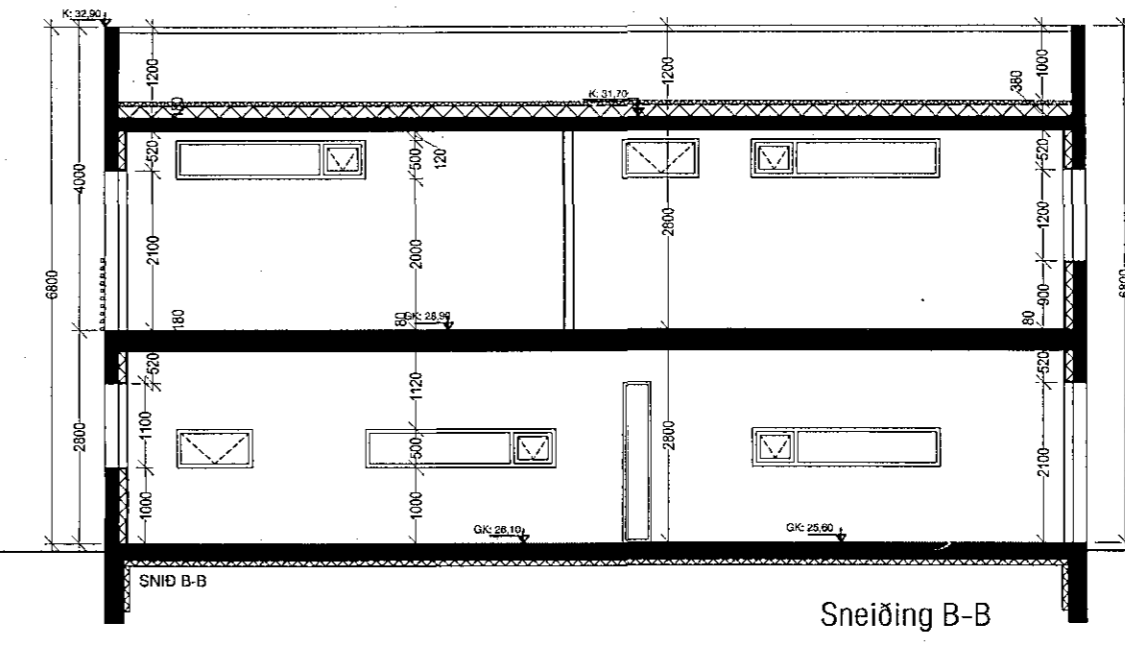

Sneiðing B-B

A - 13.11.2008 - Breyting - Steyptu skyggni breytt í létt.

<p><b>VEKTOR</b> - hönnun og ráðgjöf - Akralind 6, 201 Kópavog.</p>		<p>Jón Hrafn Hógverson byggingarfræðingur Sími: 554-6650 Fax: 554-6889</p>	<p>KVISTAVELLIR 26 - 32; Hafnarfirði BYGGINGARNEFNDAR TEIKNINGAR Grunnmynd 2. hæðar &amp; Sneiðingar A &amp; B</p>
<p>Tekni. nr. _____ Sambýktar _____</p>	<p>Tilvísun á teikningu _____ Dag: _____</p>	<p>Höfundur _____ Tolmáttur _____</p>	<p>Dagsetning: 11.12.2006 Vorkr.: A-07-01-03 Málkráðs: 1:100 Teim. nr.: A-003</p>