


Samþykkt þann
10 SEP 2014
 Byggingafulltrúinn í Hafnarfirði
 F.h. Sigurður Steinar Jónsson


SKÝRINGAR

Húsið er steinsteypt, 3 hæðir og ris ásamt kjallar sem markar upphaflegt hús sem var byggt um 1922 ein hæð og ris og hýsti m.a. bakari, brugghús o.fl. Síðan hefur verið byggt við það á þrjá vegu og hæðir ofaná að mestu um 1942, þá voru hönnuðir hússins þeir Gísli Halldórsson og Sigvaldi Thordarson. Þá var samkomusalur á efri hæð hússins og skrifstofur Alþýuflokksins á götu hæð.


sudur 1 útlit 1:100

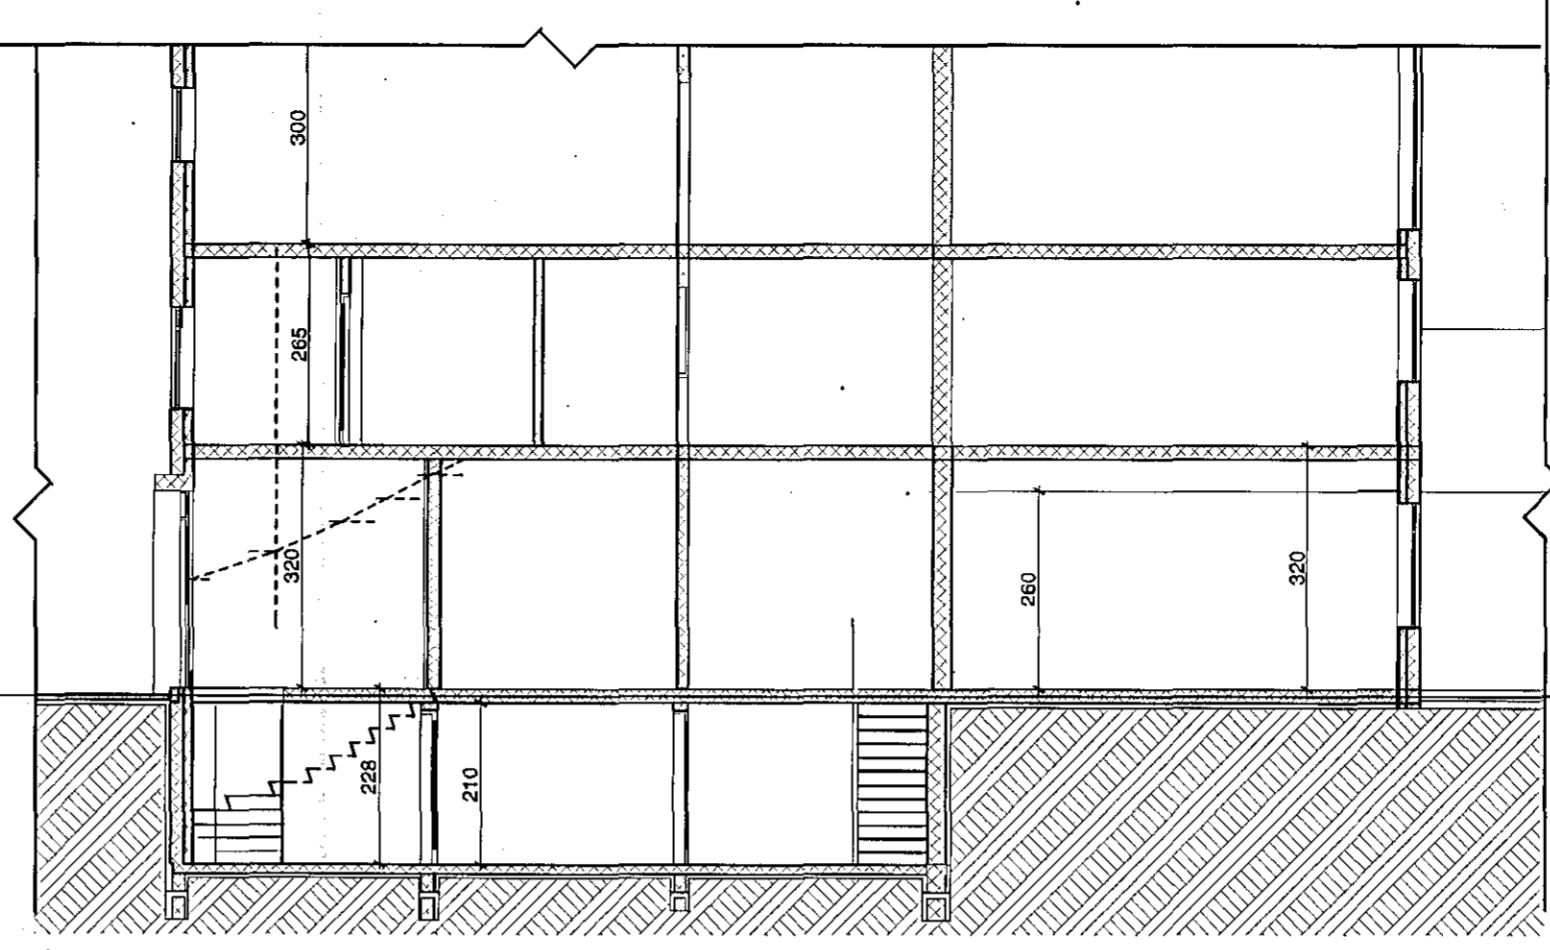

C SNID 1:100

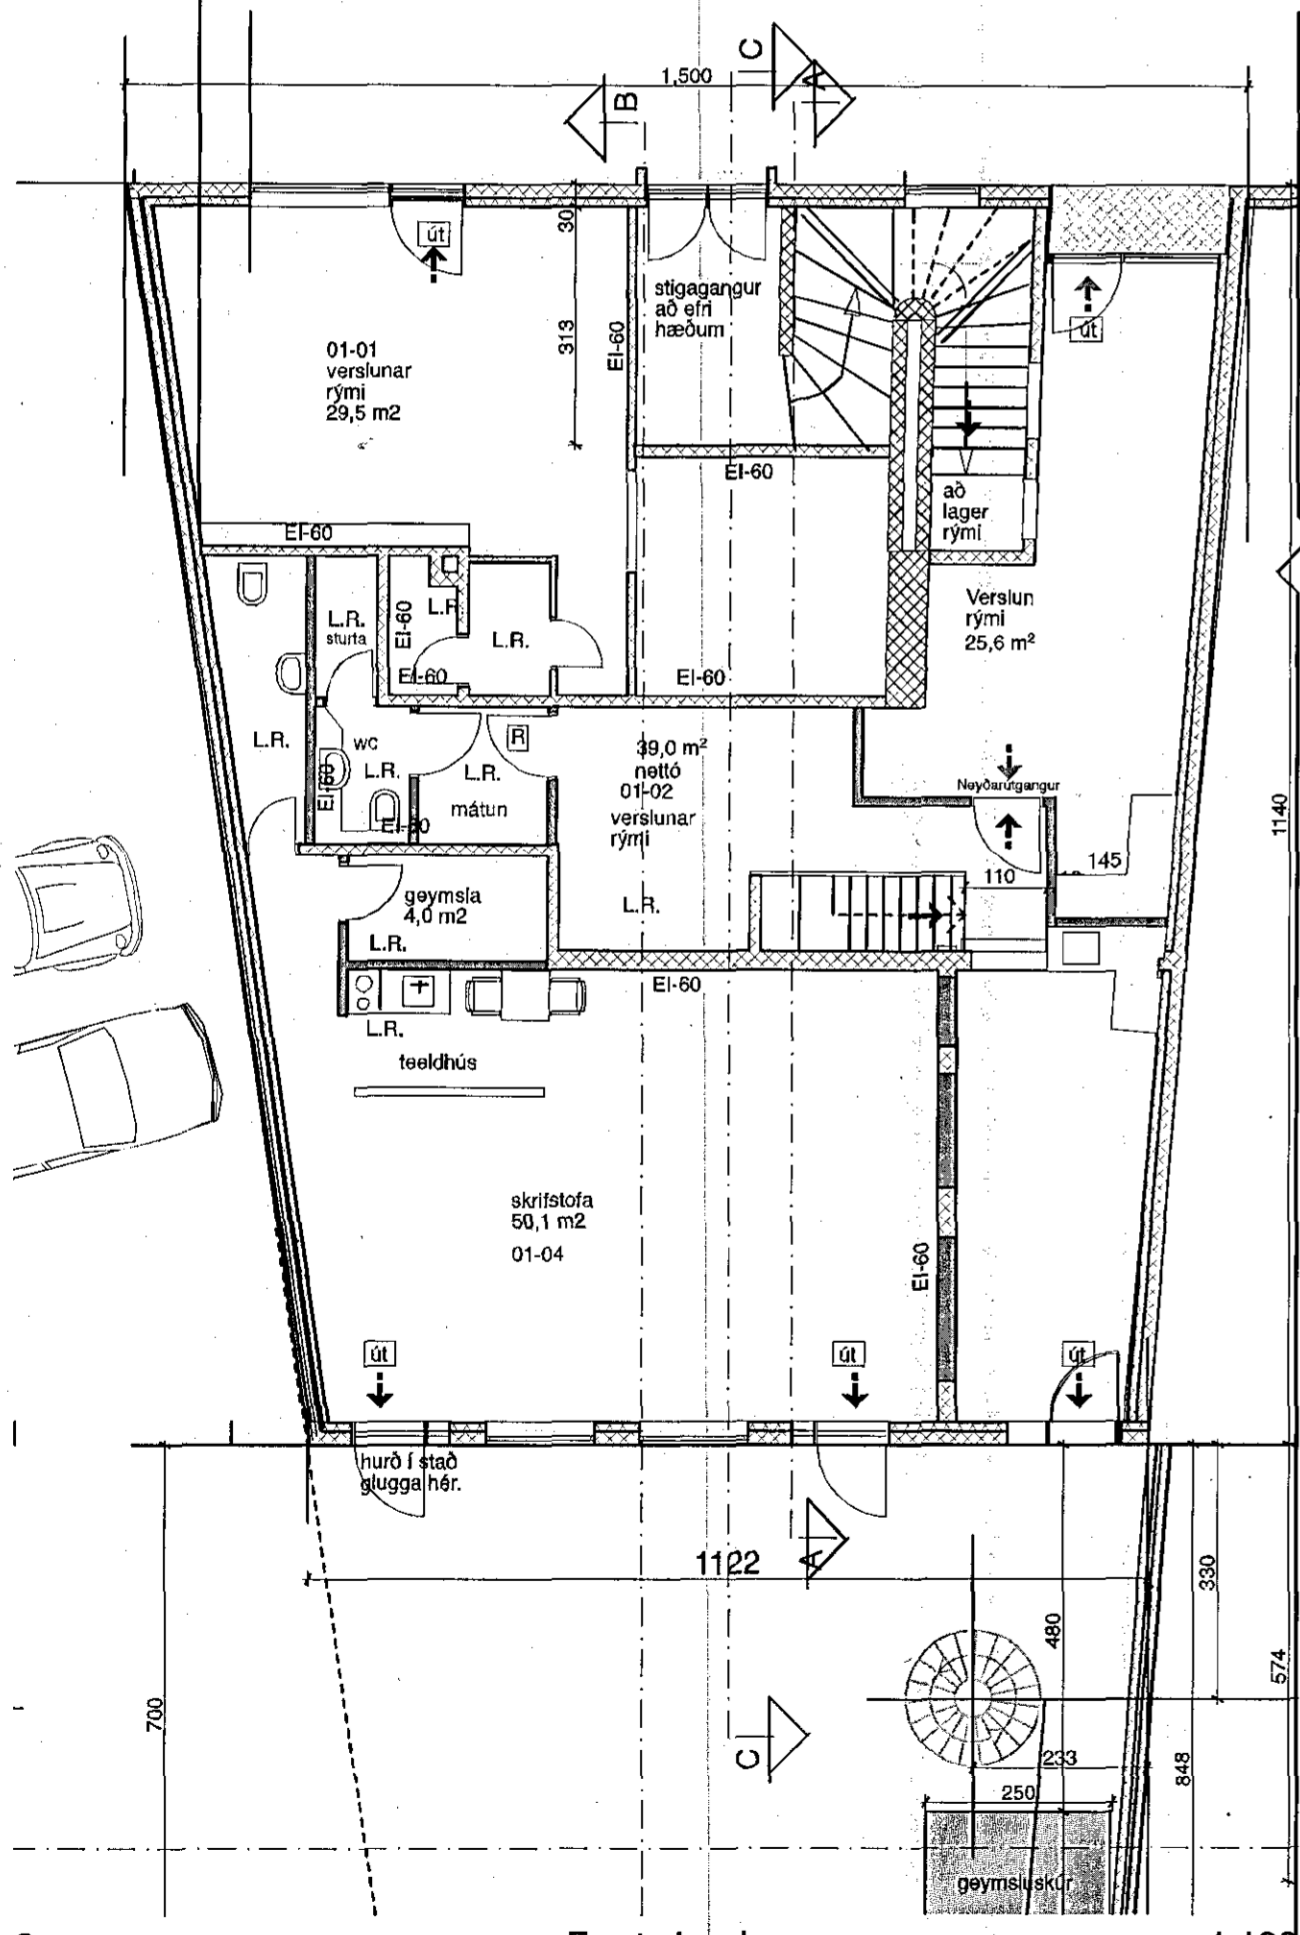

2. Fyrsta hæð 1:100

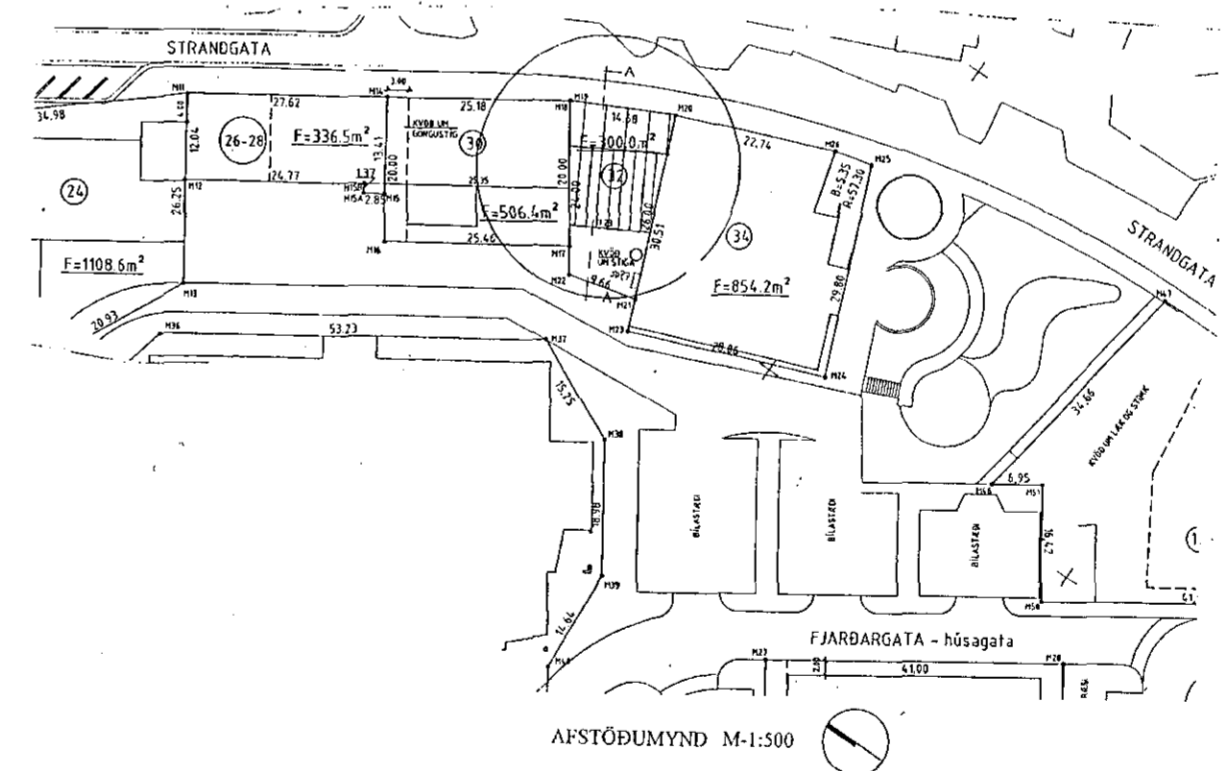

Breytt 27. ágúst 2014.

Reyndarteikning hurðar á suðurhlíð að Firði sem sótt var um 10 júlí 2013.

TEKNIstofan Verkefni
 Strandgata 32 rými 01-04
 Breytingar, ný hurð í stað glugga
 suðurhlíð að Firði
 Heiti
 Útlitsmynd, grunnmynd, snið,
 skýringar, afstöðumynd,

kvardi	1:100, 1:500.	verk. nr
dags.	10 júlí. 2013.	dags br. 27. ágúst 2014.
hönnun	G. G.	telkn. nr A-1
teikn	G. G.	

Hringbraut 17 220 Hafnarfirði
 s. 555-2020 FAX 555-2021
 Gísli G. Gunnarsson-BFI kt. 020649-2409
 kvardi@kvardi.is

Gísli Gunnarsson