




Austurhlíð
 1:100 mm

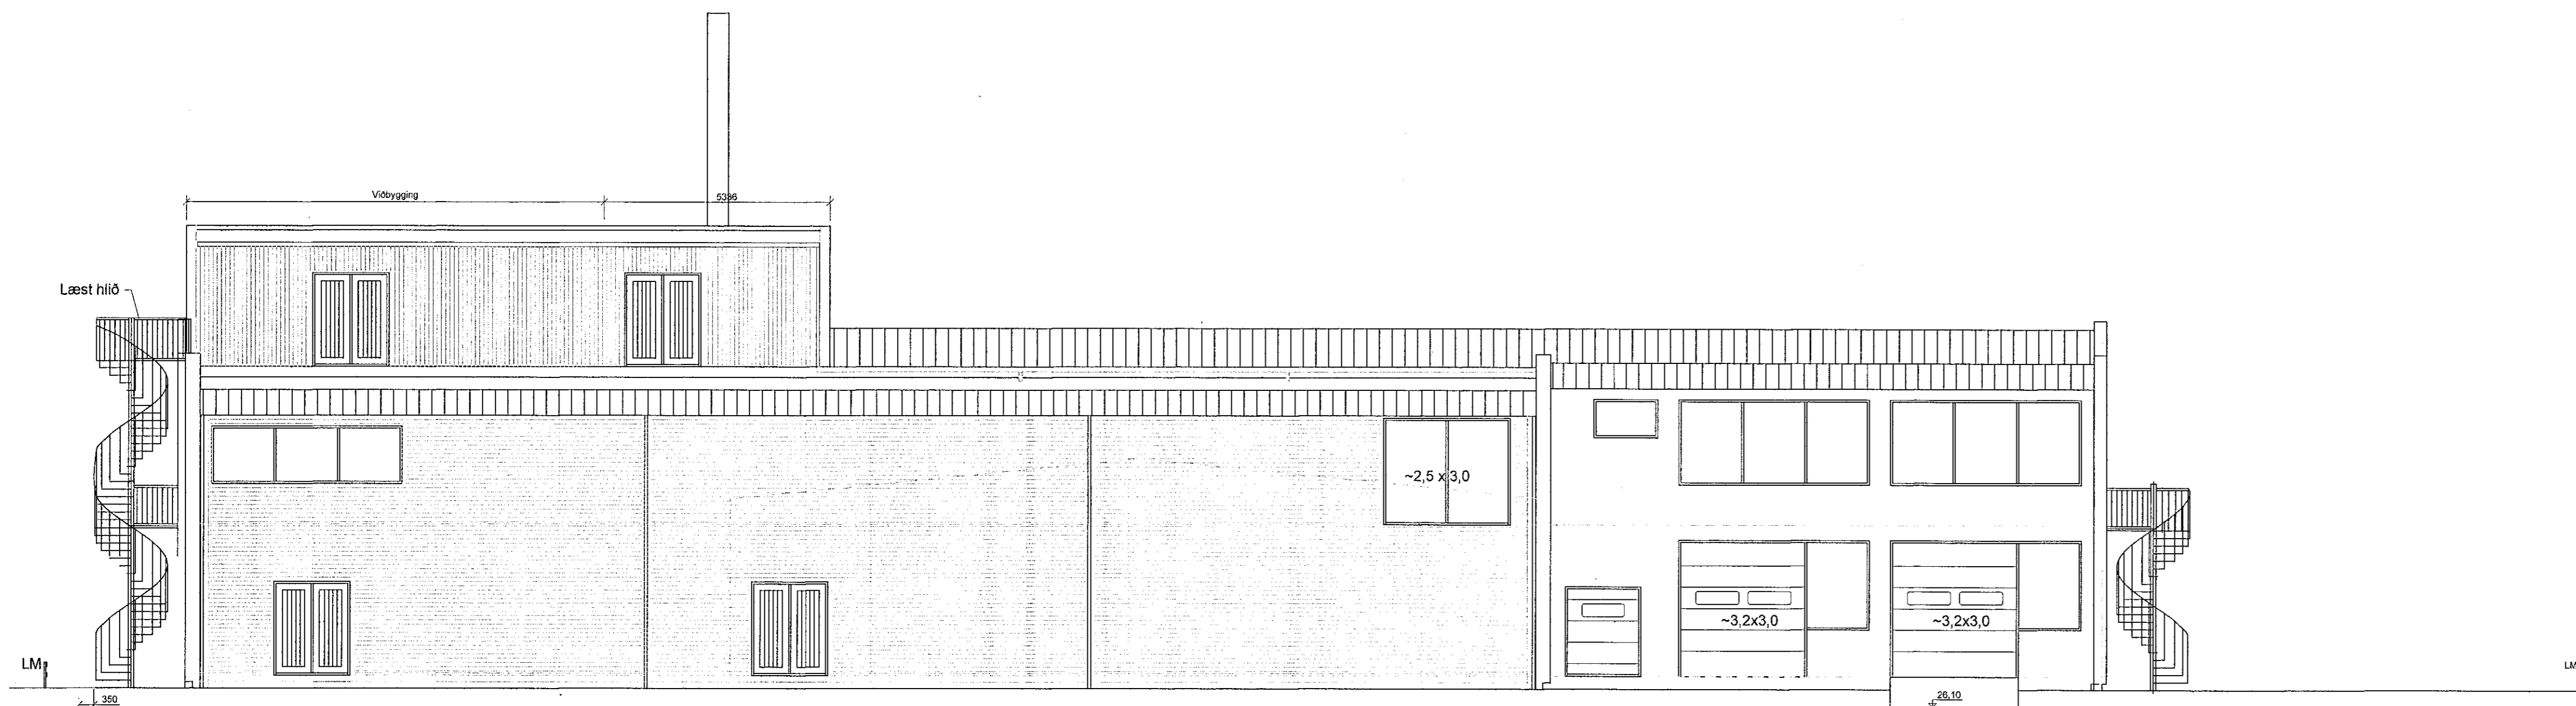



Vesturhlíð
 1:100 mm

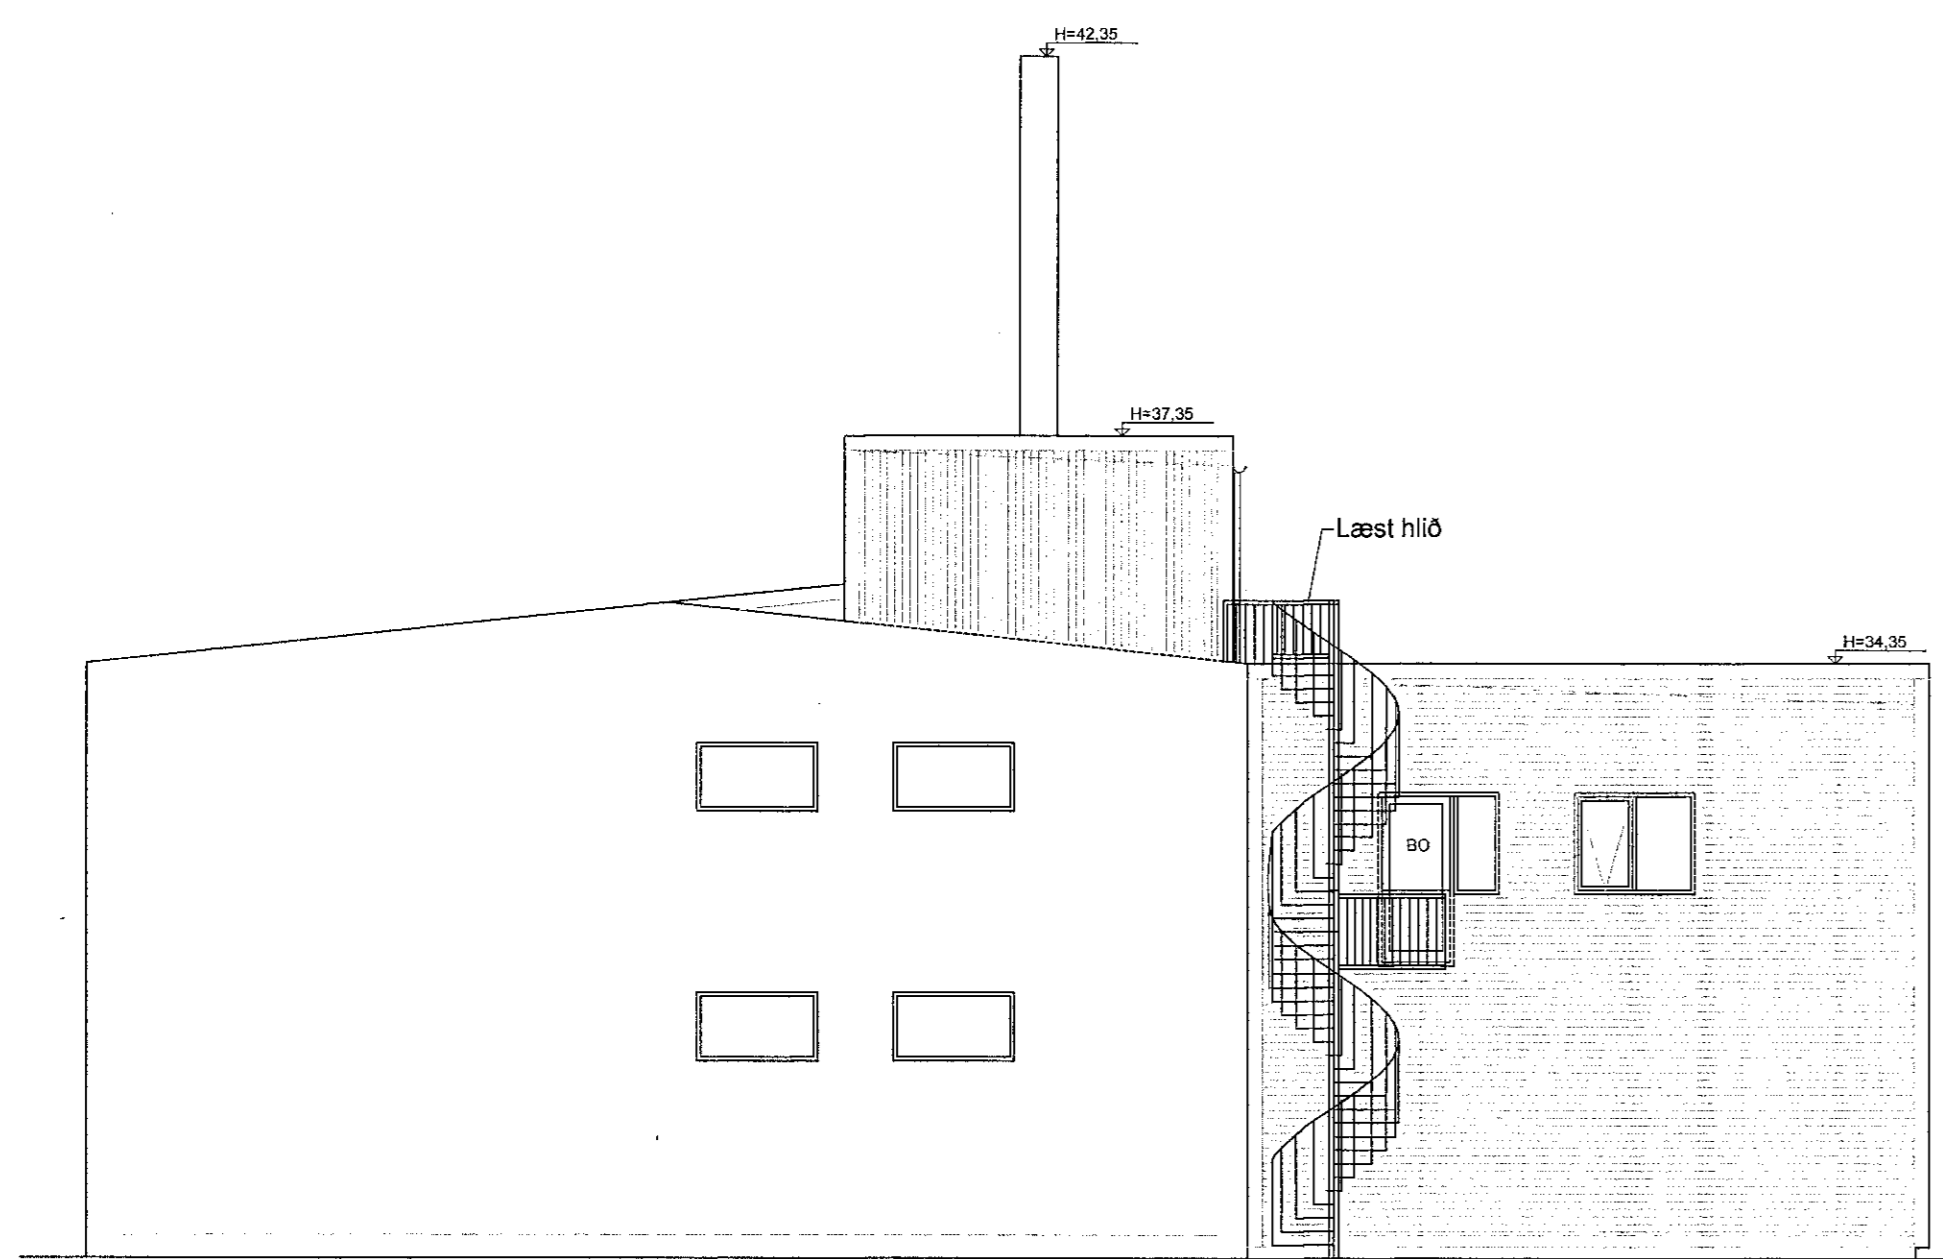

Norðurhlíð
 1:100 mm

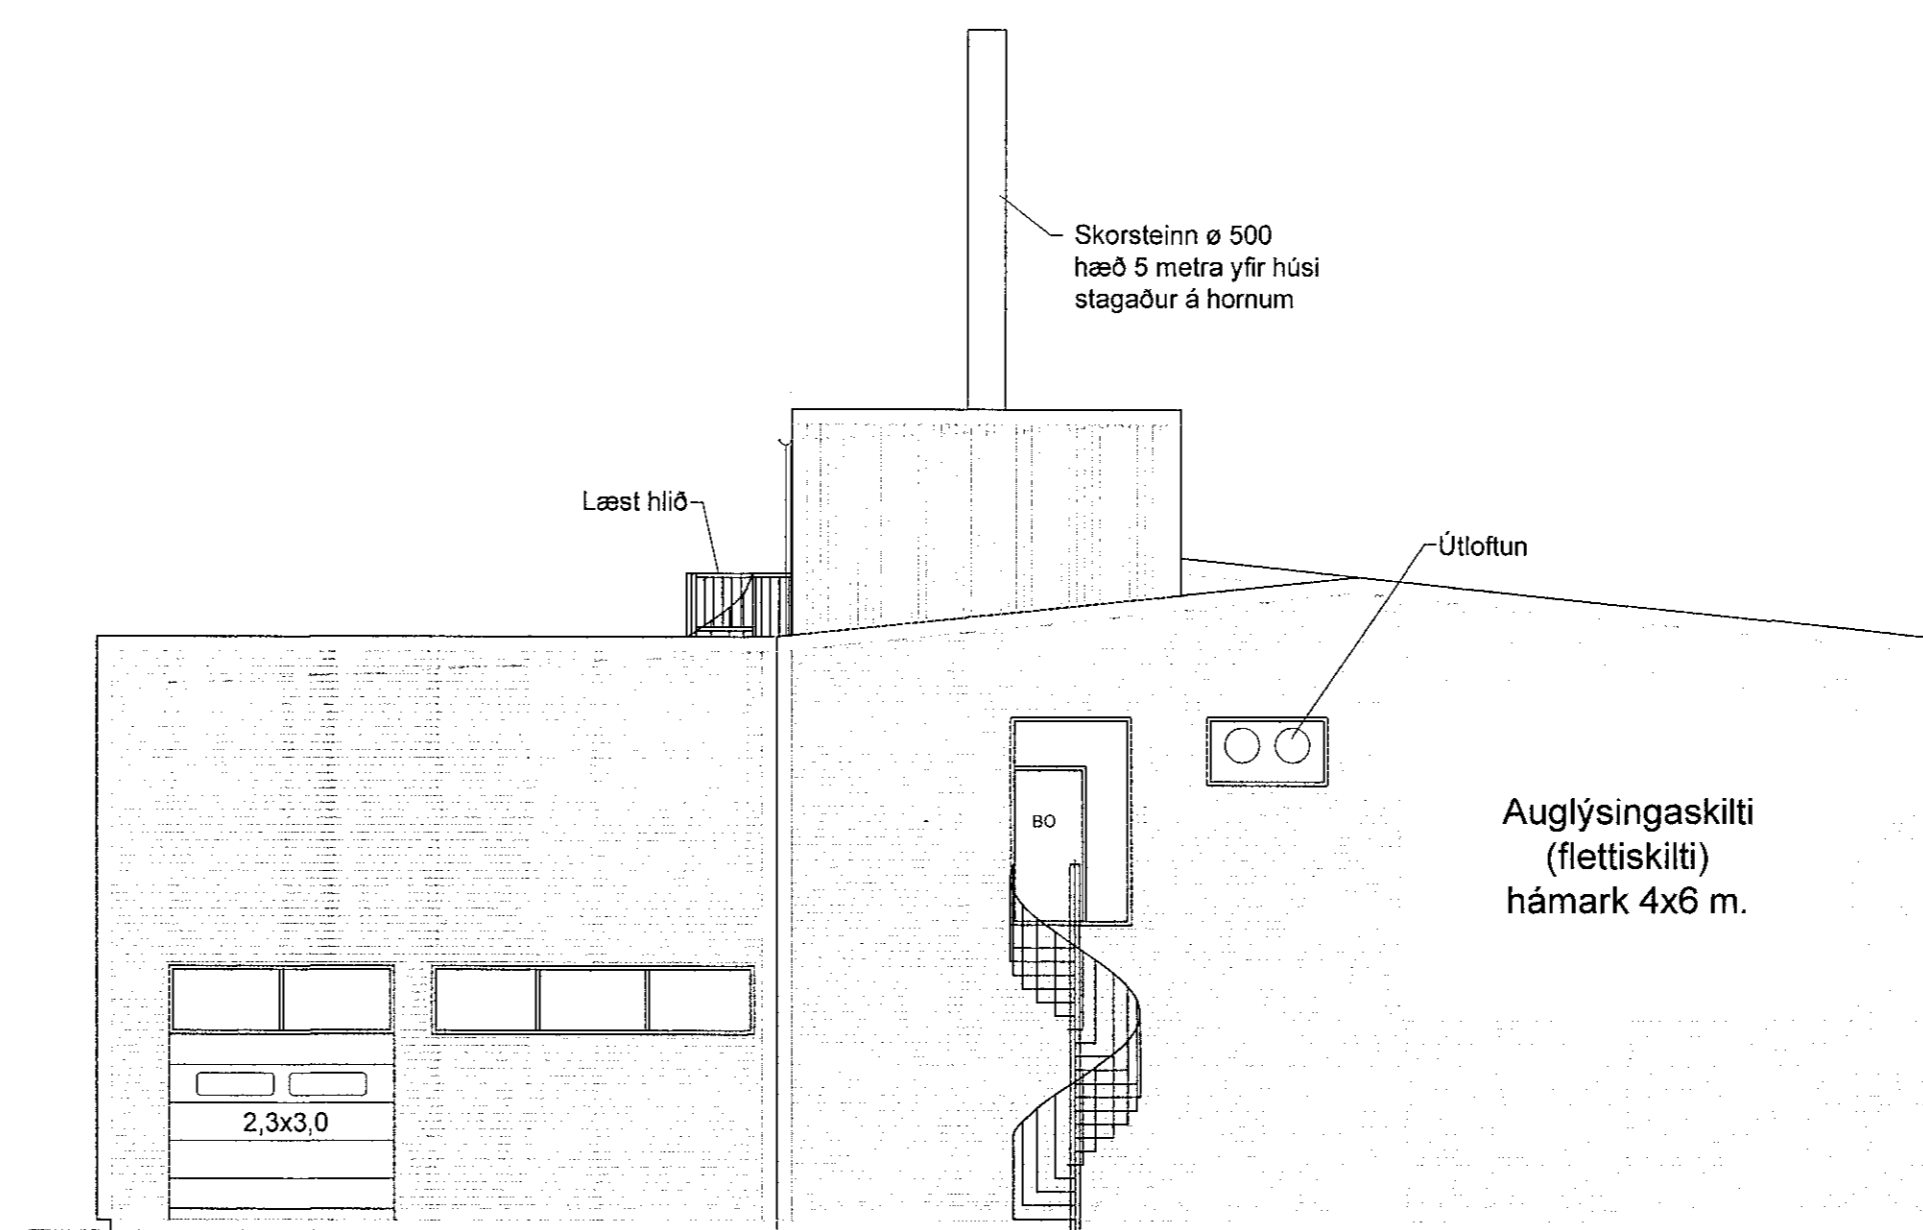

Suðurhlíð
 1:100 mm

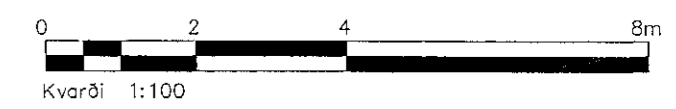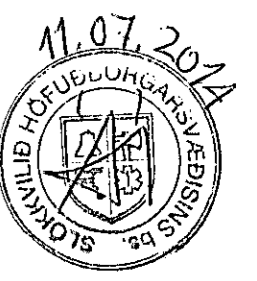

D	Viðbygging 3. hæð og reyndarteikning	JMK	10.07.14
C	Teikning gefin út sem verkeikning	ÁS	11.07.12
B	Hurð á 3. hæð gerð tvöföld og BO út úr eldhúsi br. 1 hurð.	ÁS	28.06.12
A	Texta breytt	ÁS	25.06.12
Gtá.	Breytingar	Hönnuður	Dags

Verkeikning

Dalshraun 9B, Hafnarfirði

Strendingur ehf. Verkfæðing Jónusfa Eigarlegur 12-15 - 200 Hafnarfjörður Sími 565 5616, Fax 565 5611 vrendingur@strendingur.is	Viðbygging Útlit	Dags 20.06.2012	Teiknari / Hvarfari af JW/ÁS
Höfundur 10.07.2014 Rannveig Elva Adalsteinn Sigvaldsson 40545-4119	Verkeiknúmer 002	Númer teikningar	Bláskráð A1