Grunnmynd 2, hæð
1 = 100 mm

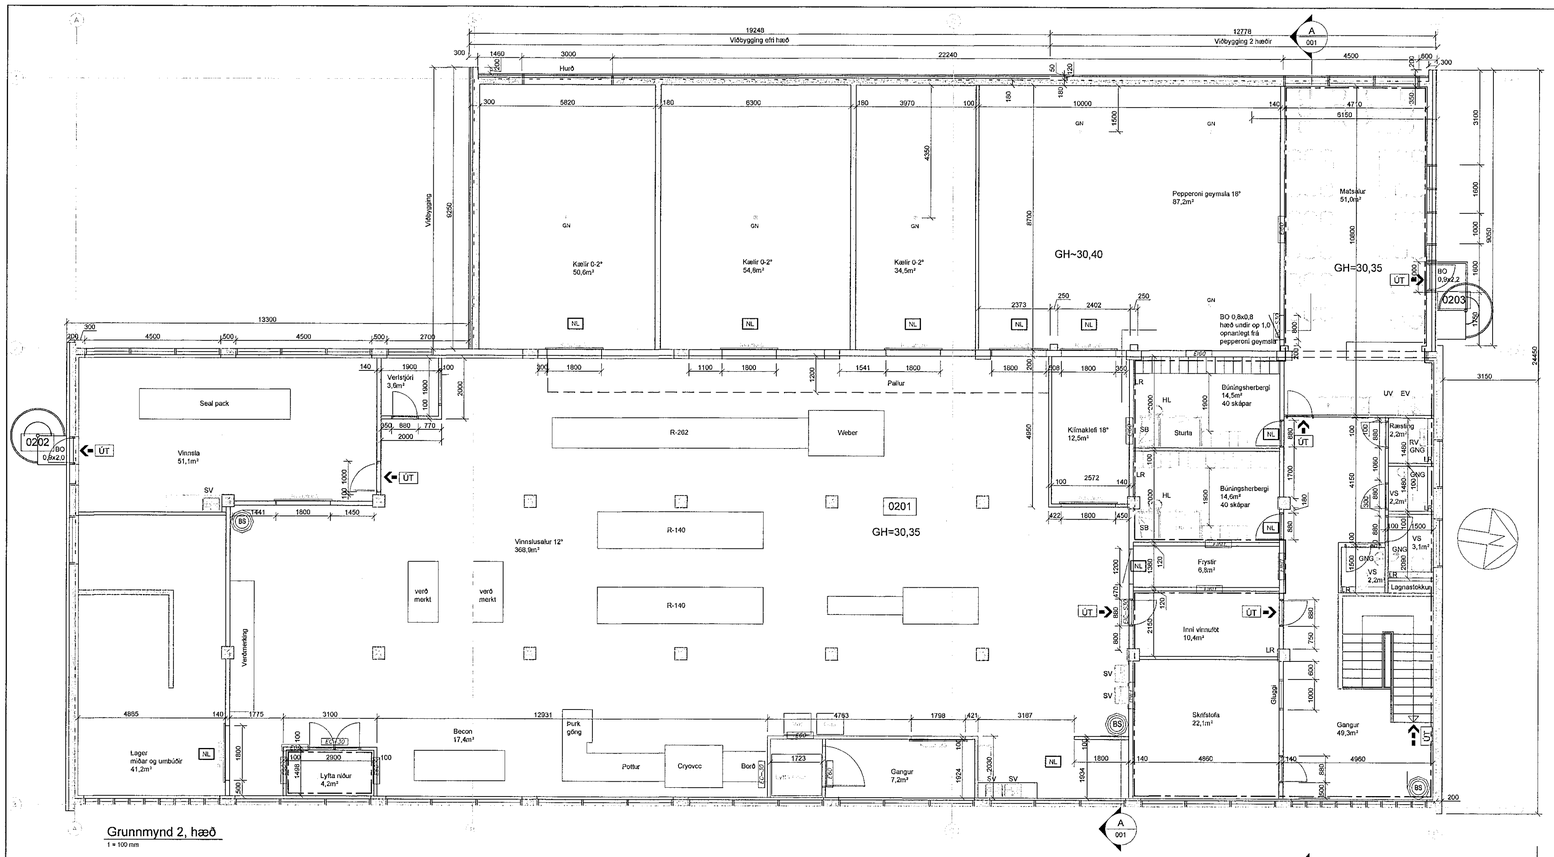

Grunnmynd 3. hæð Viðbygging
1 = 100 mm

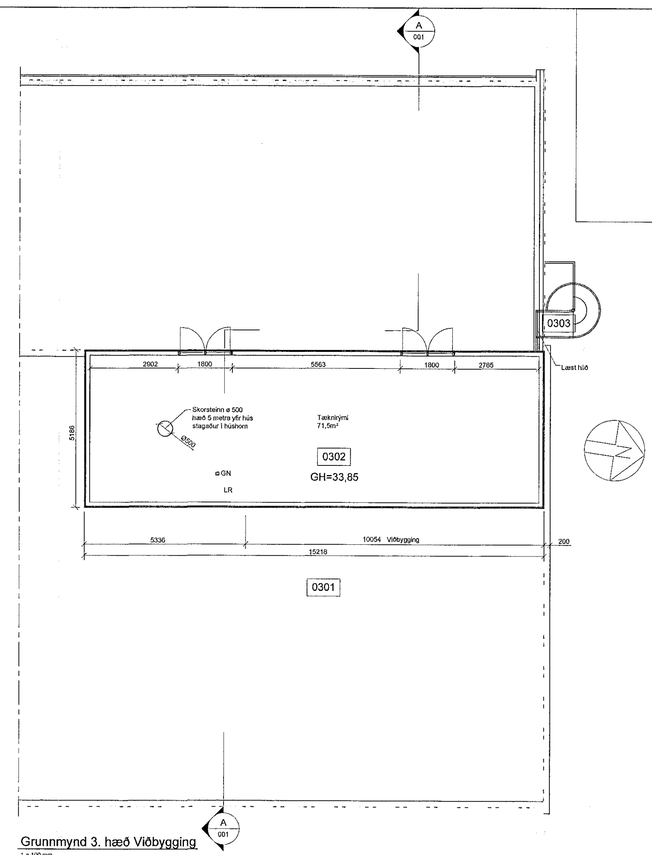

Grunnmynd 1, hæð
1 = 100 mm

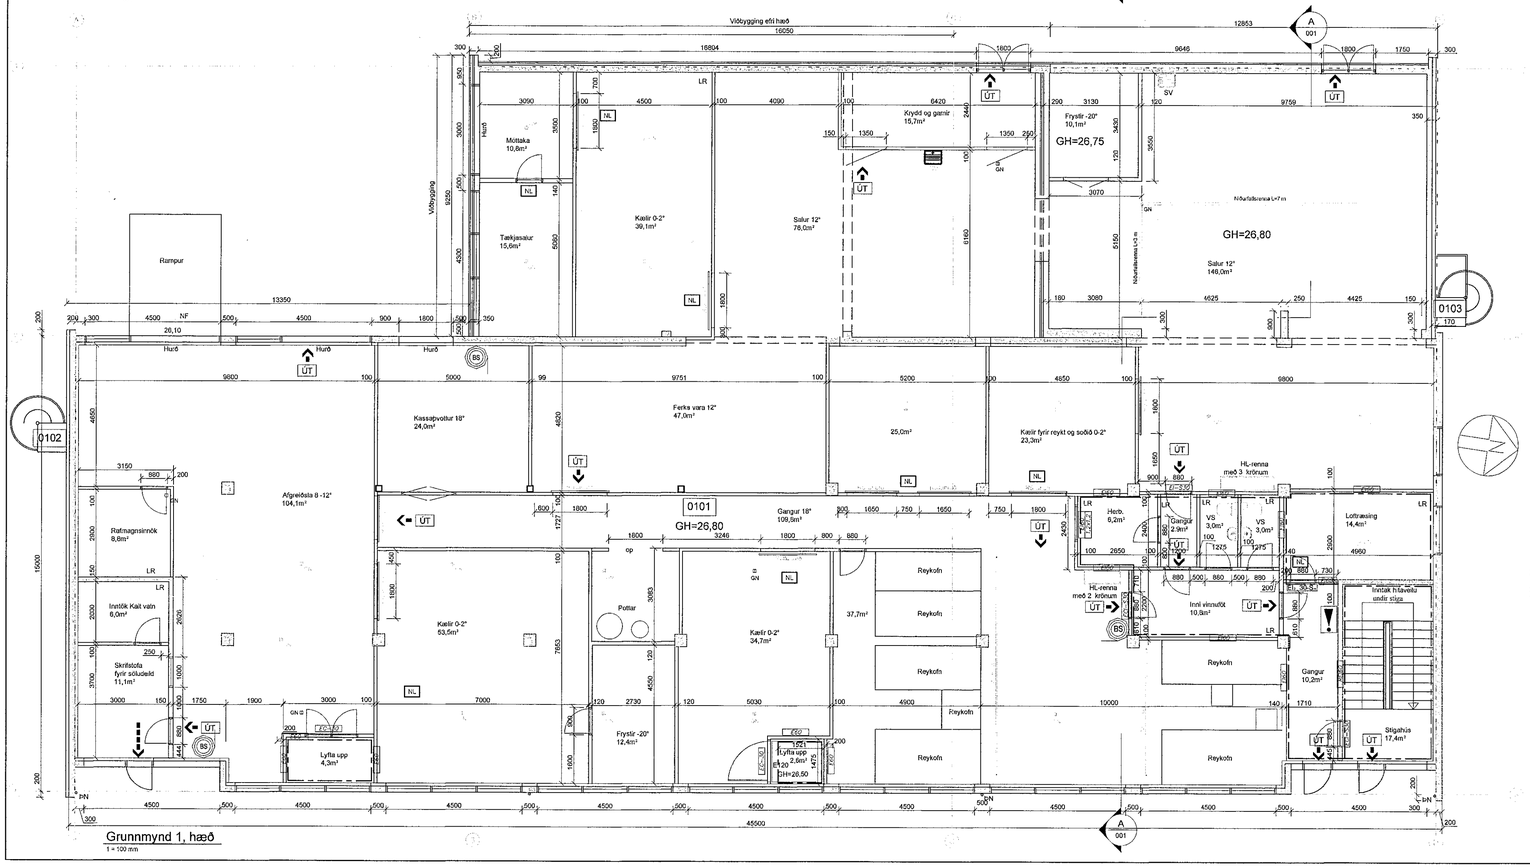

Brunavarnartákn:

- ÚT — Merktur útgangur
- NL — Neyðarlýsing
- BS — Brunaslanga
- Staðsetning stjórnstöðvar brunaviðvörunarkerfis
- Brunahólfaskipting

Kvarði 1:100

0 2 4 8m

Samþykkt þann
16 JUL 2014
Byggingafulltrúinn í Hafnarfirði
F.h. Sigurður Steinar Jónsson

11.07.2014
HEILBRIGÐISEFTIRLITS HAFNARFJARÐAR- OG KÓPAVOGSSVÆÐIS
Garðatorgi 7 / 210 Garðabæ

11/7 2014
F.h. HEILBRIGÐISEFTIRLITS HAFNARFJARÐAR- OG KÓPAVOGSSVÆÐIS
Garðatorgi 7 / 210 Garðabæ

D	Viðbygging 3.hæð og reyndarteikning	JMK	10.07.14
C	Breytingar gerðar á brunavörnum	ÁS	11.07.12
B	Breytingar gerðar á brunavörnum og skýringar fluttar á teikn.003	ÁS	28.06.12
A	Texta breytt	ÁS	25.06.12
Útg.	Breytingar	Hönnuður	Dags

Verkteikning

Dalshraun 9B, Hafnarfirði

Strendingur ehf.
Verkfræðiþjónusta
Fjarðargata 13-15 – 220 Hafnarfjörður
sími 565 5648, fax 565 5641 strendingur@strendingur.is

Viðbygging
Grunnmyndir

Hönnuður: 10.07.2014 Sigurður Steinar Jónsson
Aðalhönnuður Sigurður St. Jónsson - kt.

Dags: 20.06.2012

Teiknað / Hannað af: JW/ÁS

Samræmingarhönnuður: Hermundur Sigvaldason

Mælikvarði: 1:100

Númer teiknings: 001

Blaðstærð: A1

V:\Dalshraun 9b viðbygging\01-Aðalteikningar\Aðalteikning 2014.dwg