



DREKAVELLIR 6 HAFNARFIRÐI.


Samþykkt þann
 03 SEP 2014
 Byggingafulltrúinn í Hafnarfirði
 F.h. Sigurður Steinar Jónsson

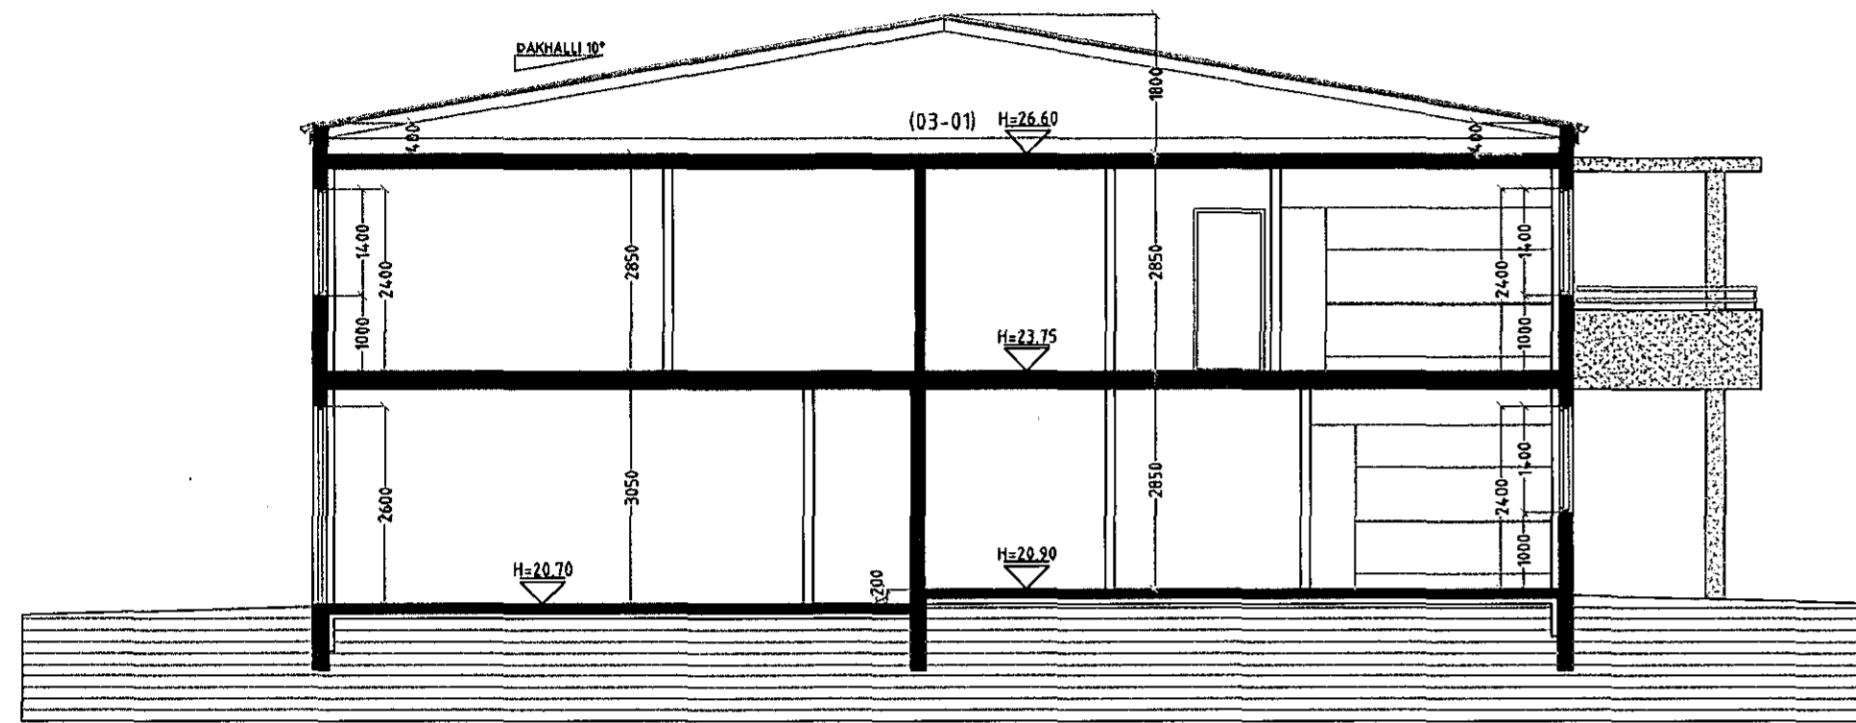

SNID A-A MKV. 1:100.

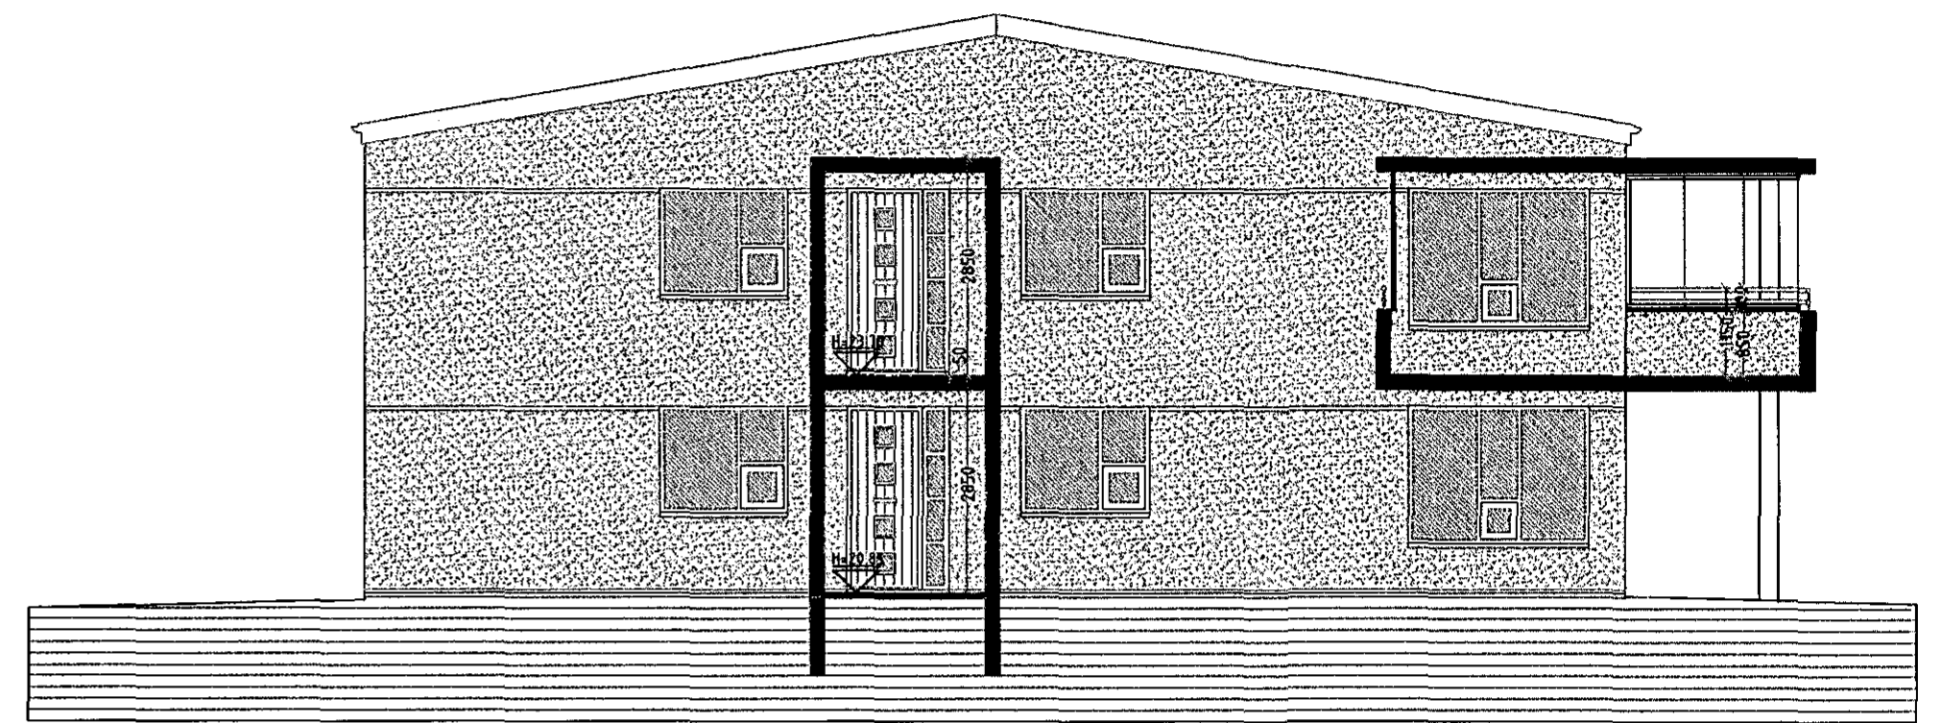


SNID C-C MKV. 1:100.

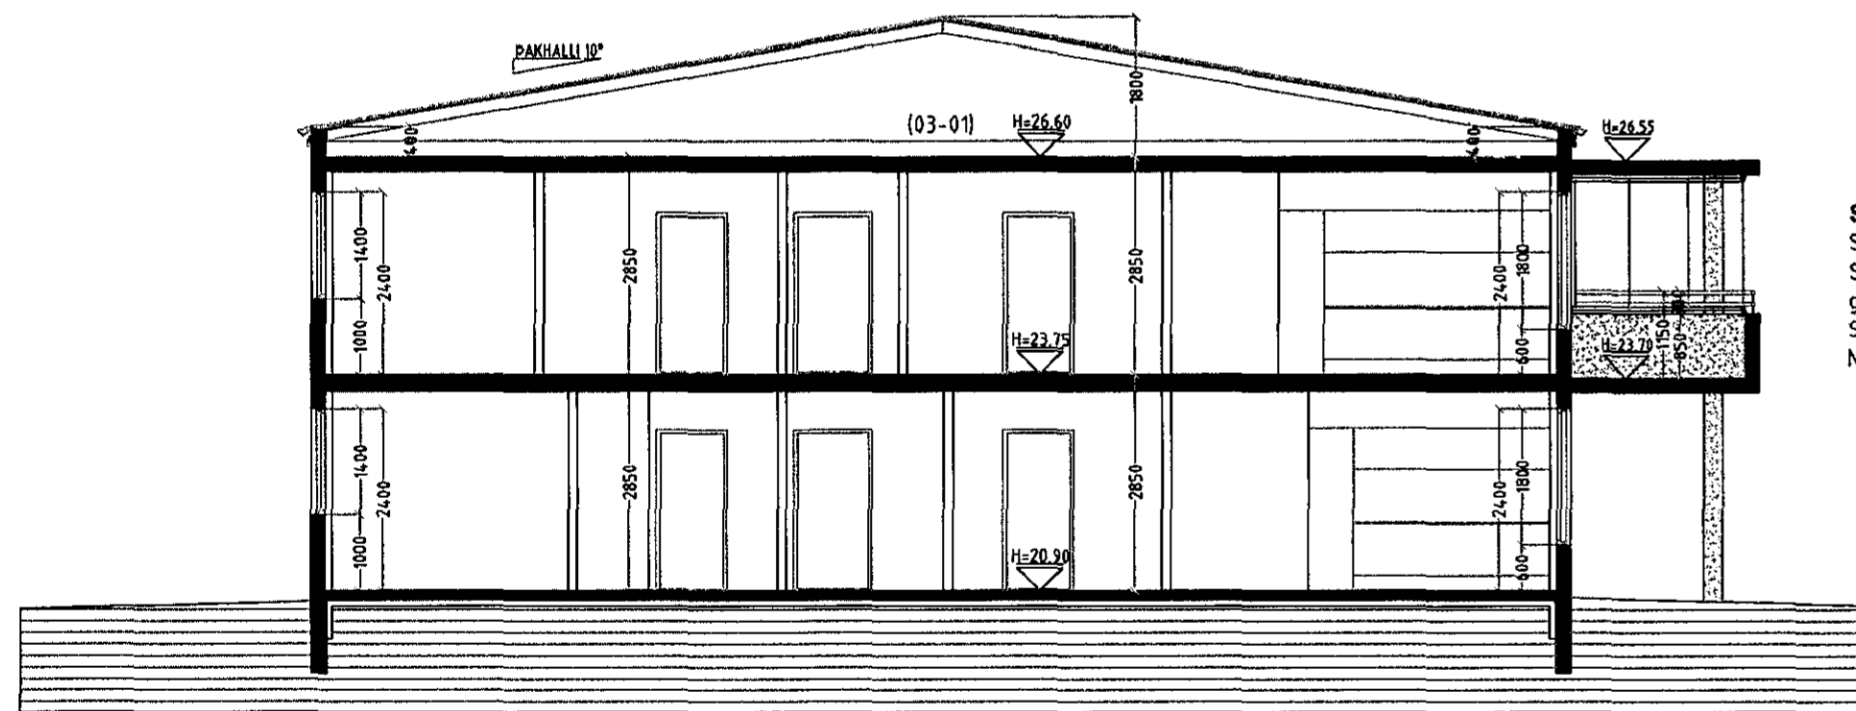

SNID B-B MKV. 1:100.

SVALASKÝLI.
 Svalaskýli er lokað með 8-10 mm hertu gleri.
 Svalaskýli er lokað (B-LOKUN) með glereiningum sem hvíla í þar til gerðum ábrautum.
 Svalaskýlin eru opnanleg sbr. grein 102 í byggingarreglugerð.
 Niðurföll og yfirföll eru á svölum.

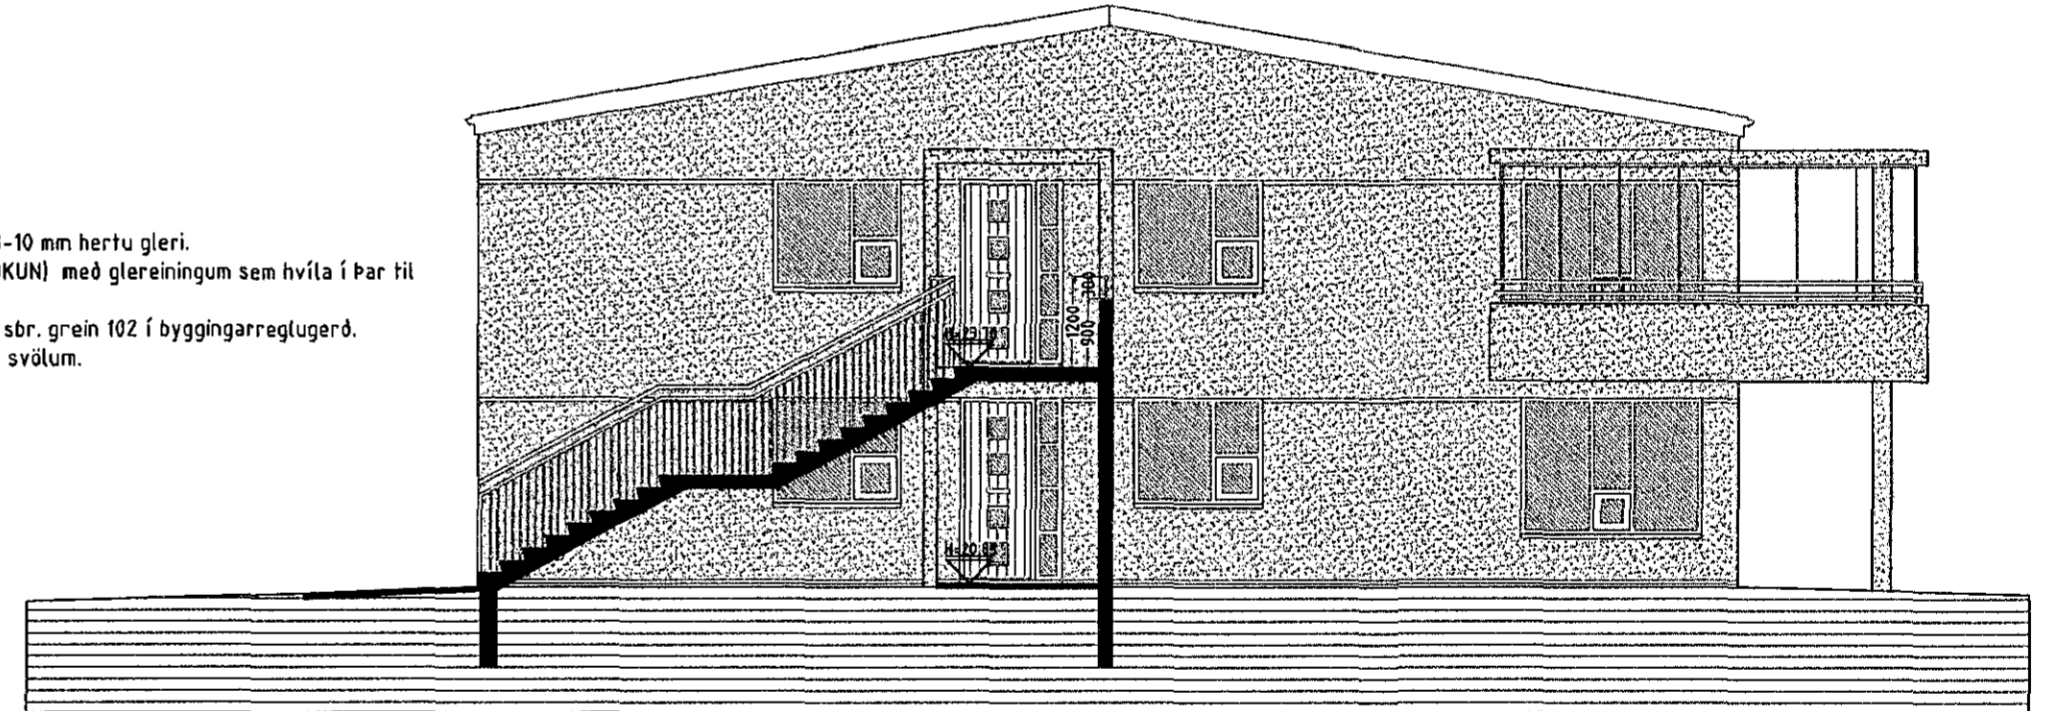

SNID D-D MKV. 1:100.

DREKAVELLIR 6 HAFNARFIRÐI.

Sigurður Þorvarðarson byggingafræðingur b.f.í.
 Teiknistofan Strandgötu 11 220 Hafnarfirði.
 Sími: 5651510. Netfang: teiknistofan@simnet.is
 STH. teiknistofan ehf. kt. 510298-2769. Kt. aðalhönnuðar: 141250-4189.

Skýringar:	Aðaluppdráttur.
Teikning:	Sniðmyndir.
Mælikvarði:	1:100.
Undirskrift:	<i>2/9/14 [Signature]</i>
Blað nr: 3 af 6.	Dagsetning: 28 nóvember 2004.
Breytt: Svölum íbúðar 02-02 breytt í svalaskýli 29 ágúst 2014.	