


Grandatröð 10 Hafnarfjarðarbæ.
Reyndarteikning

Samþykkt þann
10 SEP 2014
Byggingafulltrúinn í Hafnarfirði
F.h. Sigurður Steinar Jónsson

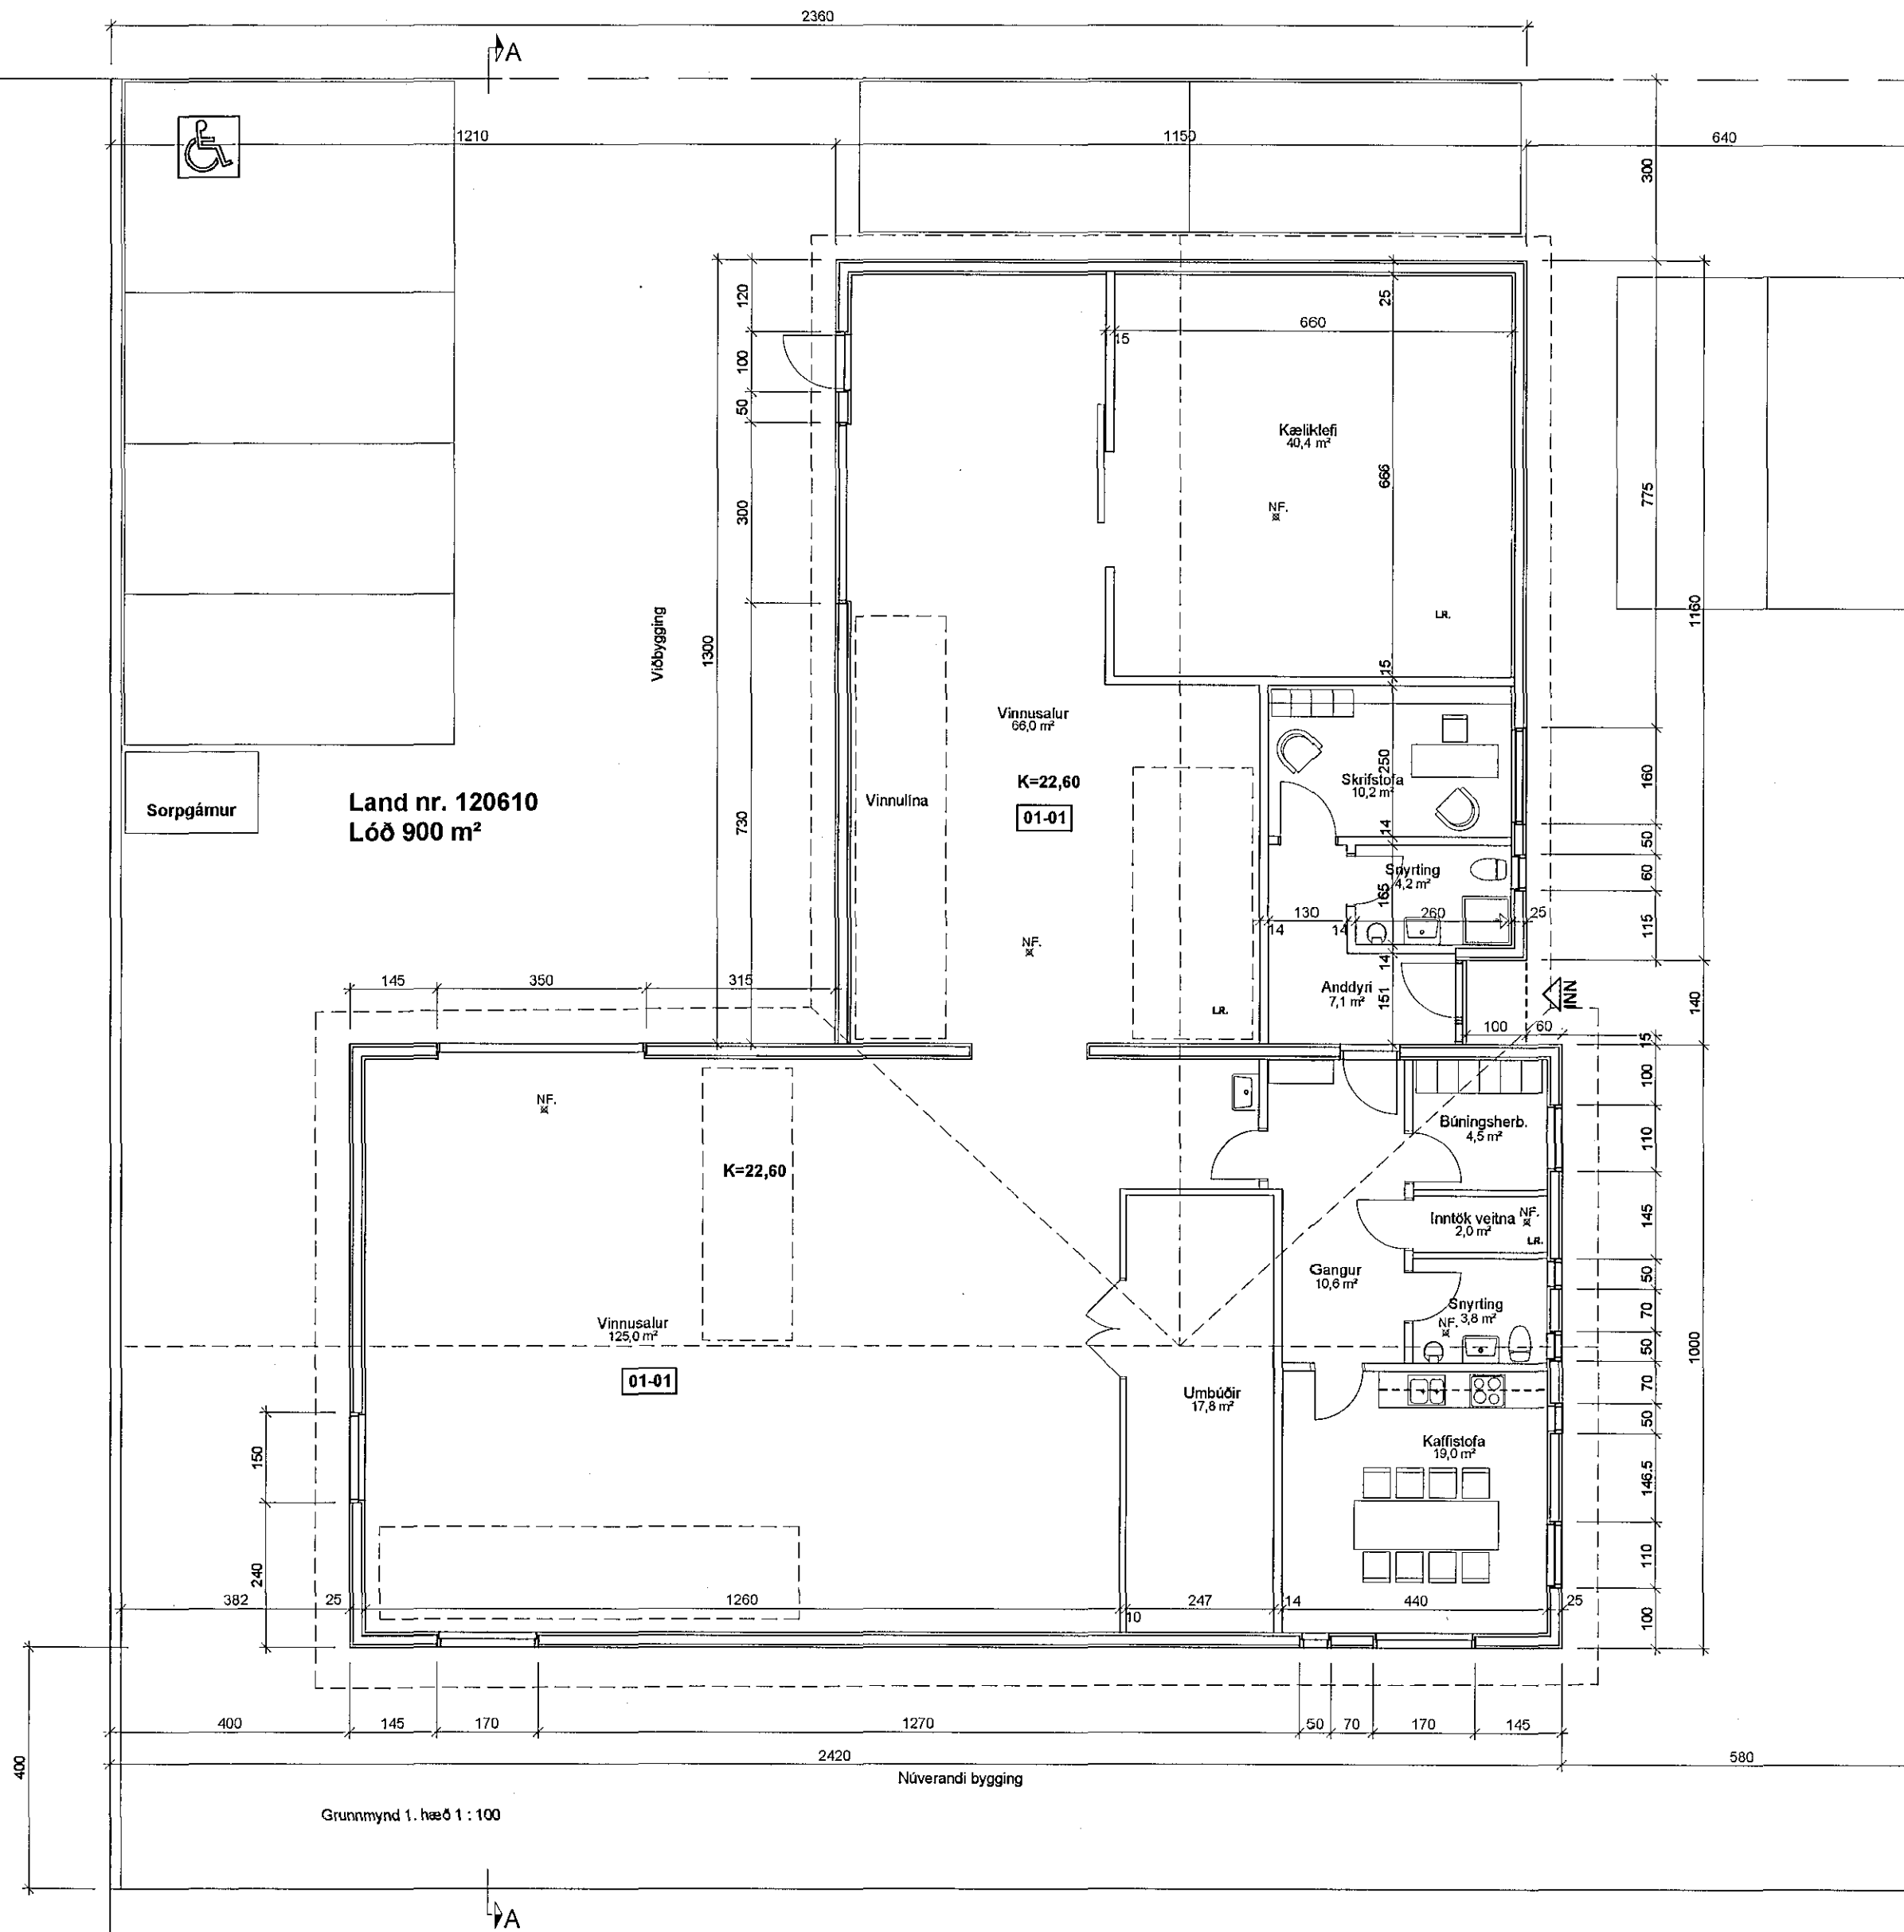

Eyrartröð 12

VERKHEITI:	Grandatröð 10 Hafnarfjarðarbæ.	DAGS:	27.08.2014	KVÆRDI:	1:100
BR.		TEIKNVAÐ:	A.J.	TEIKN.NR. AF:	3
VERKHLUTI:	Grunnmynd 1:100			102	
ARCO Ásmundur Jóhannsson 170441-4519		sími: 8992943		netfang: arko.aj@simnet.is	