

Grandatröð 10 Hafnarfjarðarbæ.





Reyndarteikning



Samþykkt þann

10 SEP 2014

Byggingafulltrúinn í Hafnarfirði
F.h. Sigurður Steinar Jónsson

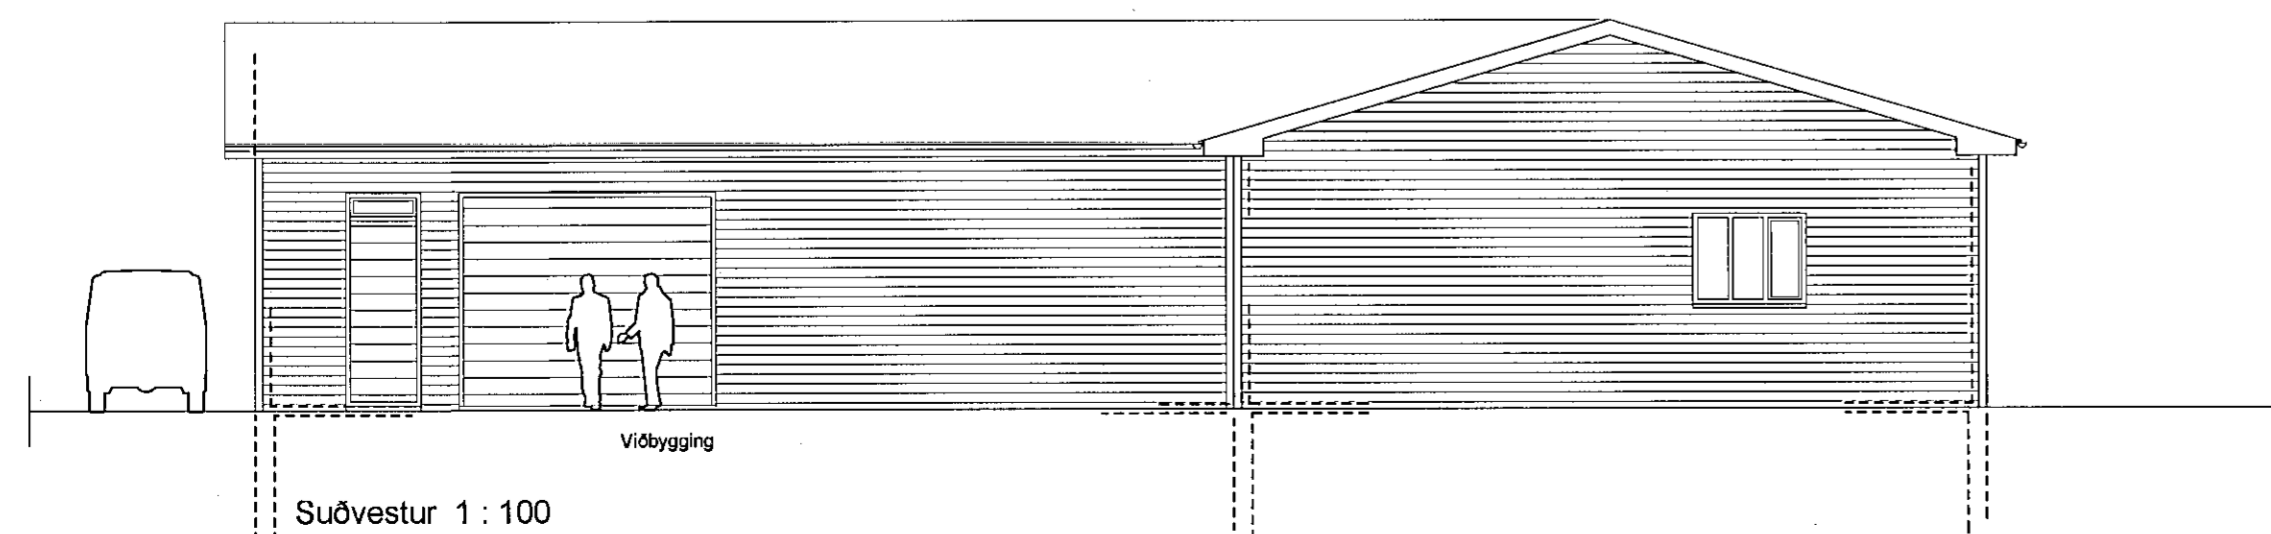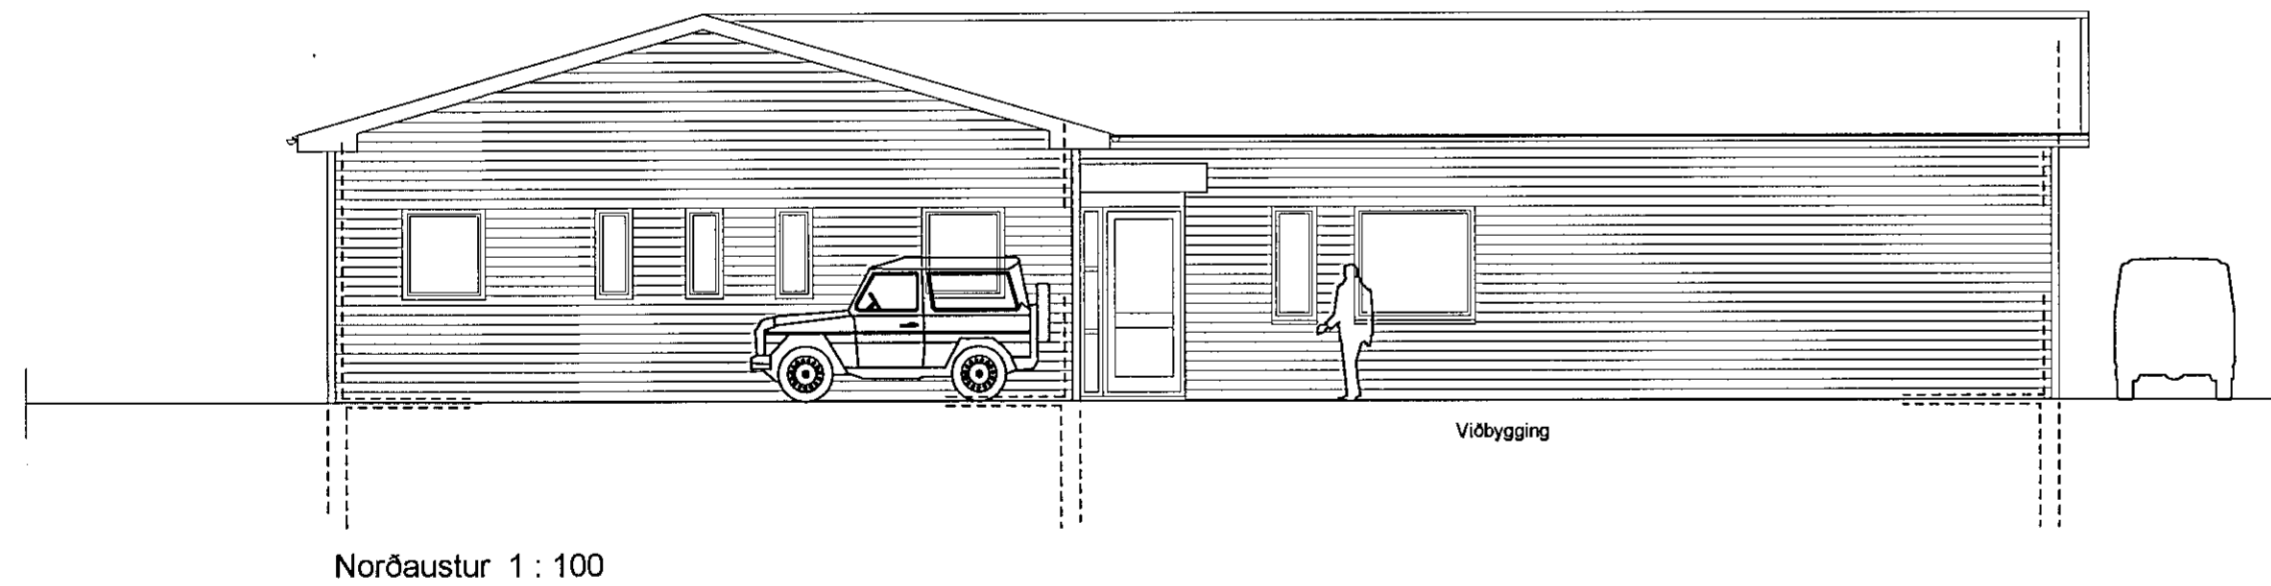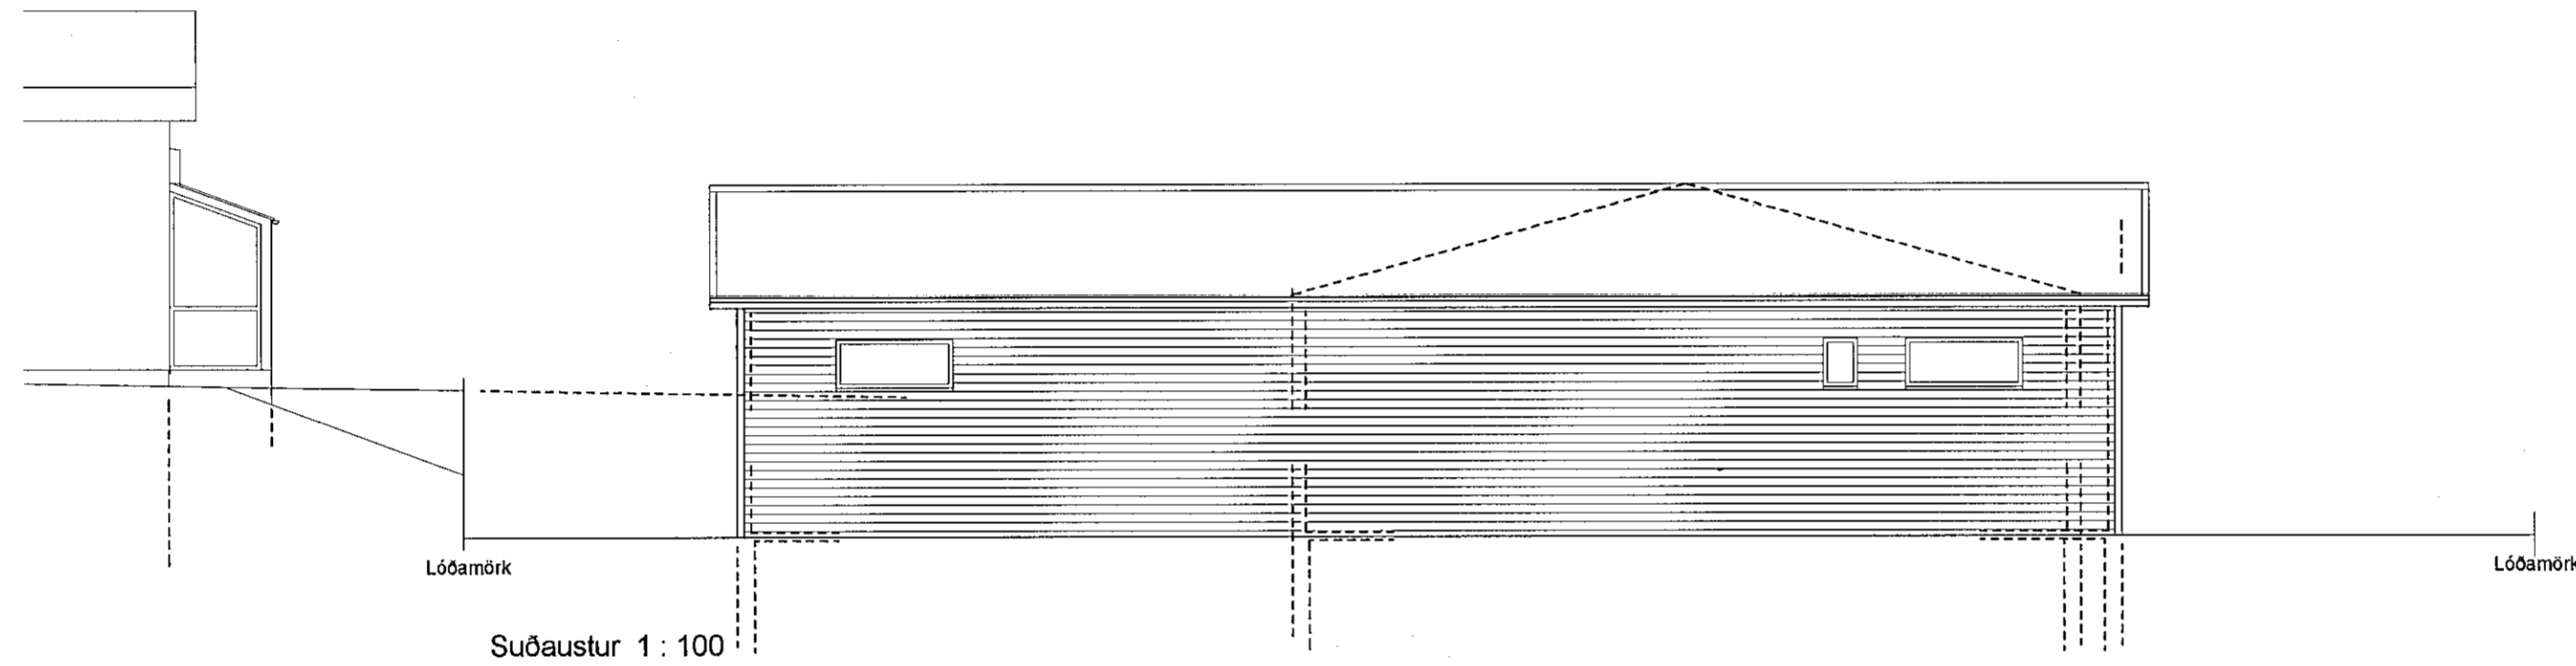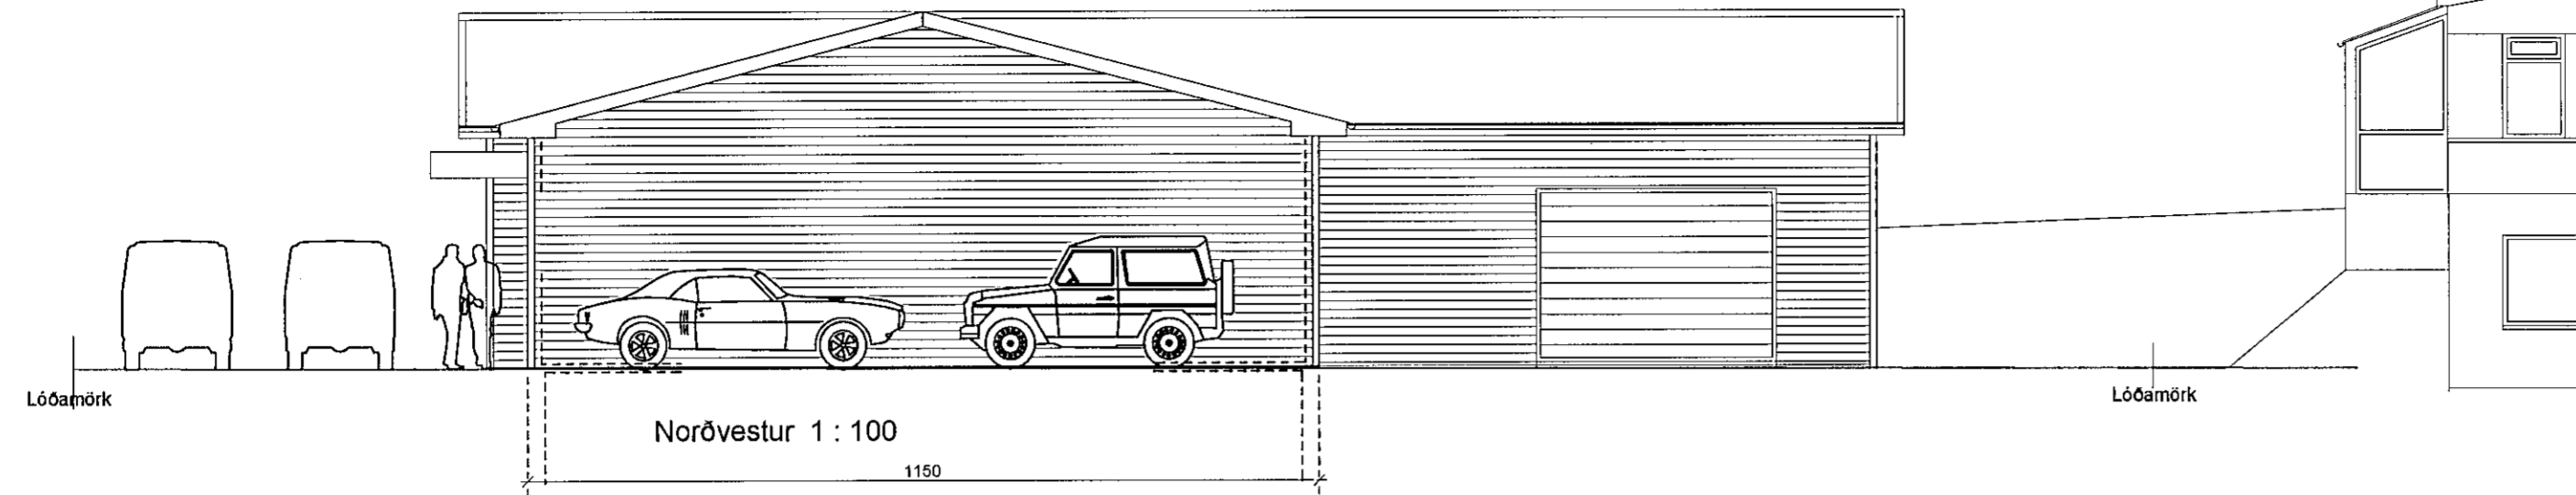

VERKHEITI: Grandatröð 10 Hafnarfjarðarbæ.	DAGS. 27.08.2014	KVARDI: 1:100
VERKHLUTI: Útlitsmyndir 1 : 100	BR.	TEIKNAD. A.J.
		TEIKN. NR. AF 3
		103

ARCO Ásmundur Jóhannsson 170441-4519
sími: 8992943
netfang: arko.aj@simnet.is