


Grandatröð 10 Hafnarfjarðarbæ.

Reyndarteikning

Sámbýkkt þann
17 SEP 2014
Byggingálfulltrúinn í Hafnarfirði
F.H. Sísigurður Steinar Jónsson

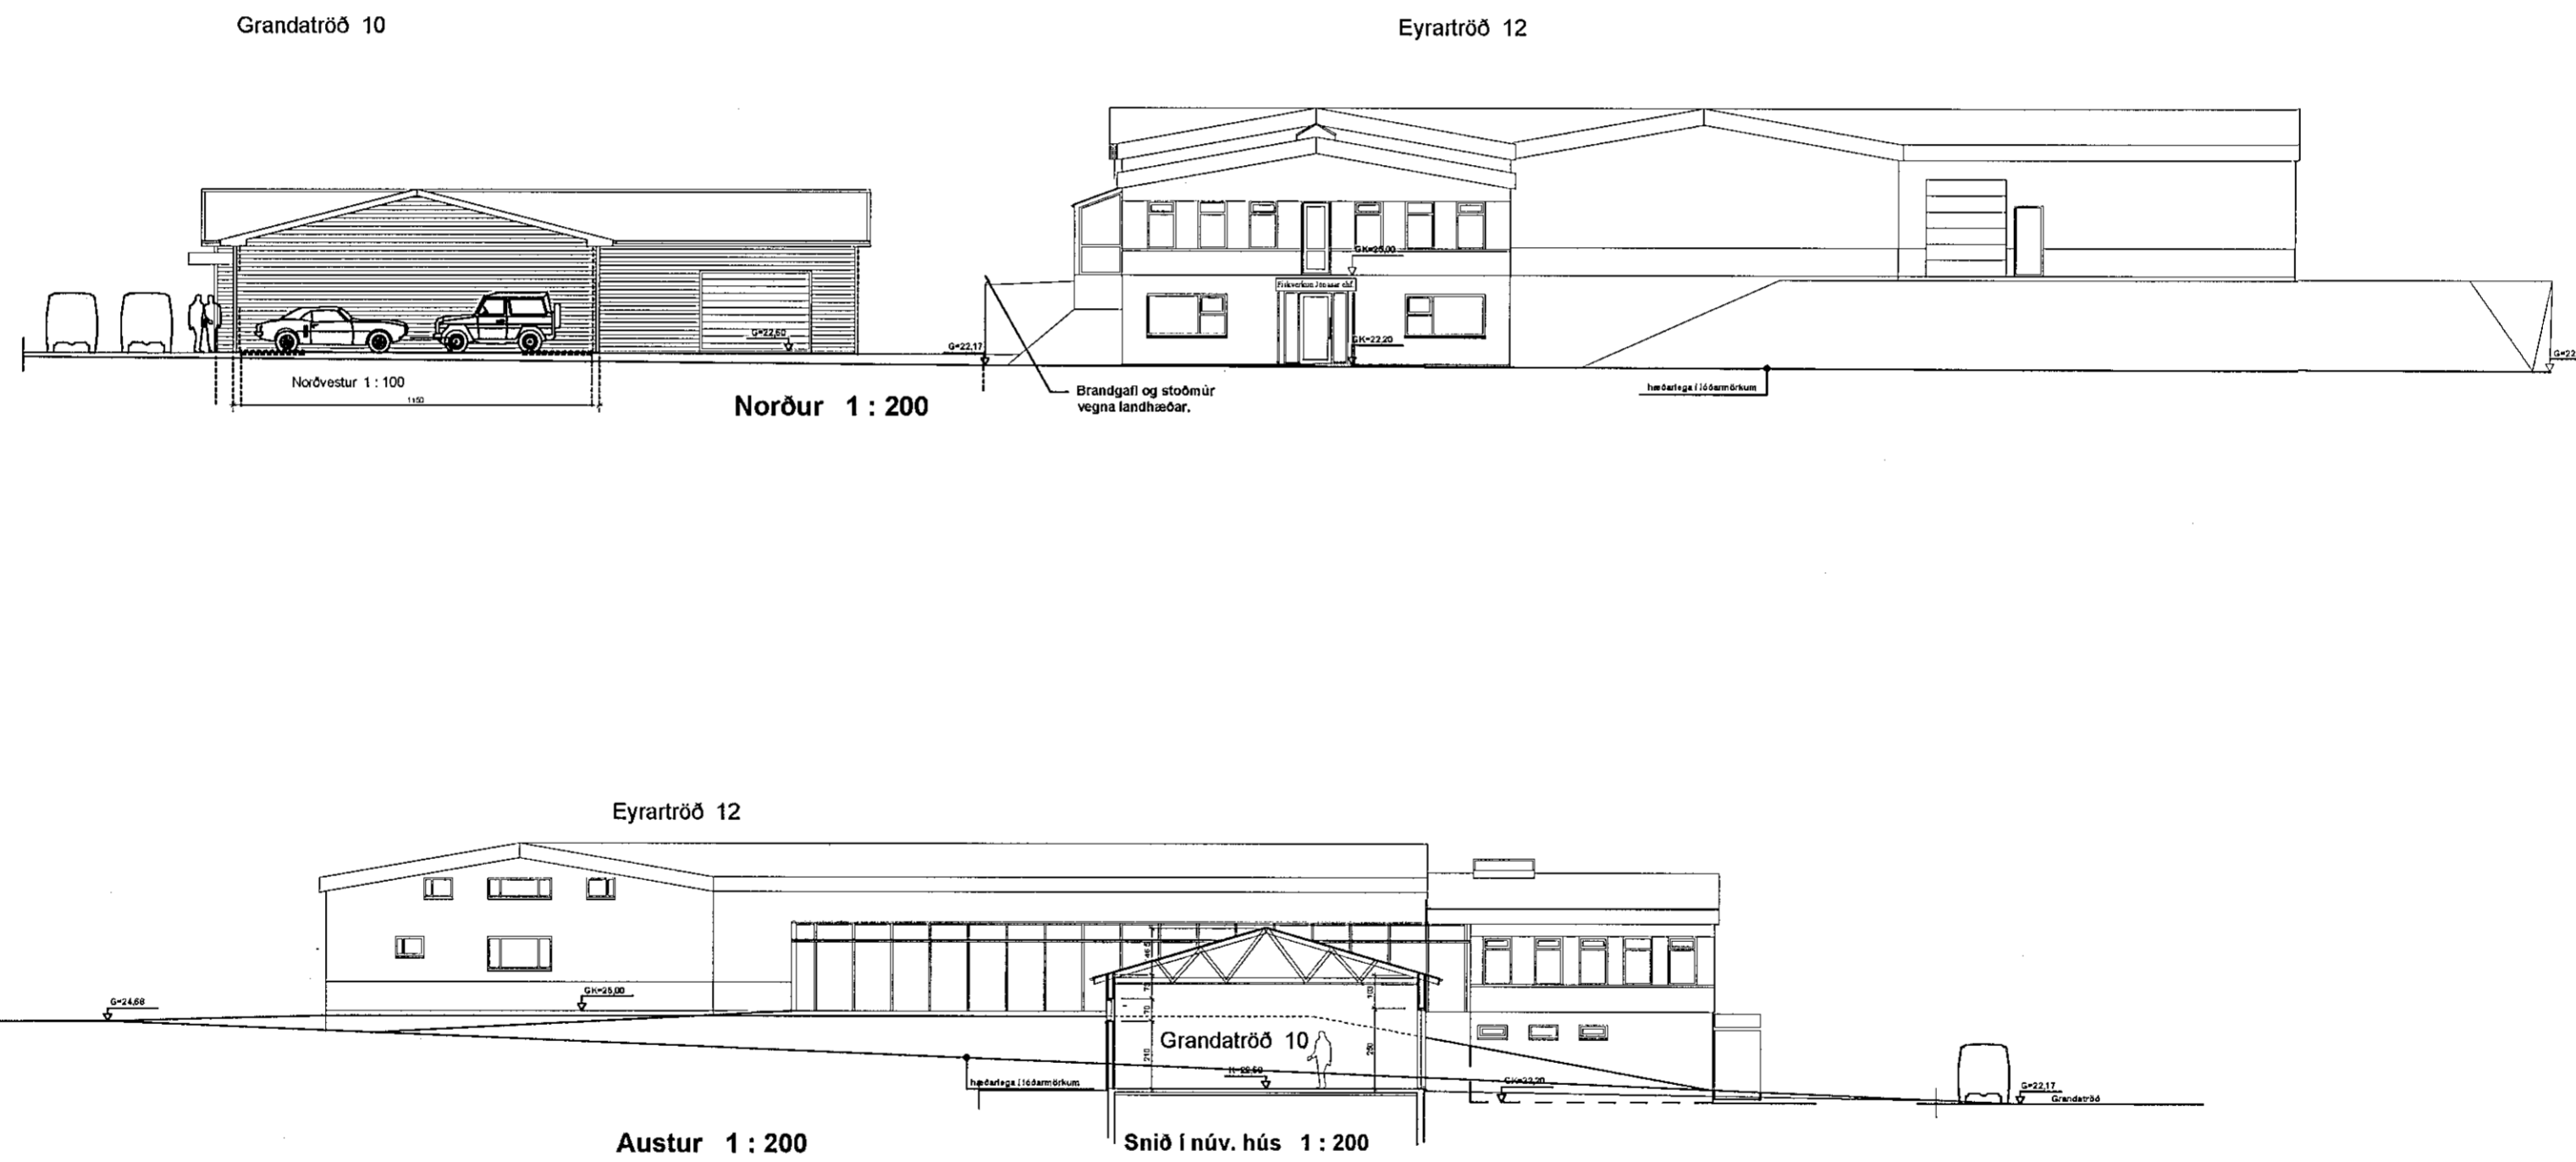

VERKHEITI: Grandatröð 10 Hafnarfjarðarbæ.	DAGS. 27.08.2014	KVARDI: 1:200
VERKHLUTI: Útlitsmyndir 1:200	BR.	TEIKNAD: A.J.
		TEIKN. NR. AF 4
		104
ARKO Ásmundur Jóhannsson 170441-4519		sími: 8992943 netfang: arko.aj@simnet.is