



ÚTLIT AUSTUR MKV. 1:100.



SVALASKÝLL
 Svalaskýli er lokað með 8-10 mm hertu gleri.
 Svalaskýli er lokað (B-LÖKUN) með glerningum sem hvíla í þar til
 gerðum álbrautum.
 Svalaskýlin eru opnanleg sbr. gráin 102 í byggingareglugerð.
 Niðurföll og yfirföll eru á svölum.

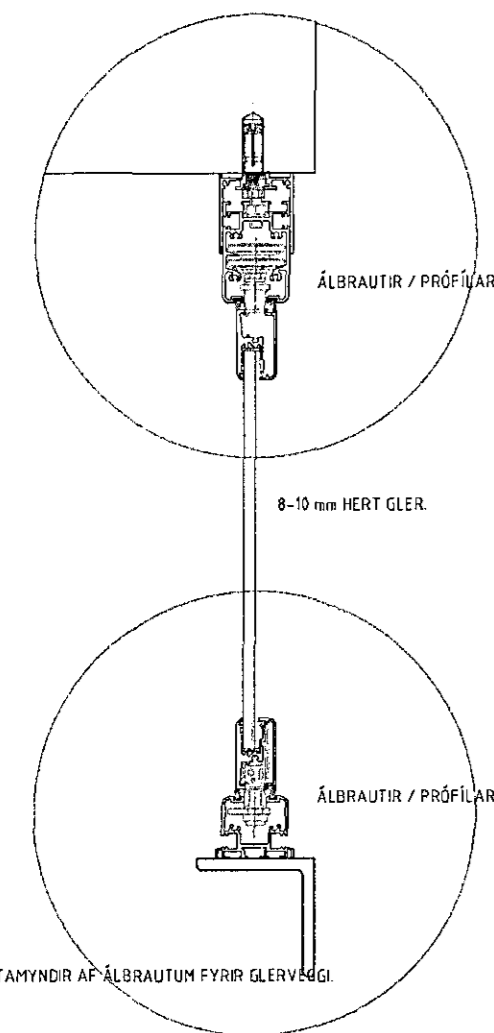

ÚTLIT VESTUR MKV. 1:100.

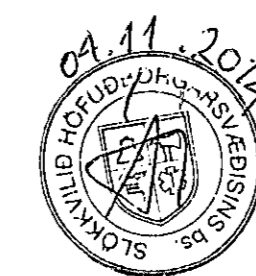

MANNVIT ehf.
 Kl. 49072-0169
 Undirritaður: Óskar Þorsteinsson
 2014-10-31
 12:54:35

DAGGARVELLIR 4A OG 4B HAFNARFIRÐI.

Sigurður Þorvarðarson byggingafræðingur bfl.
 Teiknistofan Strandgötu 11 220 Hafnarfirði.
 Sími: 5651510 Netfang: teiknistofan@islandia.is
 STH teiknistofan ehf. kt. 510298-2769 Kf. aðalhönnuðar: 141250-4189.

Skýringar:	Aðaluppdráttur.
Teikning:	Útlit austur & vestur.
Mælikvarði:	1:100. Dagsetning: 29 september 2003.
Undirskrift:	5/11/14 [Signature]
Blad nr.:	9 af 11.
Breytt:	Breytingar gerðar á sameign/ reyndar teikningar, og teiknuð svalaskýli á íbúðir: mhl. 01 íb. 0301, 0401, 0403, 0501, 0502, og 0504.
og íbúðir:	mhl. 02 íb. 0203, 0305, 0405, 0503, og 0505.