
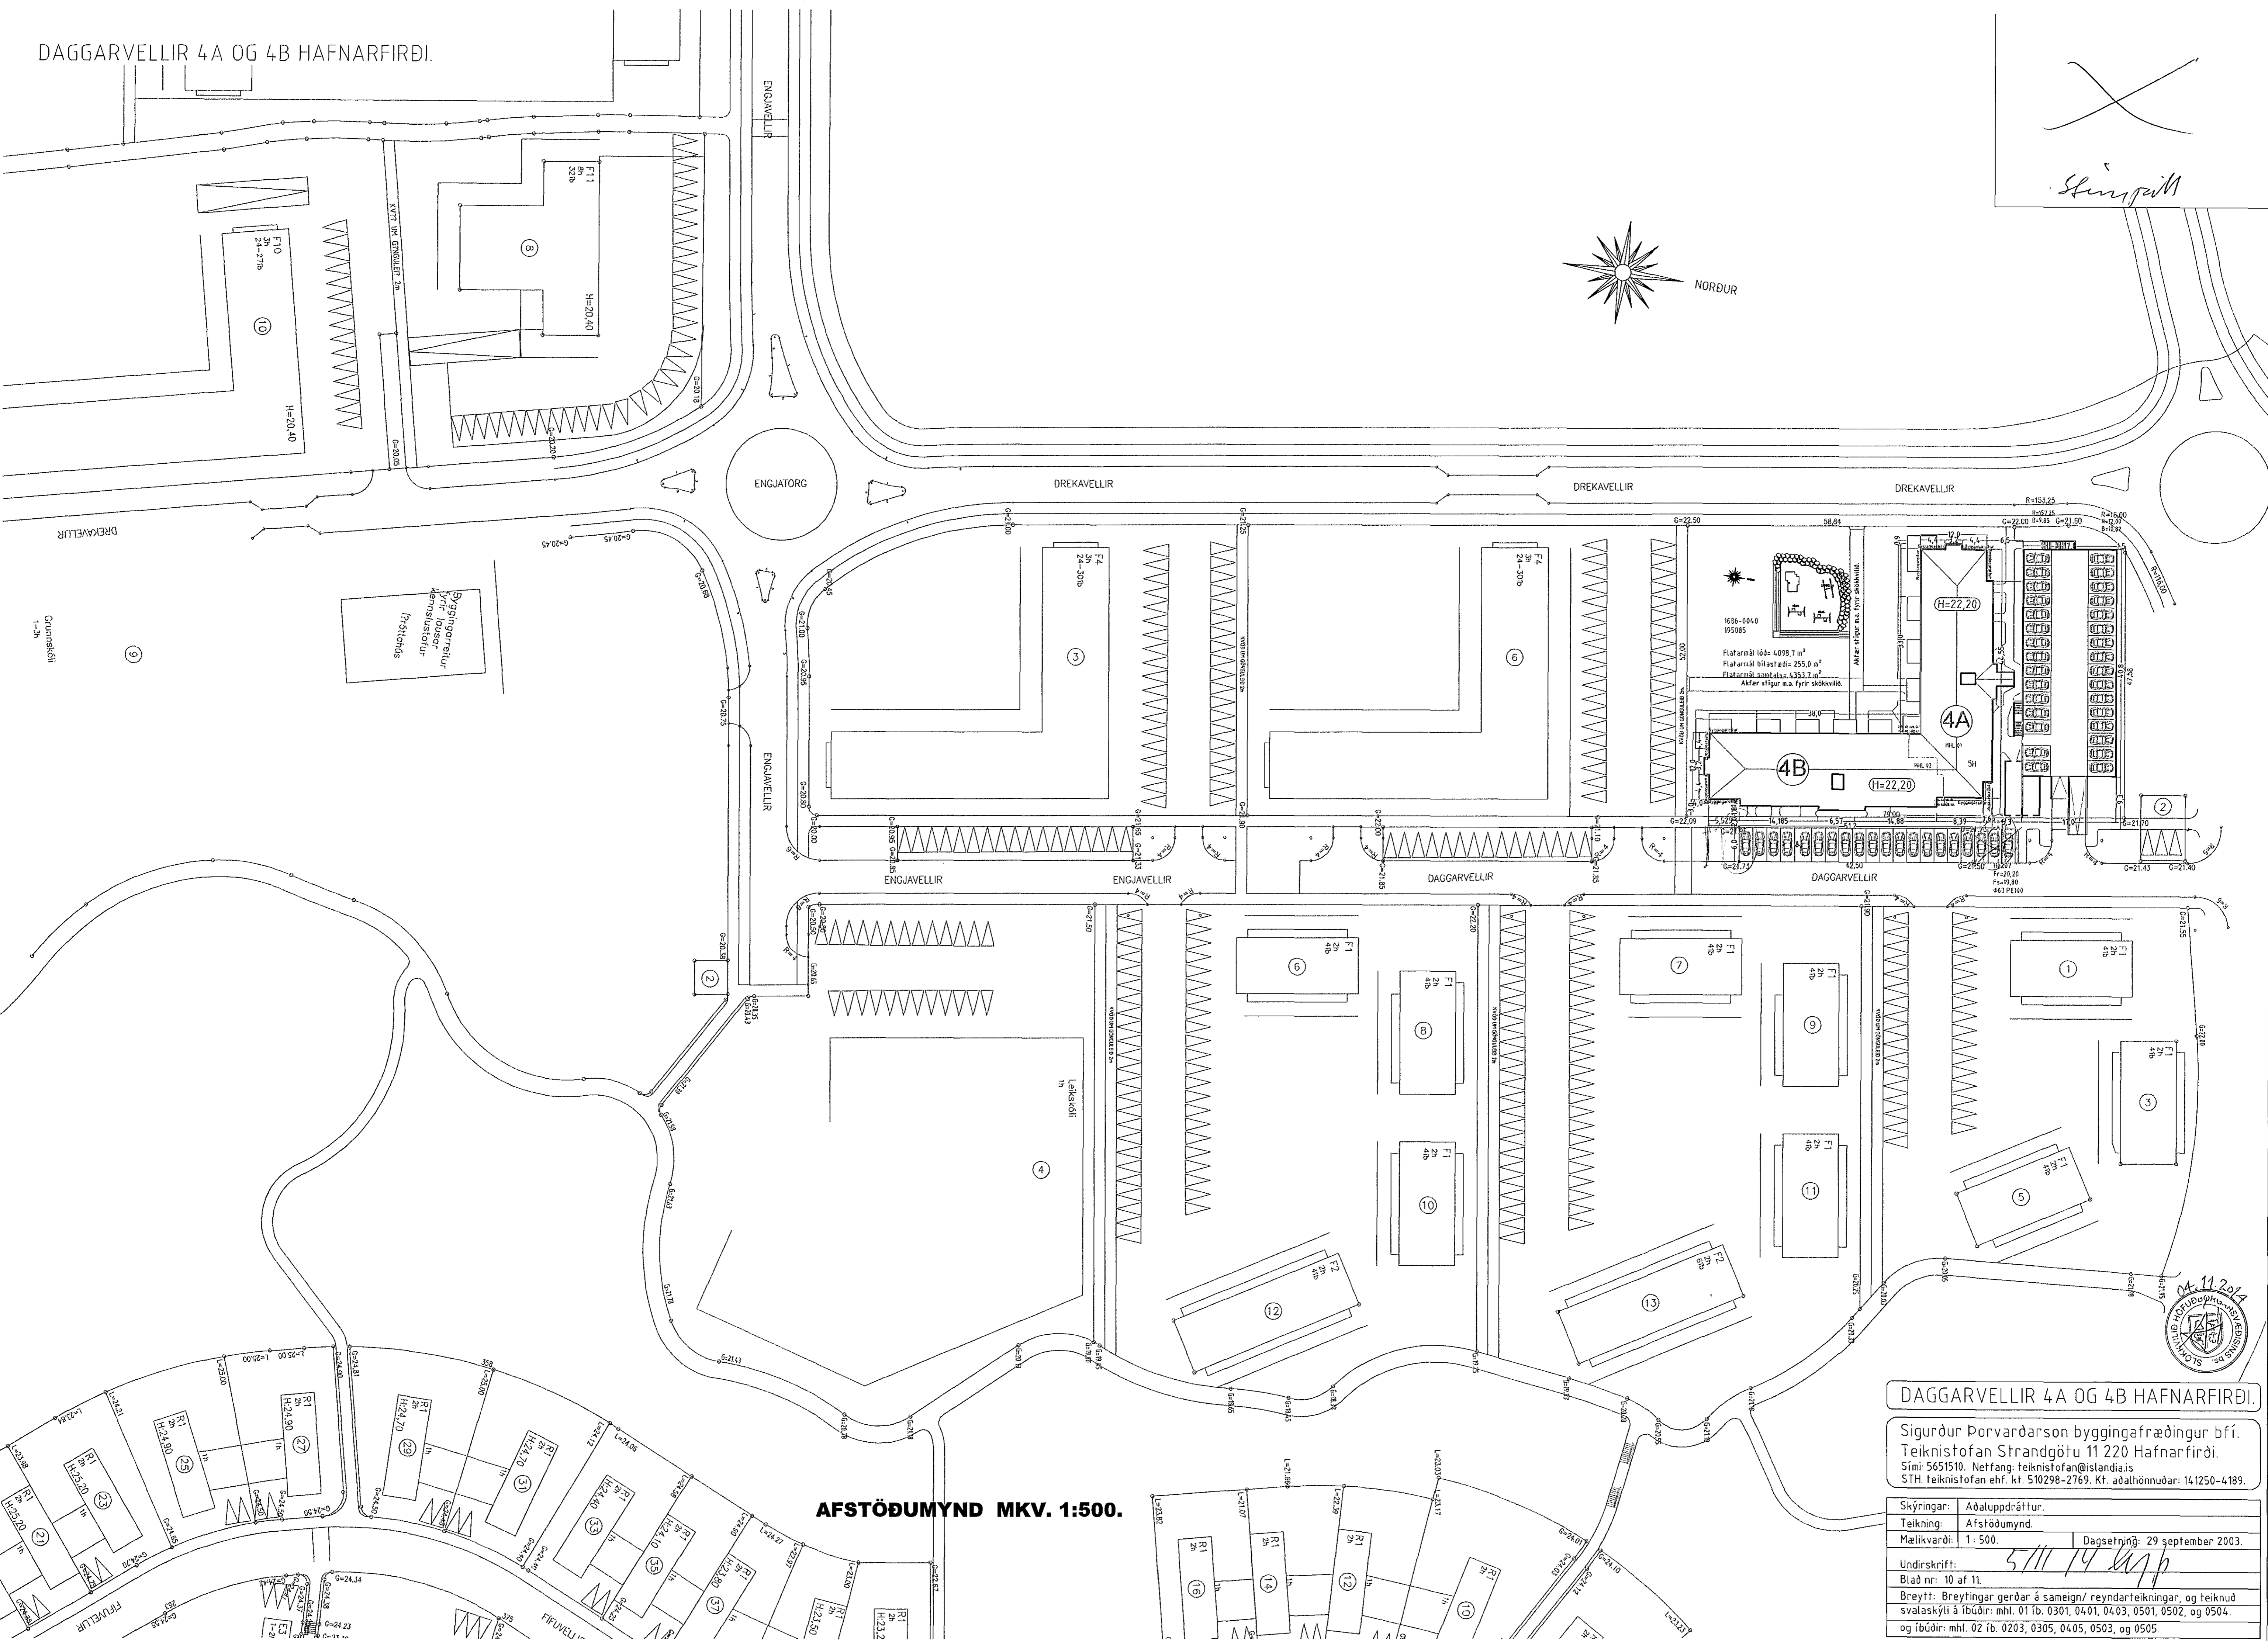
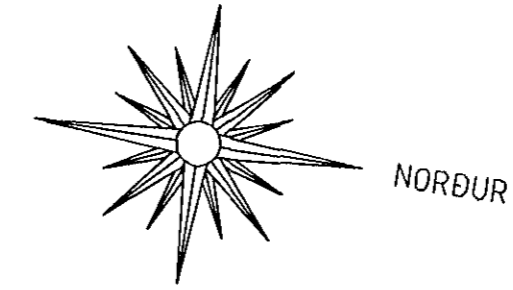


DAGGARVELLIR 4A OG 4B HAFNARFIRÐI.

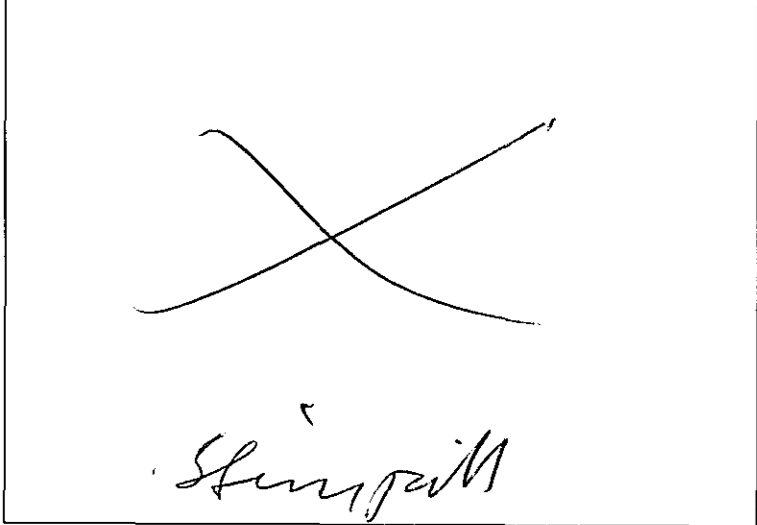

Grannskóli
1-3h

Byggingarstærður
virkir þessar
kennslustofur
fríðstíðis

1636-0040
095085
Flatarmál lóðs 4098,7 m²
Flatarmál bílastaðs 255,0 m²
Flatarmál samtals 4353,7 m²
Aftur stígur m.a. fyrir skólaeina.

AFSTÖÐUMYND MKV. 1:500.



DAGGARVELLIR 4A OG 4B HAFNARFIRÐI.

Sigurður Þorvarðarson byggingafræðingur bfi.
Teiknistofan Strandgötu 11 220 Hafnarfirði.
Sími: 5651510. Netfang: teiknistofan@stlandia.is
STH teiknistofan ehf. kt. 510298-2769. Kf. aðalhönnuðar: 141250-4189.

Skýringar:	Aðaluppdráttur.
Teikning:	Afstöðumynd.
Mælikvarði:	1: 500.
Dagsetning:	29 september 2003.
Undirskrift:	<i>5/11/14 [Signature]</i>
Blað nr:	10 af 11
Breytt:	Breytingar gerðar á sameign/ reyndarteikningar, og teiknuð svalaskýli á íbúðir: mhl. 01 íb. 0301, 0401, 0403, 0501, 0502, og 0504, og íbúðir: mhl. 02 íb. 0203, 0305, 0405, 0503, og 0505