



DAGGARVELLIR 4A OG 4B HAFNARFIRÐI.

Sambykkt þann  
 19 NOV 2014  
 Byggingafráttunnir í Hafnarfirði  
 Fh. Sigurður Steinar Jónsson

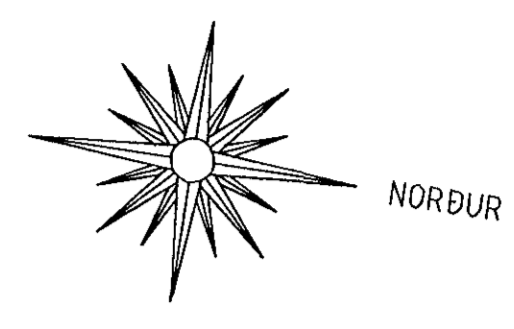

Daggarvellir 4A (MATSHLUTINGI)				Daggarvellir 4B (MATSHLUTINGI)			
Eignar- heild	Stofun heild	Byg- gæðumál m <sup>2</sup>	Kvæða um þétt skilgreining samkv.	Eignar- heild	Stofun heild	Byg- gæðumál m <sup>2</sup>	Kvæða um þétt skilgreining samkv.
01	102	111.6	1	0101	102	110.8	2
02	102	92.8	1	0102	102	73.2	1
03	102	78.2	1	0103	102	58.6	1
04	102	101.7	1	0104	102	130.6	1

Framlagðar/ samþykktar teikningar eru miðaðar við að deiliskipulag geri ráð fyrir	82 bílastæðum.
Og er fyrirkomulag bílastæða sem hér segir:	
Í bílakjallara eru	31 bílastæði
Ofan á bílakjallara eru	31 bílastæði
Framan við nr 4b. eru:	20 bílastæði
samtals eru á lóð og í bílakjallara	82 bílastæði

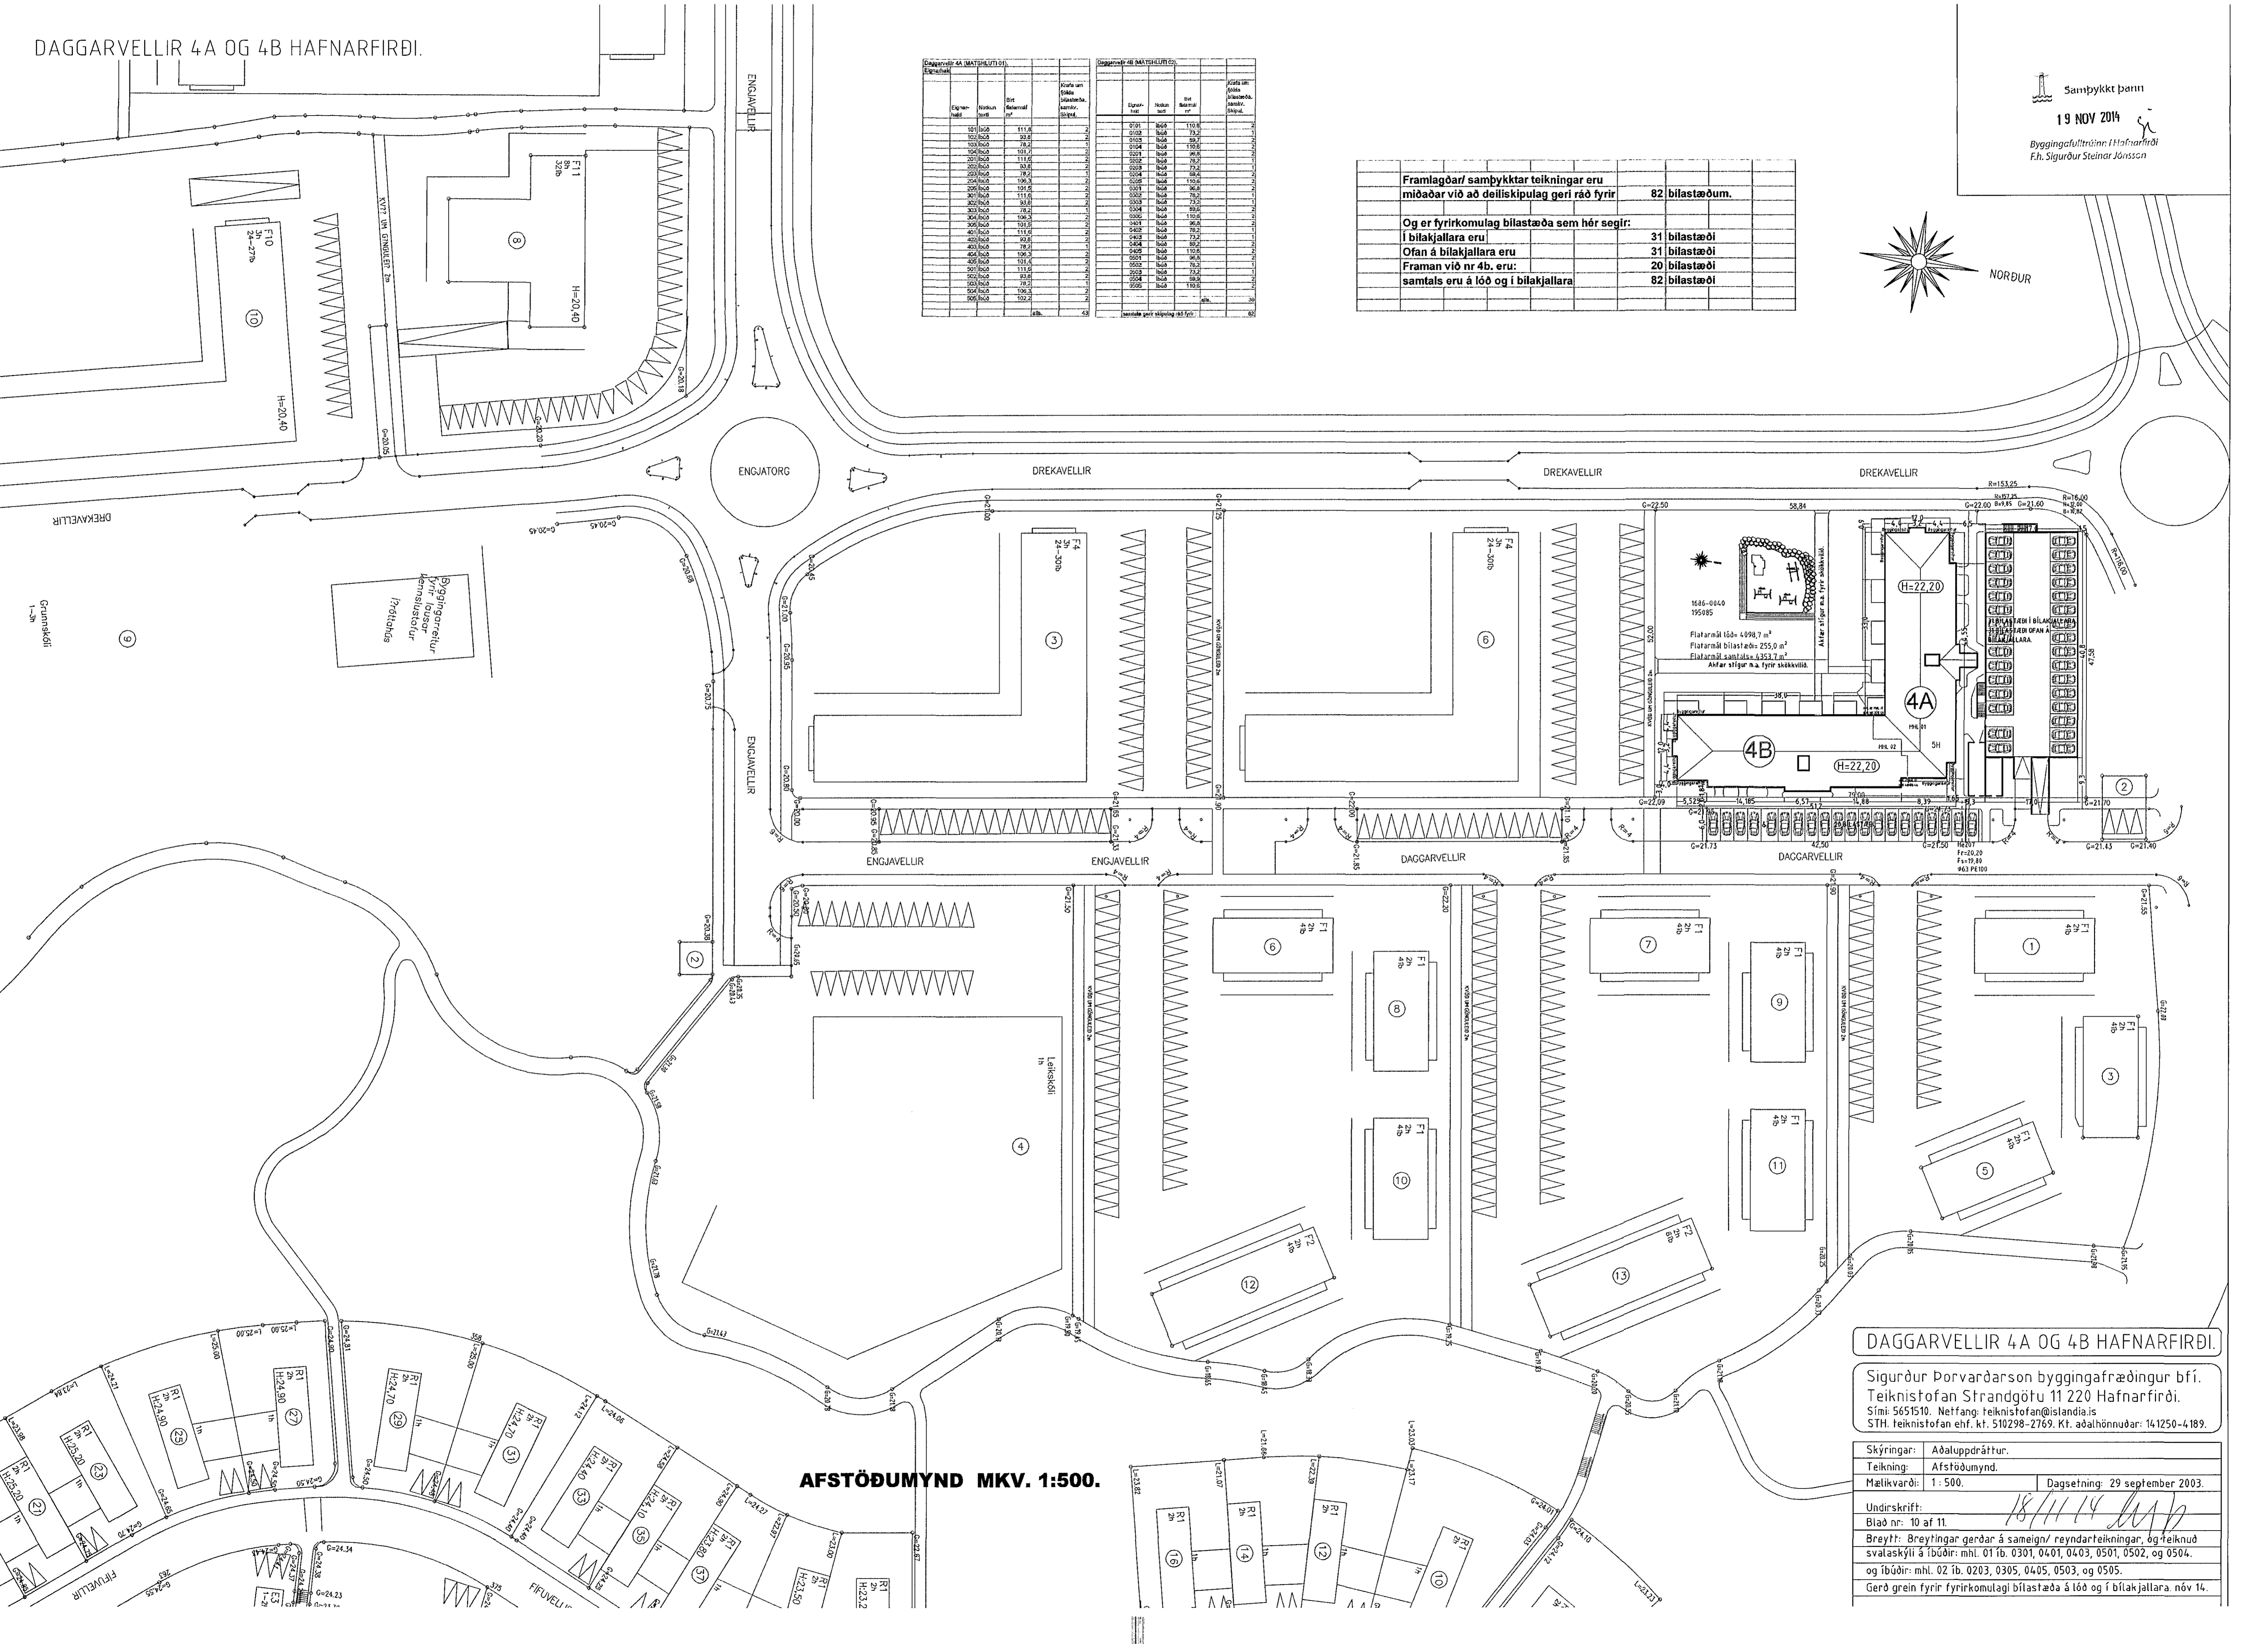

AFSTÖÐUMYND MKV. 1:500.

DAGGARVELLIR 4A OG 4B HAFNARFIRÐI.

Sigurður Þorvarðarson byggingafræðingur bfi.  
 Teiknistofan Strandgötu 11 220 Hafnarfirði.  
 Sími: 5651510. Netfang: teiknistofan@islandia.is  
 STH. teiknistofan ehf. kt. 510298-2769. Kt. aðalhönnuðar: 14.1250-4.189.

Skýringar:	Aðaluppdráttur.
Teikning:	Afstöðumynd.
Mælikvæði:	1: 500.
Undirskrift:	Dagsetning: 29 september 2003.
Blað nr:	10 af 11.
Breytt:	Breytingar gerðar á sameign/ reyndarteikningar, og teiknuð svataskýli á íbúðir: mhl. 01 íb. 0301, 0401, 0403, 0501, 0502, og 0504.
og íbúðir:	mhl. 02 íb. 0203, 0305, 0405, 0503, og 0505.
Gerð grein fyrir fyrirkomulagi bílastæða á lóð og í bílakjallara. nív 14.	