DAGGARVELLIR 4A OG 4B HAFNARFIRÐI.

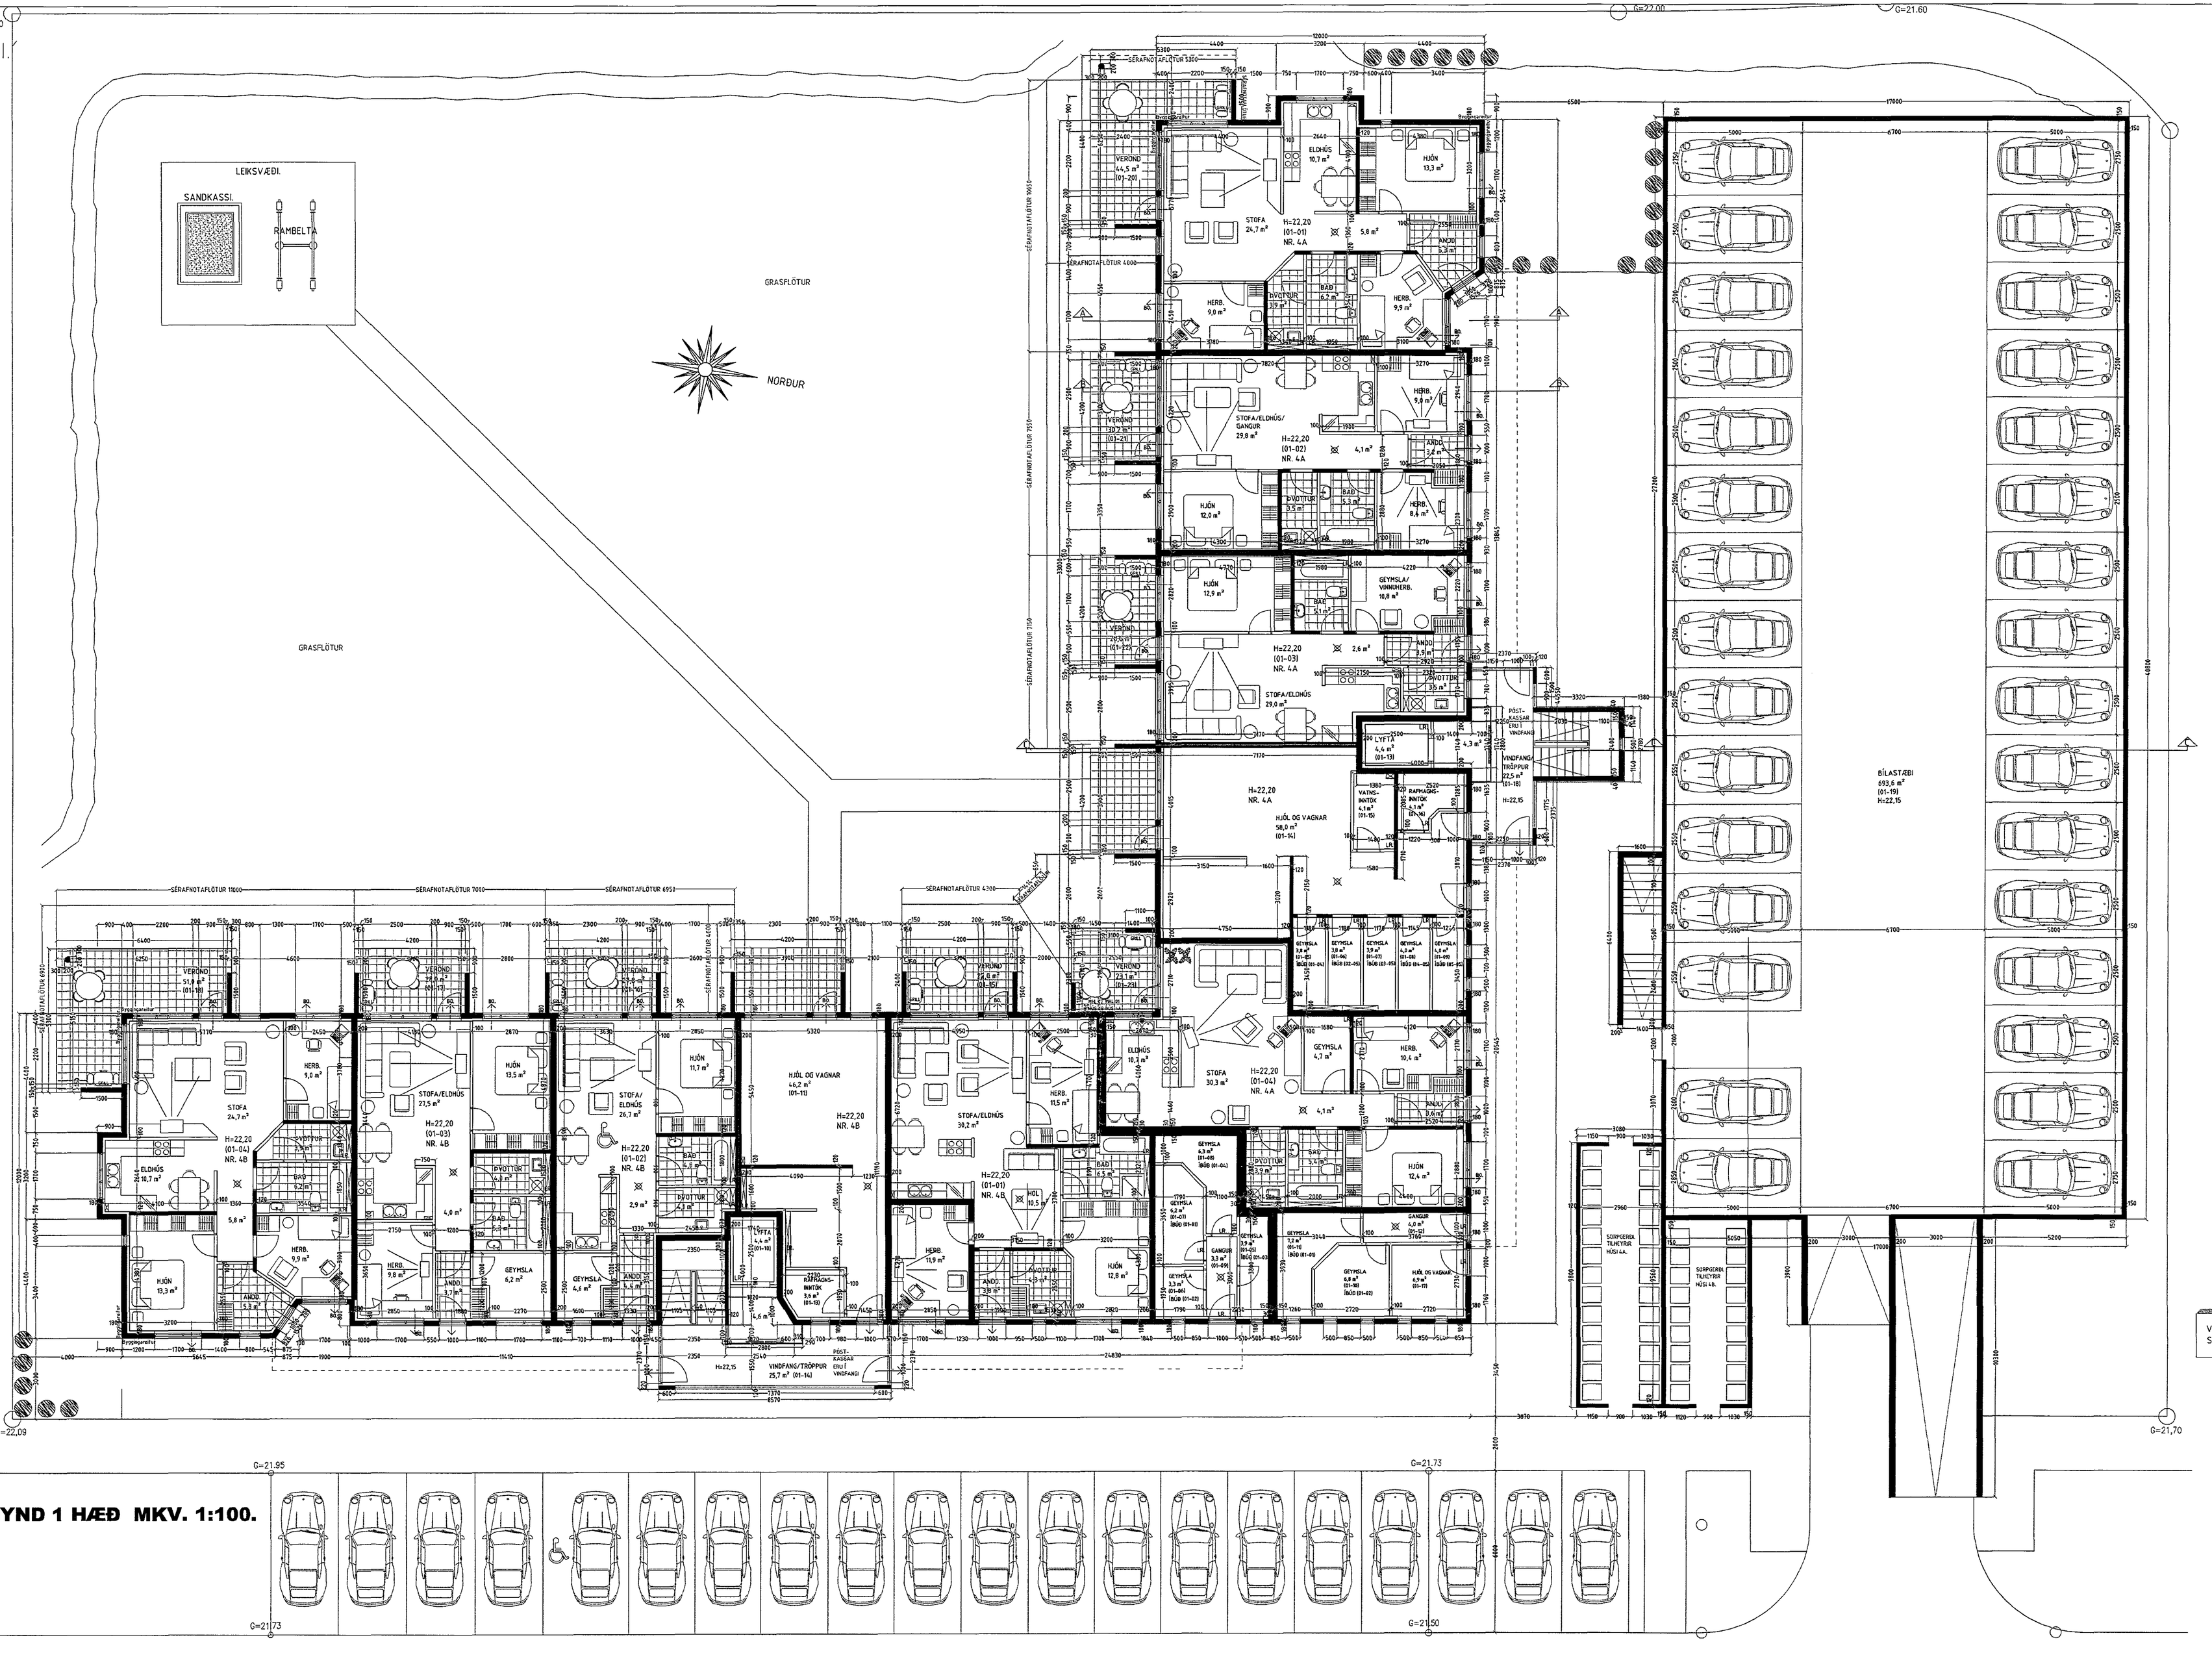

GRUNNMYND 1 HÆÐ MKV. 1:100.

Samþykkt þann
19 NOV 2014
Byggingafulltrúinn í Hafnarfirði
F.h. Sigurður Steinar Jónsson

04.11.2014

Varðandi frekari málsetningar, sjá sérteikningar aðalhönnuðar í mkv. 150.
Séruppdrættir skulu unnir þegar aðaluppdrættir hafa verið samþykktir af byggingaryfirvöldum.

DAGGARVELLIR 4A OG 4B HAFNARFIRÐI.

Sigurður Þorvarðarson byggingafræðingur bfí.
Teiknistofan Strandgötu 11 220 Hafnarfirði.
Sími: 5651510. Netfang: teiknistofan@istandia.is
STH. teiknistofan ehf. kt. 510298-2769. Kt. aðalhönnuðar: 141250-4189.

Skýringar:	Aðaluppdráttur.		
Teikning:	Grunnmynd 1 hæð.		
Mælikvarði:	1 : 100.	Dagsetning:	29 september 2013.
Undirskrift:	5/11 14		
Blað nr: 2 af 11.			
Breytt: Breytingar gerðar á sameign/ reyndarteikningar, og teiknuð svalaskýli á íbúðir: mhl. 01 íb. 0301, 0401, 0403, 0501, 0502, og 0504. og íbúðir: mhl. 02 íb. 0203, 0305, 0405, 0503, og 0505.			