


Samþykkt þann
 12 NOV 2014
 Byggingafulltrúinn í Hafnarfirði
 F.h. Sigurður Steinar Jónsson

Tákn

GN	= Gólfurfall	Brunatákn
PN	= Þakurfall	Veggir og hæðaskil
SN	= Svalanurfall	EI60
LR	= Lotrásing	EI90
VLR	= Vökrulín lotrásing	A-EI60
PK	= Póstkassar	A-EI120
NL	= Neyðarljós	REI60
BO	= Björgunarpöng	REI120
R	= Reykskyrnjari	A-REIM120
HSL	= Handstökkvitaski	Hurðir
ÚT	= Merktur útgangur	E30-CS
HV	= Hitaveita	EI30-CS
VV	= Vahnaveita	EI60-CS
RR	= Ráfmagnsveita	Gluggar
UK	= Útkrani	E30
BO	= Félisligi við björgunarpöng	
BR	= Brunaslanga	
ST	= Stigstöðla	
ST	= Stigstöðla út	
ST	= Stjórnstöð brunavörðunarkerfis	
IN	= Inntak	
BL	= Blástæði fyrir fallaða	

1	30.10.2014	Broyting á innra rými, Veggir færðir og húðum bætt við	AI
Útg.	Dags.	Lýsing	Nafn

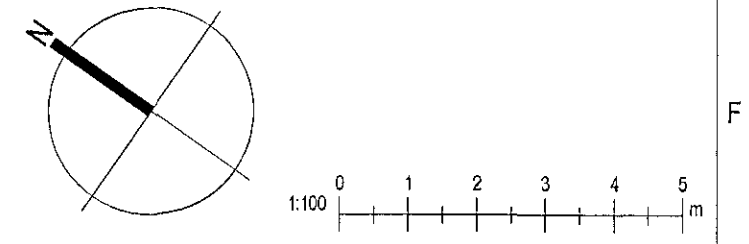


KRark Kristinn Ragnarsson arkitekt ehf.
 Ármúli 1 - 4.hæð, 108 Reykjavík, Ísland
 Sími: 564 2255, Fax: 544 4225
 Sími: 581298 3569, www.krark.is, krark@krark.is

Furuás 8-10^l
Hafnarfjörður
 Landnúmer: 207211/207213 Staðgreinir: 25800080/25800100
 Parhús

Grunnmynd 1.hæð
 Byggingarnefndarteikningar

Hönnun:	KR	Verknúmer:	120241P
Verkefnastjóri:	JGE	Mælikvarði:	1:100
Teiknaði:	JGE	Dagsetning:	30.10.2014
Yfirfariði:	KR	Bláð:	Útgáfa:
Samþykkt:			
Kristinn Ragnarsson		A101	1
Kt: 120944.2669			

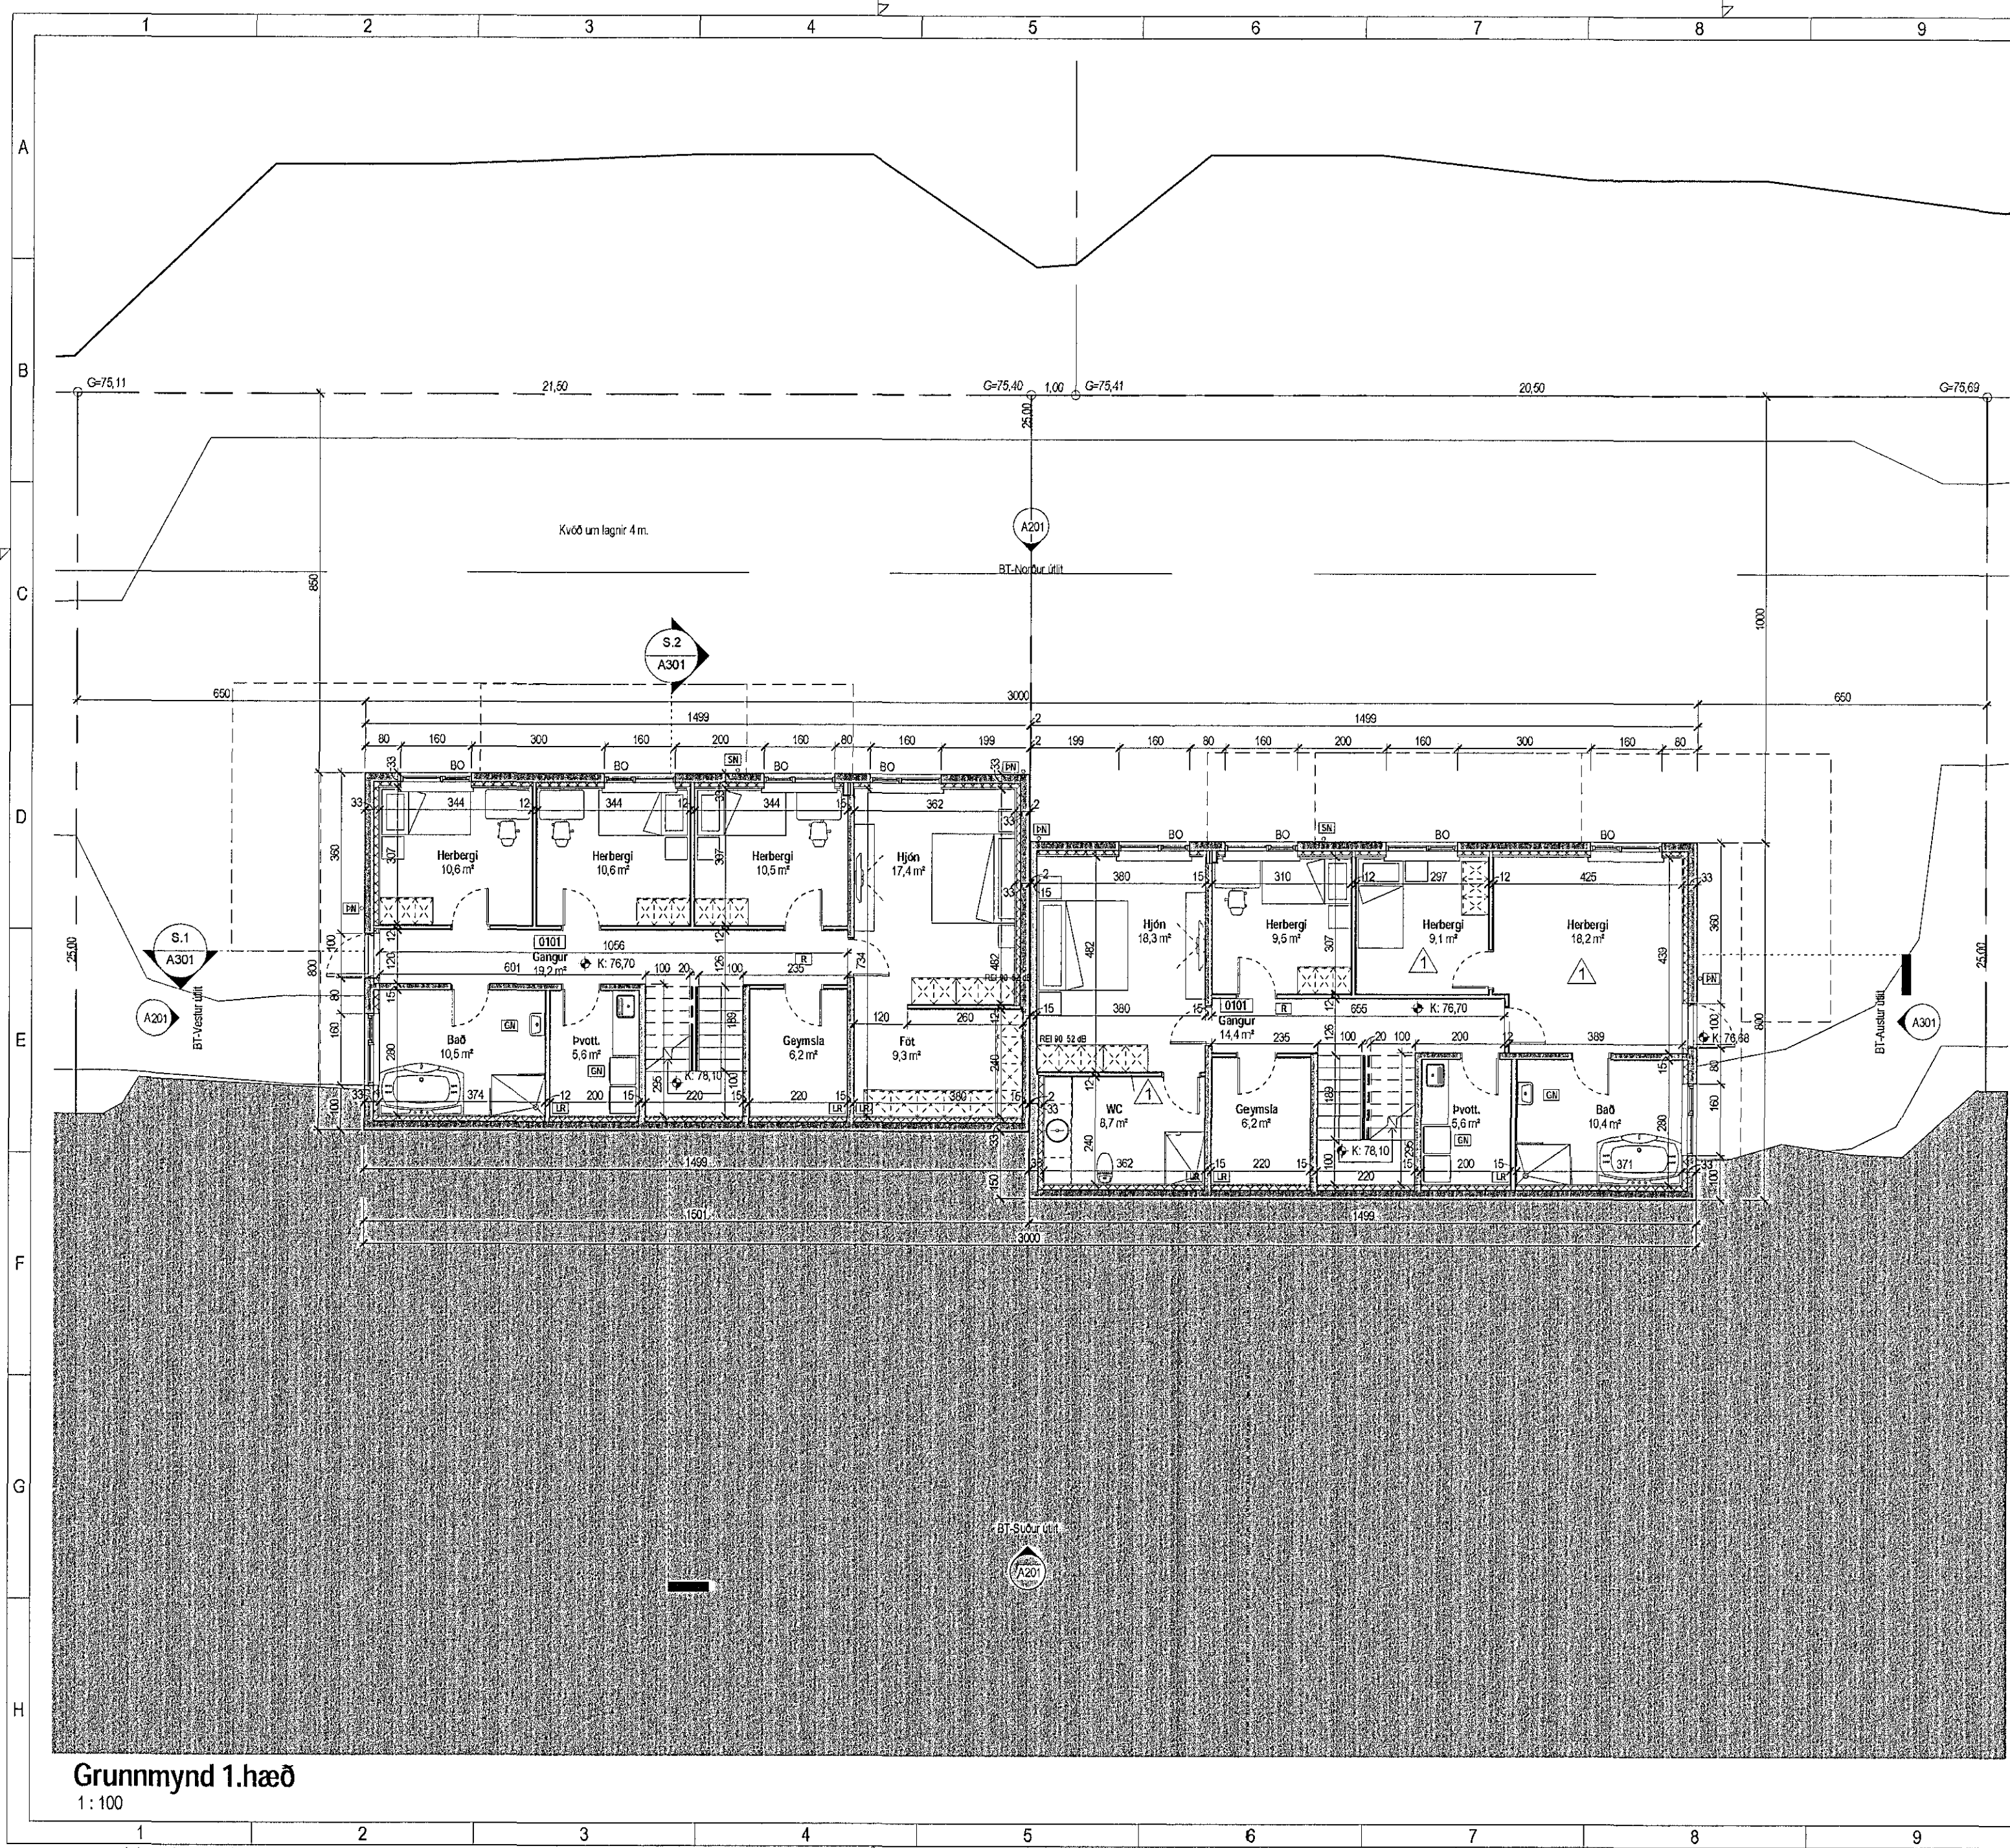

Grunnmynd 1.hæð
 1:100

Copyright © KRark. Hönnuð og teiknuð af Kristinni Ragnarssoni. Fjöldun og hús sérstaklega samþykkt.