


Sampykkt bann
 12 NOV 2014
 Byggingafultrúinn / Hafnarfirði
 F.h. Sigurður Steinar Jónsson

Tákn	
GN	= Gólfriðurfall
PN	= Þakriðurfall
SN	= Svalriðurfall
LR	= Lofttræsting
VLR	= Vökrúin lofttræsting
PK	= Póstkassar
NL	= Neyðariðis
BO	= Björgunarp
R	= Reykskyrjar
HSL	= Handslökkvitæki
UT	= Marktur útgangur
HV	= Hitaveita
VV	= Vatnsveita
RR	= Ralmagnsveita
UK	= Útkrani
Brunatákn	
Veggir og hæðaskil	
EI50	EI50
A-EI60	A-EI60
A-EI120	A-EI120
REI60	REI60
REI120	REI120
A-REI120	A-REI120
Hurðir	
E30-CS	E30-CS
EI30-CS	EI30-CS
EI60-CS	EI60-CS
Gluggar	
E30	E30

Útg.	Dags.	Lýsing	Nafn
1	30.10.2014	Breyting á innra rými, Veggir færðir og hurðum bætt við	AI

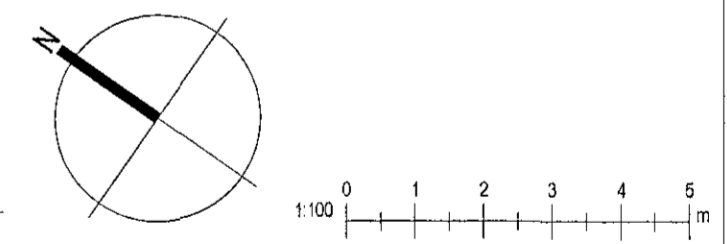


KRark Kristinn Ragnarsson arkitekt ehf.
 Armúli 1 - 4.hæð, 108 Reykjavík, Ísland
 Sí. 594 2265, Fax. 544 4225
 Kt. 561298.3589, www.krark.is, krark@krark.is

Furuás 8-10
Hafnarfjörður
 Landnúmer: 207211/207213 Staðgreinir: 25800080/25800100
 Parhús

Grunnmynd 2.hæð
 Byggingarnefndarteikningar

Hönnun:	KR	Verknúmer:	12024IP
Verkefnastjóri:	JGE	Mælikvarði:	1 : 100
Teiknað:	JGE	Dagsetning:	30.10.2014
Yfirfarið:	KR	Blað:	Útgáfa:
Sampykkt:	Kristinn Ragnarsson Kt. 120944.2669	A102	1

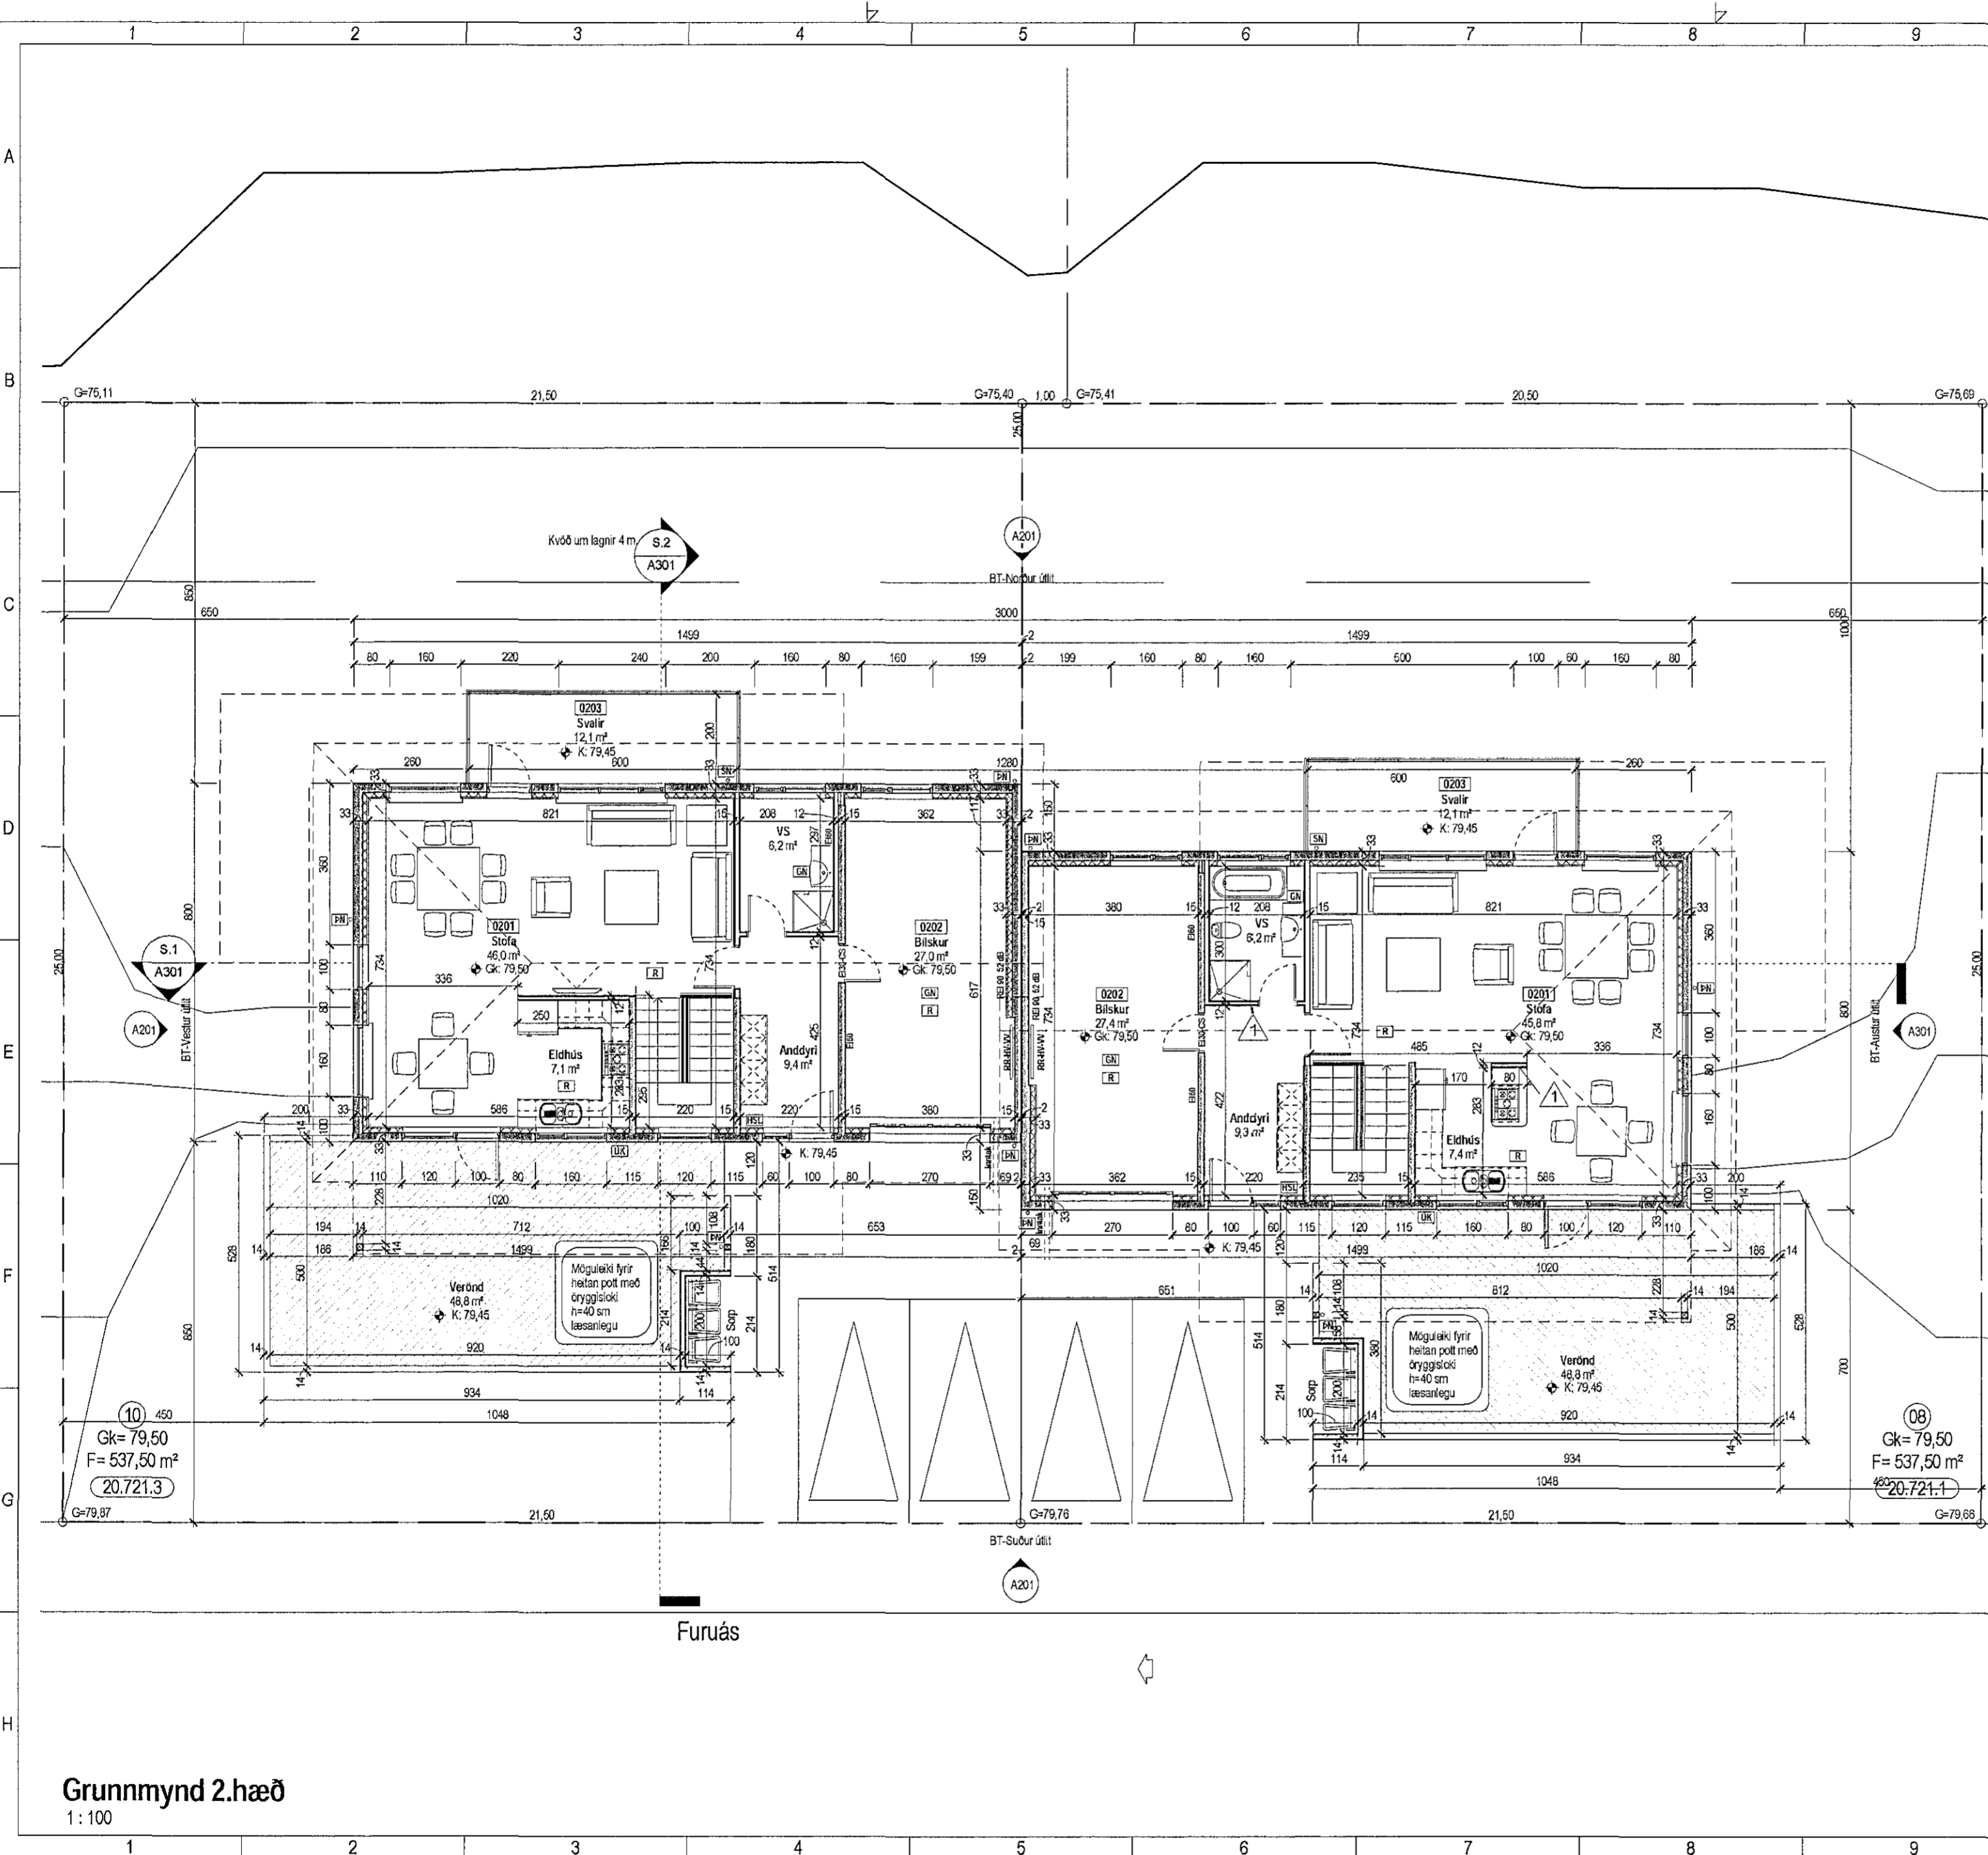

Pict: 08/11/12
 Sme: 30.10.2014 15:30:00
 Skrá: Z:\Verk 2012\01\IBÚÐAR\ÚS\02\PARHÚSI\2024\IP-Furuás 8-10\Hafn04 Byggingarnefndarteikningar\Current\12024\IP-Furuás 8-10\Hafn.rvt

Copyright © KRark, Hönnuður aðalur sér alian rétt á teikningum - Flötöðun er háð skrálegu samþykki