


1. Grunnmynd 1.hæð 1:100

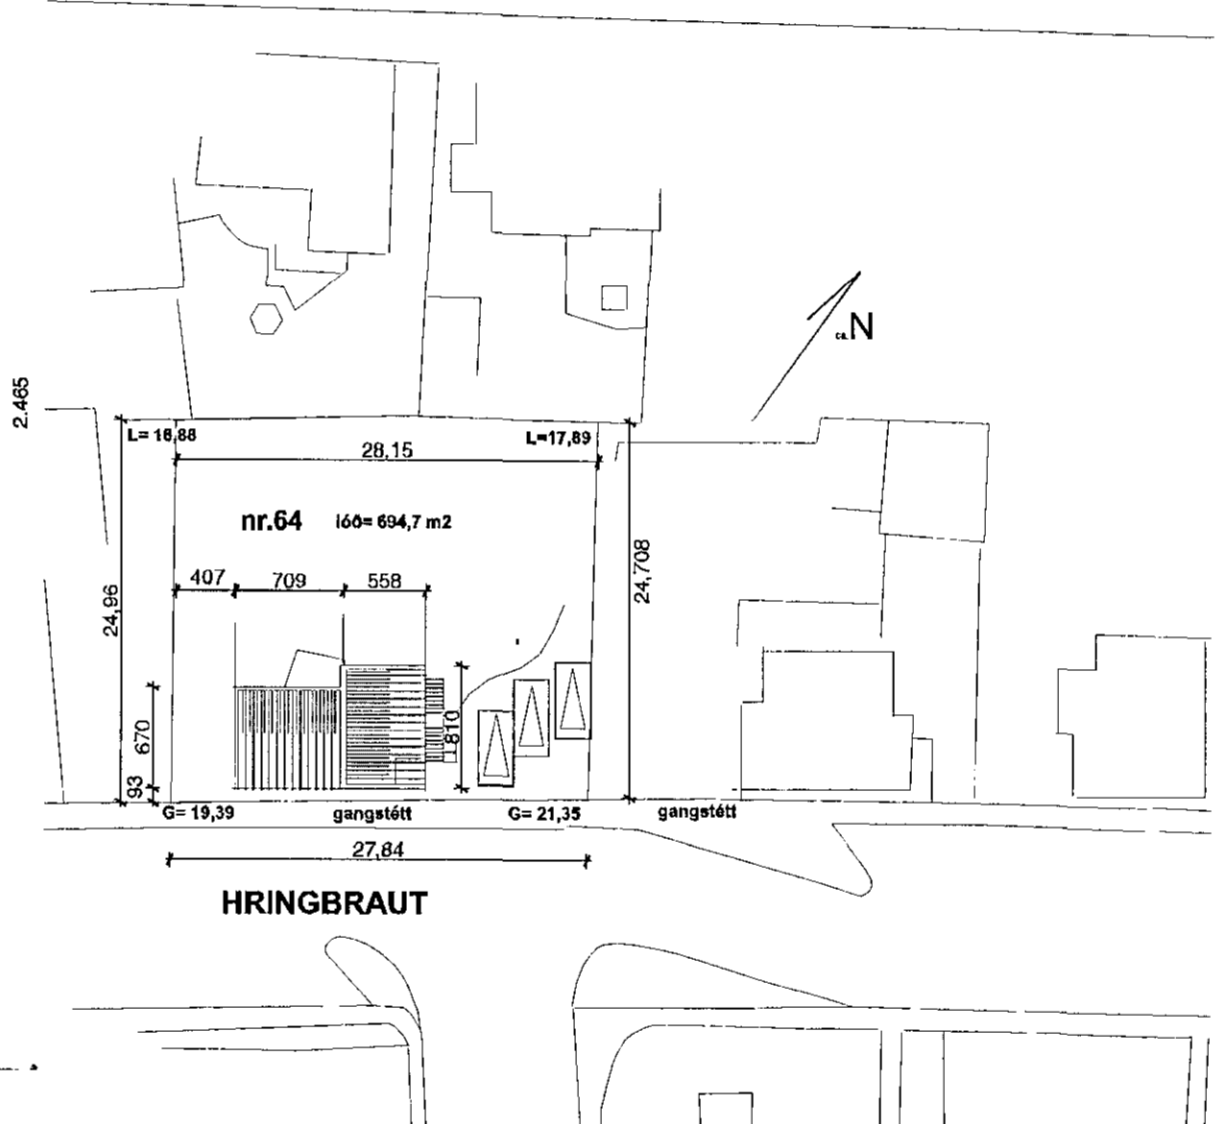

0. Afstöðumynd 1:500

Samþykkt þann  
12 NOV 2014  
Byggingafulltrúinn í Hafnarfirði  
F.h. Sigurður Steinar Jónsson

**BYGGINGARLÝSING:**

Húsið er teiknað af Jóni Jóhannssyni árið 1928. Steinsteyp, múrhúðað. Burðarvirki þaks er timbur klætt með málmklæðningu. Viðbygging er hönnuð í anda núverandi byggingar. Þakið hefur sömu uppbyggingu er einhalla en í aðra átt. Viðbygging er steinsteyp, útvæggr einangraðir að utan með 4" steinull að utan og klætt með múr. Sperrur eru 2" x 9", einangrun 8" steinull, málmklæðning á þaki.

→	Flótekið
BO	Byggingarop 60 x 120 að stærð
G.N.F.	Gólfniðurfell
RE	Reykkyngjart
01-01	Númer rýma í skráningartöflu

Undirritaður er aðalhönnuður og jafnframt hönnunarsjóri skv. gr. nr. :24 í lögum nr. 160 frá 2010  
Breytt 14. sept. 2014  
Húsið teiknað upp og staðfært frekar samkv. máltöku og eldri teikningum. Lítilsháttar breytingar á innréttingu og tröppum með norðurhlíð. Sótt er um leyfi fyrir steyptri girðingu með gótuhlíð, sem þegar er byggt og einnig að hafa 3 bílastæði inná lóðinni sem einnig hefur verið framkvæmt. Ný skráningartafla.

BR. Texti 27. okt. 2014.  
Við framkvæmd verksins kom í ljós að af hagkvæmnis ástæðum mátti nýta rými undir og kringum útitröppur betur en lagt var upp með. Geymsla 01-02 og rými 01-03 stækkuðu. Að auki bættist einangrun og múr utan á húsið ásamt leiðréttingum á málsetningum. Þannig varð aukning á birtu flatarmáli samtals 9,5 m<sup>2</sup> F.S. -G.G.G.

TEIKNISTOFAN	Verkefni	<b>HRINGBRAUT 64</b>
	Heiti	<b>HAFNARFJÖRUR VIDB. reyndarteikn. GRUNNMYNDIR SNÍÐ , AFSTÖÐUMYND</b>
kvardi	1:100, 1:500	verk. nr
dags.	25 ÁGÚST. 2013	dags br. 27. okt. 2014
hönnun	G. G.	teikn. nr
teikn	G. G.	<b>A-1</b>
Hringbraut 17 220 Hafnarfirdi s. 555-2020 FAX 555-2021 Gisli G. Gunnarsson BPF kt. 020549-2405 kvardi@kvardi.is		