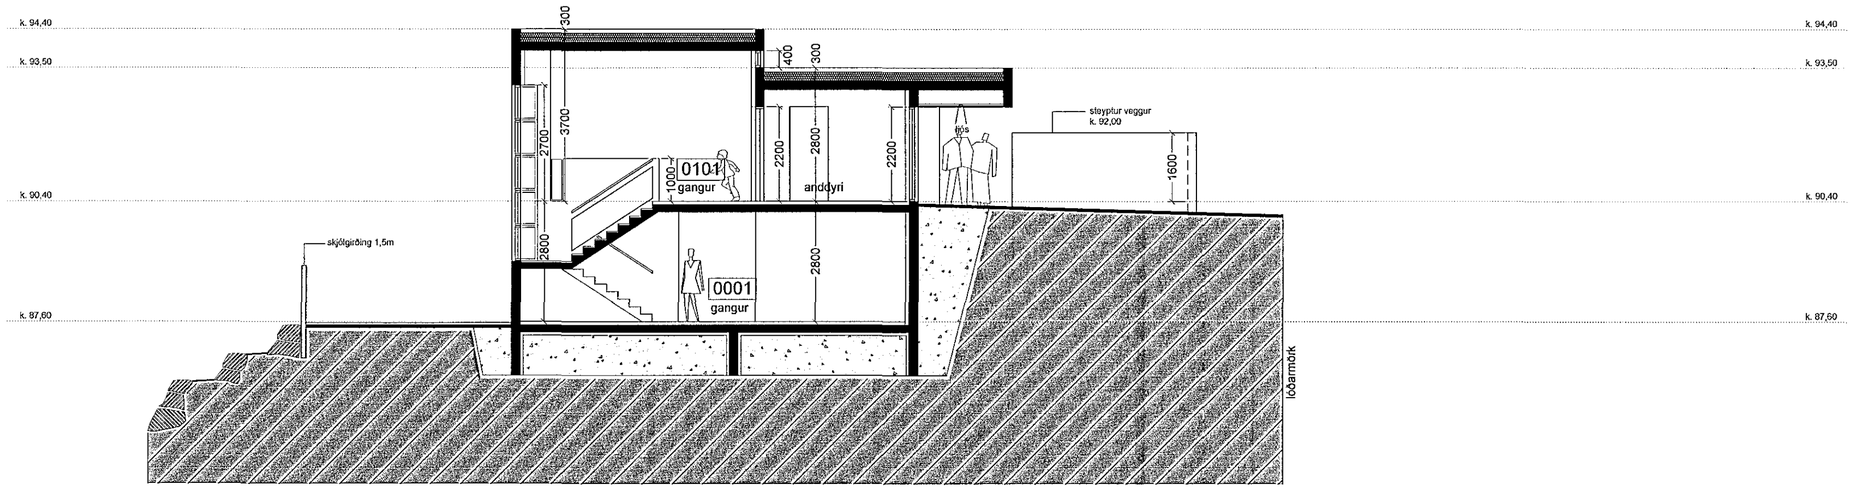

SNEIÐING A - A M 1 : 100

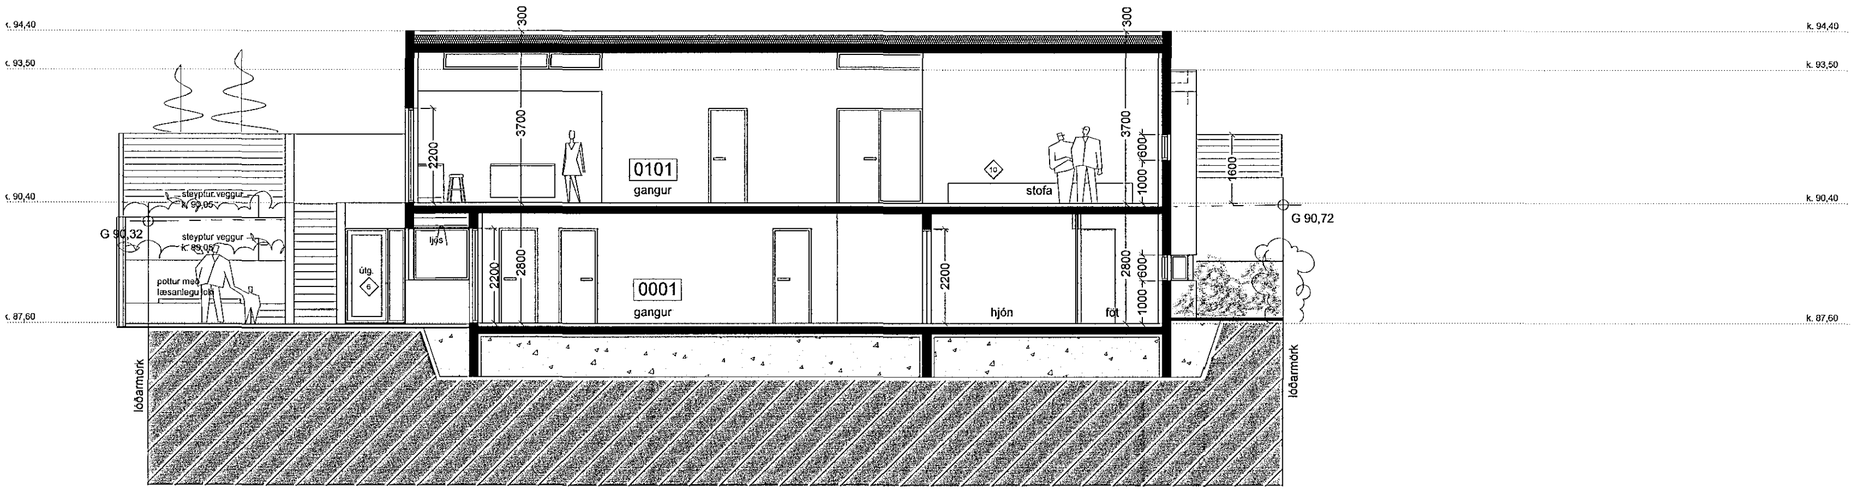

SNEIÐING B - B M 1 : 100

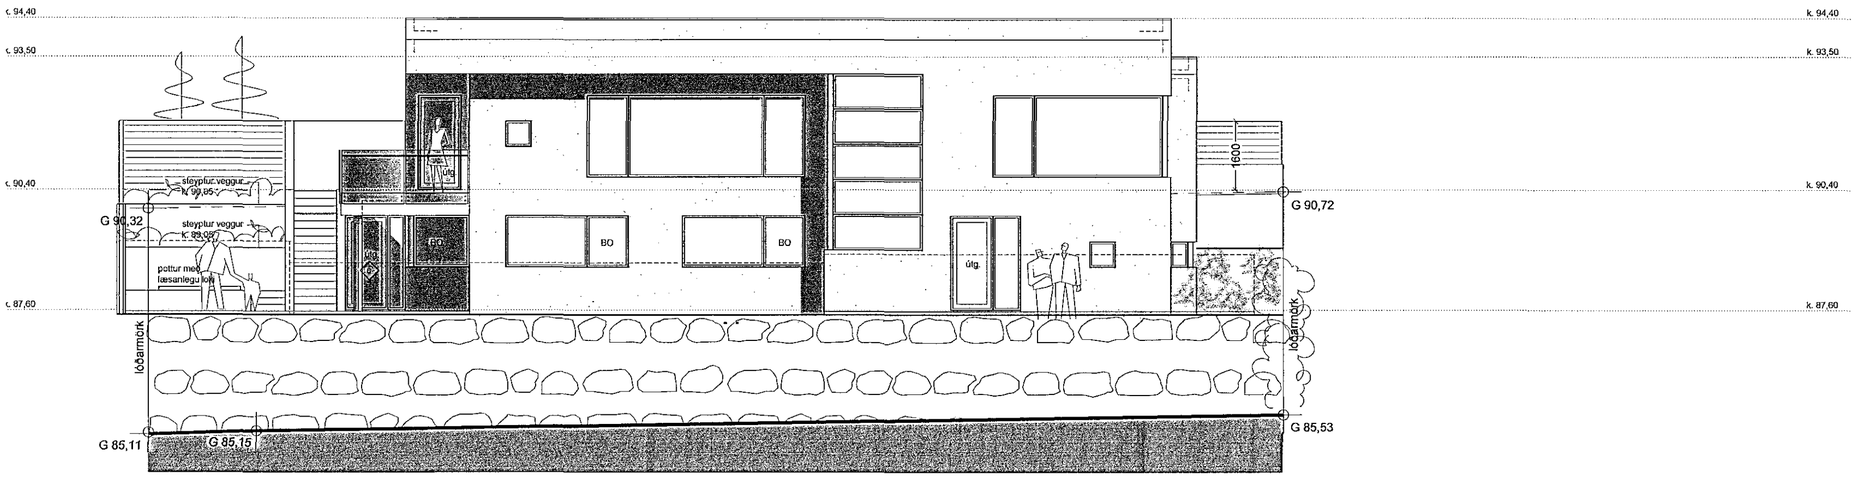

ÚTLIT SUÐAUSTUR M 1 : 100

Samþykkt þann
08 OCT 2014
Byggingafulltrúinn í Hafnarfirði
F.h. Sigurður Steinar Jónsson

10	Arinn fjarlægður (skorsteinn)	18.09.14	
9	Lóðarhönnun sett inn á teikningar	18.09.14	
6	Gengið út í garð úr nýju rými í kjallara	18.09.14	

Breyting | Fylgirit | Texti: | Dags: | Samþ:

Verkheiti:

Hlíðarás 12, Hafnarfirði

Einbýlishús

Verkhluti:

sneiðingar og útlit

Teikninúmer:

1.04

Mælikvarði: 1:100

Teiknað: RA

Yfirfarið:

Samþykkt:

Verknúmer: 06045

Útgáfudagur: 3. janúar 2007

Teiknislóð:

V:\1-Serbýli\4-Hafnarfjordur\06045-Hlidaras 12\06045-teikn\06045-adalupp\06045-dwg - i vinr

Útprentað:

Sep 24, 2014 - 13:54

ARK ÞING
BOLHOLT 8 -105 REYKJAVÍK
SÍMI: 551 0870 - FAX: 551 0875
arkthing@arkthing.is - www.arkthing.is

SIGURÐUR HALLGRÍMSSON, 170753-3139 ARKITEKT
HJÖRTUR PÁLSSON, 080152-4429 BYGG.FR.