




Samþykkt þann

2 g OKT. 2001

Byggingafulltrúinn í Hafnarfrófi  
F.h. Kristján Þórarinnsson

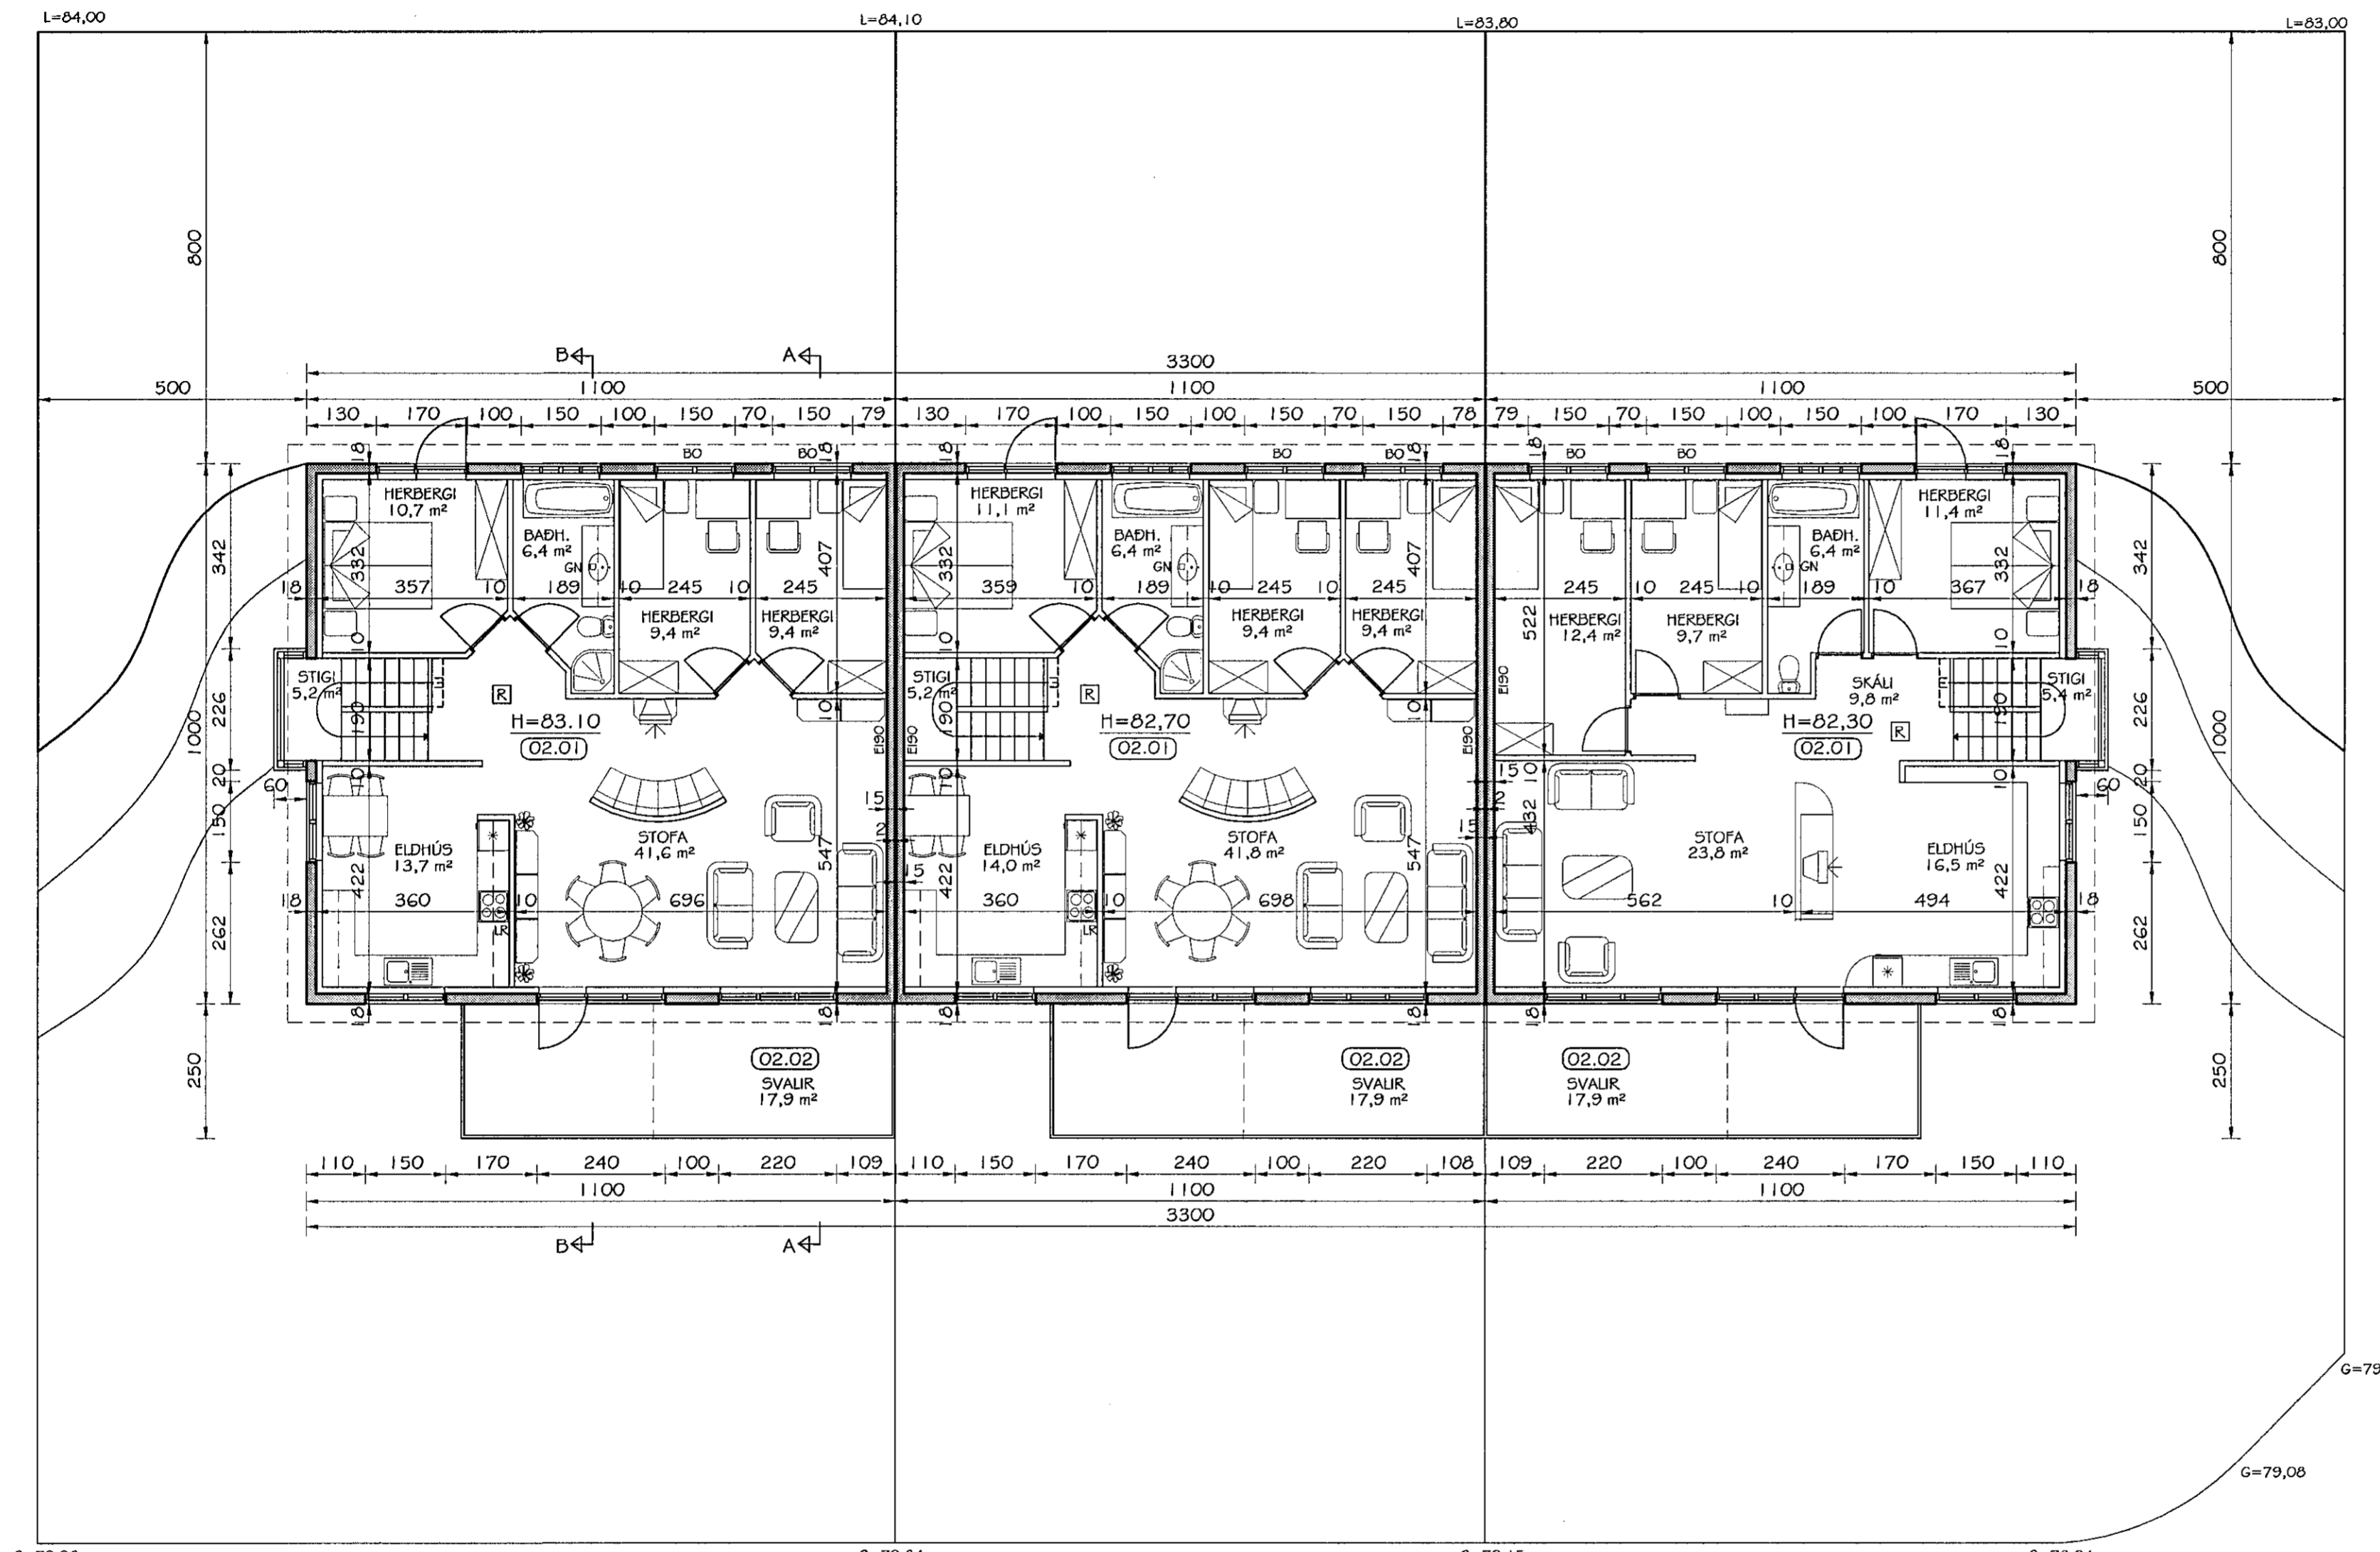

GRUNNMYND EFRI HÆÐAR  
MKV. 1:100

Br. nr.	Dags.	Af.	Breyting
A	15.09.00	PP	Hús hækkað í landi um 20 sm, stigum í endahúsum br.
B	24.10.01	PF	innra skipulagi húss nr. 11 breytt
C			
D			



ÁRMÚLI 36, 108 REYKJAVÍK, SÍMI 568-8866, FAX 568-8878  
 Forsténn Fróþjólsson, Magnús Þ. Guðmundsson,  
 byggingatekniráðgjafi, innviðsáhrifatekt.  
 Kt. 211055-5299 Kt. 240654-5559

**GAUKSÁS 7-9-11  
HAFNARFJÖRÐUR**

Tekningarheiti: GRUNNMYND EFRI HÆÐAR

Dags. 13.06.2000 Kvarð. 1:100  
 Hannað PF Teknað PP Samþ.   
 Verkt. 00-812 Tekn.nr. 103 Breyt.nr. B