


- Br. A Bæði stíghús / tröppur leiðréttar. Lóð og frágangur á lóðarmörkum dags. 13.03.'13
- Br. B Stigi innan lb. 01-01 hús nr. 18. Flokkun sorps. dags. 25.03.'14
- Br. C Sturtur f. baðkór dags. 02.02.'15

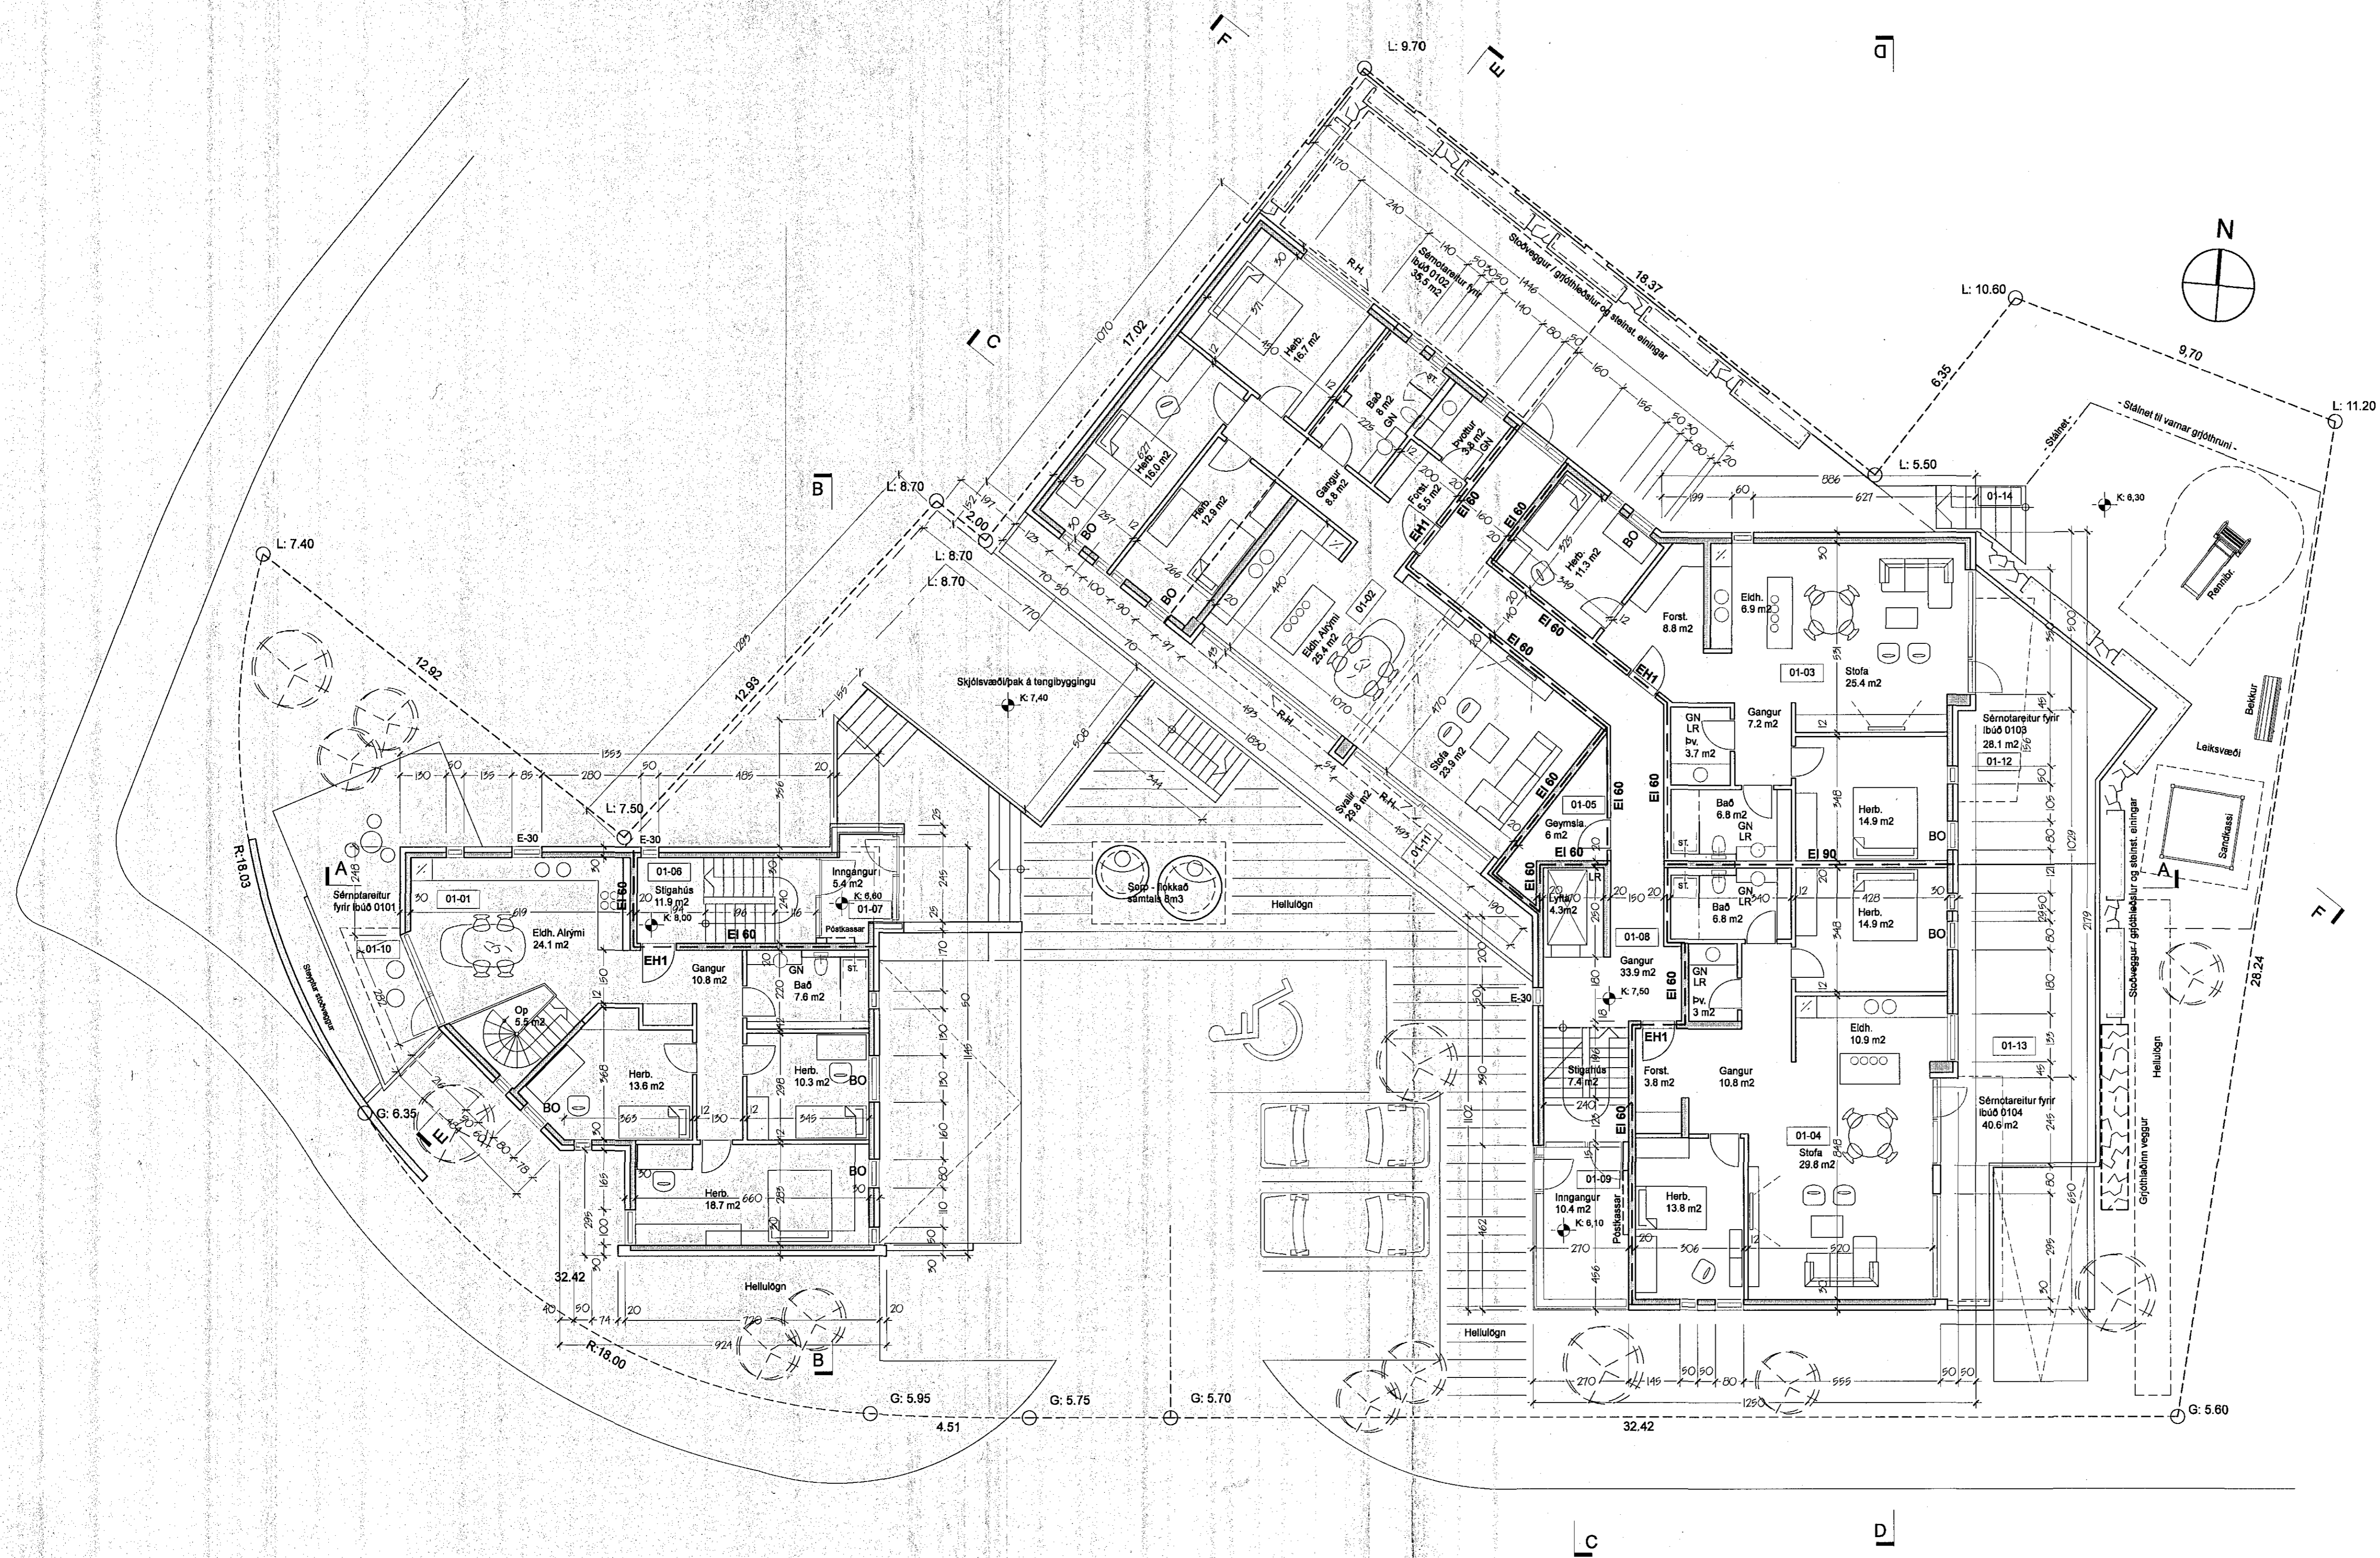

Grunnmynd 1.hæðar mkv.1:100

10 M  
**VESTURGATA 18 - 20**

Fjölbýli í Hfj.	mkv.: 1: 100	<b>1.03</b>
<b>ADALUPPDÁTTUR</b> Grunnmynd 1. Hæð	dags. 22.02.'07	

**Att Arkitektar**  
Suðurlandsbraut 30 108 Rvk. kt. 590408 0580  
tryggvi.tr@gmail.com GSM: 697 2380  
*Tryggvi Tryggvason*  
Tryggvi Tryggvason FAI kt. 261258 6769

att arkitektar... í samstarfi við... einrúm arkitekta

einrúm arkitektar  
glaðheiminum 20 104 reykjavík  
sími 553 8989 fax 568 8989  
*E. R. Tr.*  
kt.: 040766 5889 k@einrum.com

einrúm