


69 bílastæði

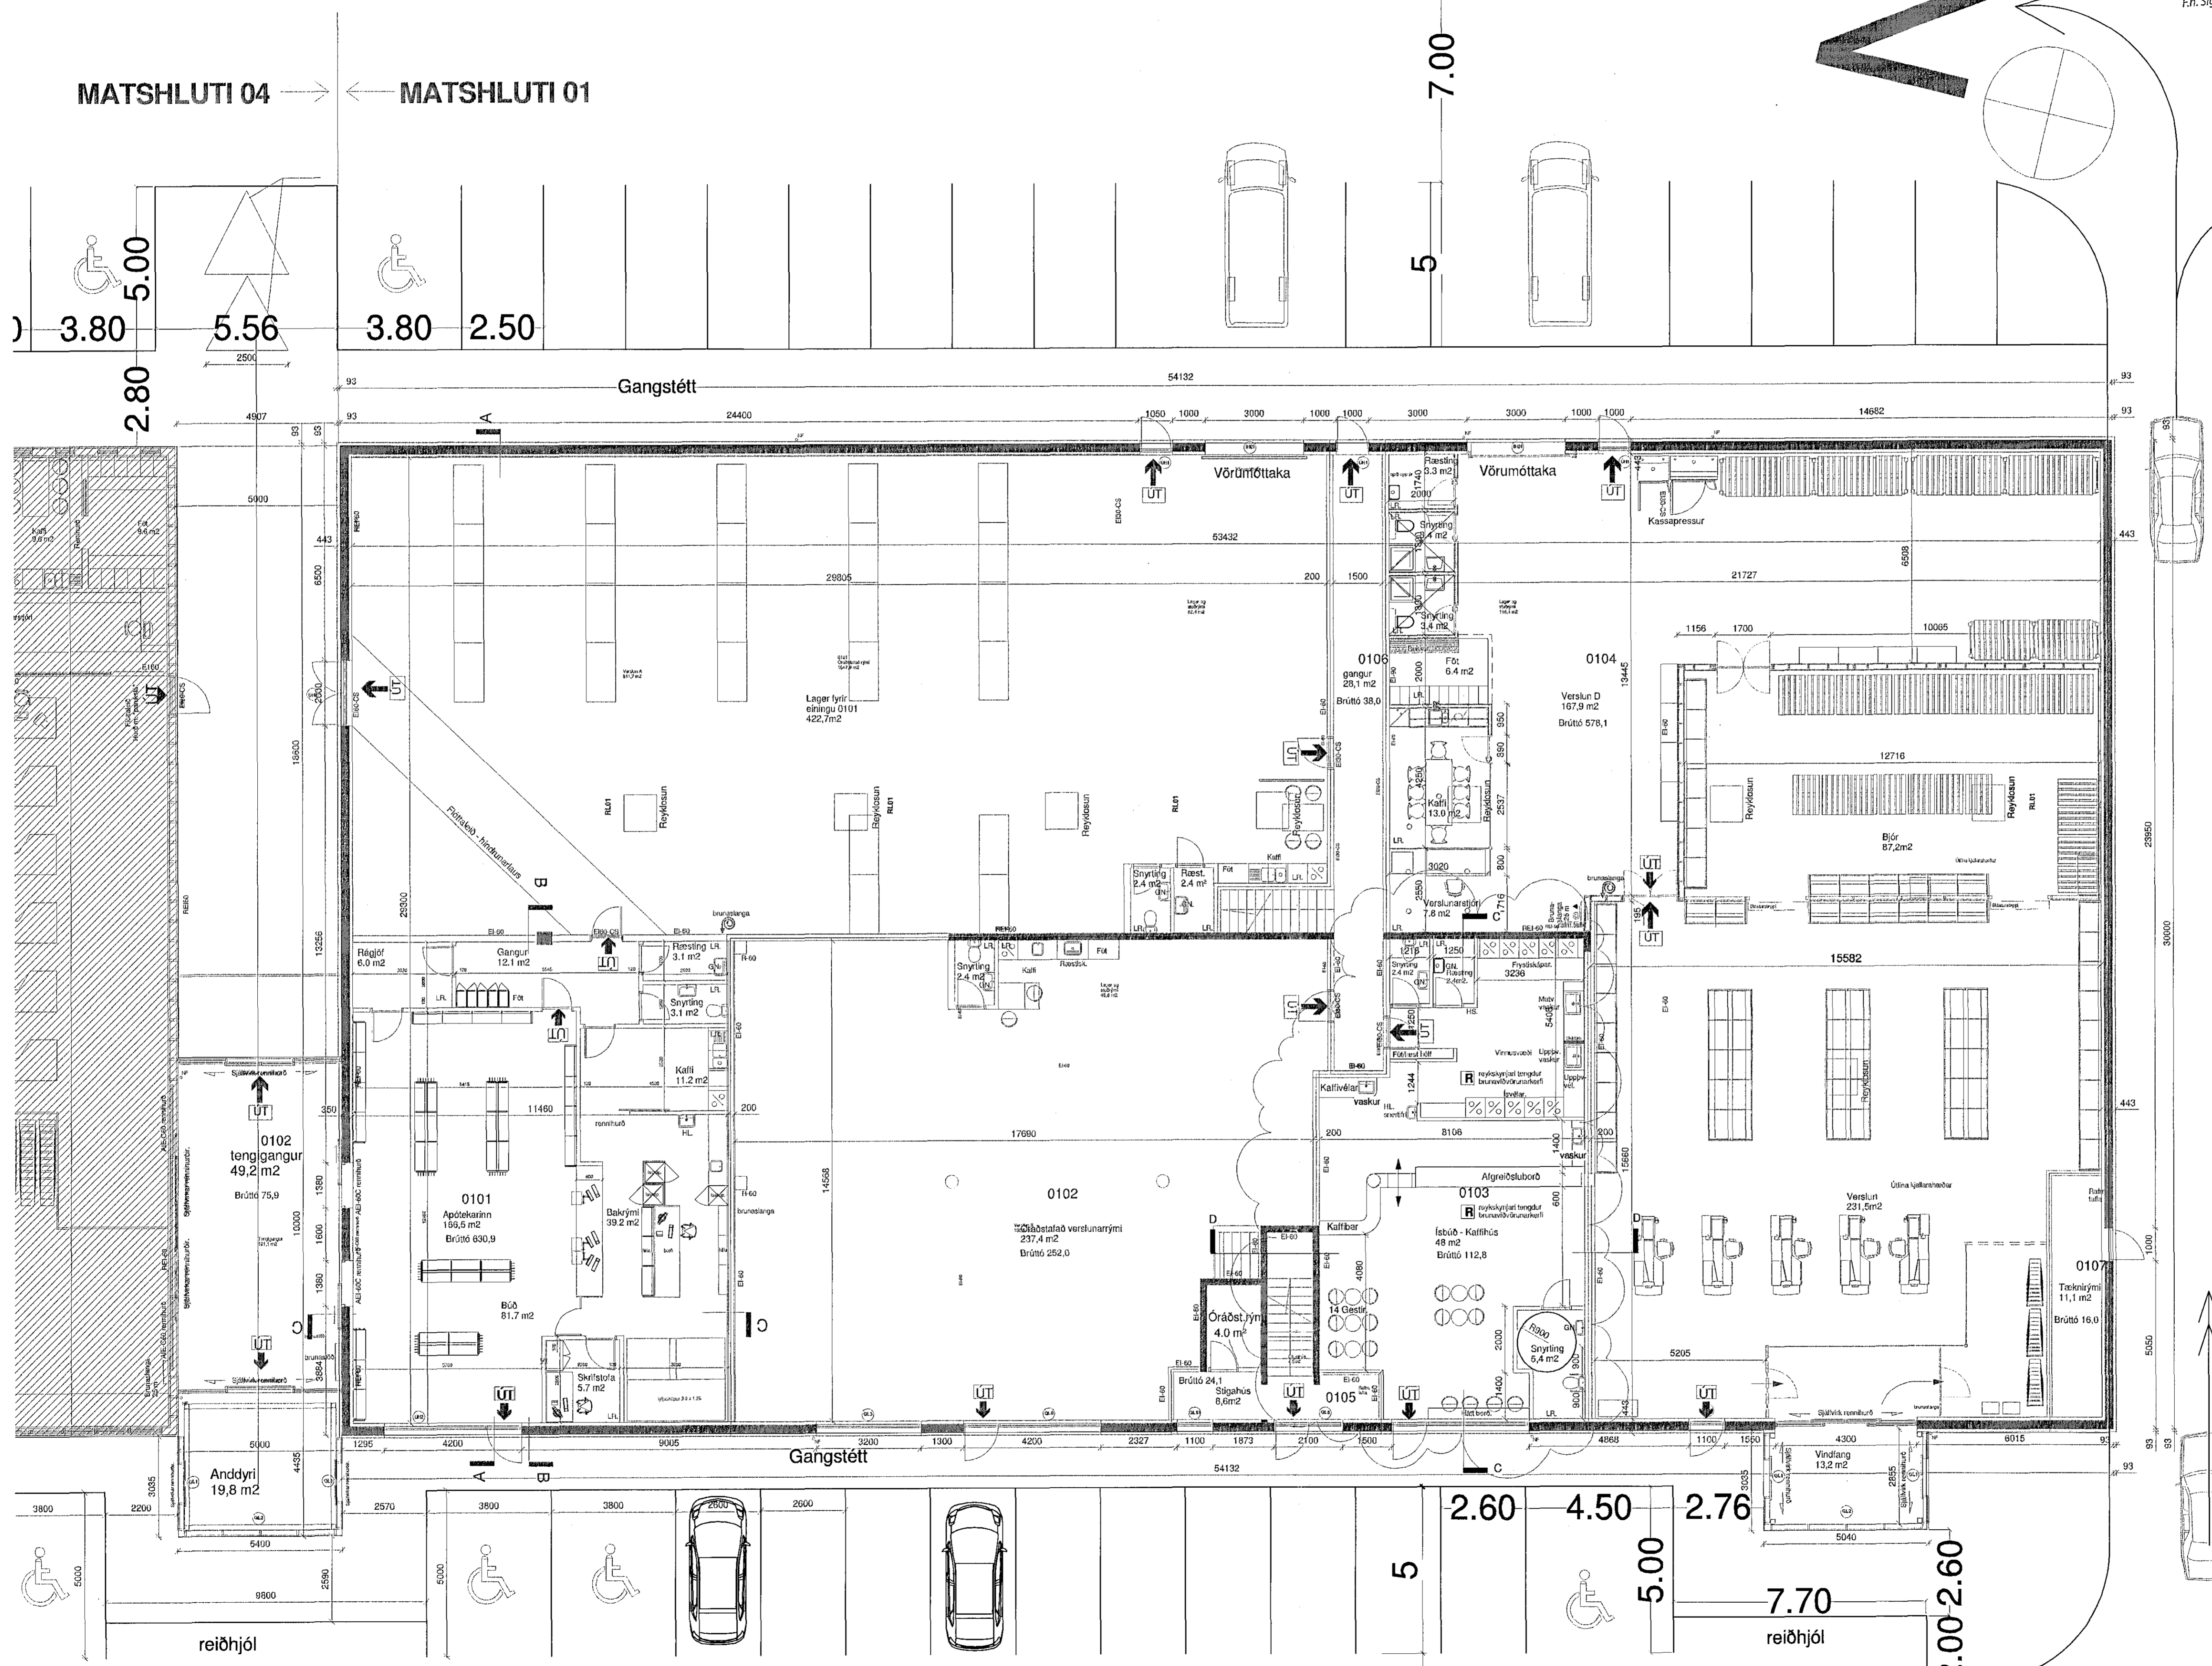

Samþykkt þann
19 NOV 2014
 Byggingafulltrúi í Hafnarfirði
 F.h. Sigurður Steinn Jónsson

HEILBRIGÐISEFTIRLIT
 HAFNARFIKJAR-
 OG KÓPAVOGSSV.ÉÐIS
 Garðatorgi 7 - 210 Garðabæ
 Samþykkt 18. nov 14
 Þingmaður Ólafur Álfarson
 Hildur Þorvaldurson

Helluhraun 16-18
 Staðgreinir 1400-1-36800160
 Matshluti 0103

Sótt er um að koma fyrir ísbúð og kaffihúsi í miðhluta Helluhrauns 16- verslun Apótekarans er í nyðri hluta Helluhrauns 16, önnur verslunaryrmi fyrir utan ÁTVR eru óráðstöfuð sem og rýmið á 2. hæð.

Startsmenn Ísbúðar/kaffishúss eru að jafnaði 3 - 4 í afgreiðslu og frágangi. Fjöldi gesta eru 14

Geinargerð Hönnuðar:
 a. Aðgengi fyrir gesti er á vesturhlíð byggingar. Startsmenn hafa aðgang í gegnum gang með sameiginlegum inngangi frá austurhlíð byggingar. Aðgengi fatlaðra er tryggt, hæðarmismunur er innan við 25 mm við inngangsdýr-breidd hurða er meira en 900mm. Salerni fyrir gesti uppfyllir kröfum um aðgengi fyrir alla.
 b. Einangrun byggingar (vísað er til aðalhönnuðar hússins í heild.)
 c. hljóðvistar, Salerni eru að skilin með einangrunarfylltum gífsveggjum. að öðru leit vísast til aðalhönnuðar byggingar í heild.
 Út-exit ljós eru við flóttaleiðir-Neyðarlýsing verður innbyggð í loftlömpum.
 d. brunahönnun-Rýmið skilgreint í notkunarflokki 2-Sjálfvirk Viðvörnarkerfi brunavöktunar er í byggingunni. Handslökkvitæki er staðsett við vinnslurými. Flóttaleiðir eru tvær. Önnur beint út til bers loft, hin í gegnum brunahöfði flóttagangs. f. loftfræsing, er með vélrunum hætti.
 g. Lagnir: Neysluvatn er utanálggjandi ál/plex. Frárennslí er í gólfplötu. Hitakerfi er með hitablasurum staðsettum við loft.

-Að öðru leiti vísast í þegar samþykkt aðaluppdrætti

SKÝ AFMARKAR MATSHLUTA 0103

A	14/11/2014	Lagfarðar athugasemdir heilbrigðisfréttis	
A	09/11/2014	Lagfarðar athugasemdir	RIG
A	dd.mm.yyyy	Textaskýring	NN
Útg.	Dags.	Skýring	Br.áfr.

Verkefni:
Kaffihús/Ísbúð
 Heimilisfang:
 Helluhraun 16-18
 Verkefni:
 Innra skipulag matshluta 0103
 Landnúmer: 120828 Staðgreinir: 1400-1-36800160

Grunnmynd 1.hæð

Hannað af:	Rúnar I.Guðjónsson	Matshluti:	0103
Teknað af:	MG	Mælikvarði:	1:100
Samræming:	RIG	Dagsetning:	17.11.2014

Aðalhönnuður: Rúnar Ingi Guðjónsson Byggingafræðingur BFI
 Löggildur Mannvirknihönnuður kt.140669-4319

Hönnunartíðni:

RÚM TEIKNISTOFA
 TEIKNISTOFAN RÚM
 Alhúsi 26-220 í Hafnarfjarðar-land
 3.991.0231
 hl.140669-4319
 teiknistofa@gmail.com

10-14 - - - A **A-99.1 A**
 Verkefni Númer Svæði Áfangi Ábyrgð Númer Útgáfa

1 Grunnmynd
 1:100

