


Samþykkt þann

25 FEB 2015


Byggingafulltrúiinn í Hafnarfjarði  
F.h. Sigurður Steinar Jónsson




16.2.15  
B.S.

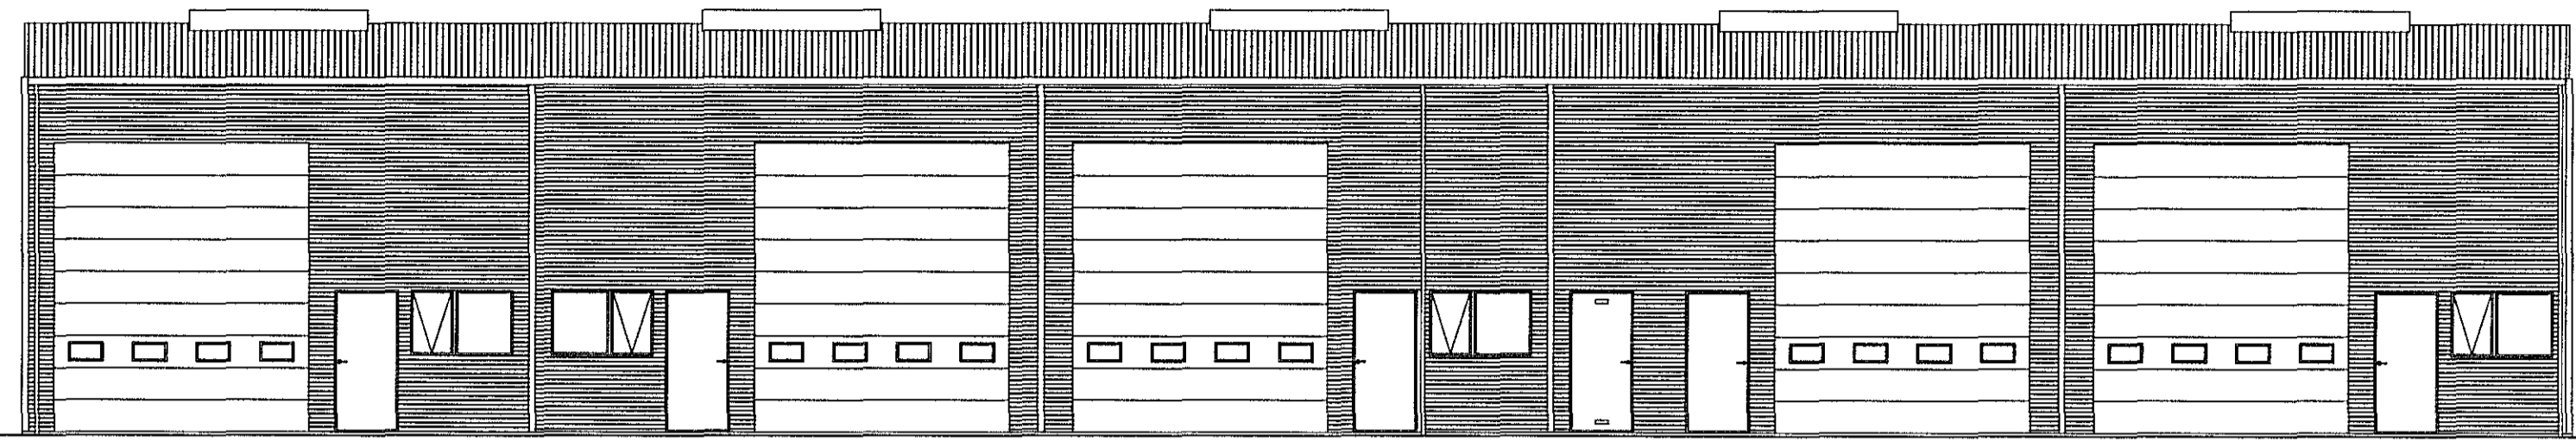

ÚTLIT VESTUR 1:100

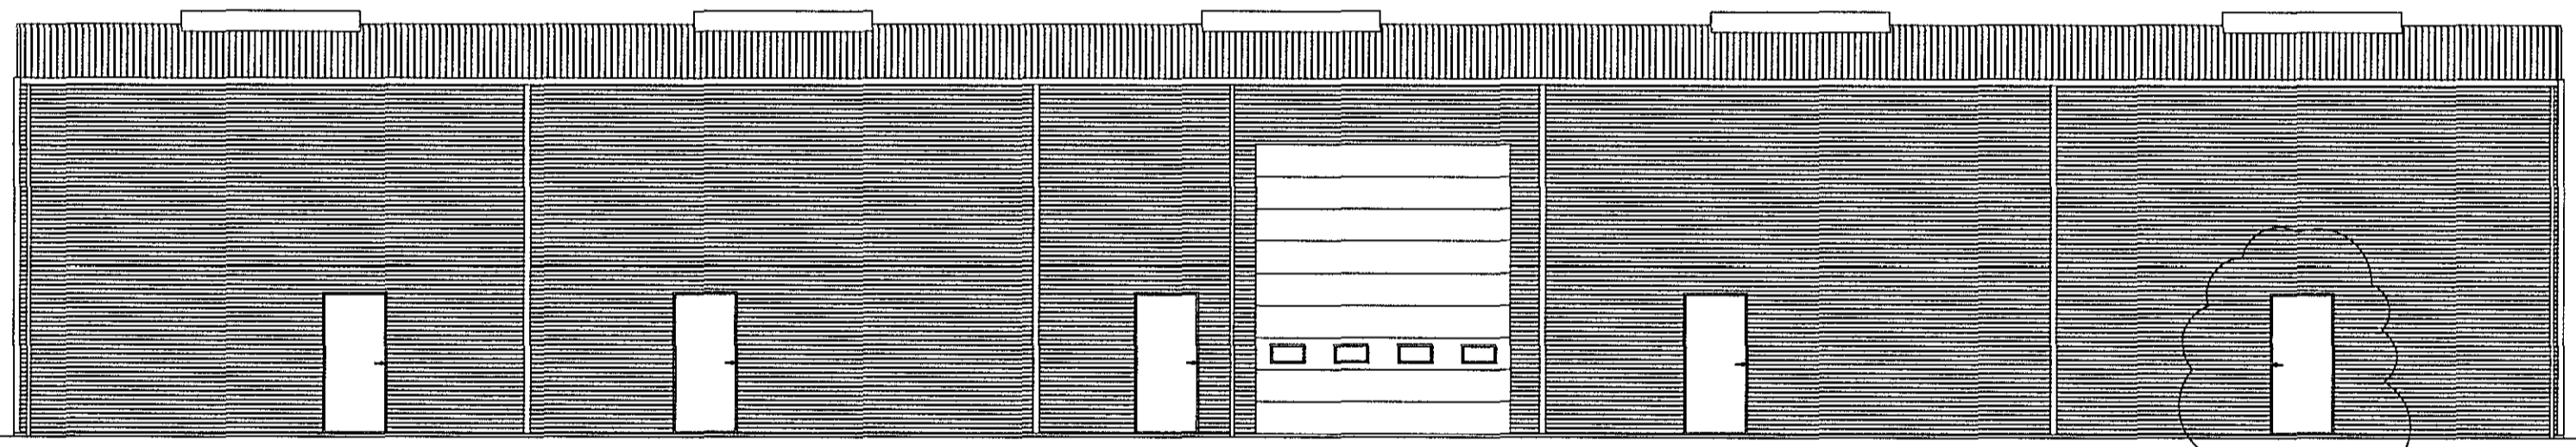


ÚTLIT AUSTUR 1:100

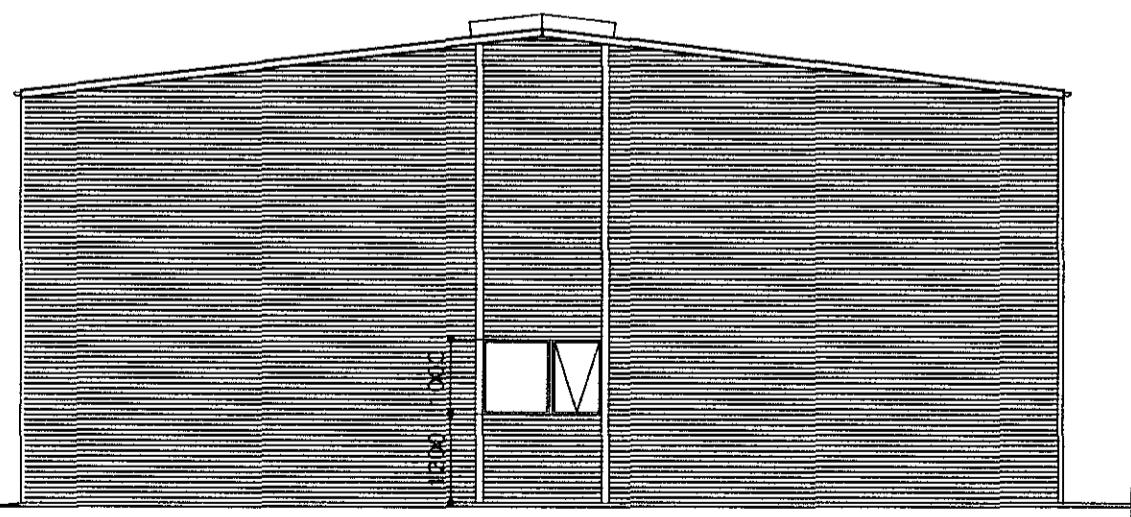

ÚTLIT SUÐUR 1:100

LÓÐAMÖRK

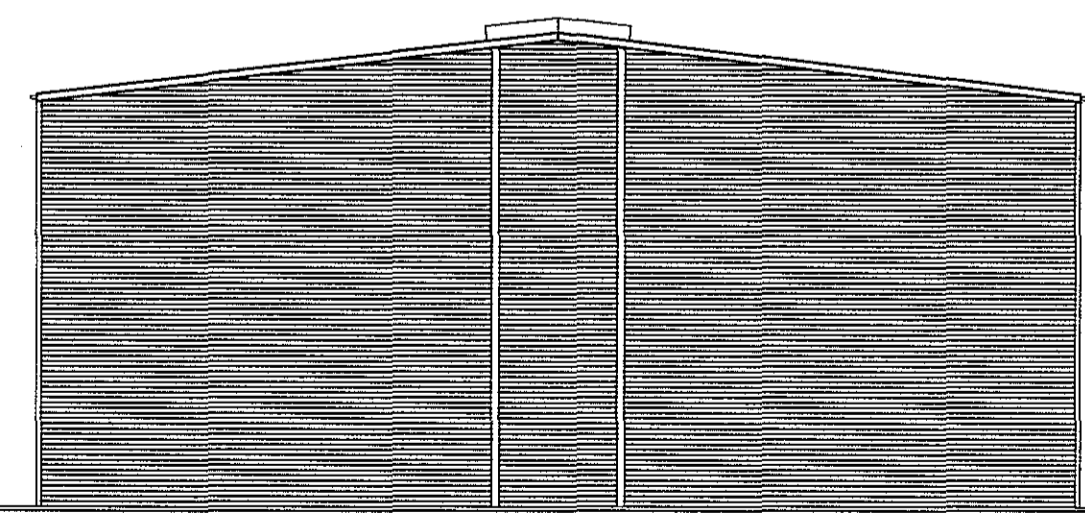

LÓÐAMÖRK

ÚTLIT NORÐUR 1:100

BREYTING	DAGS:	TEIKNAD	YFIRF
A	2015-02-03	JKB	JKB/DS

Breyting er gerð frá fyrri samþykktum uppráttum þar sem léttir skilveggir er í reistir í fjórum af fimm matshlutum, 0101, 0102, 0104 og 0105,

skilveggir eru byggðir upp með 42 X 94 trégrind og klæddir með einföldu byrði. Hæð skilveggja er 4500 mm. Staðsetning á brunaslöngum er breytt og flóttaleiðum fjölgað.

Jens Karl Bernharðsson  
Byggingafræðingur, B.Sc. BFÍ

Lækjargata 32 - 220 Hafnarfjörður  
S: 555 0432 - GSM: 894 6100  
jkbyggingar@internet.is

STAPAHRUN 9, mhl 03  
ÚTLIT VESTUR, AUSTUR, SUÐUR OG NORÐUR

Hannað JKB | Teiknað JKB | M. 1:100

Samþ. Jens Karl Bernharðsson, 06085-63709

Dags. 03.02.2015 | Nr. 2013.01 - 03 | A

F.h. VERKIS  
DS