


Víkingastræti 2

Samþykkt þann
25 FEB 2015
Byggingufulltrúinn í Hafnarfirði
F.h. Sigurður Steinar Jónsson

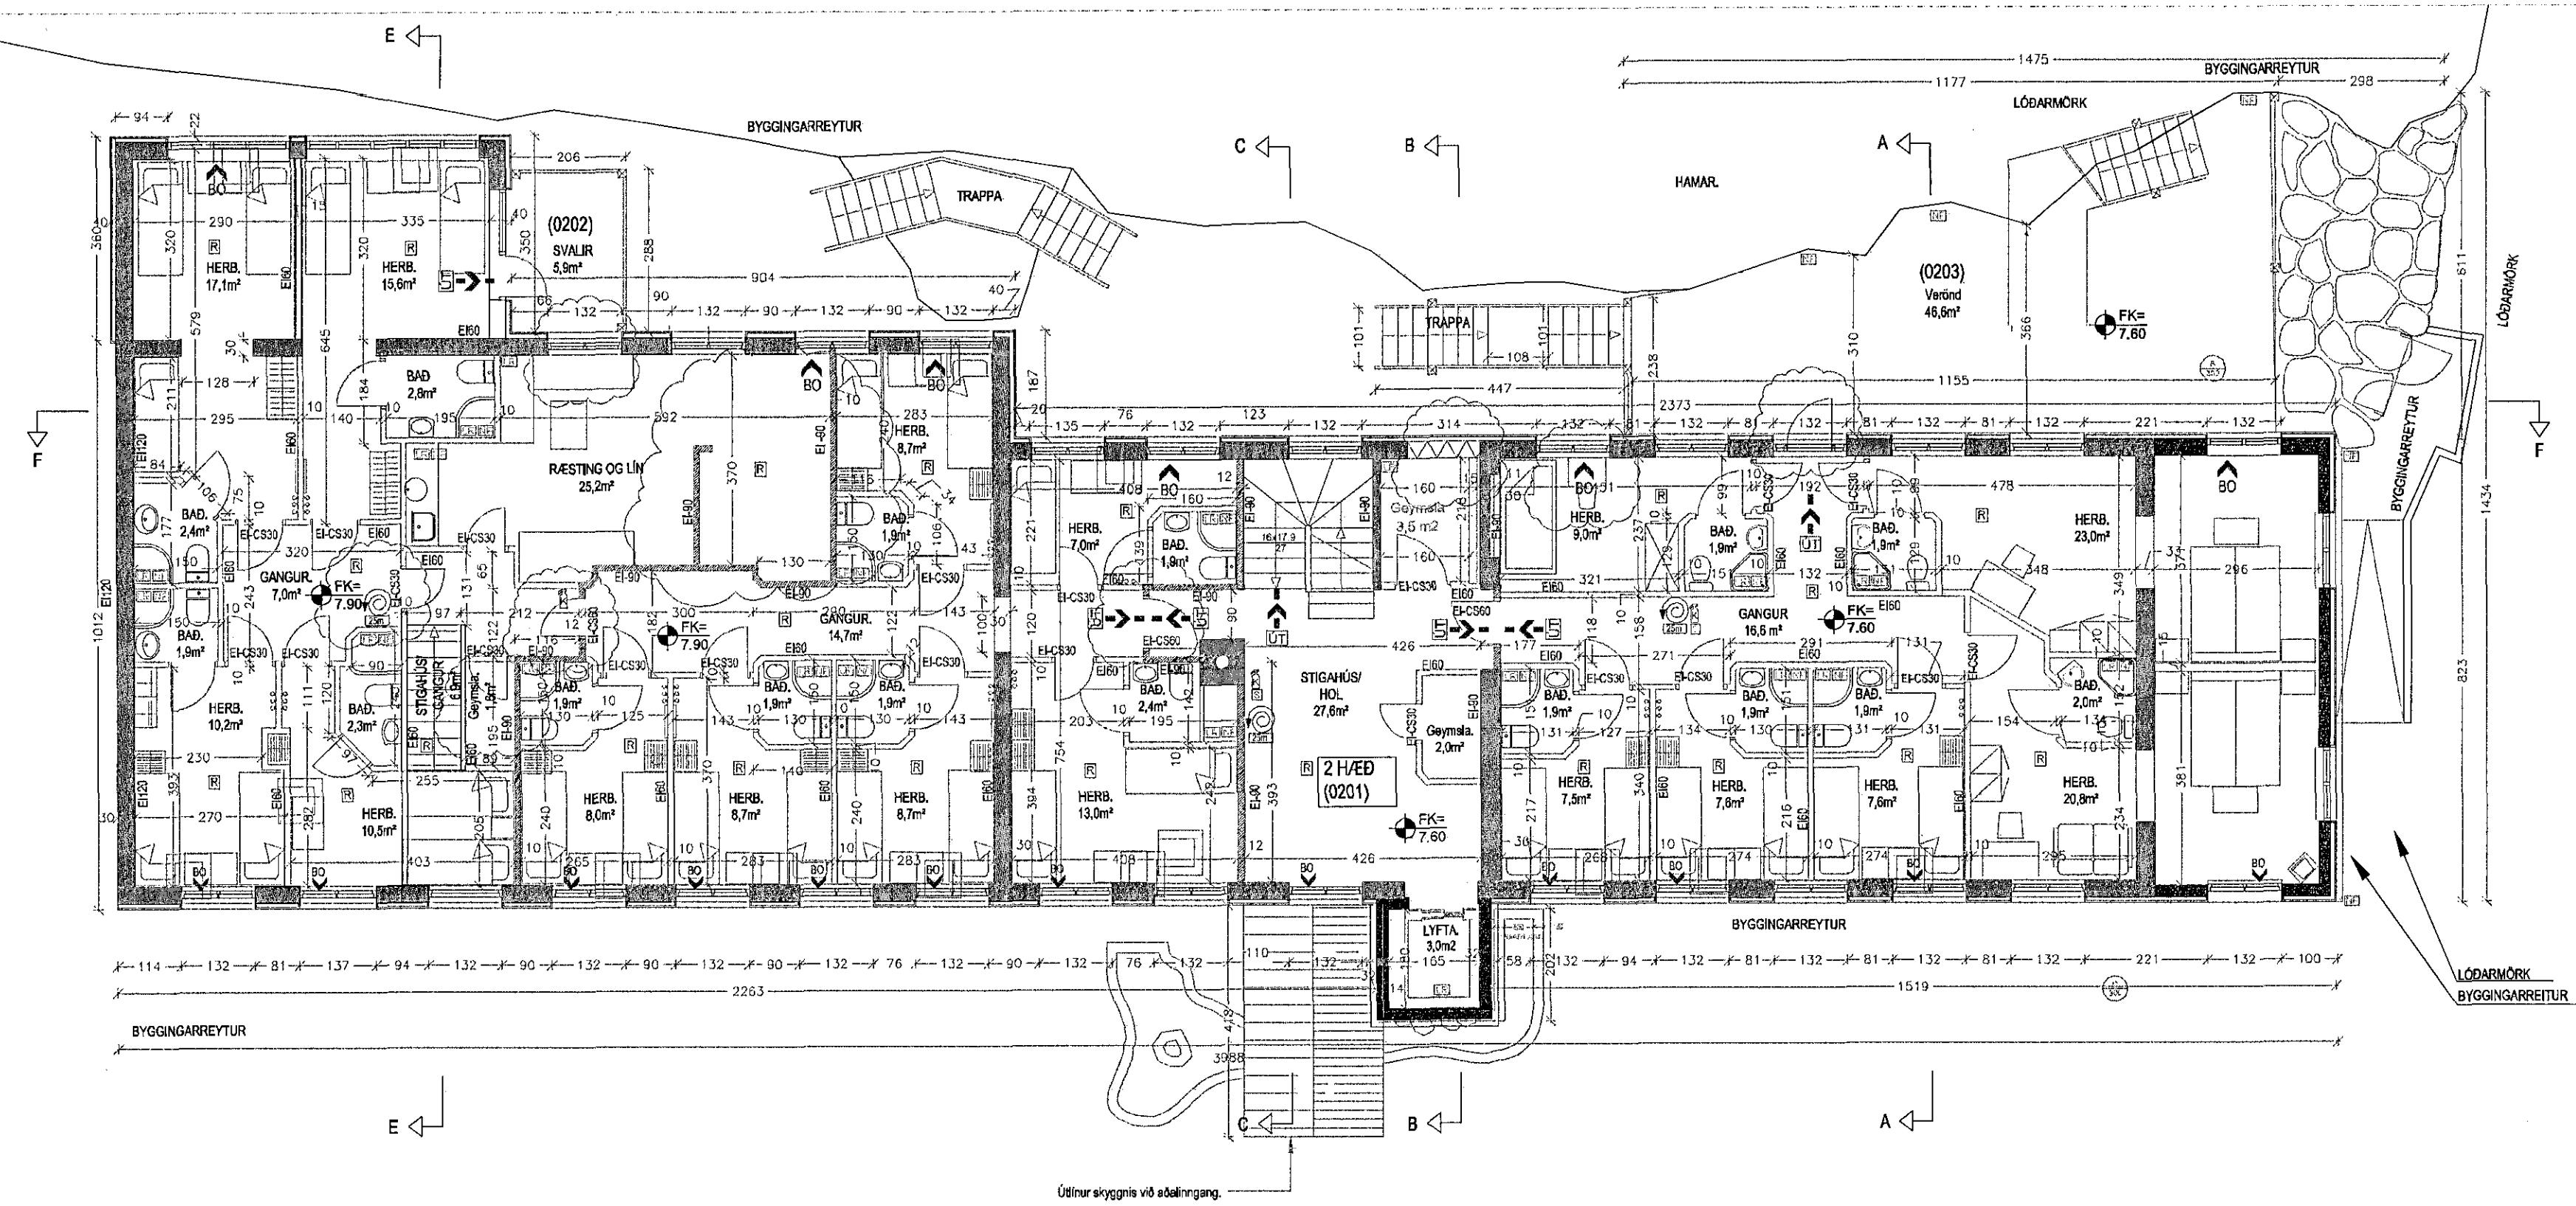


SKYRINGAR VEGNA ELDVARNA:

- BO táknar björgunarpökk samkv. reglugerð um brunavarnir og brunamál.
- Táknar rýmiþéttleiki samkv. reglugerð um brunavarnir og brunamál.
- Táknar reykrykja.

Í hæðni skal vera viðkomandi brunavörðunarkort sem tengt er vaðstöð. Húðir að herbergjum skulu vera smík. EI-CS30 húðir, sem eru reyktíðandi og skálífkandi. Allar hurðir að neðri brunaköflum skulu vera með seguloka sem tengdur er brunavörðunarkort húsans. Eignarmaður og skýrvaldandi skulu staðfestast í samráði við skýrvald. Allar ljósstöðlaðingar eru í hálfli. Öll baðherbergi skulu vera ljósvald á vöðvanum höll. Fókalyfta milli hæða skal upplýsa kröfur byggingarreglugerðar, gr. 201.1 LYFTUR. Lyftakurur skal vera loftþræstur.

NB. Í HÚSINU SKAL VEIRA NEYÐARLÝSING SAMKYMMI GREIN 160.1 Í BYGGINGARREGLUGERÐ, NEYÐARLÝSING OG ÚTLÍÐS.

Grunnmynd 2.h

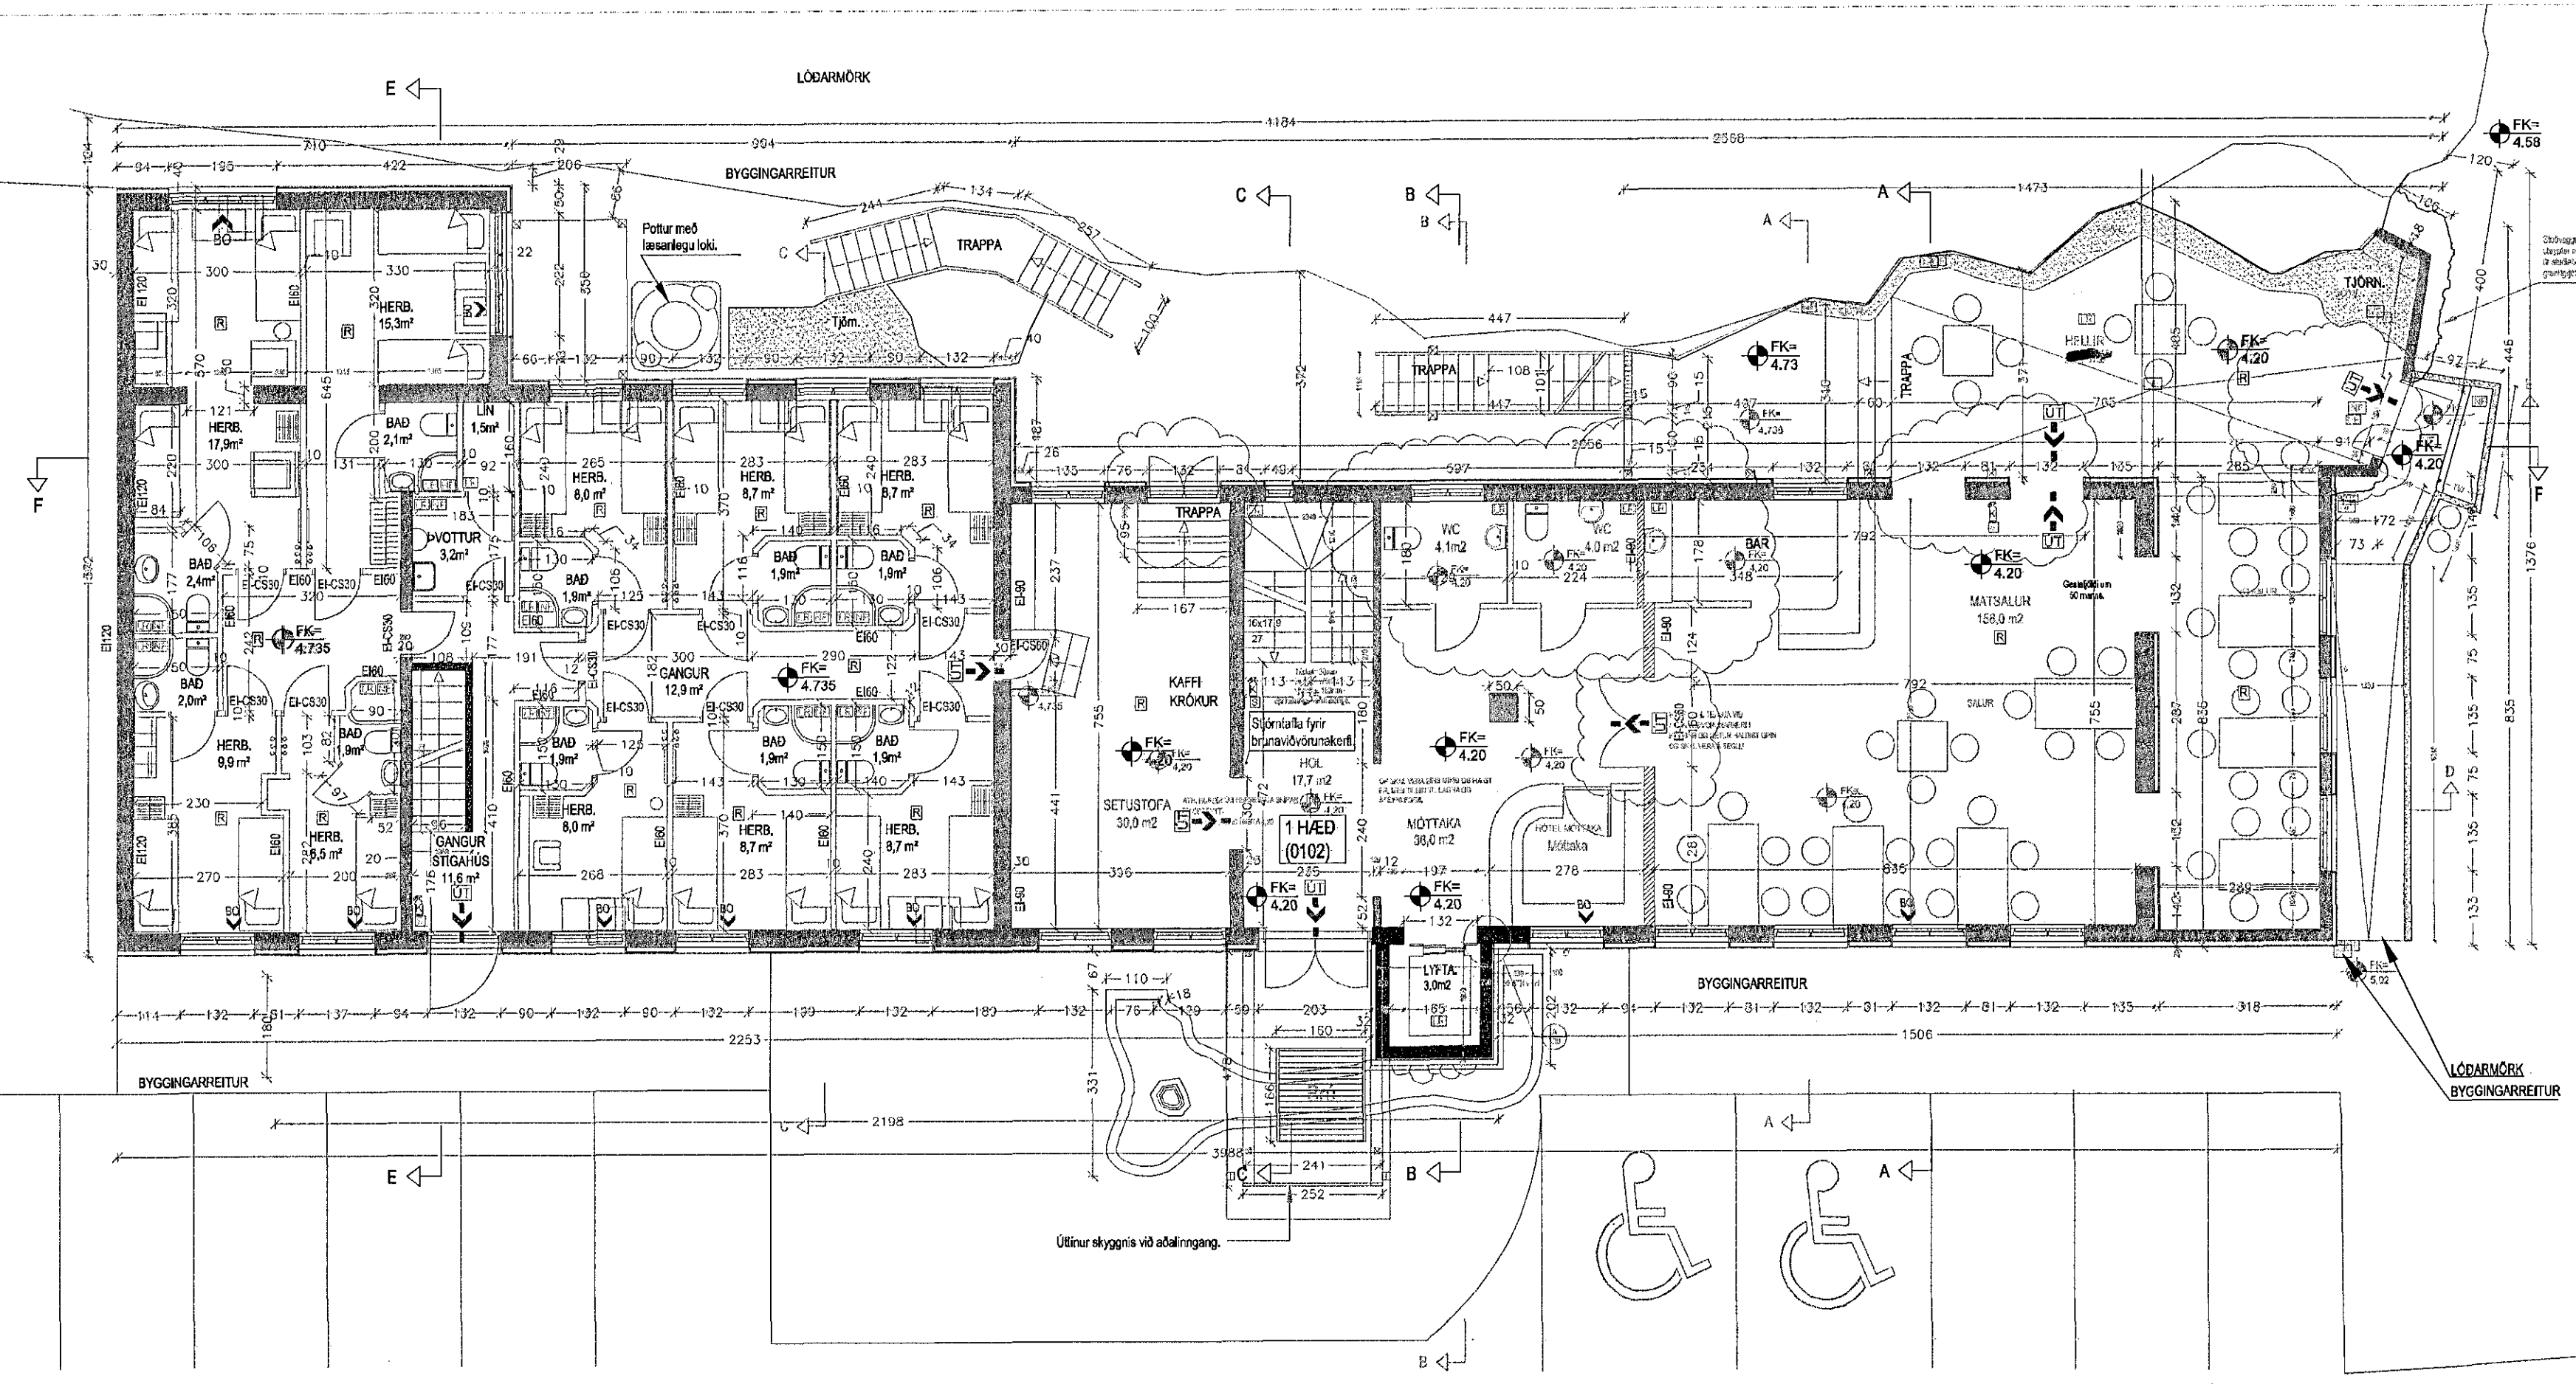

Breyting 22. nóvember 2012.
Aður gerðar teikningar eru gerðar af teiknistofunni Úti og inni.
Breyting á innra skipulagi gerðar af Erlendi Árna Hjálmarssyni og Atla Erlendssyni
1. hæð= í bordsal er breyting á bar og snyrtingum.
Breyting 24. janúar 2013.
Bætt við eldvarmarkerkingum á hurðum og veggjum
Breyting 12. febrúar 2015.
Breytingar að innan, tilfærsla á veggjum og brunastöngum

Grunnmynd 1.h

Víkingastræti 2	Landnr. 122422	TEIKN. NR. 101
EFNI: Grunnmynd 1. og 2. h		MÁL: 1:100
		DAGS. 22.11 2012 Breytt. 24.01 2013 Breytt. 15.02 2015
Hönnuðir: Erlendur Á. Hjálmarsson, byggingafræðingur, Kt.:100355-5239 Atli Erlendsson, hönnuður, Kt.:281181-7189		24/11 [Signature]