



Víkingastræti 2


Samþykkt þann
25 FEB 2015
Byggingafræðingur / Hafnarstr. 3
Fh. Sigurður Steinar Jónsson

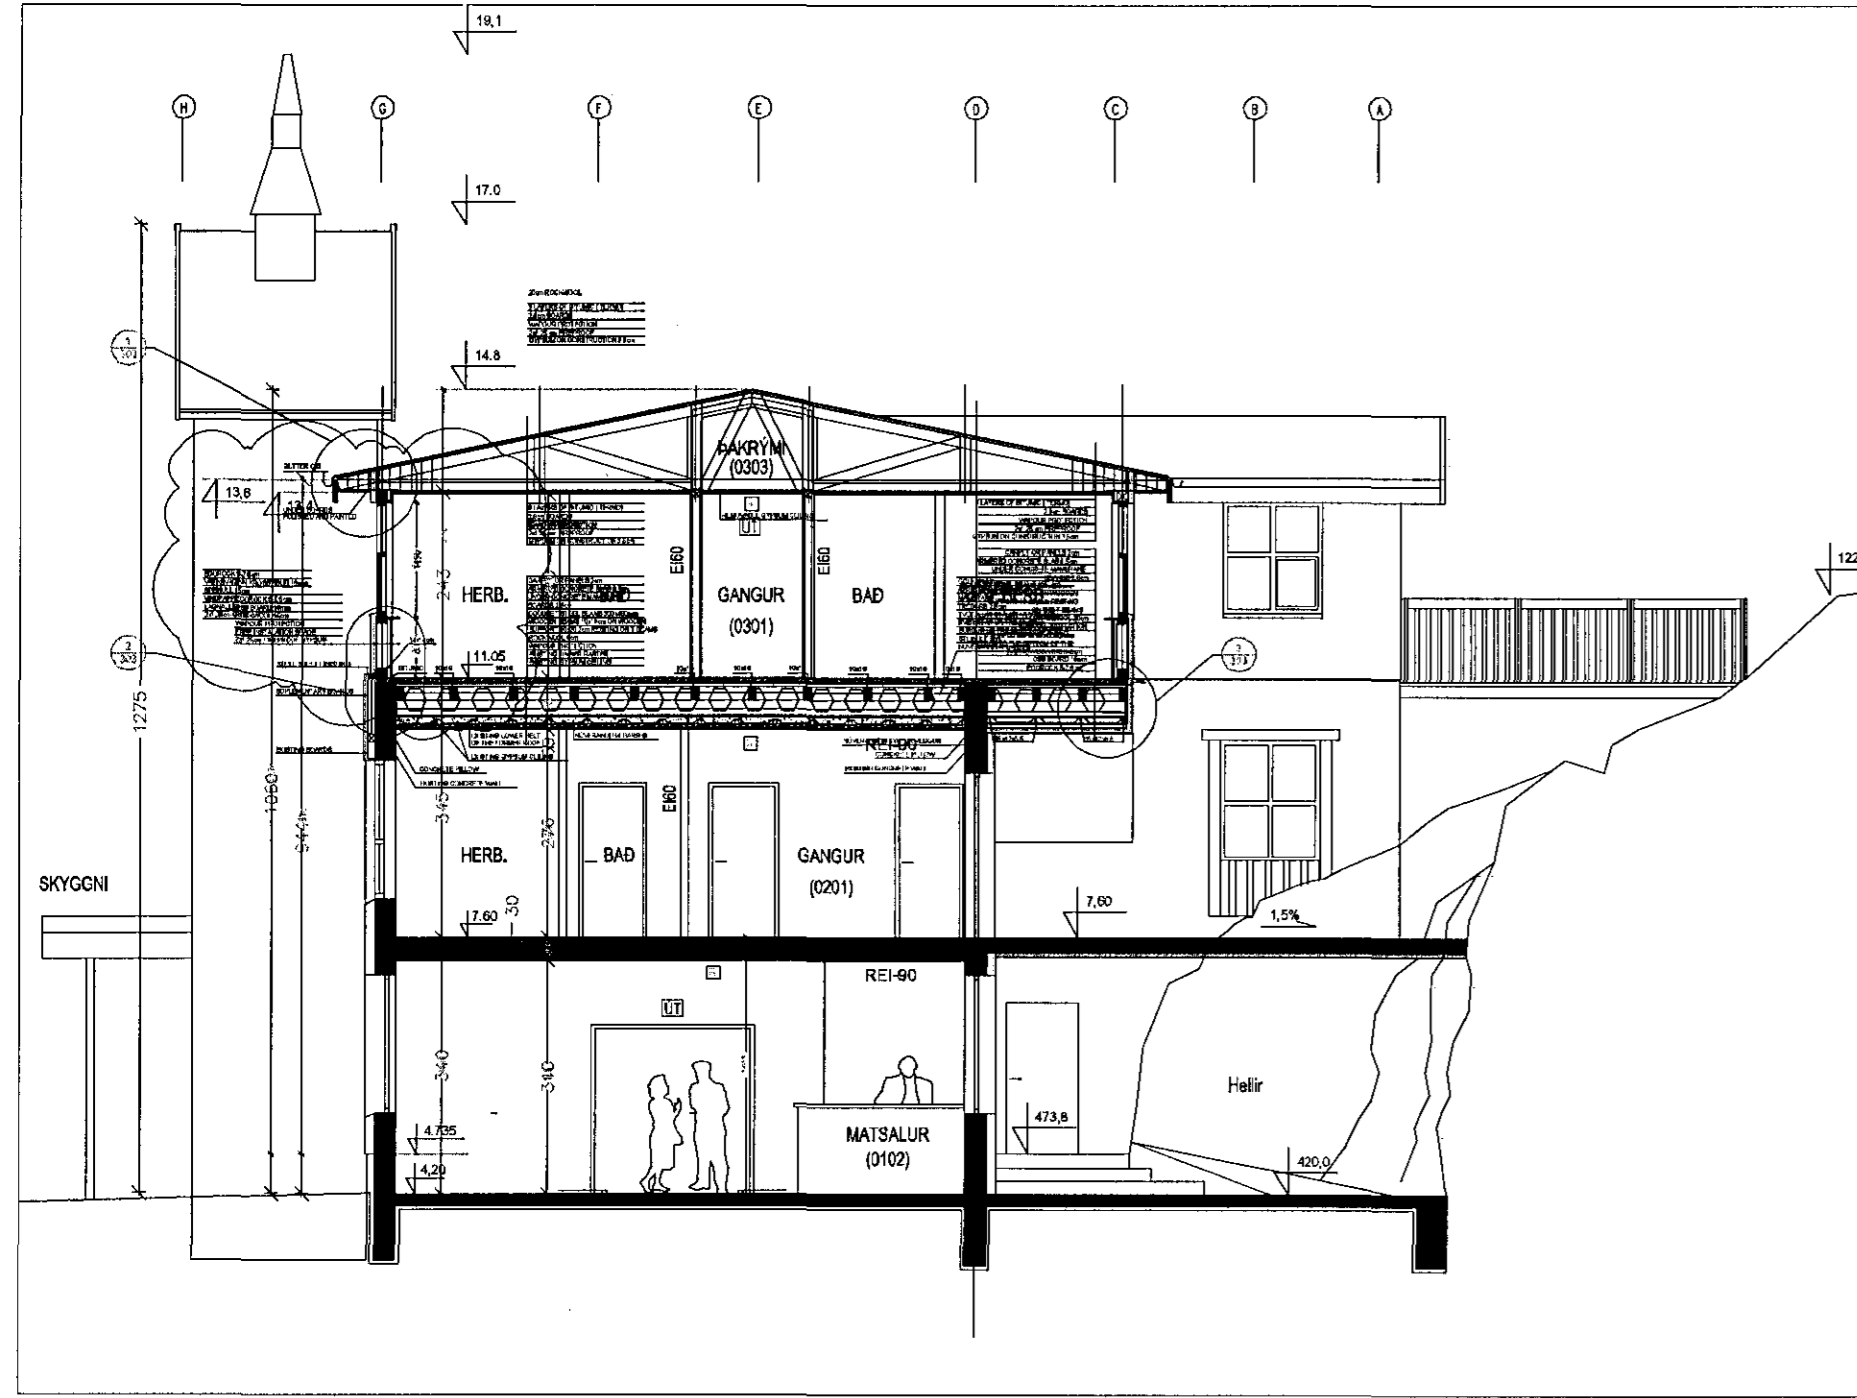


SNID A-A 1:100

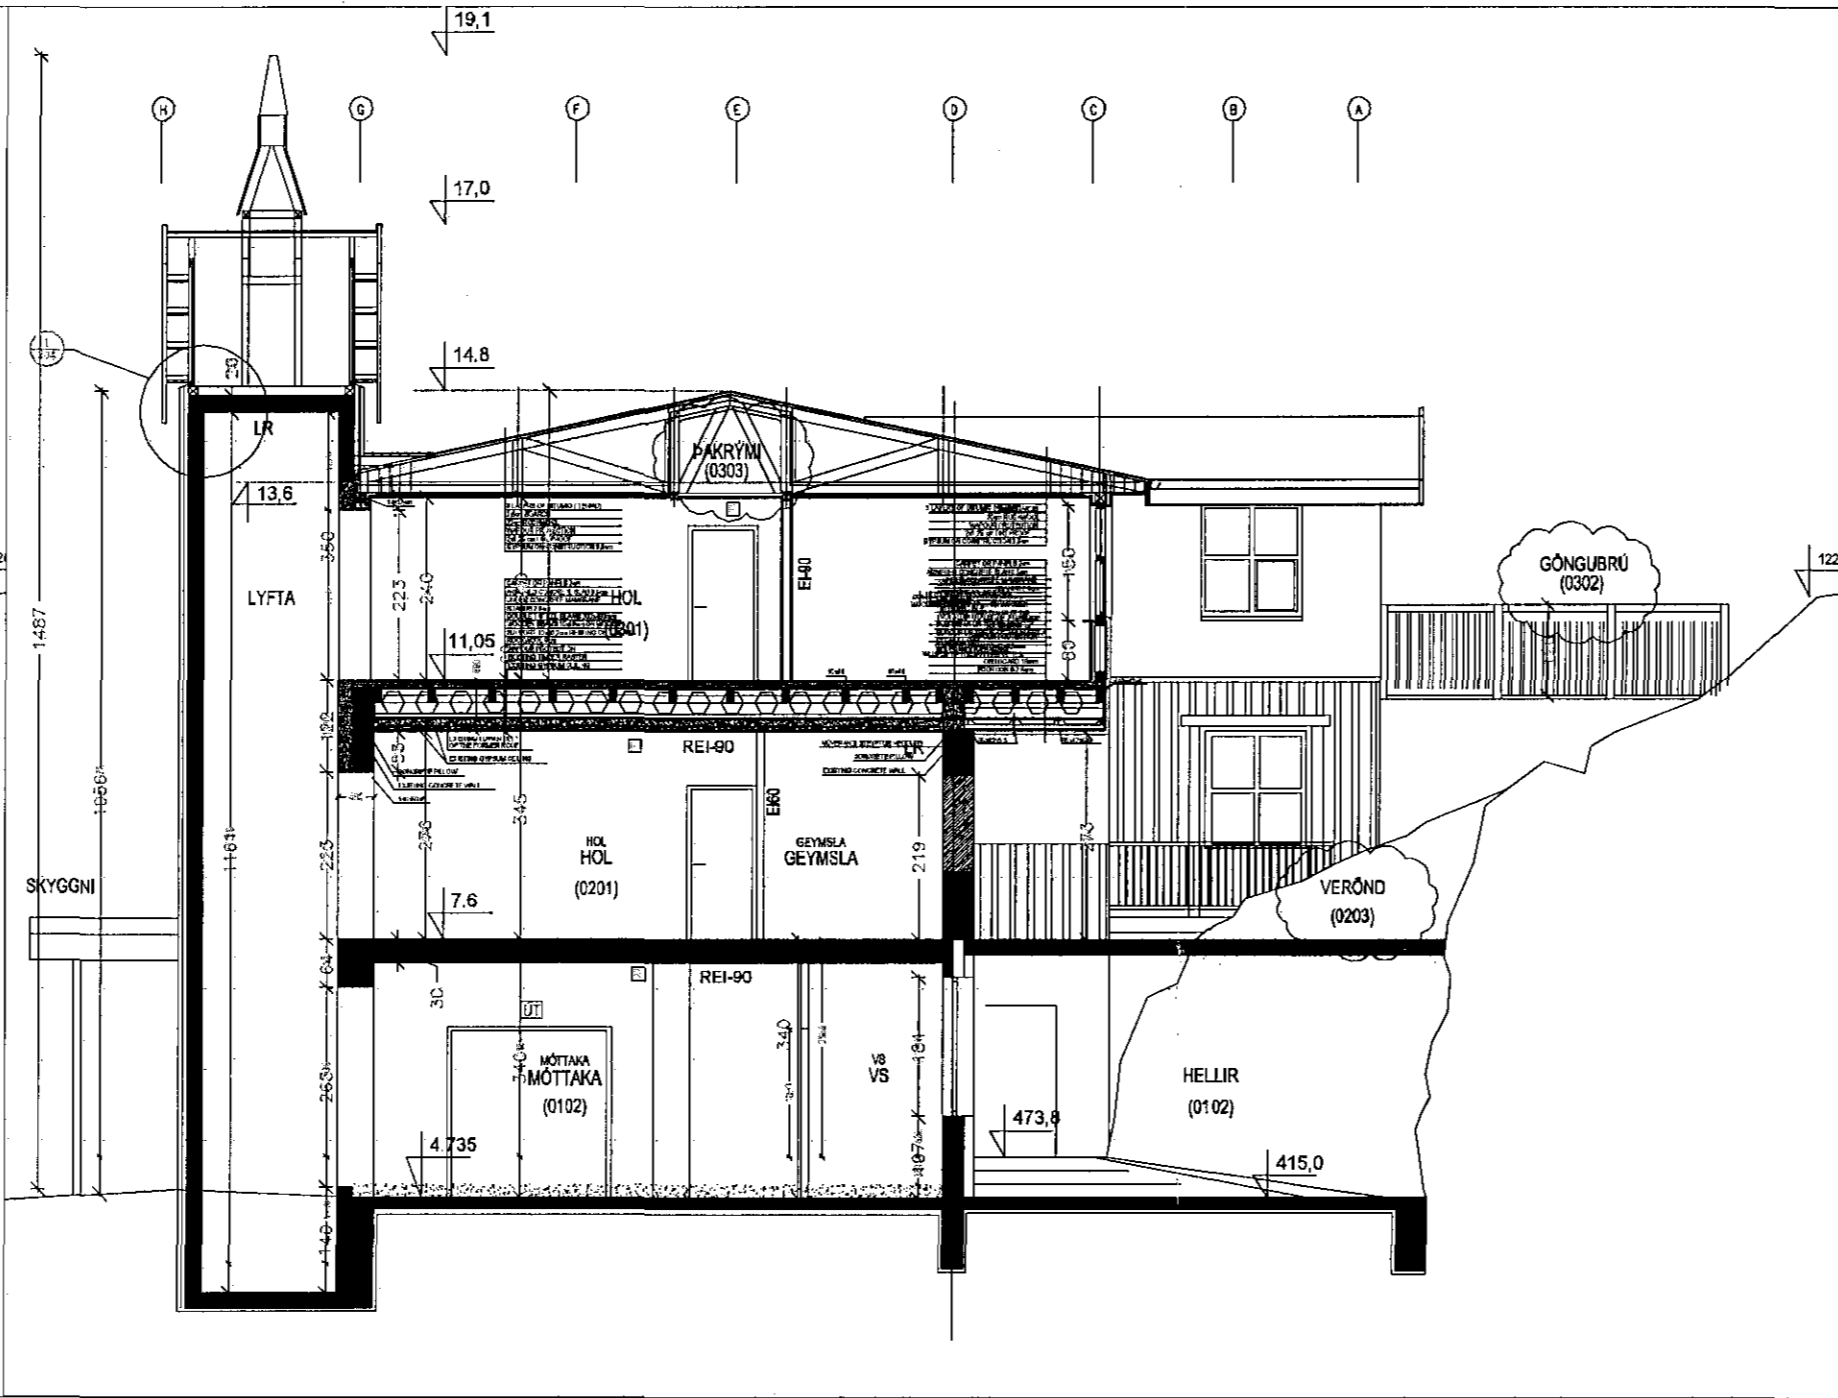


SNID B-B 1:100

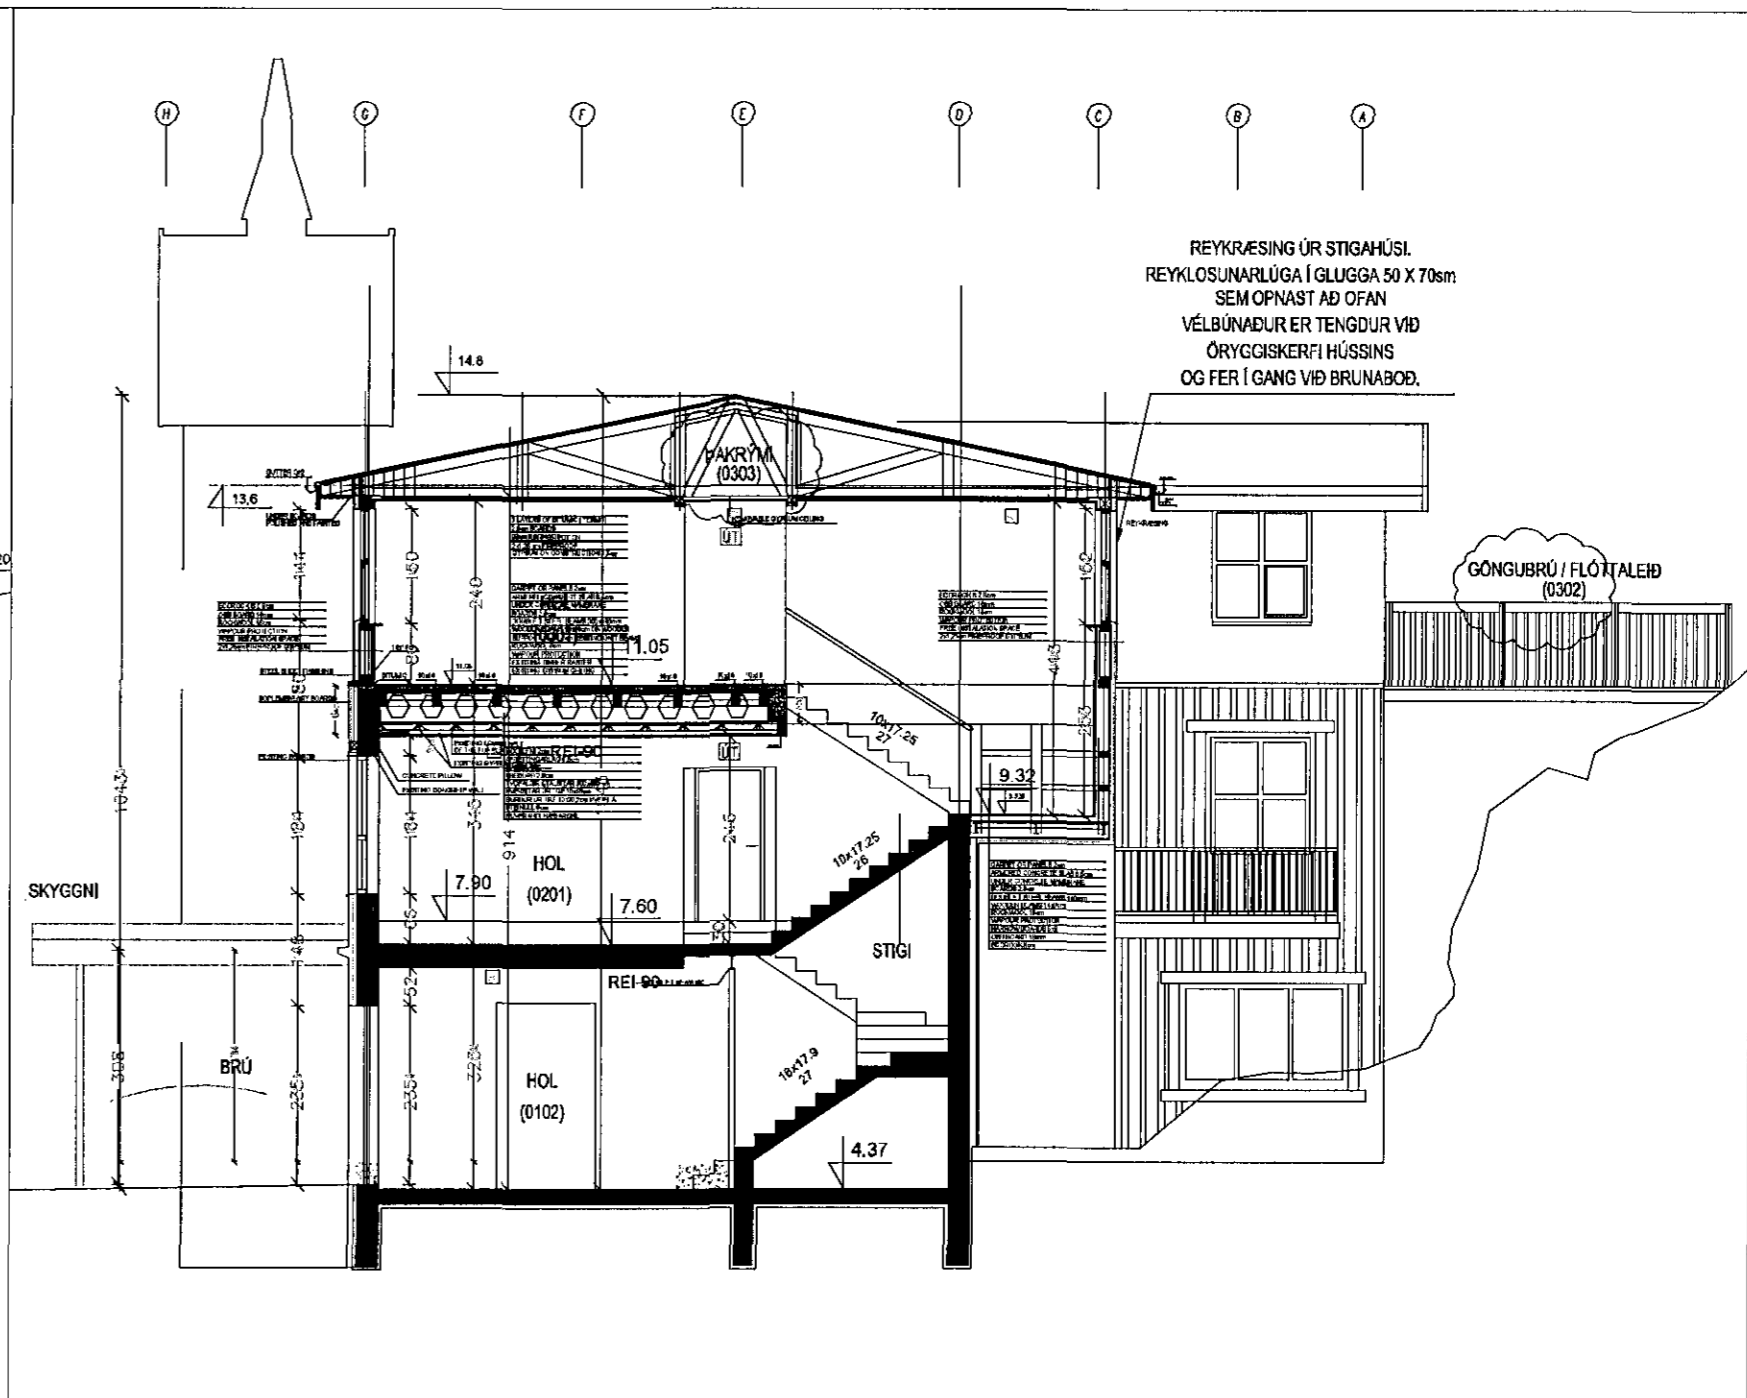


SNID C-C 1:100

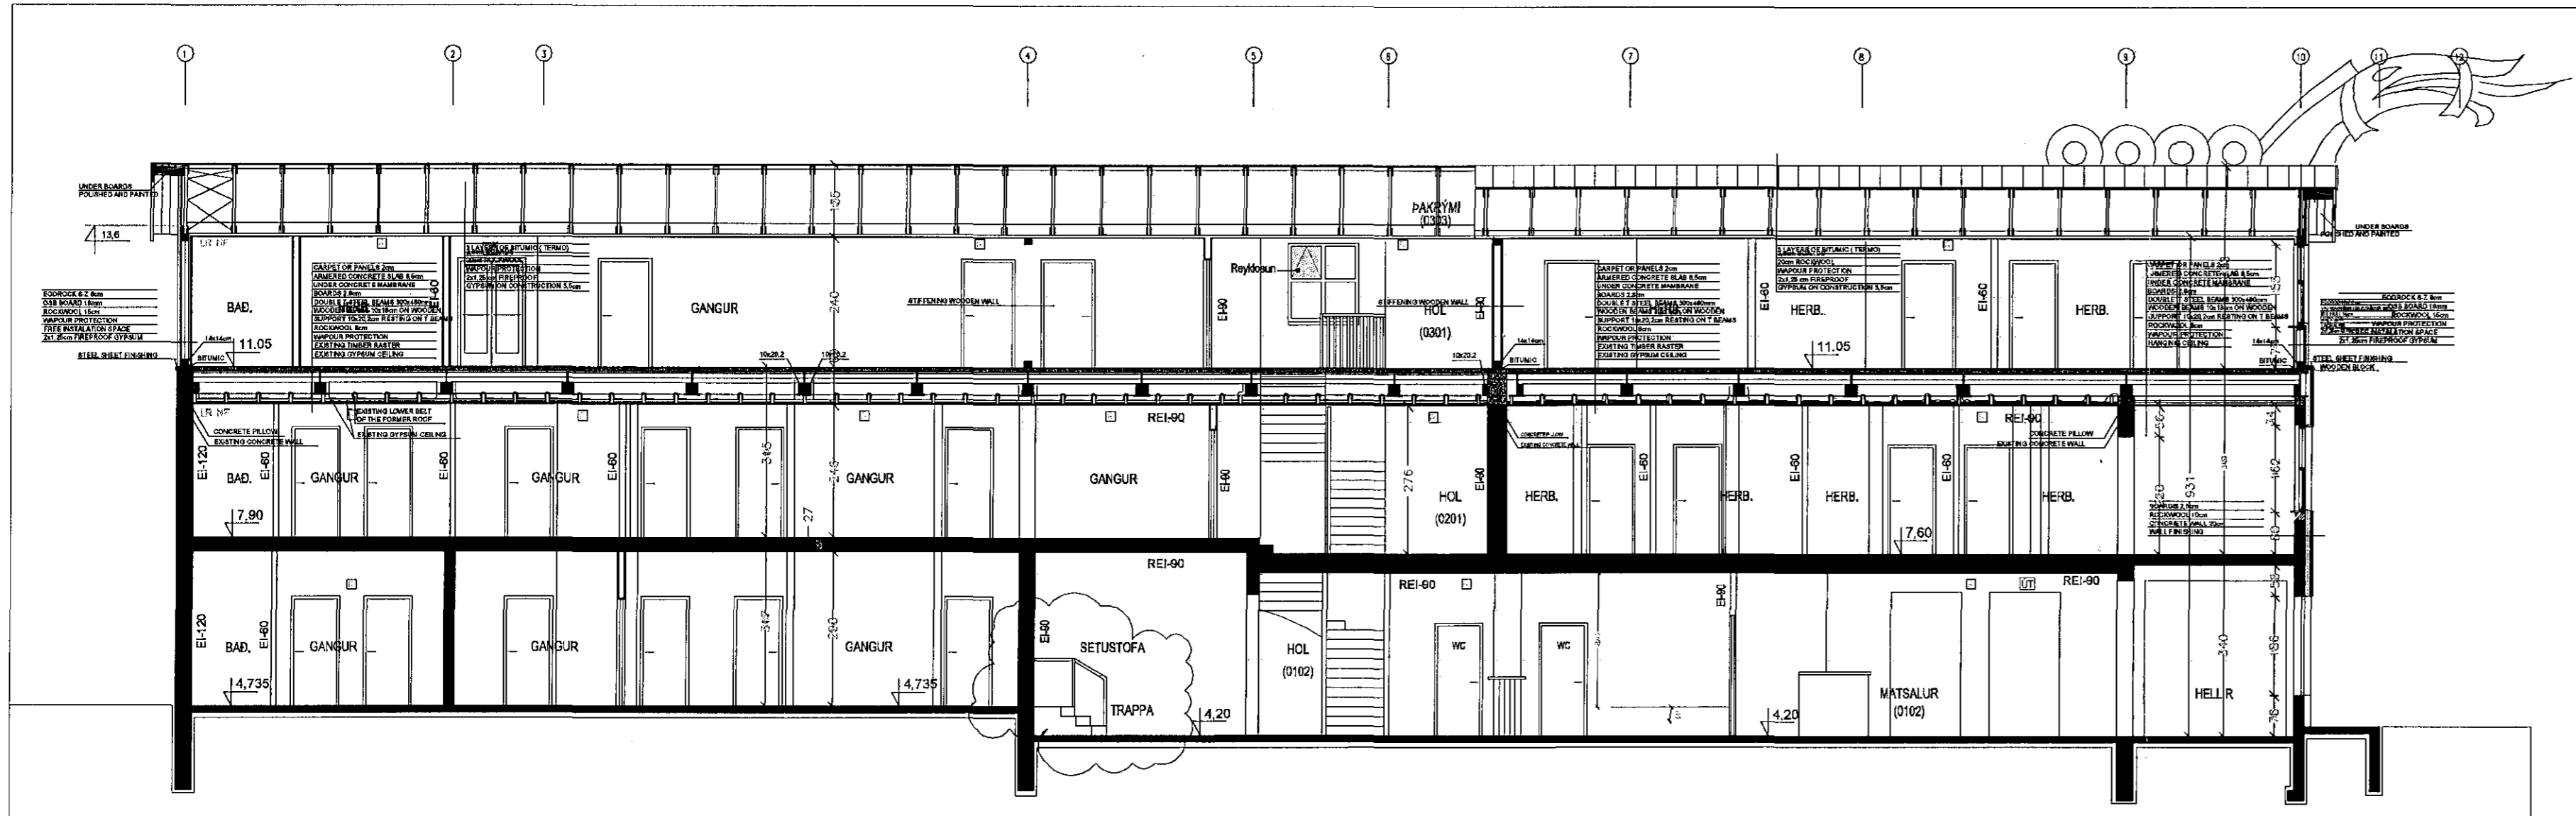

SNID D-D 1:100

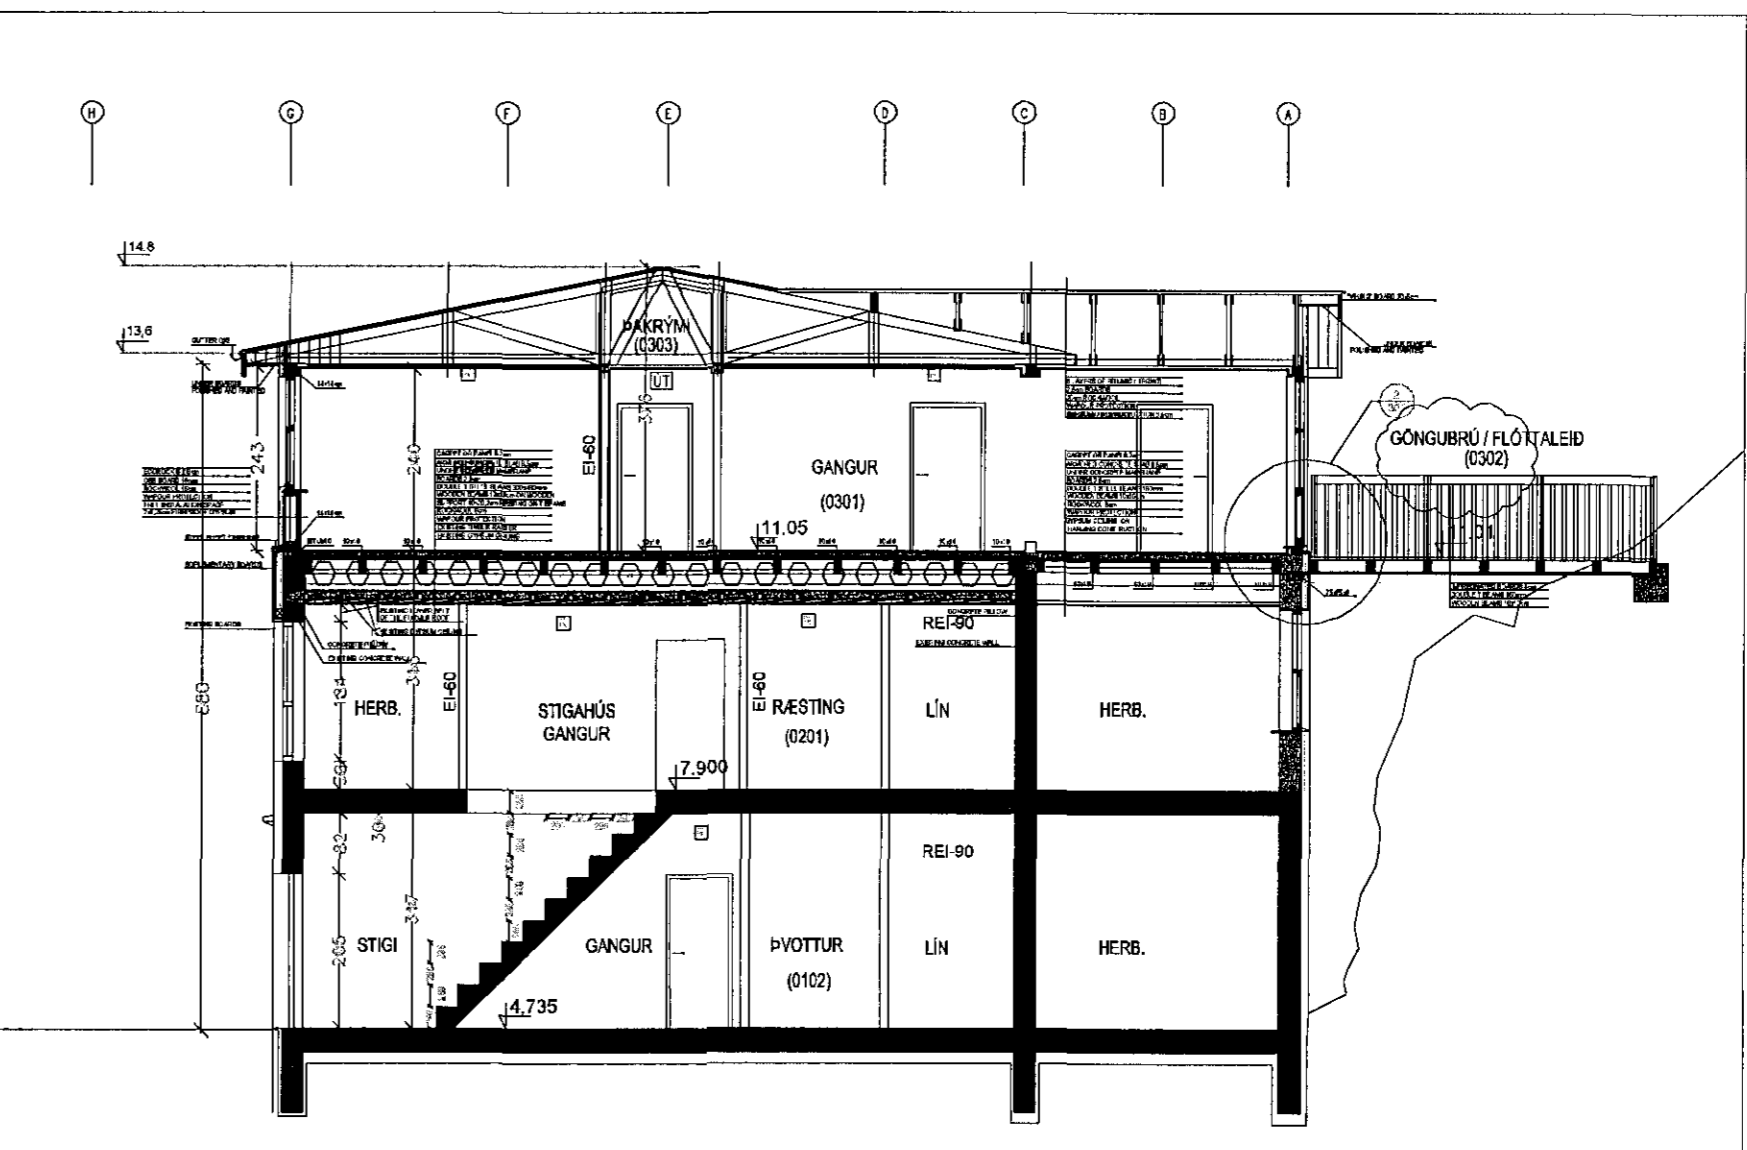

SNID E-E 1:100

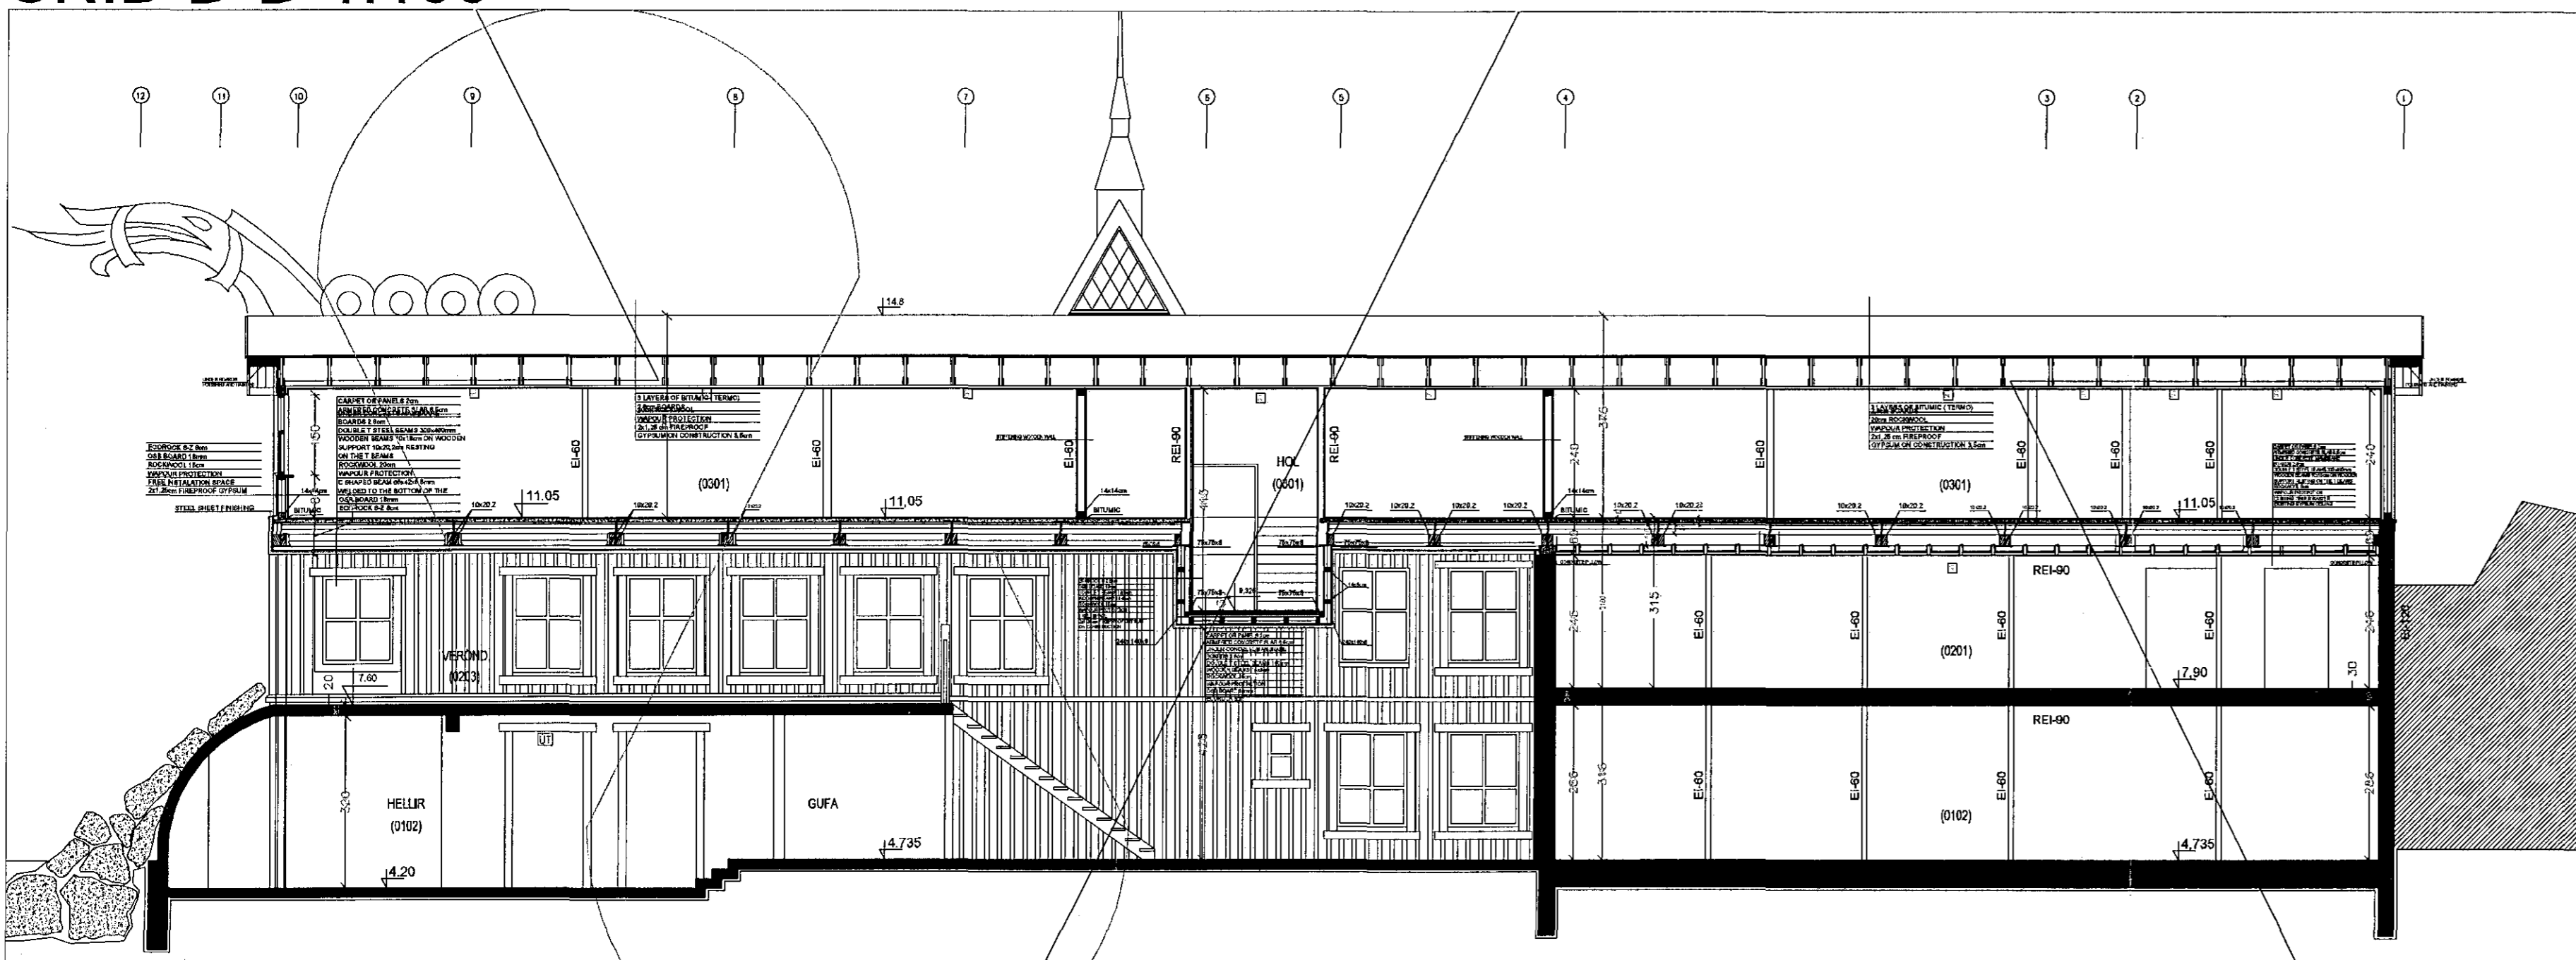

SNID F-F 1:100

Breyting 22. nóvember 2012.
Áður gerðar teikningar eru gerðar af teiknistofunni Úti og inni.
Breyting á innra skipulagi gerðar af Erlendi Árna Hjálmarssyni og Alla Erlendssyni
1. hæð= í bordsal er breyting á bar og snyrtingum.
Breyting 24. janúar 2013.
Bætt við eldvarnarmerkingum á hurðum og veggjum
Breyting 12. febrúar 2015.
Breytingar að innan, tilfærsla á veggjum og brunaslöngu

Víkingastræti 2	Landnr. 122422	TEIKN. NR. 103
EFNI: Snið		MÁL: 1:100
		DAGS. 22.11 2012 Breytt. 24.01 2013 Breytt. 15.02 2015
Hönnuður:	Erlendur Á. Hjálmarsson, byggingafræðingur, Kt.:100355-5239 Atli Erlendsson, hönnuður, Kt.:281181-7189	