



Úr Gildi

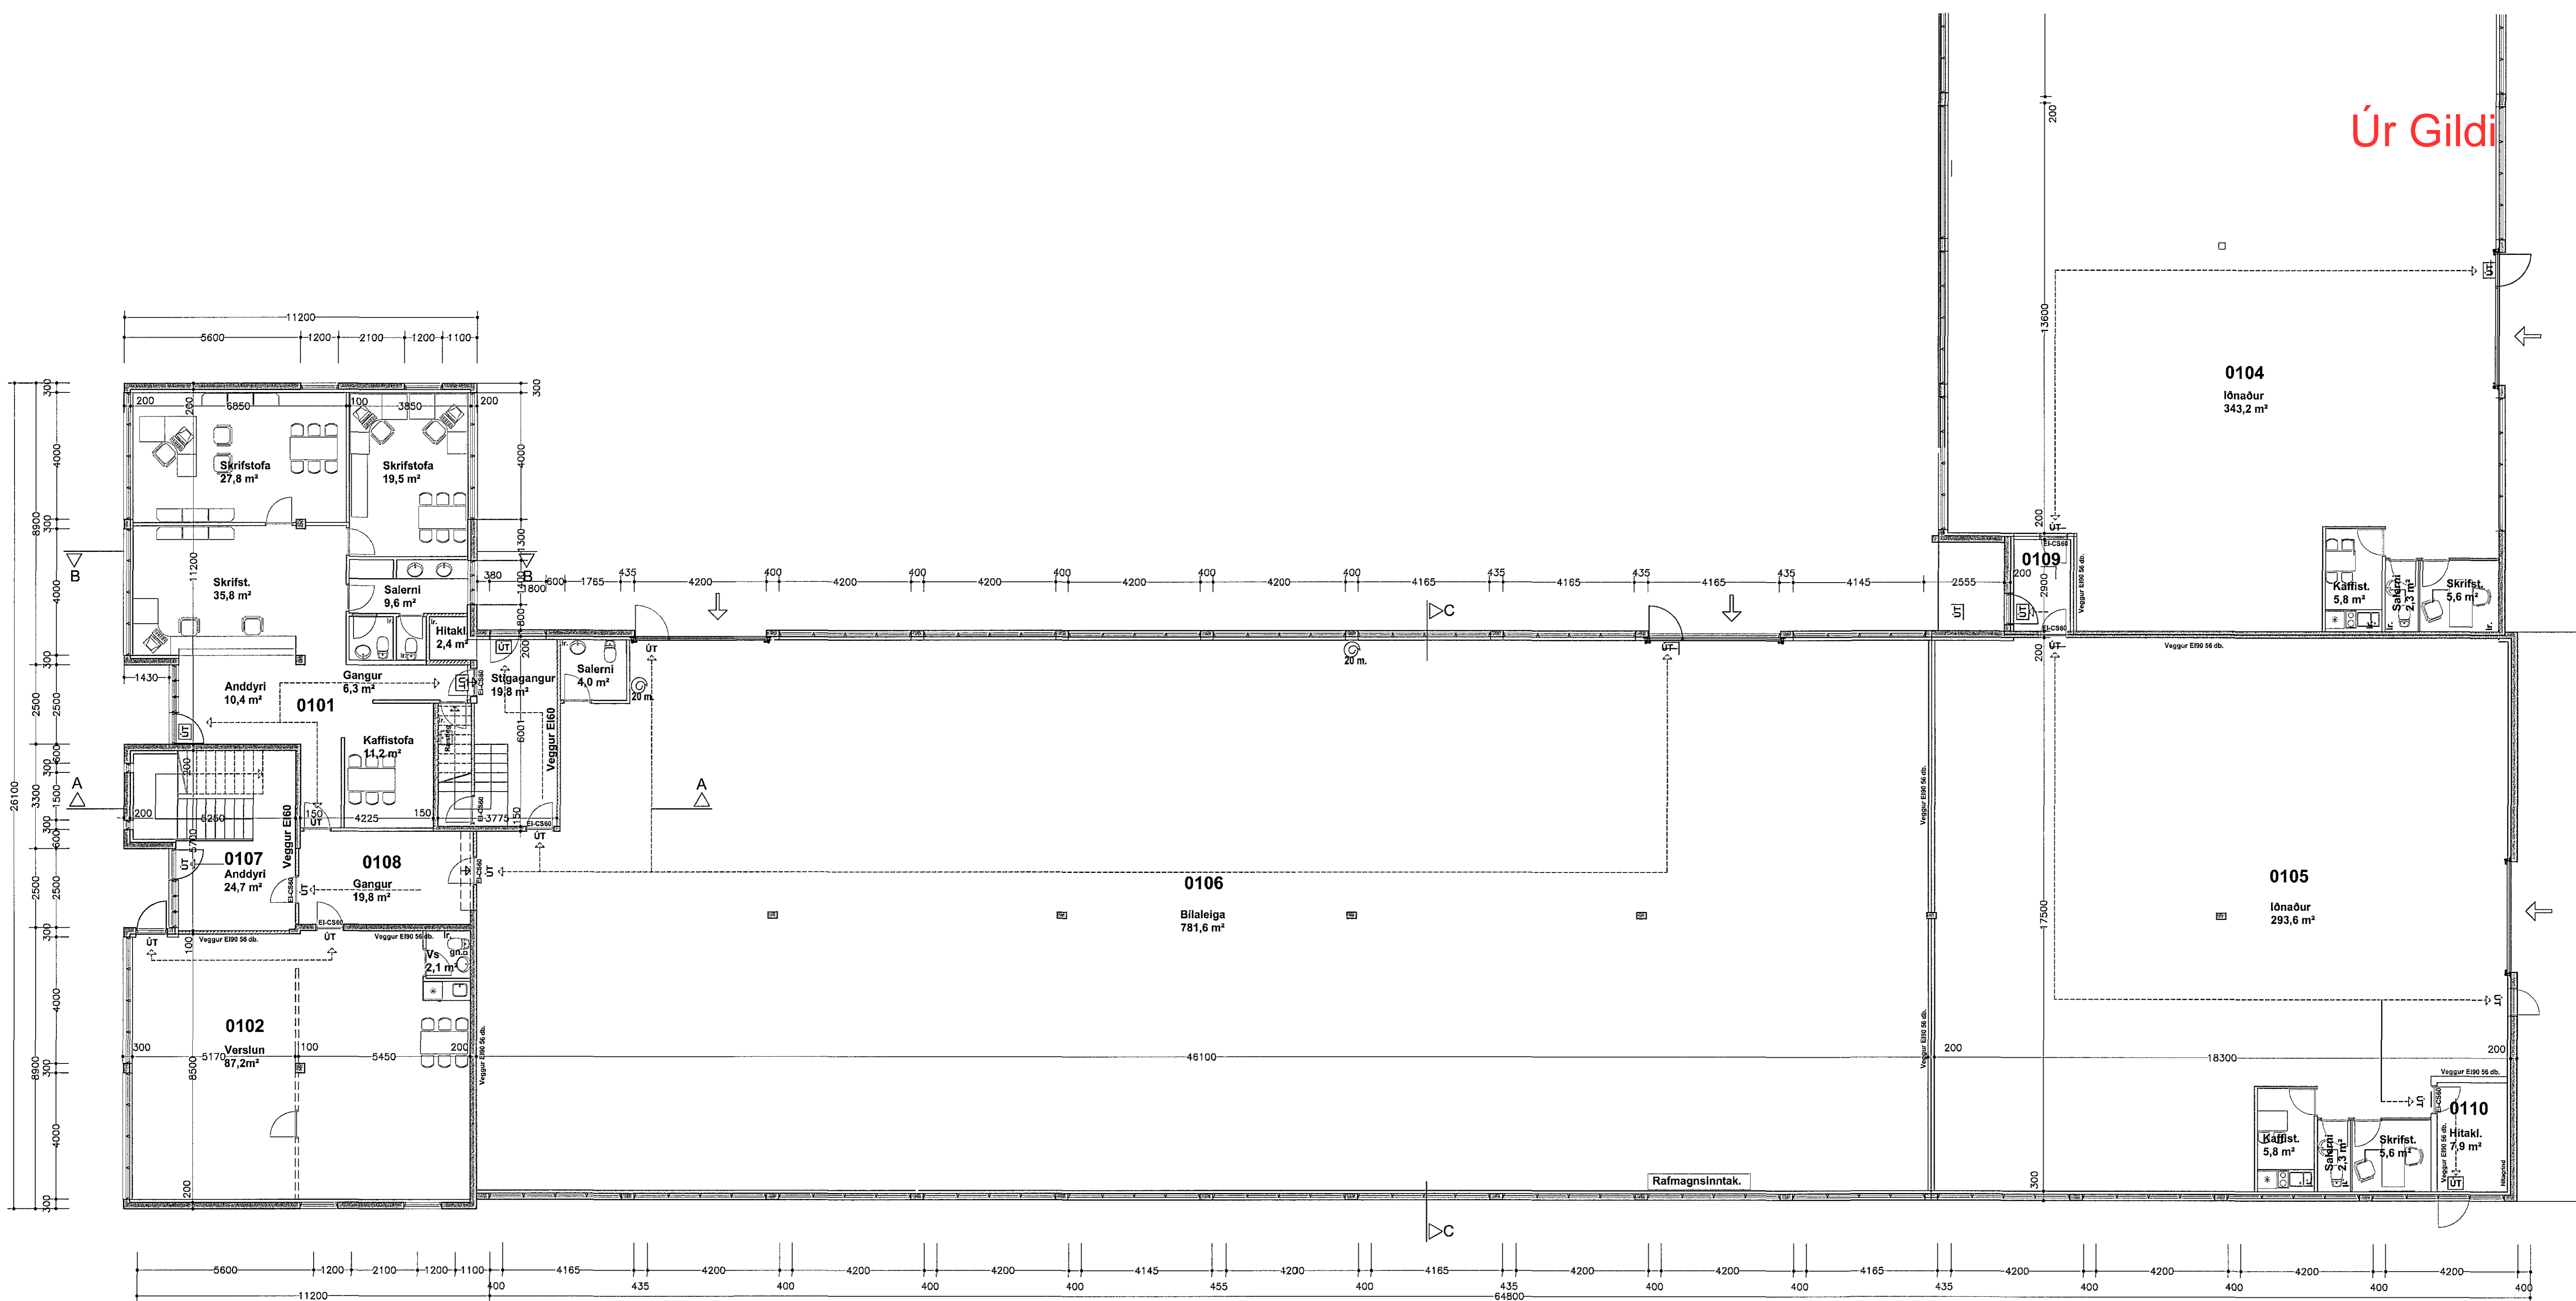

Grunnmynd 1. hæðar.

Bæjarhraun 24

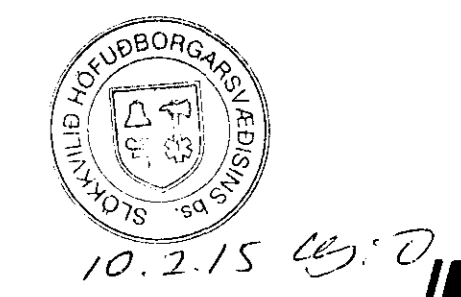

Í öllu húsinu skal vera brunaviðvörðunarkerfi tengt öryggisstöð.

Húsið er upphaflega hannað af Sigurði Oddsyni og Snorra Hauksyni.

Grunnmynd 1. hæð	kvarði: 1:100	telkn. nr. 2
	dags: 10.02.2015	breytt:
		<i>Sigurður Steinar Jónsson</i>

Agótt Þórðarson byggingafráuningur bfi kl. 041051-4509
sími 554 2241, 893 8601 fax 554 2231 netf. rymi@islandia.is
Smíðjuvegur 11E 200 Kópavogur

Breytt dags.	Eðli breytinga	Breytt dags.	Eðli breytinga	Breytt dags.	Eðli breytinga	Breytt dags.	Eðli breytinga	Breytt dags.	Eðli breytinga
								10.02.2015	Eðli breytinga Fjölguð & einingum og innmættingum breytt