GARÐAVEGUR 14. HAFNARF.

Samþykkt þann
25 FEB 2015
Byggingafulltrúinn í Hafnarfirði
F.h. Sigurður Steinar Jónsson

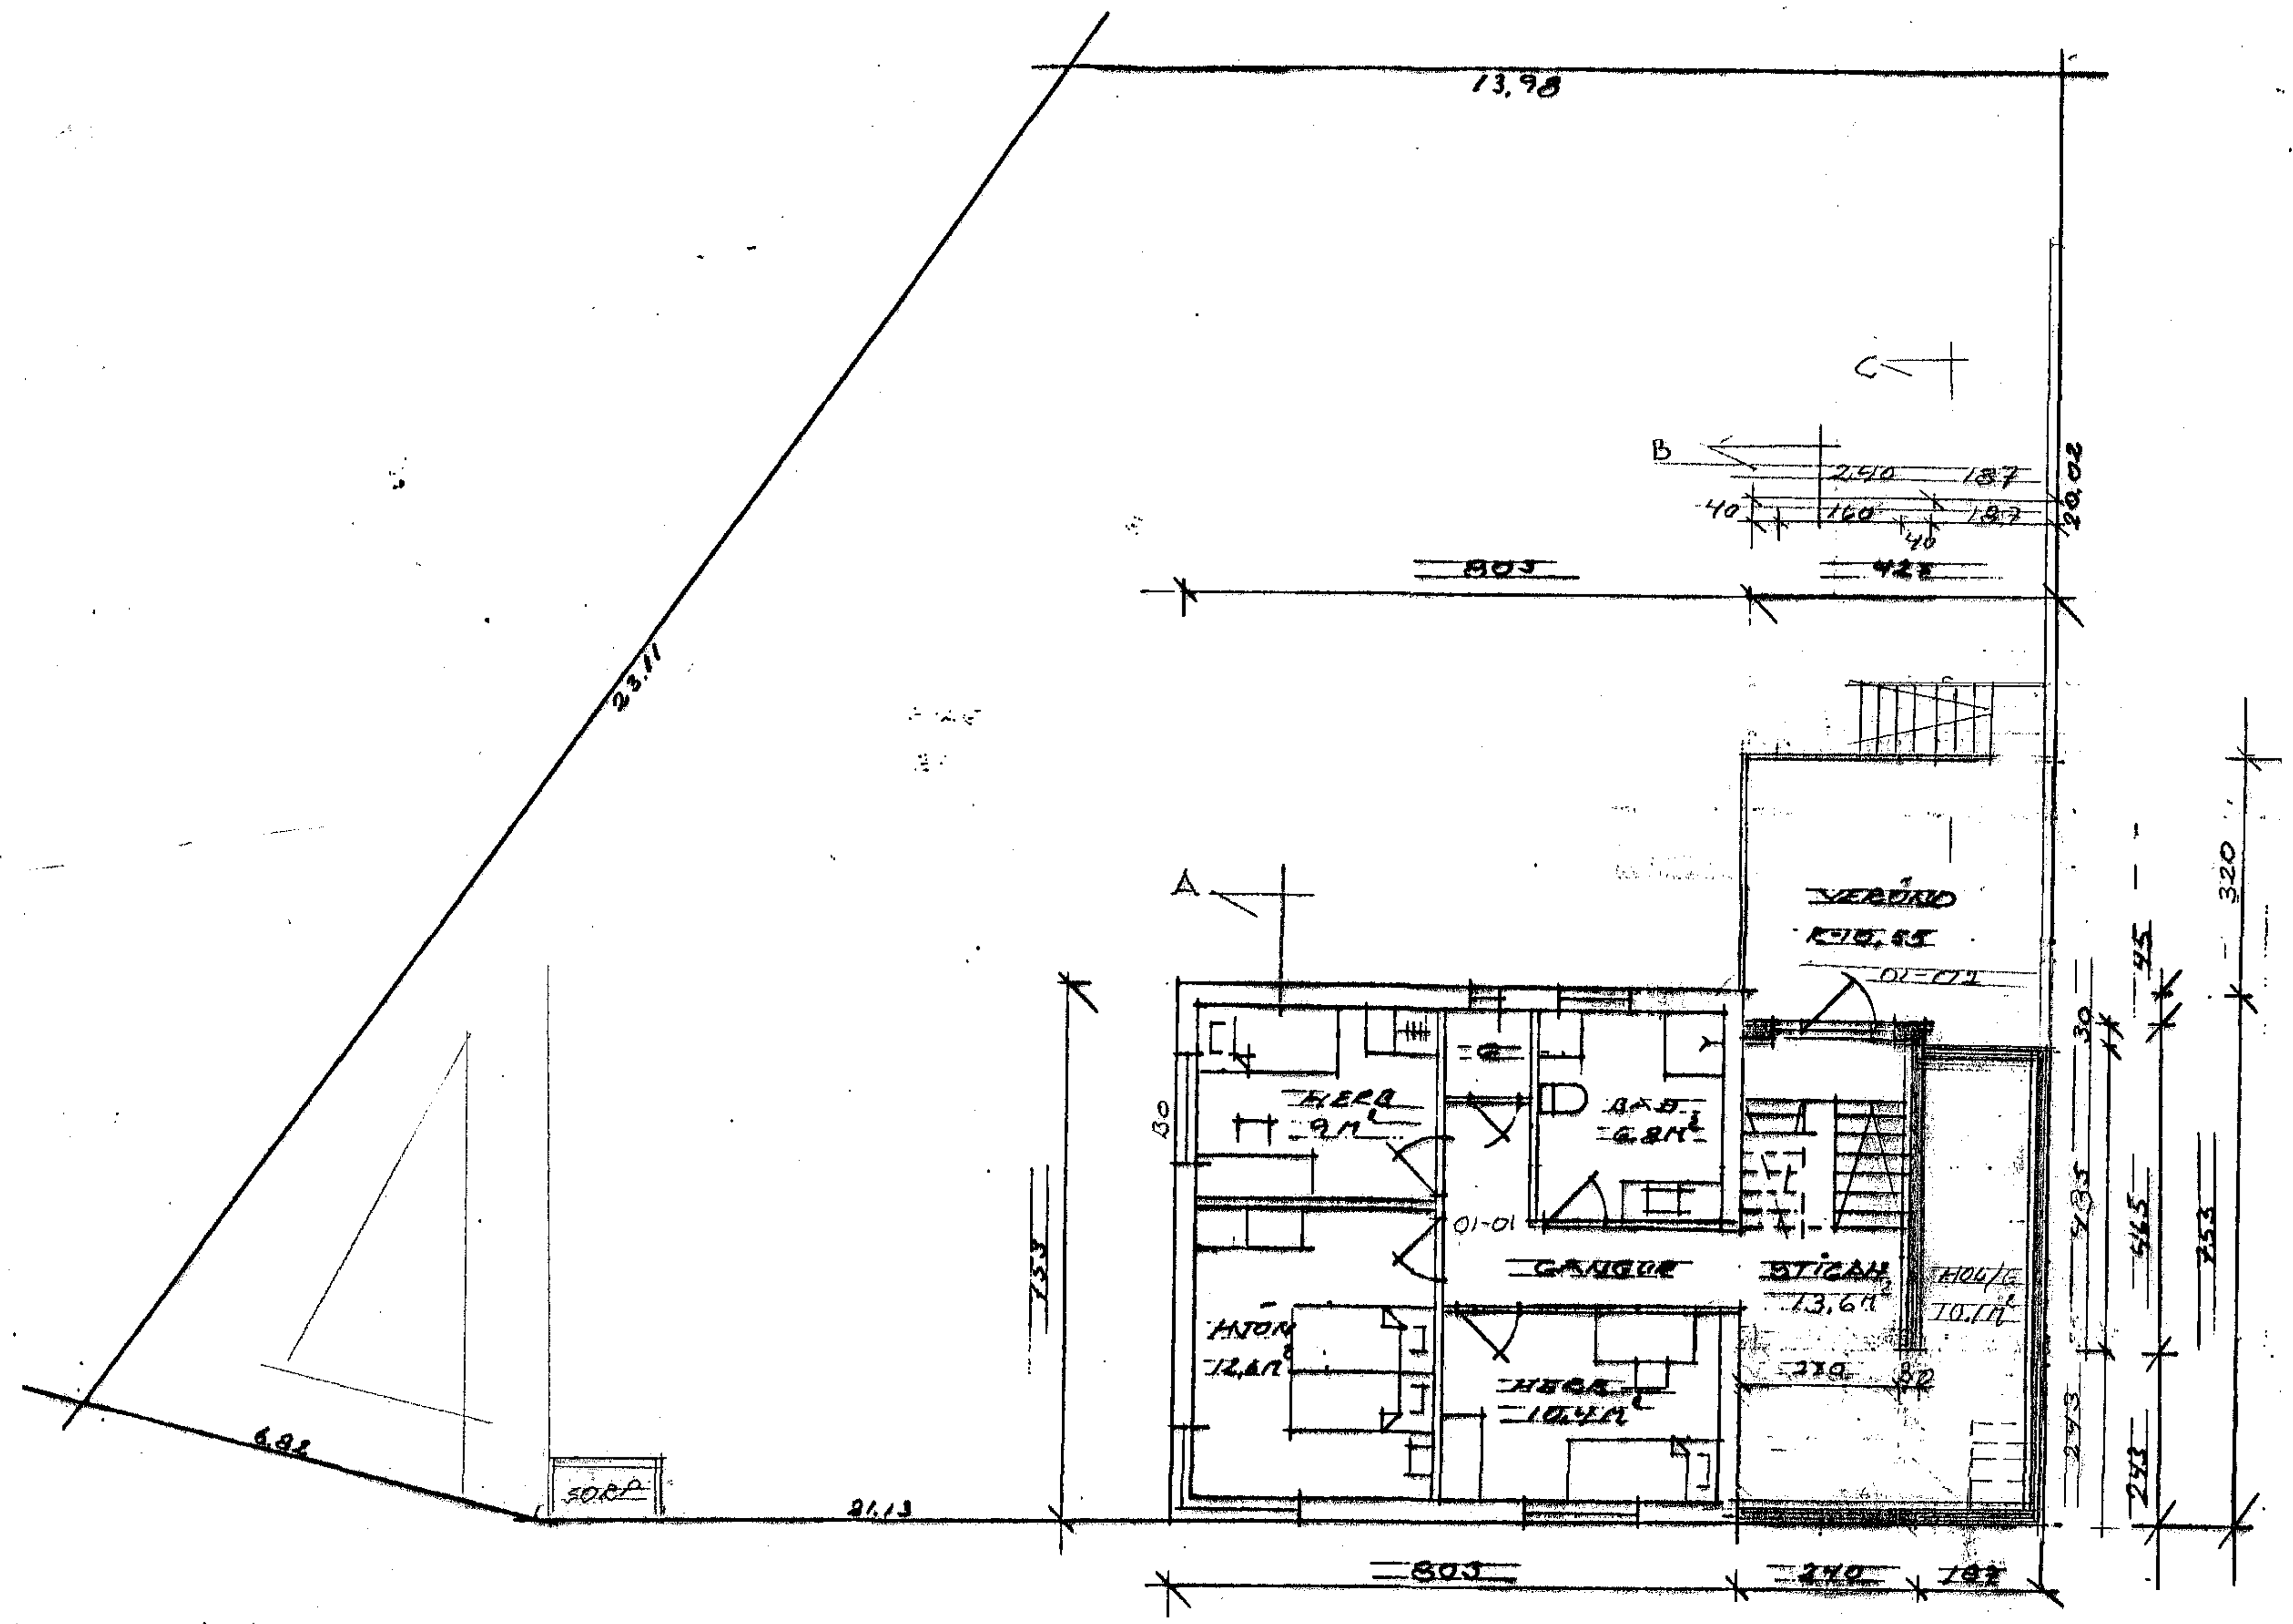

GRUNNMYND 1. HÆÐAR
MKV 1:100

VIÐBYGGING 111 M²

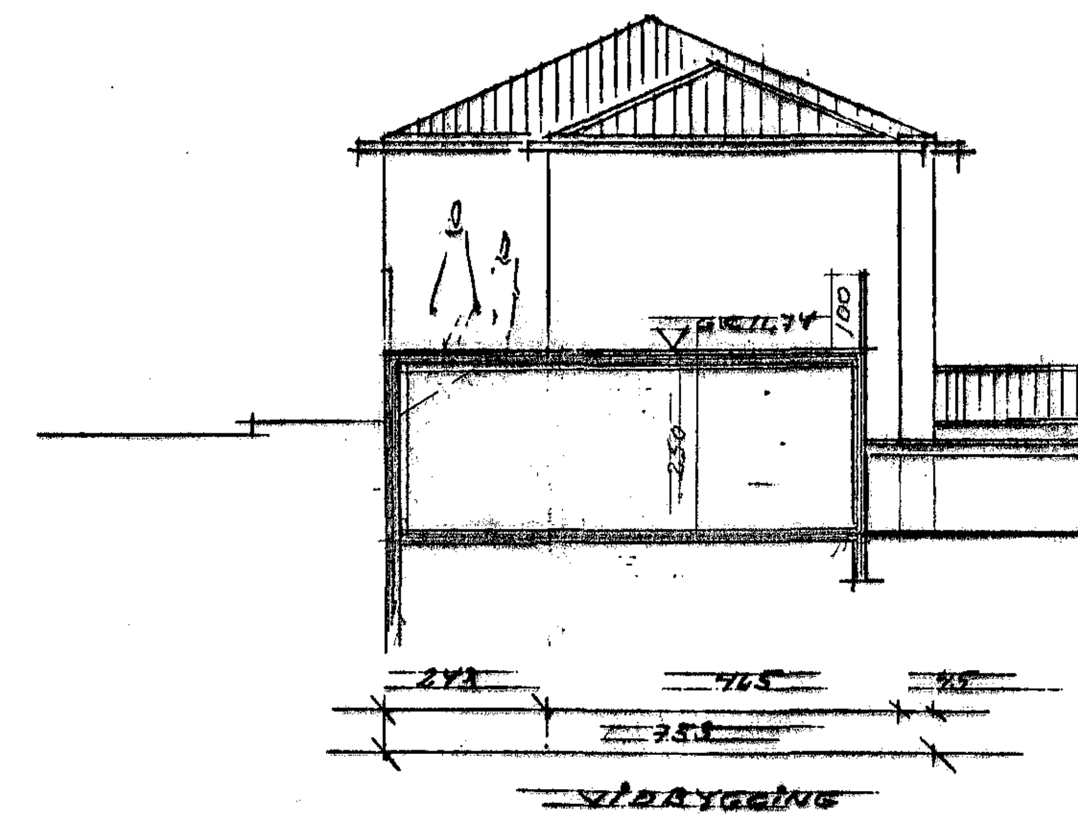

SNIÐ C-C
ÚTLIT SUÐ-AUSTUR M=1:100

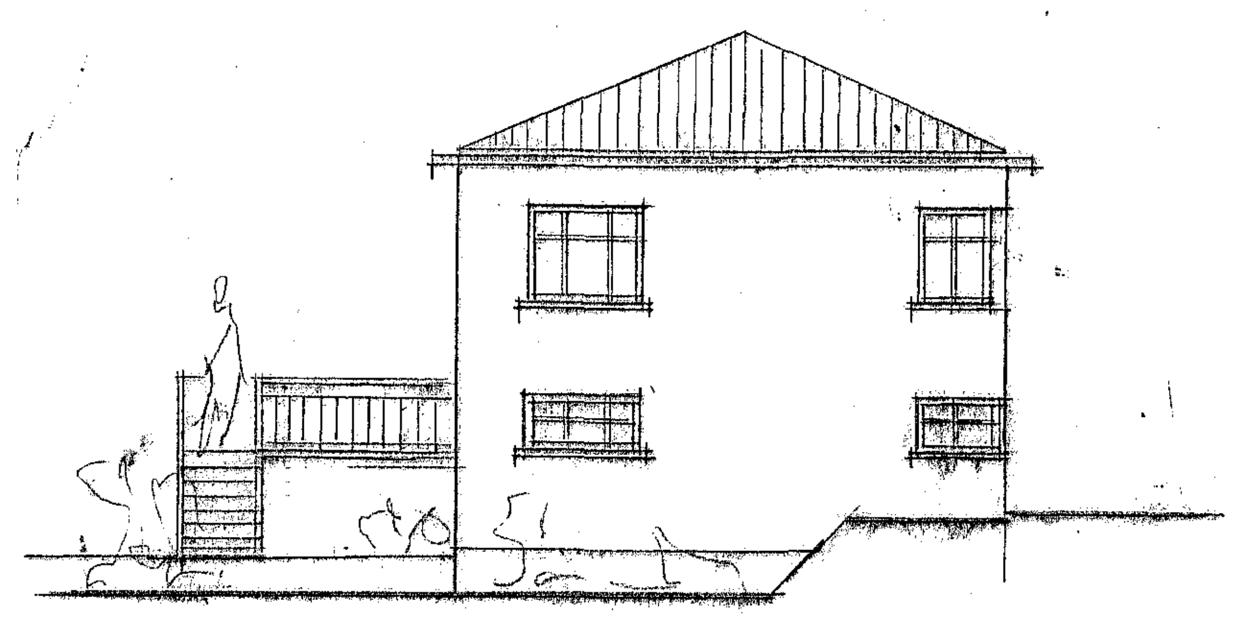

ÚTLIT NORÐ-VESTUR M=1:100

1/11/14 SKRÁN - [illegible]

BR. 1. JÚNÍ 2014 [illegible], 1. HÆÐ
SKOÐST REYNDARTEIKN. 15/2 15 GL. + SORP

MHL 01 L.NR 120562

GARÐAVEGUR 14 HAF.

101

EFNI

MÆL. 1:100

VIÐB. GRUNNM. 1.H. ÚTLIT DAGS. 25.05.07

ERLENDUR ÁRNI HJÁLMARSSON BFI.

KT 100355-5239 S 555 3860 KLEBERGI 6