GARÐAVEGUR 14. HAFNARF.

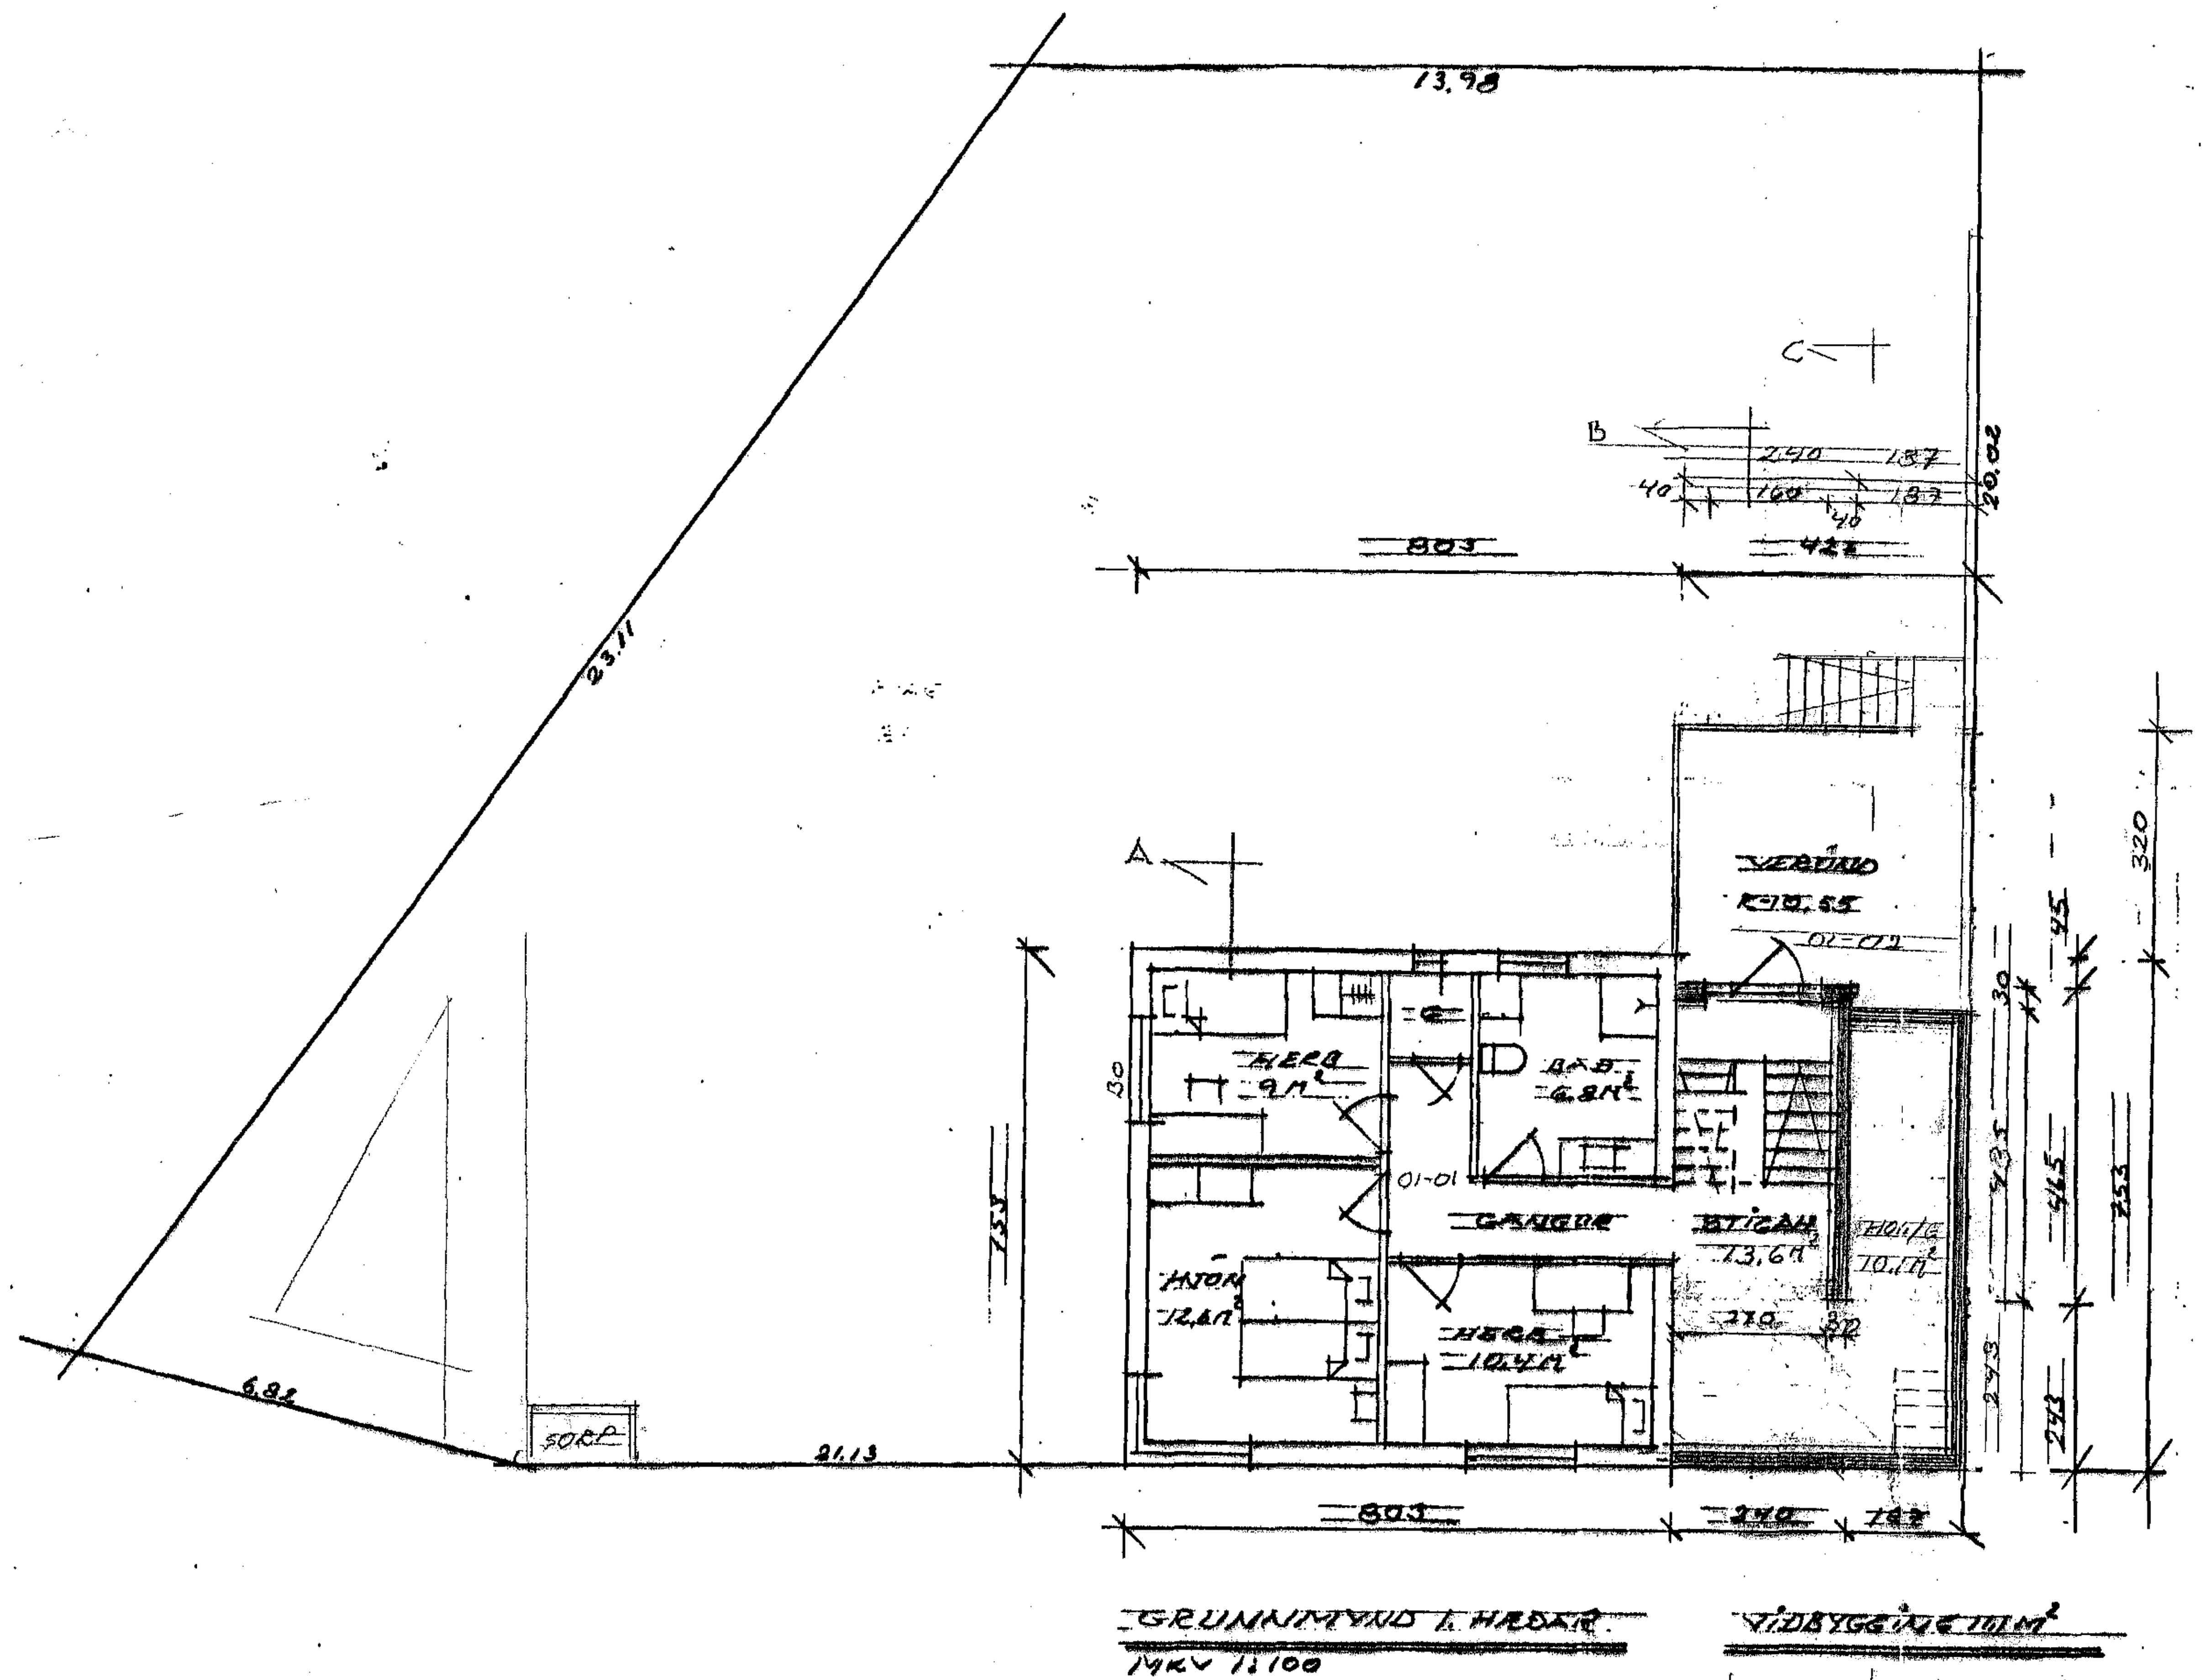

GRUNNMYND 1. HÆÐAR.
Mkv 1:100

VIÐBYGGING 11 M²

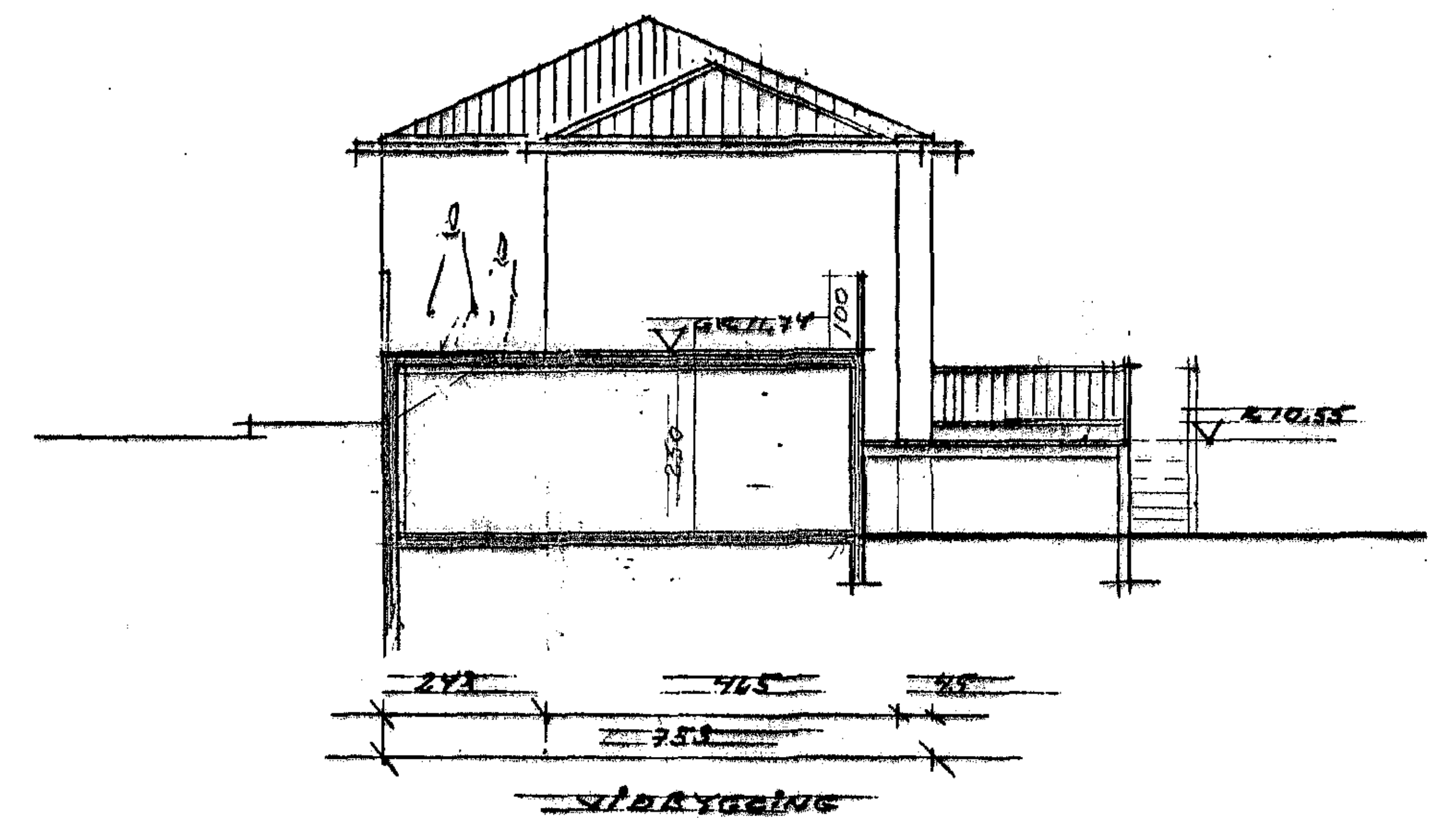

SNIÐ C-C
ÚTLIT SUÐ-AUSTUR M 1:100

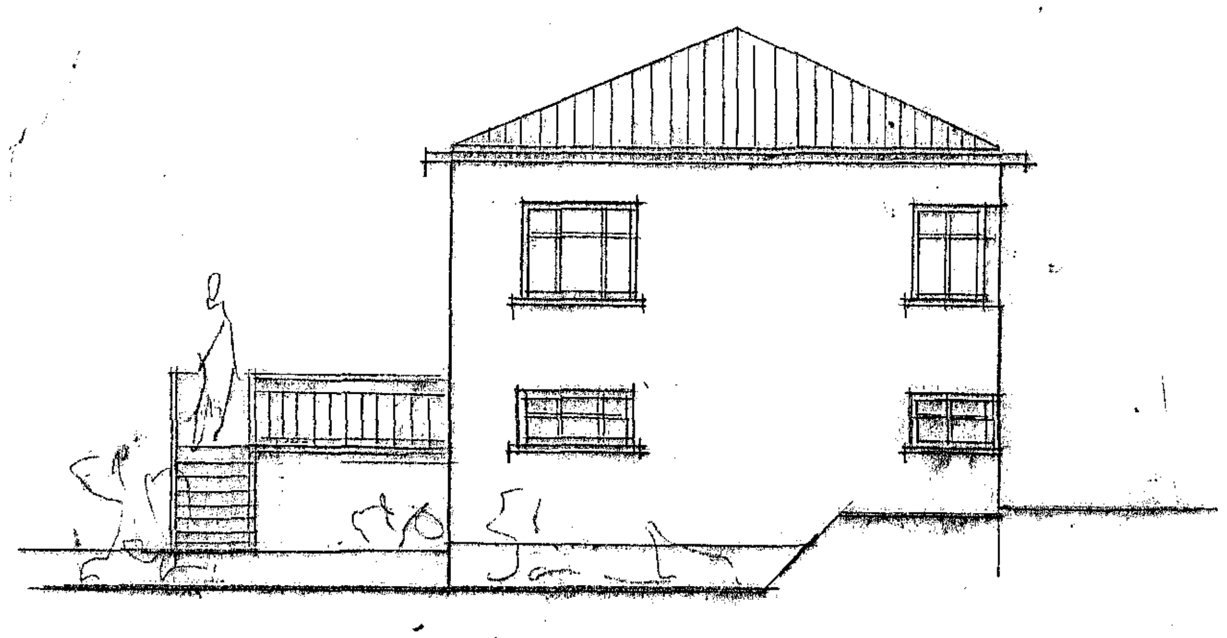

ÚTLIT NORÐ-VESTUR M: 1:100

22.02.2015.

Ei sátt/ur við breytingar sem gerðar hafa verið.
Júlíus Ívarsson
Kt. 271256-3619

1/11/14 SKRÁÐ - MÁSSETNI
BR. 1. JÚNÍ 2014 TRÖPPUR, 1. HÆÐ
SEGGT REYNDARTEIKN. 15/2 15 EL. + SORP
MÁL 01 L.NR 120562
GARÐAVEGUR 14 HAF. 101
EFNI MÁL 1:100
VIÐB. GRUNNM. 1.H. ÚTLIT DAGS. 25.05.94
ERLENDUR ÁRNI HJÁLMARSSON BFR.
KT 100355-5239 S 565 3860 KLEBERG 16