



# HELLISGATA 21 HAFNARFIRÐI.

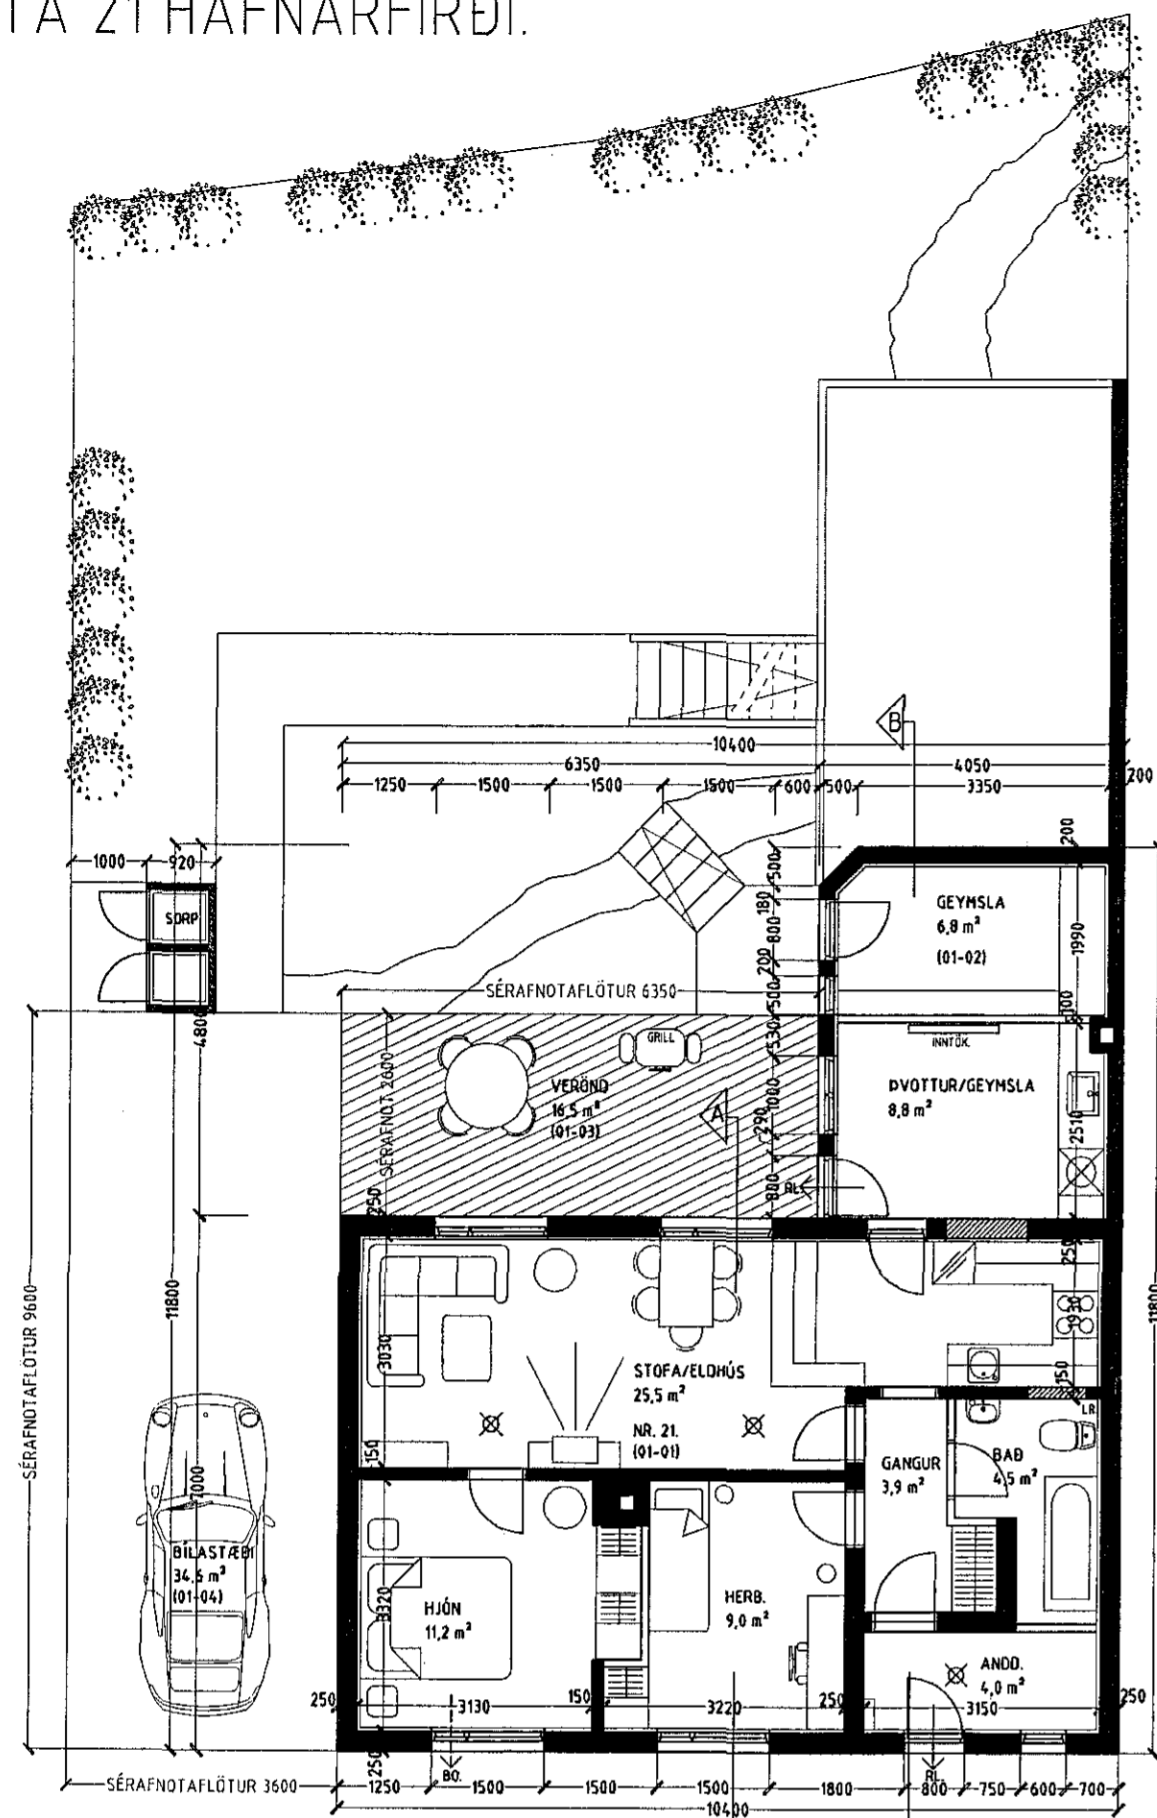

GRUNNMYND 1 HÆÐ MKV. 1:100.

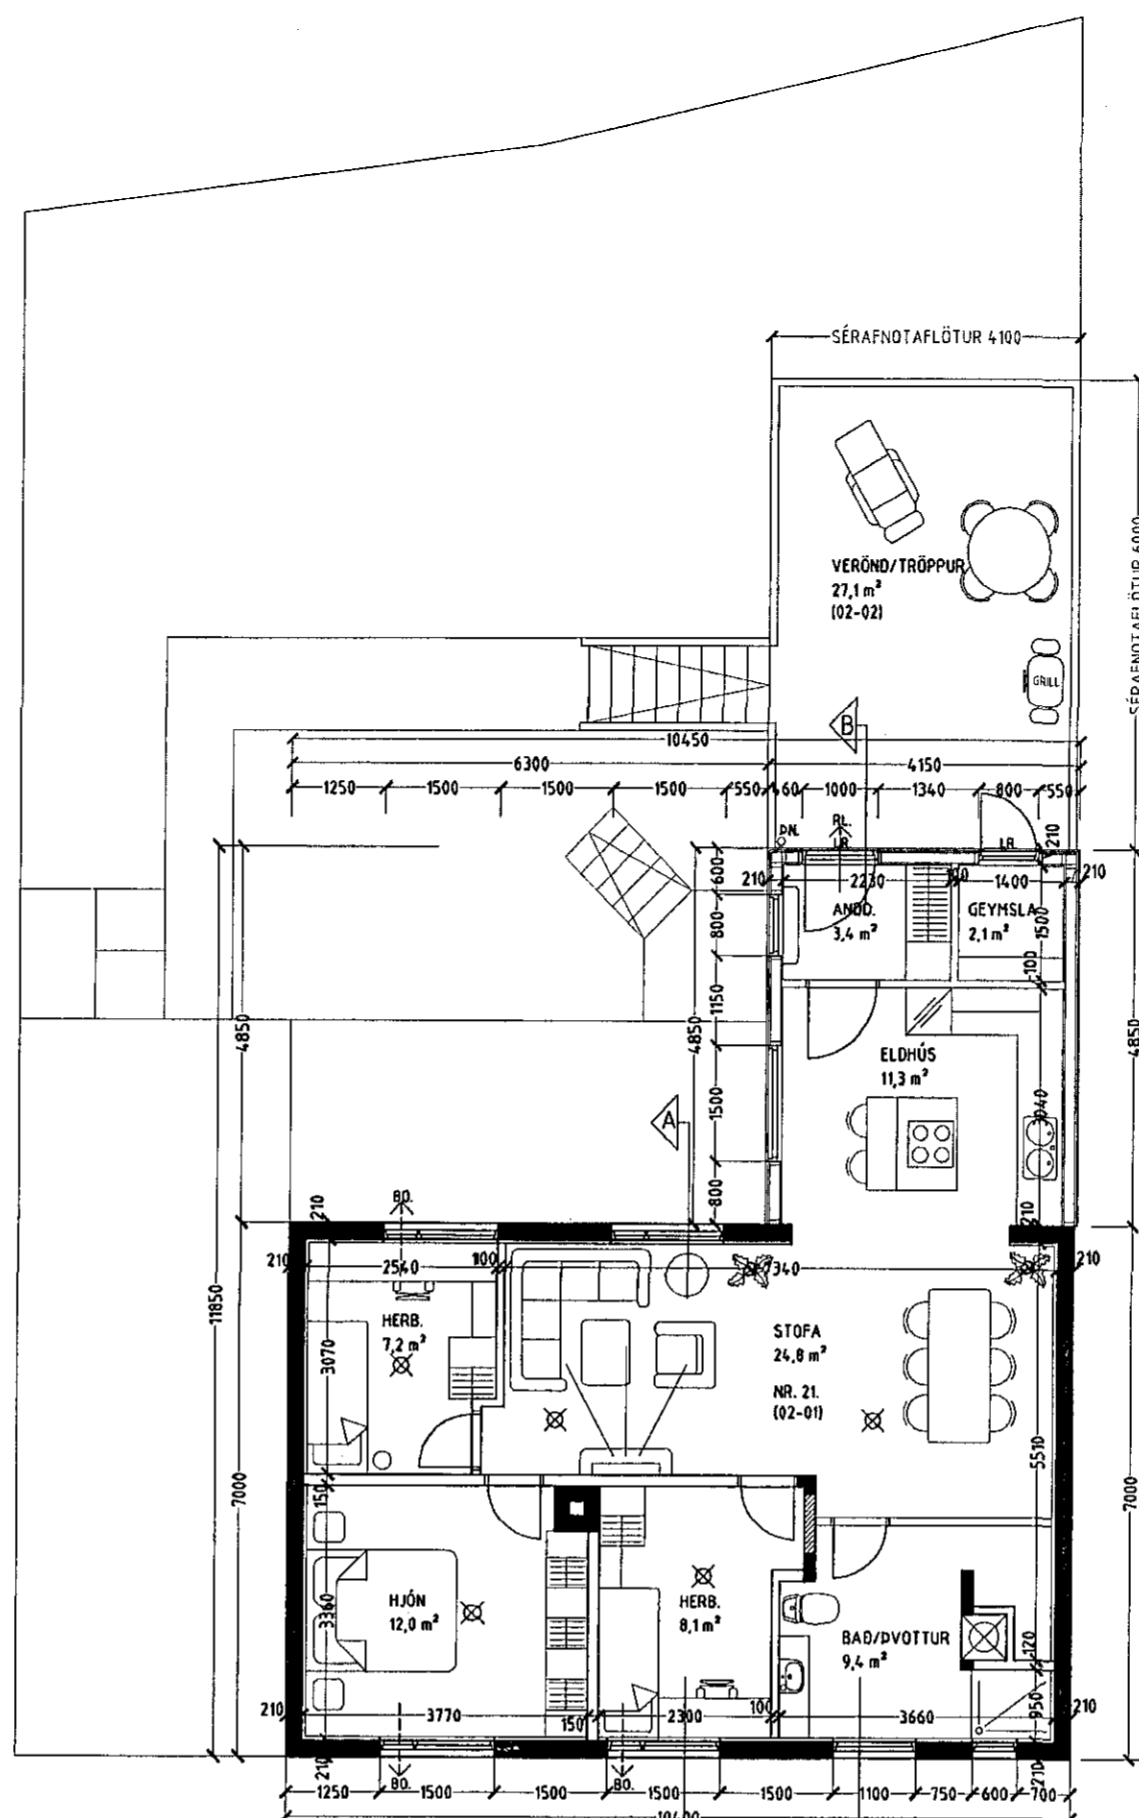

GRUNNMYND 2 HÆÐ MKV. 1:100.

UNDIRRITADIR EIGENDUR EIGNARHLUTA 01-01 OG 02-01.  
STADFESTA AÐ HAFNA KYNNT SÉR MEDFYLGJANDI  
BREYTINGAR Á HELLISGÖTU 21.

SAMPYKKI FYRIR MITT LEYTI MEDFYLGJANDI  
BREYTINGAR Á TEIKNINGUM HELLISGÖTU 21

*Anton Órn Gunnarsson*  
IBÚÐ 01-01.


*Anton Órn Gunnarsson*  
IBÚÐ 02-01.

Samþykkt þann

28 JAN 2015

Byggingafulltrúinn í Hafnarf. 1  
Eh. Sigurður Steinar Jónsson

STÍGUR SEM TENDUR HELLISGÖTU OG SKERSEYRARVEG.  
STÍGURINN ER AKFAR AÐ HÚSI NR. 19 VÍÐ HELLISGÖTU.  
STÍGURINN HEFUR VERIÐ NÝTTUR AF HELLISGÖTU 21.

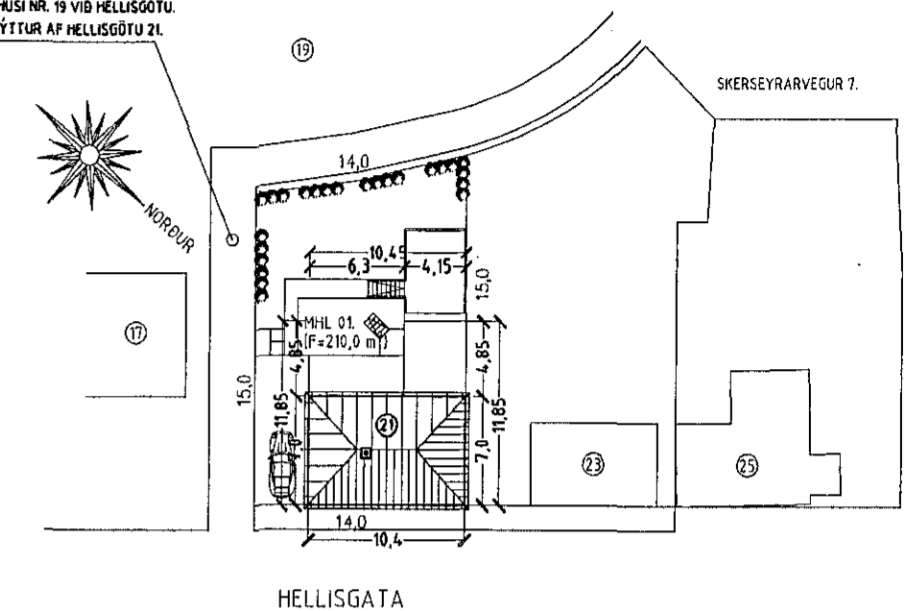


AFSTÖÐUMYND MKV. 1:500.

**Skýringar vegna eldvarna:**


- > B0. Táknar björgunarpól, samkv. reglugerð um brunavarnir og brunamál.
- > Táknar rýmingarleið, samkv. reglugerð um brunavarnir og brunamál.
- ⊗ Reykskynjari, staðsetjst samkv. teikningu.

ELSTI HLUTI HELLISGÖTU 21 ER BYGGÐUR 1925.  
HÚSIÐ VAR STÆKKAÐ OG BREYTT Í OKTÓBER 1942.  
BREYTINGIN VAR TEIKNUÐ AF BÖÐVARI SIGUÐSSYNI Í OKTÓBER 1942.

HELLISGATA 21 ER RAUNTEIKNAD AF SIGURÐI ÞORVARÐARSYNI 31 JANÚAR 2002.

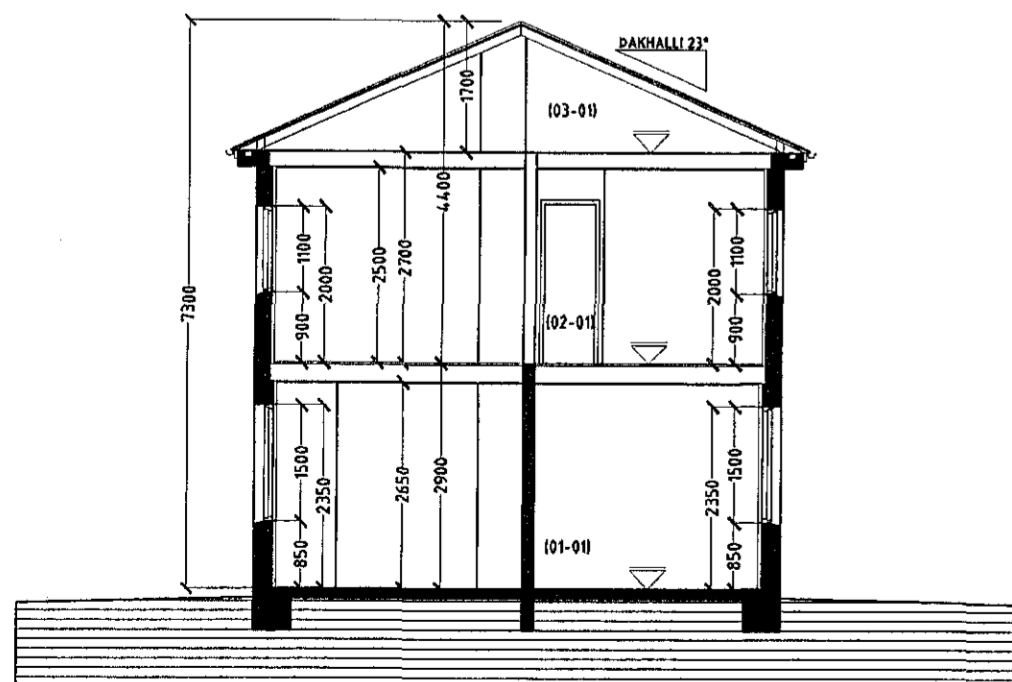

SNÍÐ A-A MKV. 1:100.

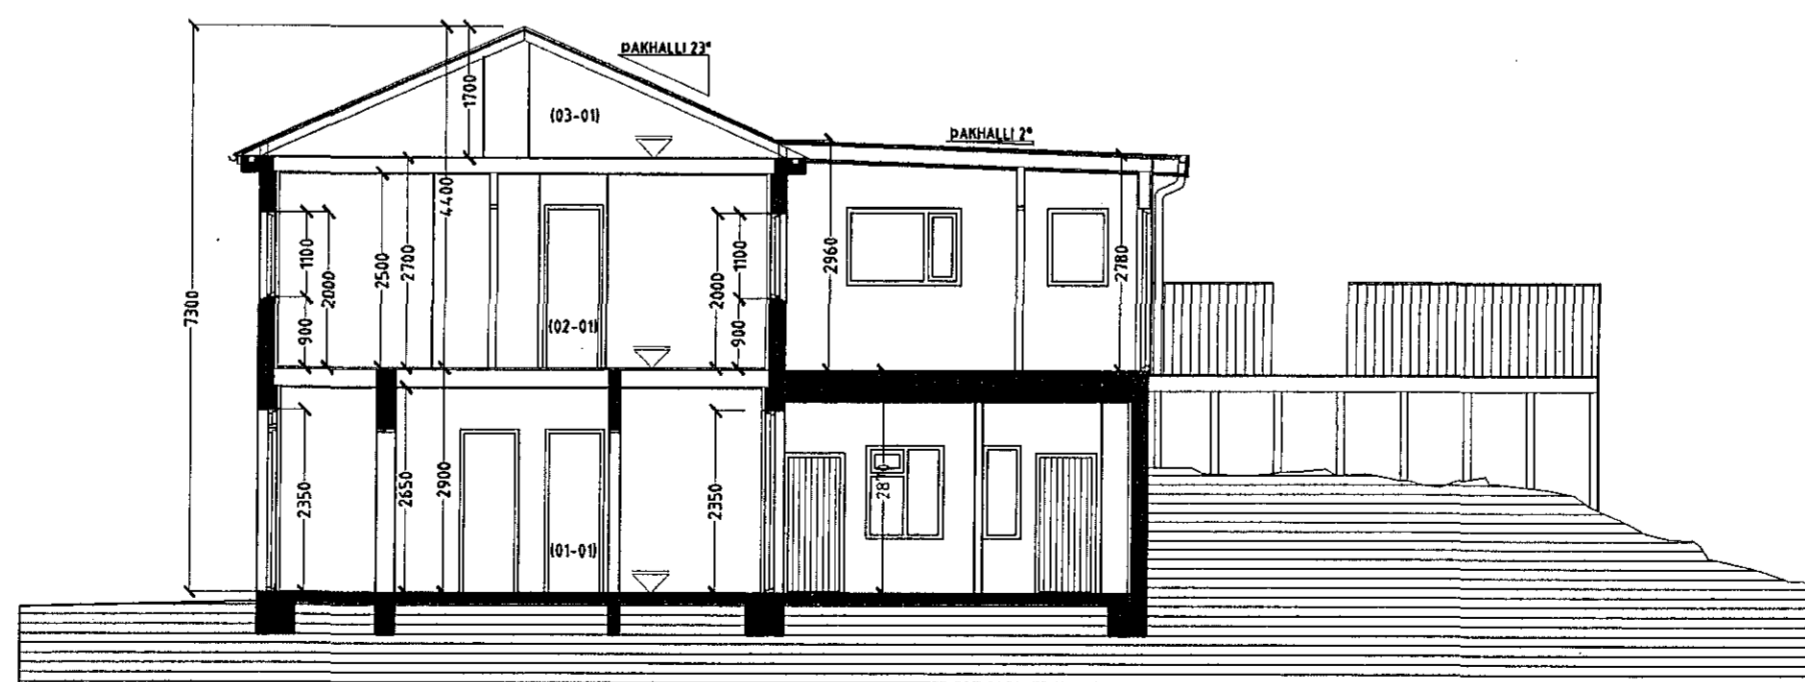

SNÍÐ B-B MKV. 1:100.

Vardandi frekari málsetningar, sjá sérteikningar aðalhönnuðar í mkv. 1:50.  
Sérupprættir skulu unnir þegar aðaluppdrættir hafa verið samþykktir af byggingaryfirvöldum.

## HELLISGATA 21 HAFNARFIRÐI.

Sigurður Þorvarðarson byggingafræðingur b.f.í.  
Teiknistofan Strandgötu 11 220 Hafnarfirdi.  
Sími: 5651510. Netfang: teiknistofan@simnet.is

Skýringar:	Aðaluppdráttur.
Teikning:	GRUNNMYND 1. HÆÐ, 2. HÆÐ, SNÍÐ & AFSTÖÐUMYND.
Mælikvæði:	1: 100 & 1:500.
Undirskrift:	<i>16/11/15 [Signature]</i>
Blað nr: 1 af 2.	Dagsetning: 3. desember 2014.
Breytt: Sameiginlegu anddyri breytt, stigi fjárlægður og hæðarskilum lokad.	
Anddyri á fyrstu hæð verður eign íbúðar 01-01.	
2. hæð breytt, eldhús, anddyri og geymsla byggð ofaná núverandi geymslur.	
Eldri viðbygging minnkud úr 19,8 m² í 19,3 m² eftir mælingu á staðnum.	
3 stk. sérafnotafletir, verönd 01-03, bílastæði 01-04 & verönd/tröppur 02-02.	
Skorssteinn er fjartæður af útliti.	