



Samþykkt þann

23. mars 2016


Byggingafulltrúnaður Hafnarfirði

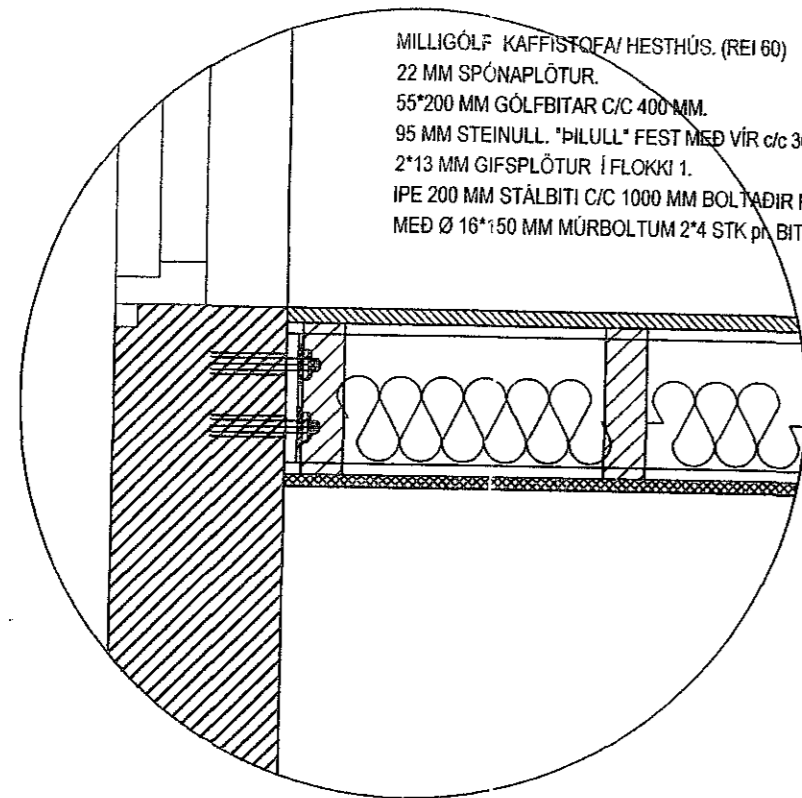


MILLIGÓLF KAFFISTOFA/ HESTHÚS. (REI 60)  
 22 MM SPÓNAPLÖTUR.  
 55\*200 MM GÓLFBITAR C/C 400 MM.  
 95 MM STEINULL. "HILULL" FEST MEÐ VÍR c/c 300 MM  
 2\*13 MM GIPSPLÖTUR Í FLOKKI 1.  
 IPE 200 MM STÁLBITI C/C 1000 MM BOLTAÐIR FASTIR VIÐ STEYPTA VEGGI  
 MEÐ Ø 16\*150 MM MURBOLTUM 2\*4 STK Á BITA.

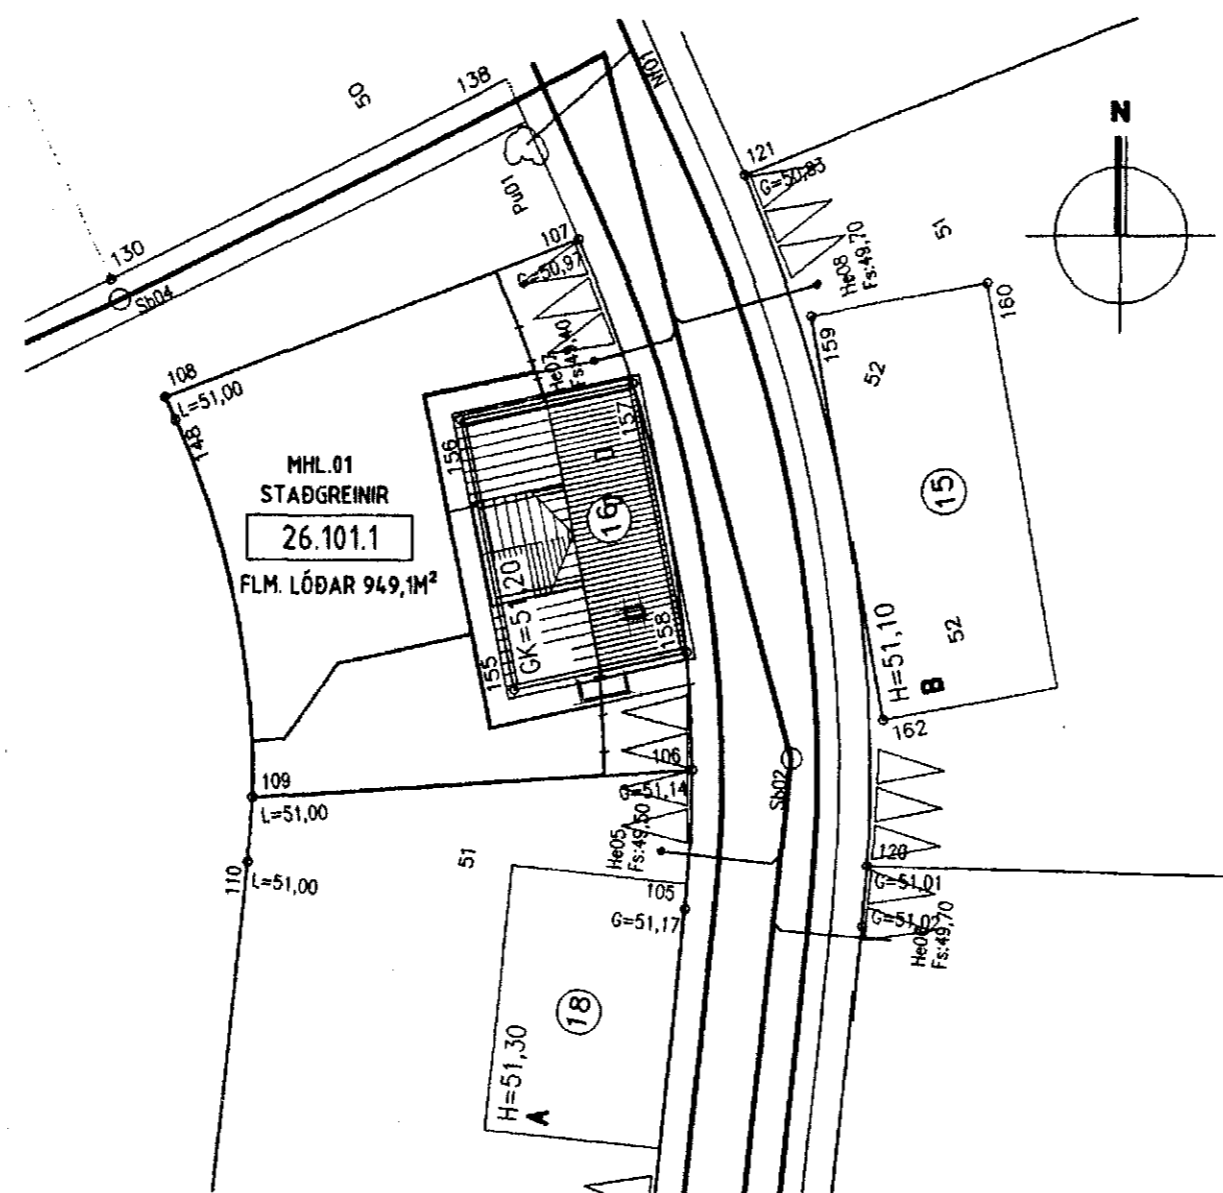

AFSTADA  
1:500

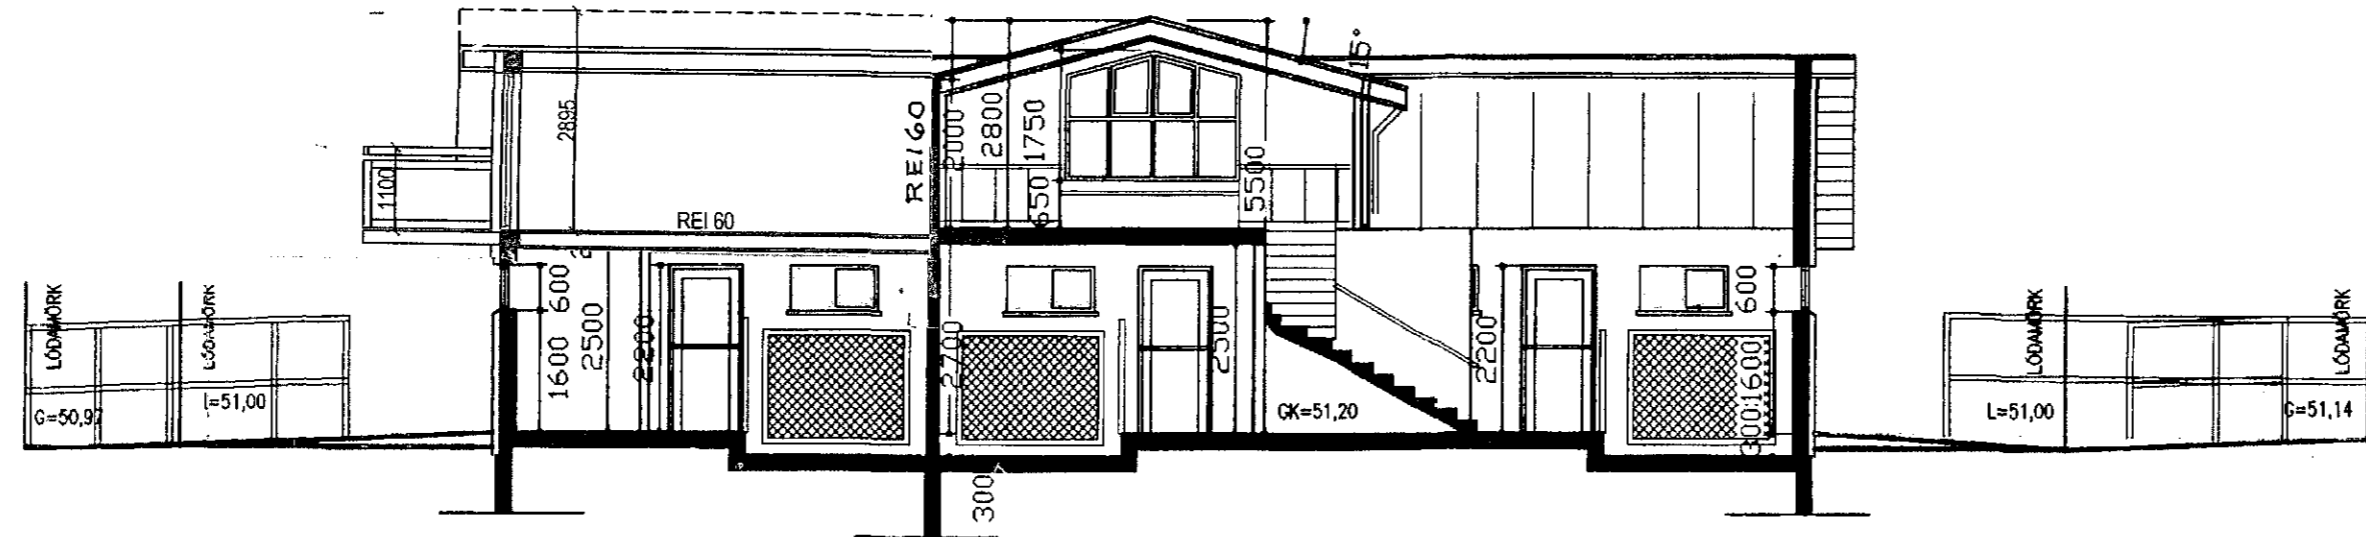

SNEIÐING A-A  
1:100

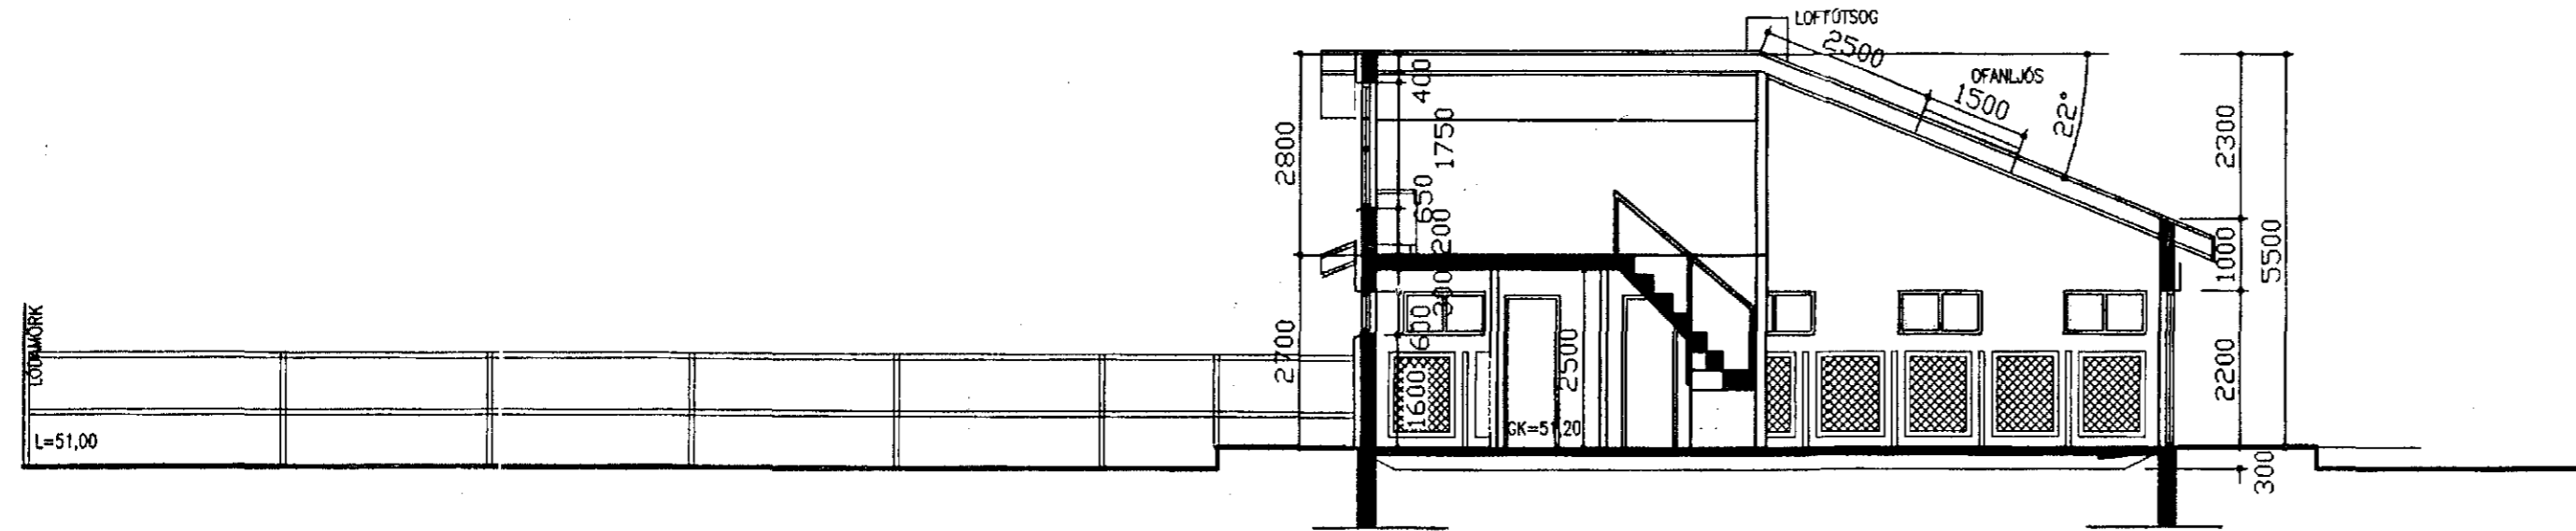

SNEIÐING B-B  
1:100

ATH.

**BYGGINGALÝSING**

STADSTEYPT HÚS SEM HVÍLIR Á STEYPTUM SÖKKLI GÓLF MILLILOFTS STADSTEYPT. BURÐARVIRKI ÞAKS ÚR TIMBRI ÞAK OG MILLIVEGGIR ER SETT RAKAVÖRN OG PLÖTUKLÆÐNING Í FLOKKI 2. LOFTRÆSTING ER UM ÞAKTÚBUR OG OPANLEGA GLUGGA. ÚTVEGGIR EINANGRIST AD UTAN OG KLÆÐIST HEFÐBUNDRI BÁRUJÁRNSKLÆÐNINGU, TIMBURLUGGAR OG HURÐAR ÞAR SEM VIDARLITUR LÁTIN HALDA SÉR OG HÚSID STÁLGRÁTT AD LIT. TADI VERÐUR MOKAÐ Á BÍL OG KEYRT Í BURTU STÍUR ERU 300mm LÆGRI EN FÖÐURGANGAR. FRÁRENNSLISMÁL ER SAMKVÆMT REGLUGERÐ OG SKIPULAGI HVERFISINS. ÁÆTLAÐUR FJÖLDI HESTA ER 9 HESTAR Í NORÐURENDA OG 18 Í SUÐURHLUTA HÚSSINS. HLÖÐUR ERU AFMARKAÐAR MEÐ GRINDUM OG HEYRÚLLUR SETTAR BEINT Í HÚS FRÁ GÖTU. FRÁGANGUR LÓÐA VIÐ LÓÐAMÖRK Í SAMRÁÐI AÐLIGGANDI LÓÐARHAFA.

**BRUNAVARNIR**

HESTHÚSINU ER SKIPT NIÐUR Í TÝV BRUNAHÖLF. EKKI ER INNGANGT Á MILLI BRUNAHÖLFA. ALLAR BRUNAVARNIR ERU Í SAMRÁÐI VIÐ BRUNAMÁLAFIRVÖLD SVO OG STADSETNING REYKSKYNJARA G SLÖKKVITÆKJA.

**HELSTU STÆRÐIR**

STÆRRI EINING.	177,9 m <sup>2</sup>
MINNI EINING	73,2 m <sup>2</sup>
SAMTALS	251,1 m <sup>2</sup>

Breytingar:			
Efni:	Dags	Teikn.	Yfirf.
REYNDARTEIKNING NÆR TIL ÞESS AD GRUNNMYNDR ERU LEIÐRETTAR, TEIKNADR SVALIR OG GLUGGI Á 2 HÆÐI/RISHÆÐ.			
REYNDARTEIKNING ER UNNIN AF SIGURÐI ÞORVARÐARSYNI BYGGINGAFRÆÐINGI 3 MARS 2016			
BYGGINGANEFNDAKTEIKNING ER SAMP. AF BYGGINGAFULLTRUANUM Í HAFNARFIRÐI 4 NÓV. 2003.			
HÚSID ER TEIKNAD Í OKTÓBER 2003 AF: JONI M. HALLDÓRSSYNI BYGGINGAFRÆÐINGI. (KT.-091162-3509).			

**KAPLASKEIÐ 16 HAFNARFIRÐI.**

Landnúmer: 195377

"Matshluti 01" EIGNARHLUTI 01-0101.

Aðaluppdráttur/ séruppdráttur.

Efni:	Snið/ afstöðumynd.
Mælikvarði:	1 : 100/ 1 : 500
Frumstærð blaðs:	A2
Teiknað:	Sig. Þ. Verk nr: 00B116
Yfirfarið:	Sig. Þ. Teikn. nr: 101
Dagsetning útgáfu:	03-03-2016 Endursk.

**STH. teiknistofan ehf.**

Strandgötu 11, 220 Hafnarfirði, kt. 510298-2769. Sími 5651510. teiknistofan@simnet.is.

Sigurður Þorvarðarson byggingafræðingur bfi. kt. 141250-4189.