



GRUNNMYND 1 HÆD. M. 1:100.

GRUNNMYND 1 HÆD
1:100

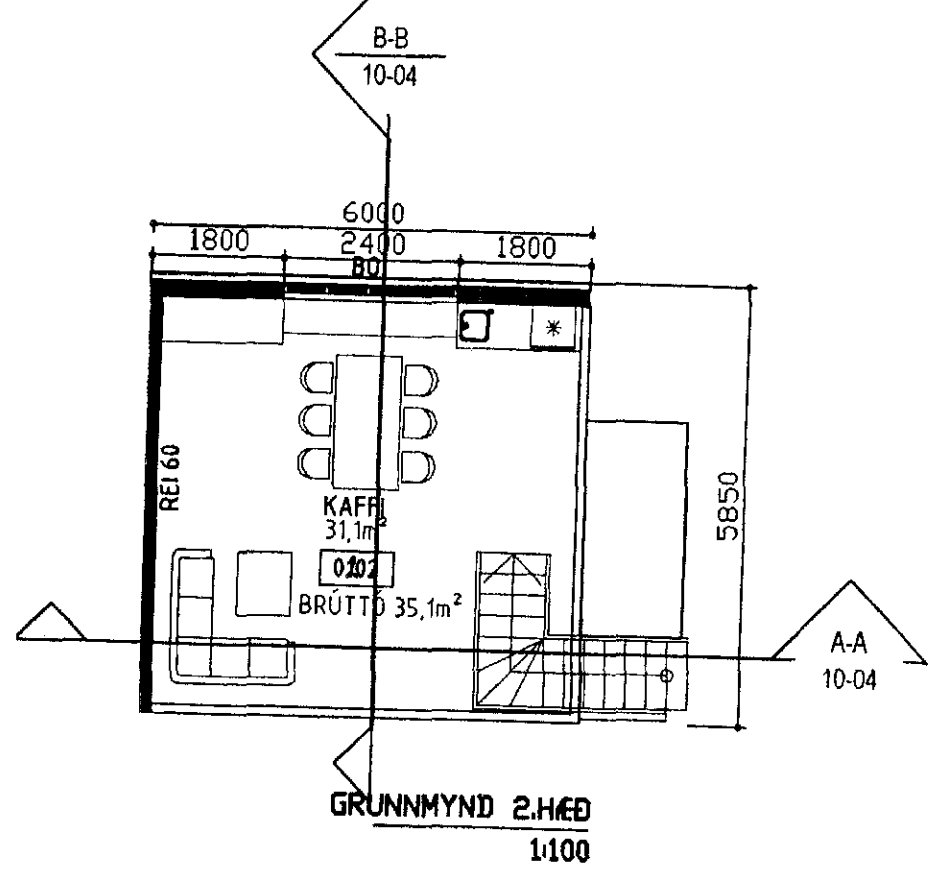

GRUNNMYND 2 HÆD
1:100

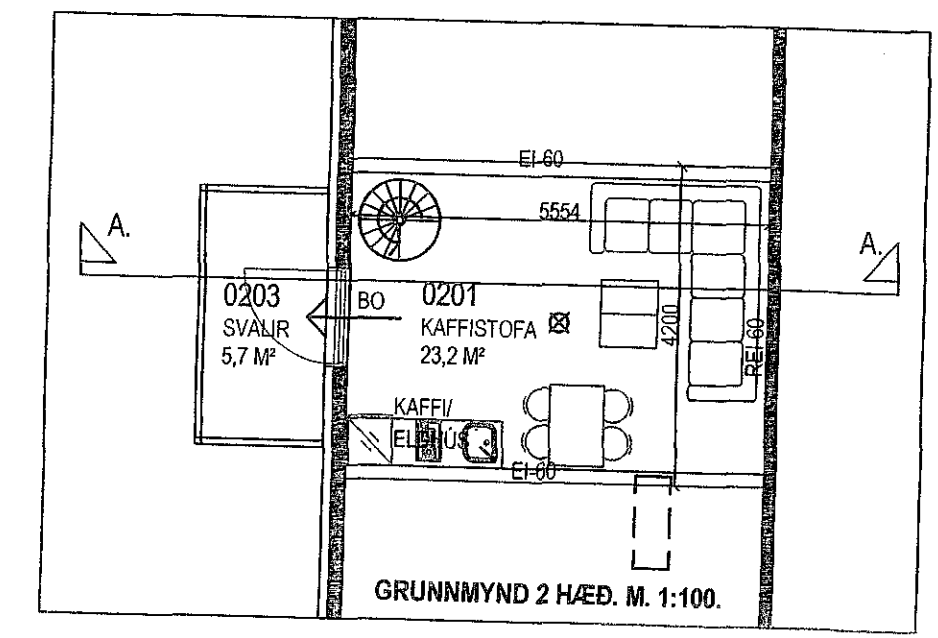

GRUNNMYND 2 HÆD. M. 1:100.

Breytingar:			
Efni:		Dags:	Teikn. Yfirf.:
REYNDARTEIKNING NÆR TIL ÞESS AÐ GRUNNMYNDIR ERU LEIÐRÉTTAR, TEIKNADR SVÁLIR OG GLUGGI A 2 HÆD/ RISHÆD.			
REYNDARTEIKNING ER UNNIN AF SIGURÐI ÞORVARÐARSONI BYGGINGAFRÆÐINGI 3 MARS 2016			
BYGGINGANEFNDARTEIKNING ER SAMB. AF BYGGINGAFULLTRUANUM Í HAFNARFIRÐI 4 NÓV. 2003.			
HÚSÍÐ ER TEIKNAD Í OKTÓBER 2003 AF: JÓNÍ M. HALLDÓRSSYNI BYGGINGAFRÆÐINGI. (KT-091162-3609).			

KAPLASKEIÐ 16 HAFNARFIRÐI.
Landnúmer: 195377
"Matshluti 01" EIGNARHLUTI 01-0101.

Aðaluppdráttur/ séruppdráttur.
Efni: Grunnmyndir.
Mælikvarði: 1 : 100
Frumstærð blaðs: A2
Teiknað: Sig. Þ.
Yfirfarið: Sig. Þ.
Dagsetning útgáfu: 03-03-2016
Verk nr.: 00B116
Teikn. nr.: 103
Endursk:

STH. teiknistofan ehf. Strandgötu 11.
220 Hafnarfirði.
Sími 510298-2769.
teiknistofan@simnet.is

Sigurður Þorvarðarson byggingafræðingur bfl.
kt. 141250-4189.