Samþykkt þann

11 MAR 2015

Byggingafulltrúinn í Hafnarfirði
F.h. Sigurður Steinar Jónsson

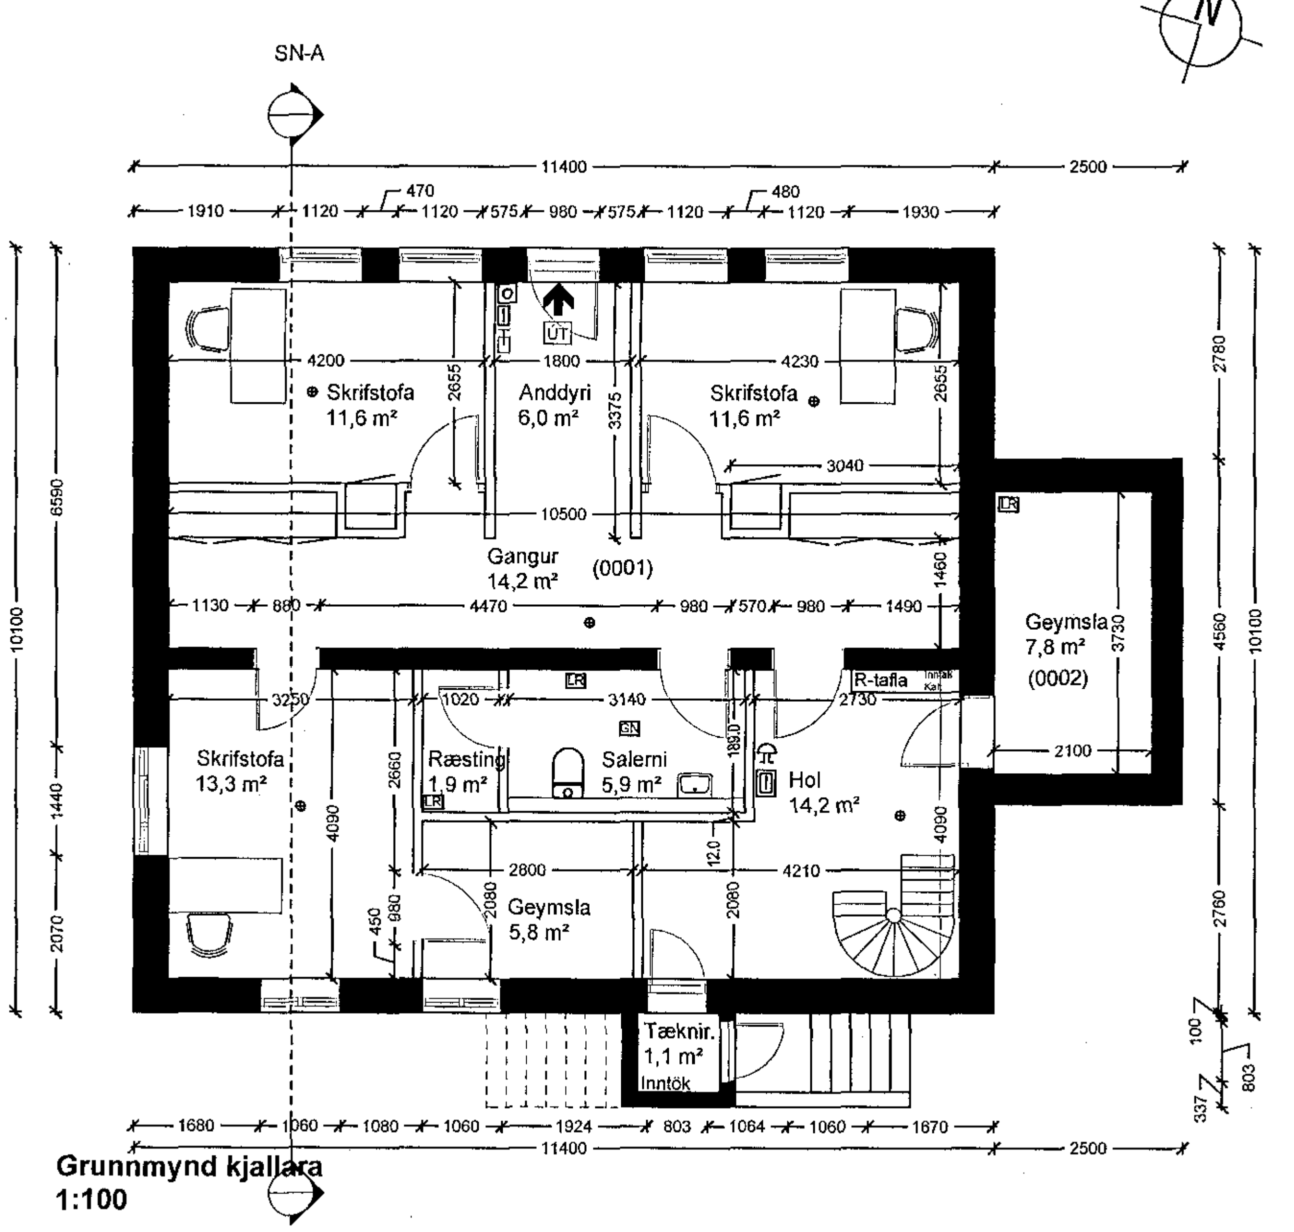

Grunnmynd kjallara
1:100

Handslökkvitæki
Sýnir flóttaátt
Neyðarrofi
Viðvörunarbjalla
Aðalstöð brunaviðvörunarkerfis
Stjórnborð brunaviðvörunarkerfis
Reykskynjari
Tengdur sjálfvirku brunaviðvörunarkerfi

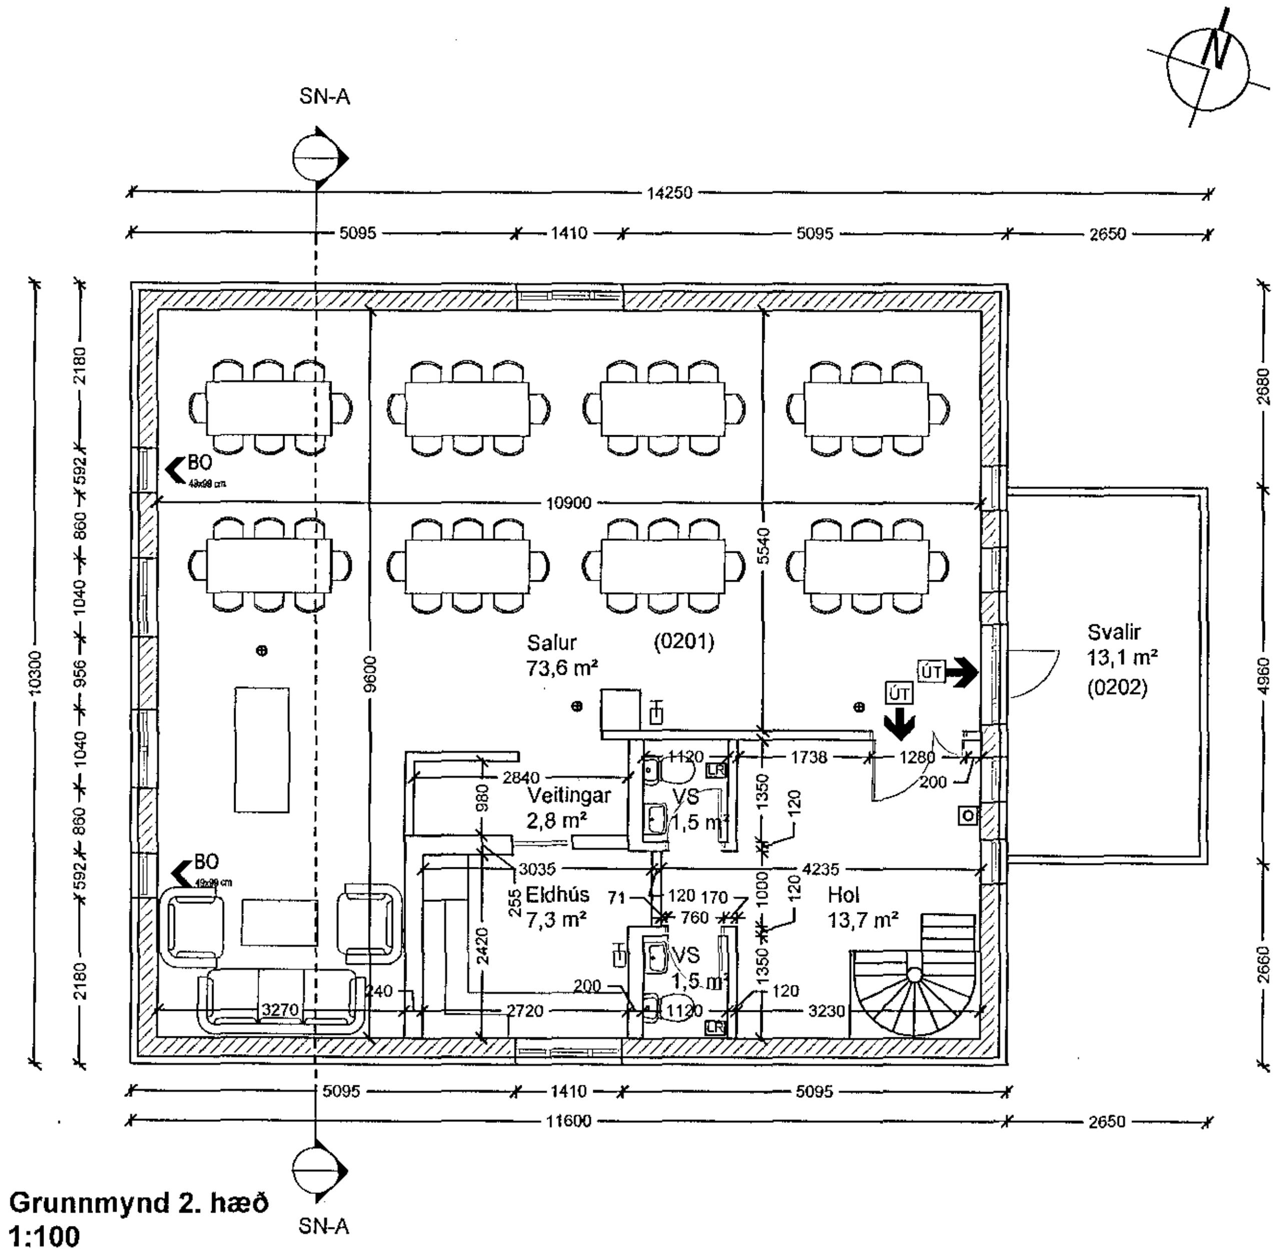

Grunnmynd 2. hæð
1:100

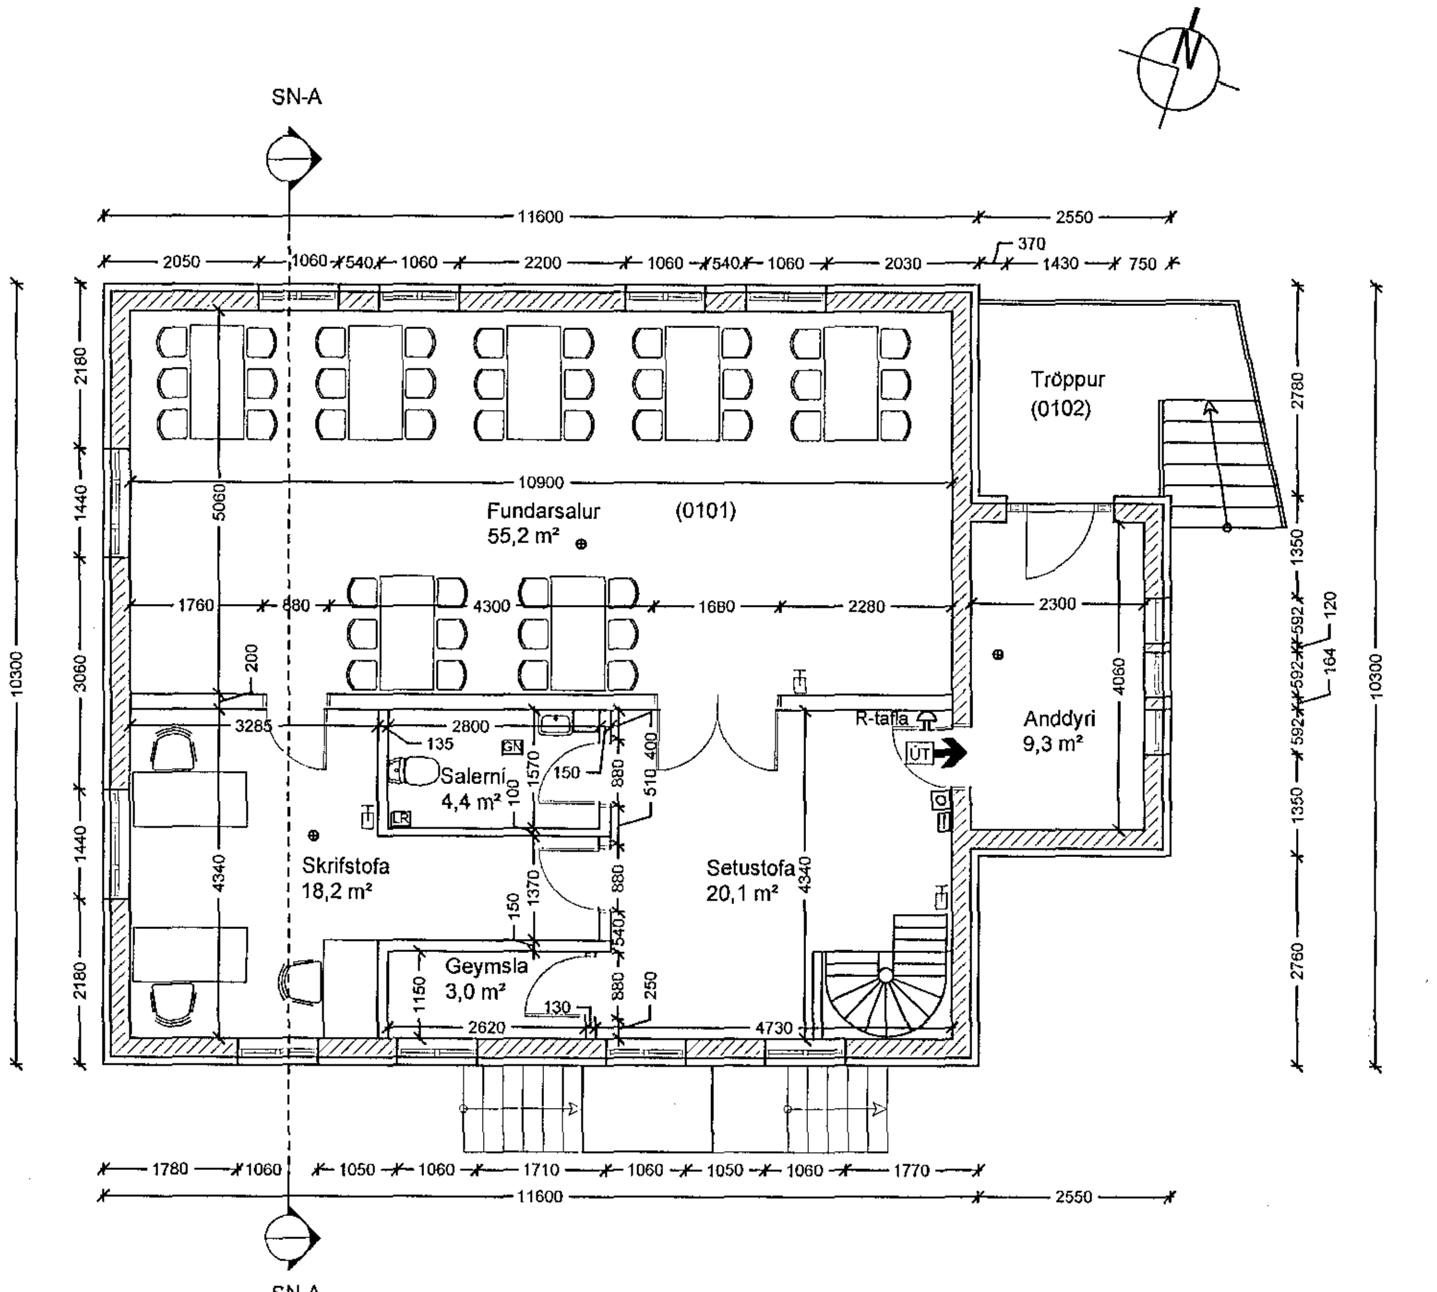

Grunnmynd 1. hæð
1:100

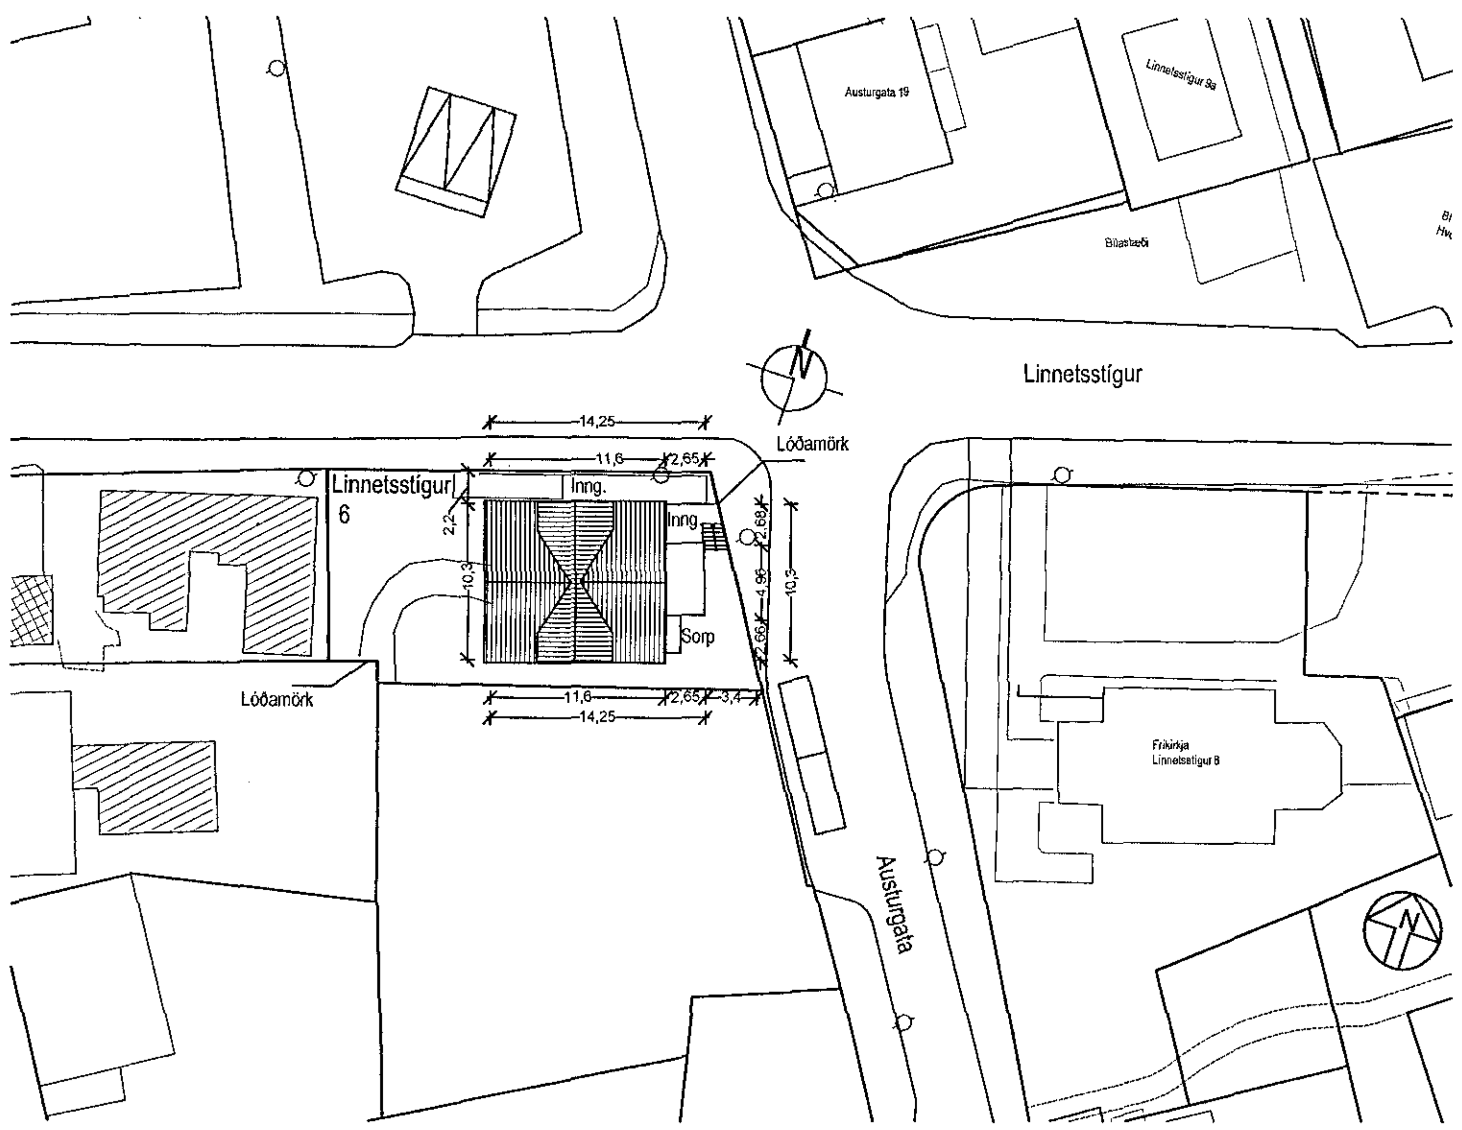

Afstöðumynd
1:500
Máls. í mtr.

Byggingarlýsing:
Linnetsstígur 6 er þriggja hæða hús, notað undir starfsemi Fríkirkjunnar í Hafnarfirði og safnaðar. Í húsinu eru samkomurými ásamt skrifstofum fyrir starfsfólk kirkjunnar og safnaðar.

Útveggir kjallara Linnetstígs 6 eru steinsteyptir, múrhúðaðir og málaðir. Útveggir 1. og 2. hæðar eru timburveggir, klæddir með Steni plötuklæðningu að utan, á undirkerfi úr timbri. Gluggar eru hefðbundnir trégluggar með tvöföldu gleri, málaðir með þekjandi viðarvörn. Botnplata er staðsteypt, en hæðarplötur eru uppbyggðar úr timbri. Á þaki hússins er trapisulaga bárujárn. Innveggir hússins eru að mestu léttir plötuklæddir timburveggir.

Stærðir:

Kjallarahæð:	126,5 m²	330,0 m³
1. hæð:	131,5 m²	386,3 m³
2. hæð:	119,5 m²	286,5 m³
Þak (ekki nýtt):	(91,2 m²)	(129,8 m³)
Samtals:	377,5 m²	

Stærð lóðar er 392 m² og er nýtingarhlutfall 96,3%.

Uppdrættir eru byggðir á teikningum Ólafs Sigurðarsonar frá 1973-1975. Innra skipulag var mælt upp fyrir gerð þessara uppdrátta. Byggingarhlutar voru ekki opnaðir við uppmælingu og því er uppbygging byggingarhluta ekki kunn að öllu leyti.

A:
B:

verk:	**Linnetsstígur 6**		
efni:	**Afstaða og grunnmyndir**		
	Reyndarteikningar		
staðgreinir:	1400-1-57300060		
landnúmer:	121674		
verkkaupi:	Fríkirkjan í Hafnarfirði		
kt. verkkaupa:	560169-5159		
mælikvarði:	1:100 / 500	Skráarheiti:	
frumstærð blaðs:	A2	verknr:	14-010
teiknað:	BH / AMR	dagsetn.útgáfu:	4.2.2015
yfirfarið:	RK	endurskoðað:	

VERKSÝN ehf
Síðumúla 1 108 Reykjavík S: 517-6300 kt: 530106-1360

Reynir Kristjánsson byggingafræðingur
kt: 100361-4779

VERKSÝN

Aðaluppdráttur 1 af 1 **A-101**

Teikning þessi er útgefin af undirrituðum fyrir hönd eiganda höfundarréttar, Verksýn ehf.
Teikningu þessa má ekki afrita með neinum hætti án skriflegs leyfis höfundar.