


Skráningartafla: Linnetsstígur 6					Skrásetjari: Þorleifur Magnús Magnússon												
Landnúmer: 121674					Kennitala: 270961-7549												
Matshlutanúmer: 01					Dags.: 20.1.2015												
Uppskipting og lýsing					Stærðir												
D0	D1	D2	D3	D4	D5	D5M	D6	D7	D8	D9	D10a	D10b	D11	D12	D16	D17	
Lokun	Rými hæð-röð	Notkun texti	Höfuð- flokkun	Eignar- hald	Botnflötur m²	Milflötur m²	Stigar m²	Op m²	Brúttóflötur m²	Brúttóflötur sh < 1,8	Salarhæð min	Salarhæð max	Brúttó rúmmál m³	Nettóflötur m²	Birt flatarmál m²	Reiknitala skiptarúmmáls	Skipta- rúmmál m³
		Matshluti			470,8	0,0	3,6	4,0	375,6	78,5			1.157,9	351,1	366,3		881,408
		Botn											25,3				
	00	Kjallari			128,6	0,0	1,8	0,0	128,6	0,0			330,0	93,4	128,6		
A	0001	Skrifstofa	N	0101	116,3		1,8		116,3	0,0	2,82	2,82	297,9	85,6	116,3	2,82	241,392
A	0002	Geymsla	N	0101	12,3				12,3	0,0	2,82	2,82	32,1	7,8	12,3	2,82	21,996
C	0003	Tröppur	U	0101	2,4				2,4								
	01	1. hæð			131,5	0,0	1,8	2,0	129,5	0,0			386,3	110,2	129,5		
A	0101	Aðalhæð	N	0101	131,5		1,8	2,0	129,5	0,0	3,30	3,30	386,3	110,2	129,5	3,30	363,660
C	0102	Tröppur	U	0101	10,3				10,3					10,0			
	02	2. hæð			119,5	0,0	0,0	2,0	117,5	9,3			286,5	100,4	108,2		
A	0201	Setustofa	N	0101	119,5			2,0	117,5	9,3	1,20	2,82	286,5	100,4	108,2	2,40	240,960
C	0202	Svalir	S	0101	13,4				13,4							1,00	13,400
	03	Þak			91,2	0,0	0,0	0,0	0,0	69,2			129,8	47,1	0,0		
A	0301	Loft	F	0101	91,2					69,2	0,00	2,70	129,8	47,1			
Athugasemdir																	
Sameignir sumra																	
Eignarhald																	
	Eignar- hald	Notkun texti	Birt flatarmál m²	Skiptarúmmál Séreign m³	Séreign og sameign m³												
	0101	Aðalhæð	366,3	881,408	881,408												
		Alls	366,3	881,408	881,408												

A:
B:

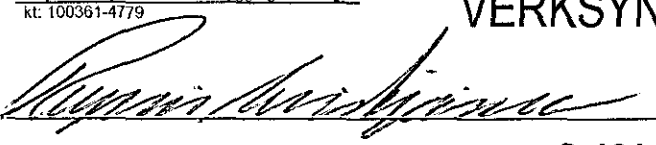
verk: **Linnetsstígur 6**
efni: **Skráningartafla**
Reyndarteikningar

staðgreinir: 1400-1-57300060
landnúmer: 121674
verkkaupi: Frikkirkjan í Hafnarfirði
kt. verkkaupa: 560169-5159

mælikvarði: Skráarheiti:
frumstærð blaðs: A2 verknr: 14-010
teiknað: BH / AMR dagsetn.útgáfu: 24.2.2015
yfirlarið: RK endurskoðað:

VERKSÝN ehf 
Síðumúla 1 108 Reykjavík S. 517-6300 kt. 530106-1360

Reynir Kristjánsson byggingafræðingur
kt. 100361-4779


Skráningartafla **S-101**