


Breytingarteikning:

Einingar eru í eigu sama aðila. Eftirtaldir breytingar eru á fyrstu hæð:
 Hurðargati milli skrifstofurýmis og iðnaðarrýmis skal loka með EI-60 lokun. Lokað er á milli eininga 01-0101 og 01-0103 með EI 60 lokun. Bili 01-0101 er skipt upp þannig að skrifstofurými verður aðskilið frá iðnaðarrými. Skrifstofurými verður áfram 01-0101, en iðnaðarrými (áður 01-0101) verður auðkennt með 01-0174. Eining 01-0103, lager- og geymsluhúsnæði verður sérstakt rými og bætt er við flóttahurð EICS-30 í enda einingar inn á gang fyrstu hæðar í sameign. Skrifstofurými 02-0204 og 02-0206 verða sérstakir eignahlutar. Sérnotasvæði 0134, tvö bilastæði, mun tilheyra 01-0101. Sérnotasvæði 0136 og 0137 munu tilheyra einingu 01-0174, tvö bilastæði og útiáðstaða. Sérnotasvæði 0139 og 0140 munu tilheyra einingu 01-0103, tvö bilastæði og útiáðstaða. Átján almenn bilastæði fyrir framan skrifstofubýggingu fylgja húsinu.

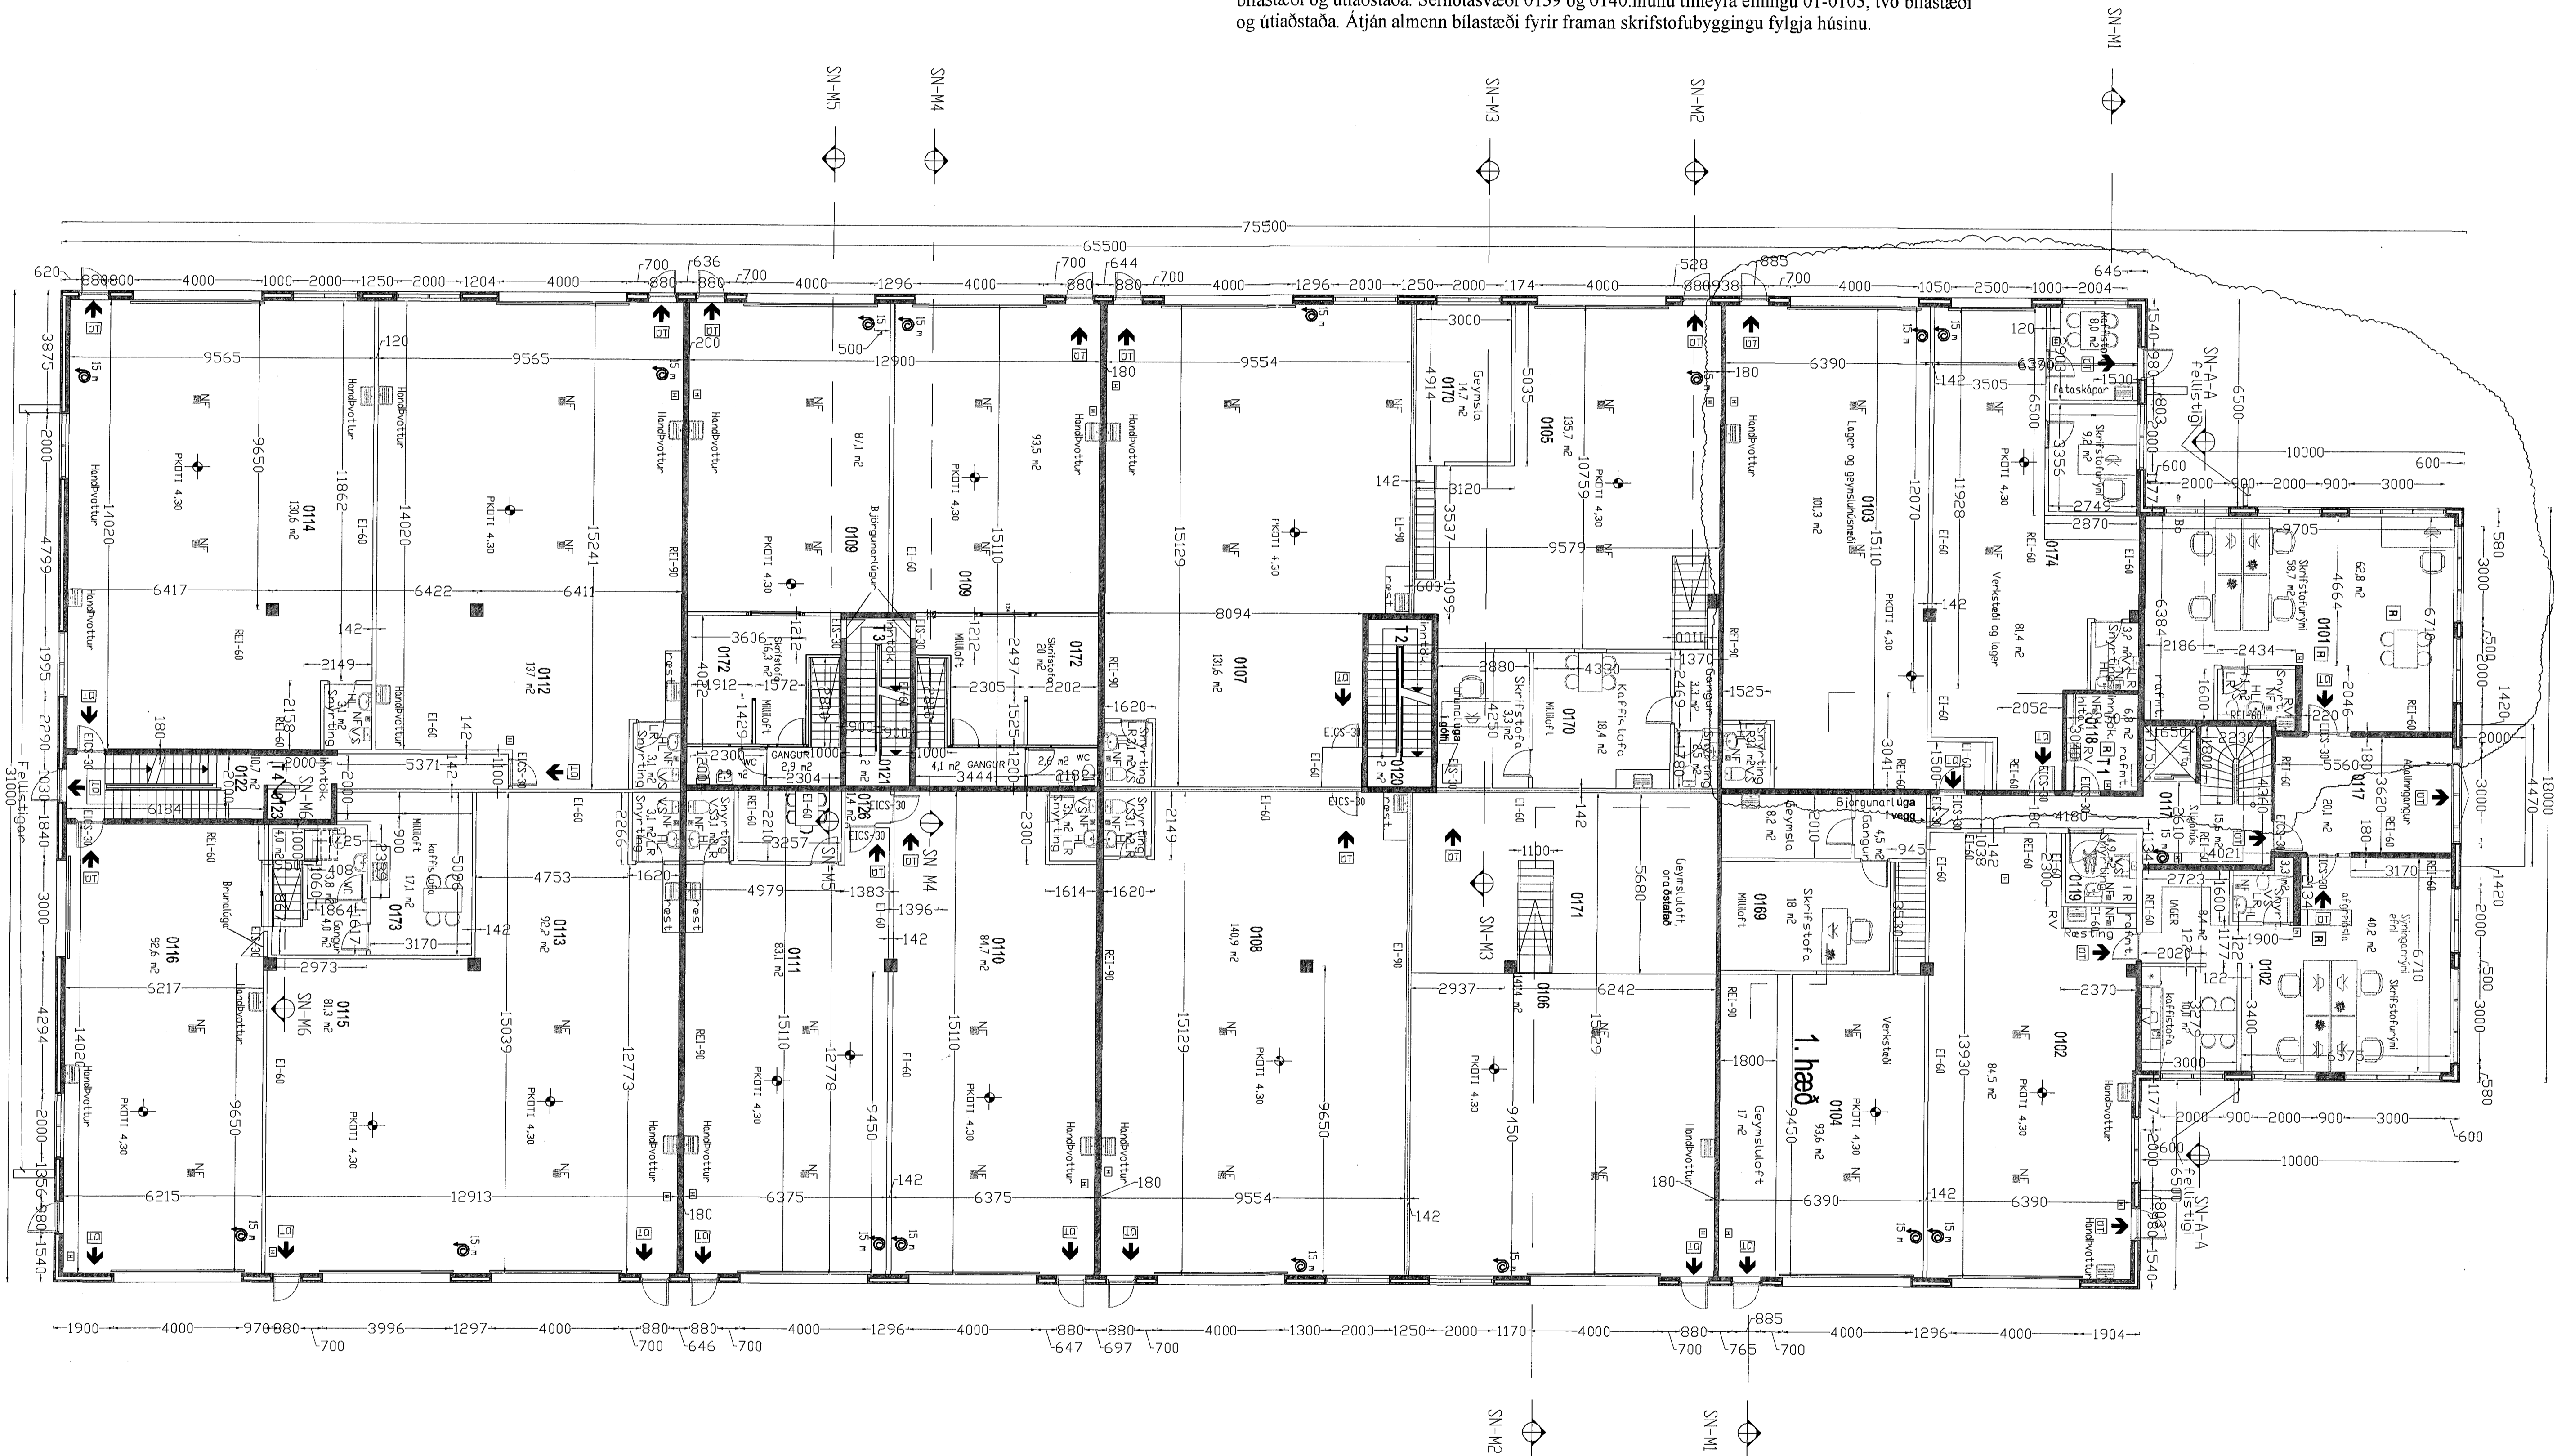

Sigurbjartur Halldórsson Lauskúli 35, 110 Reykjavík Sími: 230966-3470 Fél: 7752233	Guðjón Guðmason Cuxhavengata 1, Hafnarfirði Sími: 230966-3470 Fél: 7752233
Breyting ein 0101, 0103, 0174 Grunnmynd 1 hæð	B213 05-1

18.2.2015 - Sigurbjartur Halldórsson