



# KAPLAKRIKI Í ÞRÓTTASVÆÐI FH HAFNARFIRÐI.

Samþykkt þann  
 04 MAR 2015  
 Byggingafulltrúinn í Hafnarfirði  
 F.h. Sigurður Steinar Jónsson

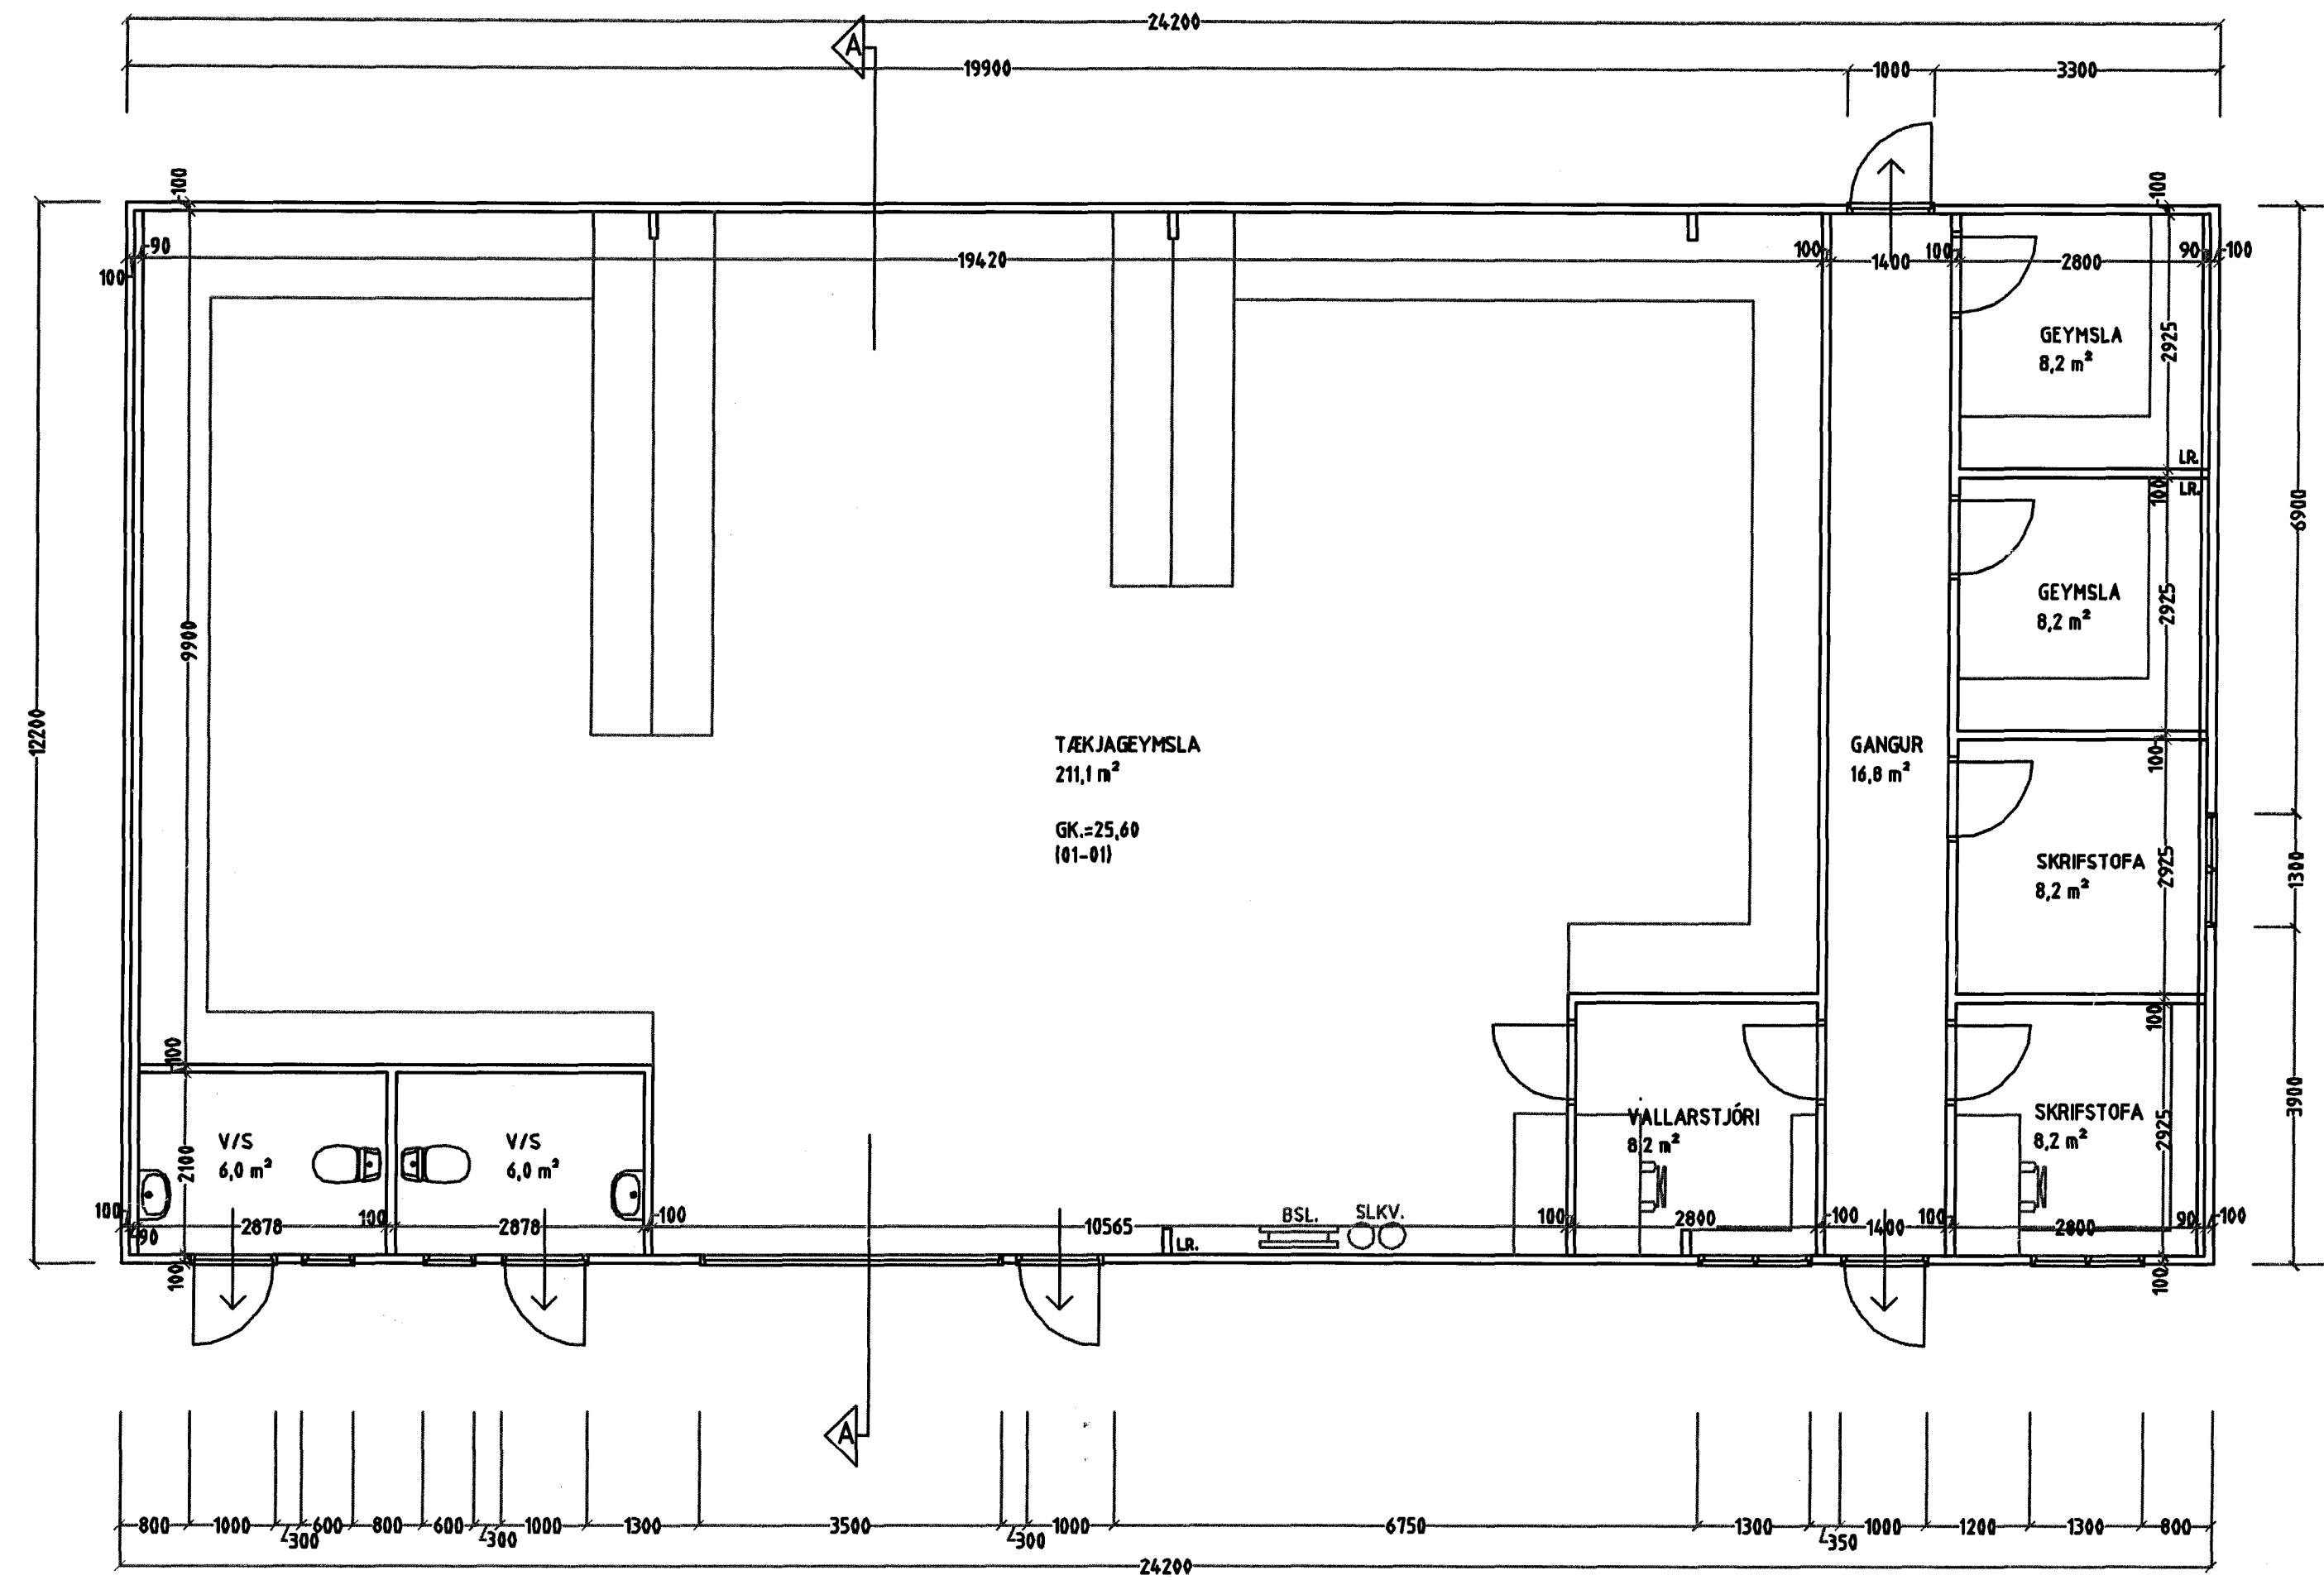

GRUNNMYND 1 HÆÐ MKV. 1:100.

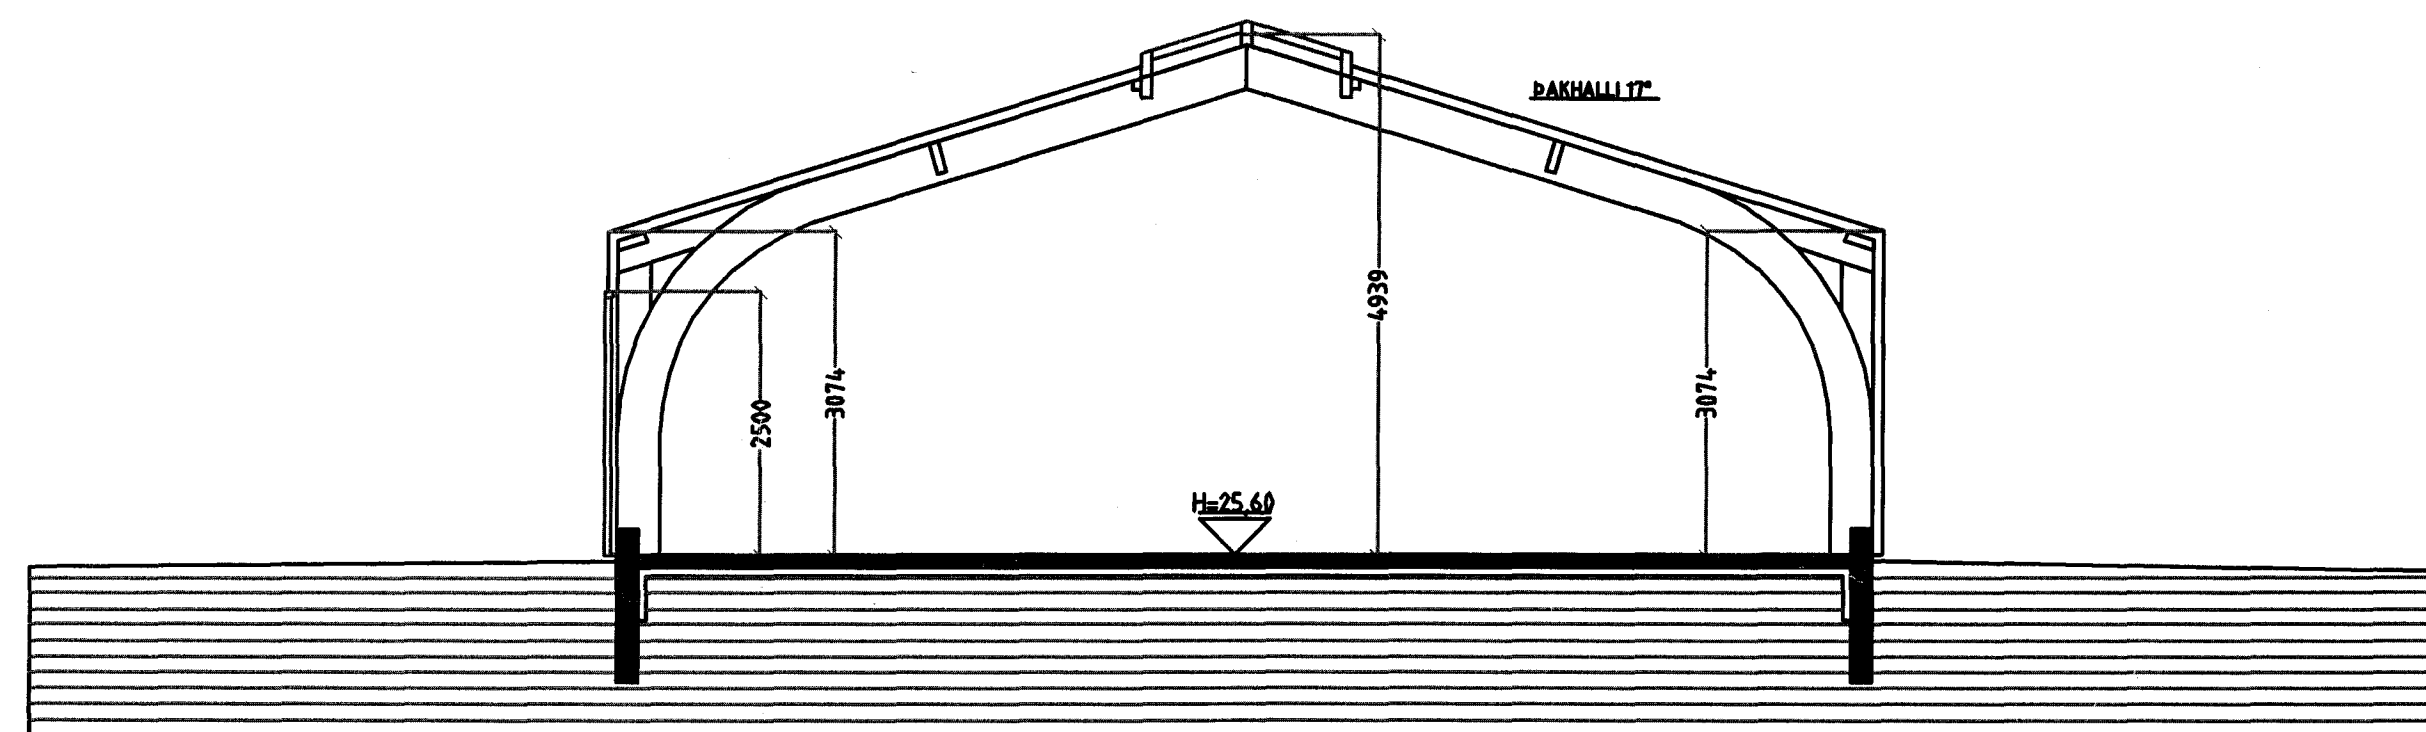

SNID A-A MKV. 1:100.

## Skýringar vegna eldvarna:

- B0. táknað björgunarop, samkv. reglugerð um brunavarnir og brunamál.
- Táknað rýmingarleið, samkv. reglugerð um brunavarnir og brunamál.
- ⊗ Reykskynjari, staðset júst samkv. teikningu.

Byggingarlýsing: Tækjageymsla.

Húsið er límtréhús klætt með yleiningum, með stálklæddu þaki. Undirstöður og botnplata eru staðsteyptar á þjappaðri hraunfyllingu og eða á klöpp. Útveggir yleiningar: 0,6 mm. valsaðar stálplötur, galvaniseraðar og grunnmálaðar með plastisolhúð á úthlið. Einangrun: Polyureþan (PIR). Innra byrði sama og ytra byrði. Þak: Límtrésperrur heiklæddar með 25x150 mm. borðvið, þakpappa og þakstáli. Þakeinangrun 200 mm. (steinull). LR. táknað loftræsting.

Sérstakar skýringar vegna einangrunar:  
 Botnplata er einangruð með 75 mm einangrunarplasti, veggir sökkla eru einangraðir 50 sm niður fyrir plötu með 75 mm einangrunarplasti. Ofan á einangrun gólfplötu skal leggja þolplast (rakasperra). Útveggir eru einangraðir með 100 mm einangrunarplasti.

Í gluggum er tvöfalt K-einangrunargler (12 mm loftbil í föstum gluggum en 9mm loftbil í opnanlegum gluggafögum og hurðum. U-gildi (W/m²K) einstakra byggingahluta skulu vera í samræmi við upptalningu hér að neðan:

Þak:	Ti>=18°C U-gildi: 0,2
Útveggir:	Ti>=18°C U-gildi: 0,4
Léttur útveggur einangraður í grind:	Ti>=18°C U-gildi: 0,3
Gluggar (karmar, gler vegið meðaltal, K-gler):	Ti>=18°C U-gildi: 0,3
Hurðir:	Ti>=18°C U-gildi: 0,3
Gólf: á fyllingu og að óupphituðu rými.	Ti>=18°C U-gildi: 0,3
Gólf að útilofti:	Ti>=18°C U-gildi: 0,2
Útveggir, vegið meðaltal (veggfletir, gluggar og hurðir):	Ti>=18°C U-gildi 0,3

Að öðru leiti skal miða við að kólnunartölur einstakra byggingahluta séu í samræmi við ÍST EN ISO 6946:1996.

## KAPLAKRIKI Í ÞRÓTTASVÆÐI FH HAFNARFIRÐI.

Sigurður Þorvarðarson byggingafræðingur b.f.í.  
 Teiknistofan Strandgötu 11 220 Hafnarfirði.  
 STH. teiknistofan ehf. kt. 510298-2769. Kf. aðalhönnuðar: 141250-4189.  
 Sími: 5651510. Netfang: teiknistofan@simnet.is

Skýringar:	Aðaluppdráttur.
Teikning:	Grunnmynd & byggingarlýsing.
Mælikvarði:	1: 100.
Undirskrift:	
Blað nr: 1 af 3.	Dagsetning: 3 maí 2000.
Breytt: Reyndarteikning gerð 25. nóvember 2014.	

