



1:200 / MINKUÐ SNIÐMYND B-B, ÞAR SEM LÓÐARFRÁGANGUR ER SÝNDUR.

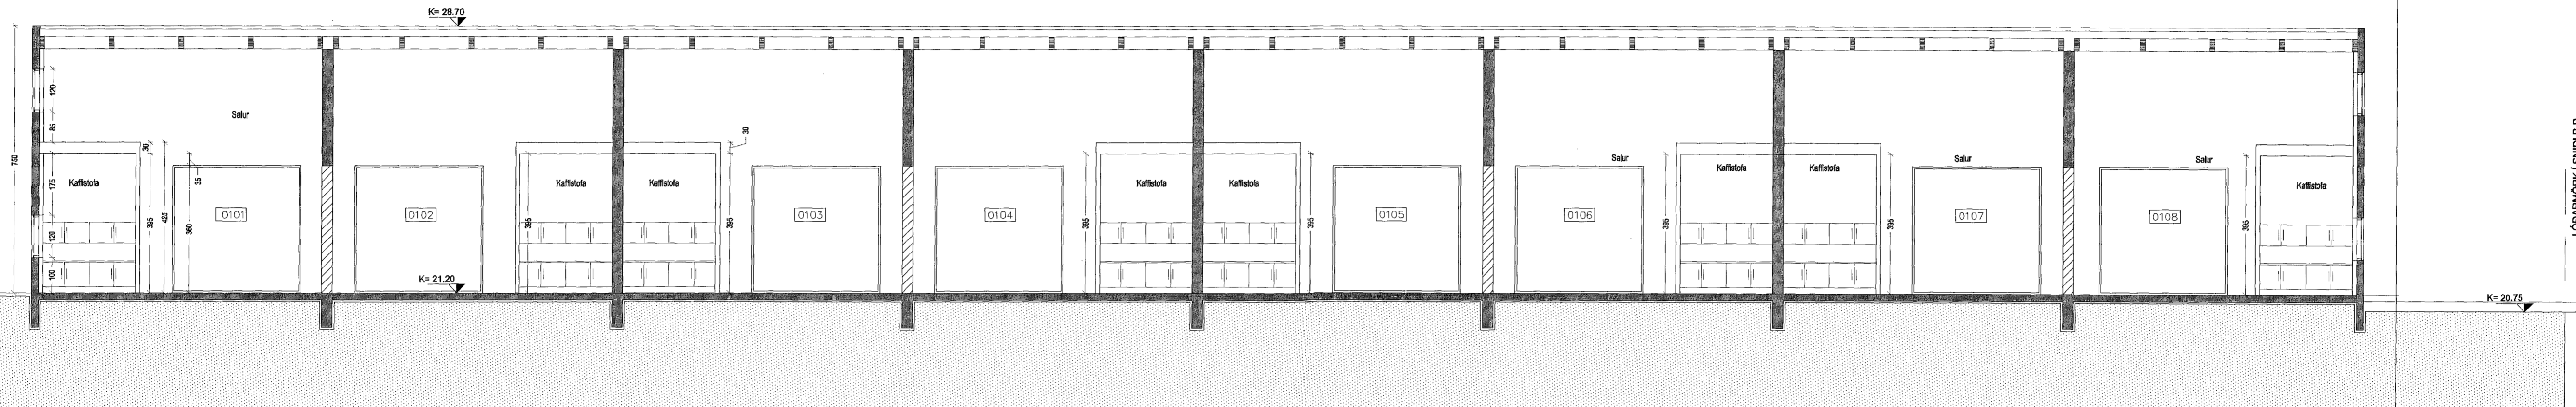


SNIÐMYND B-B

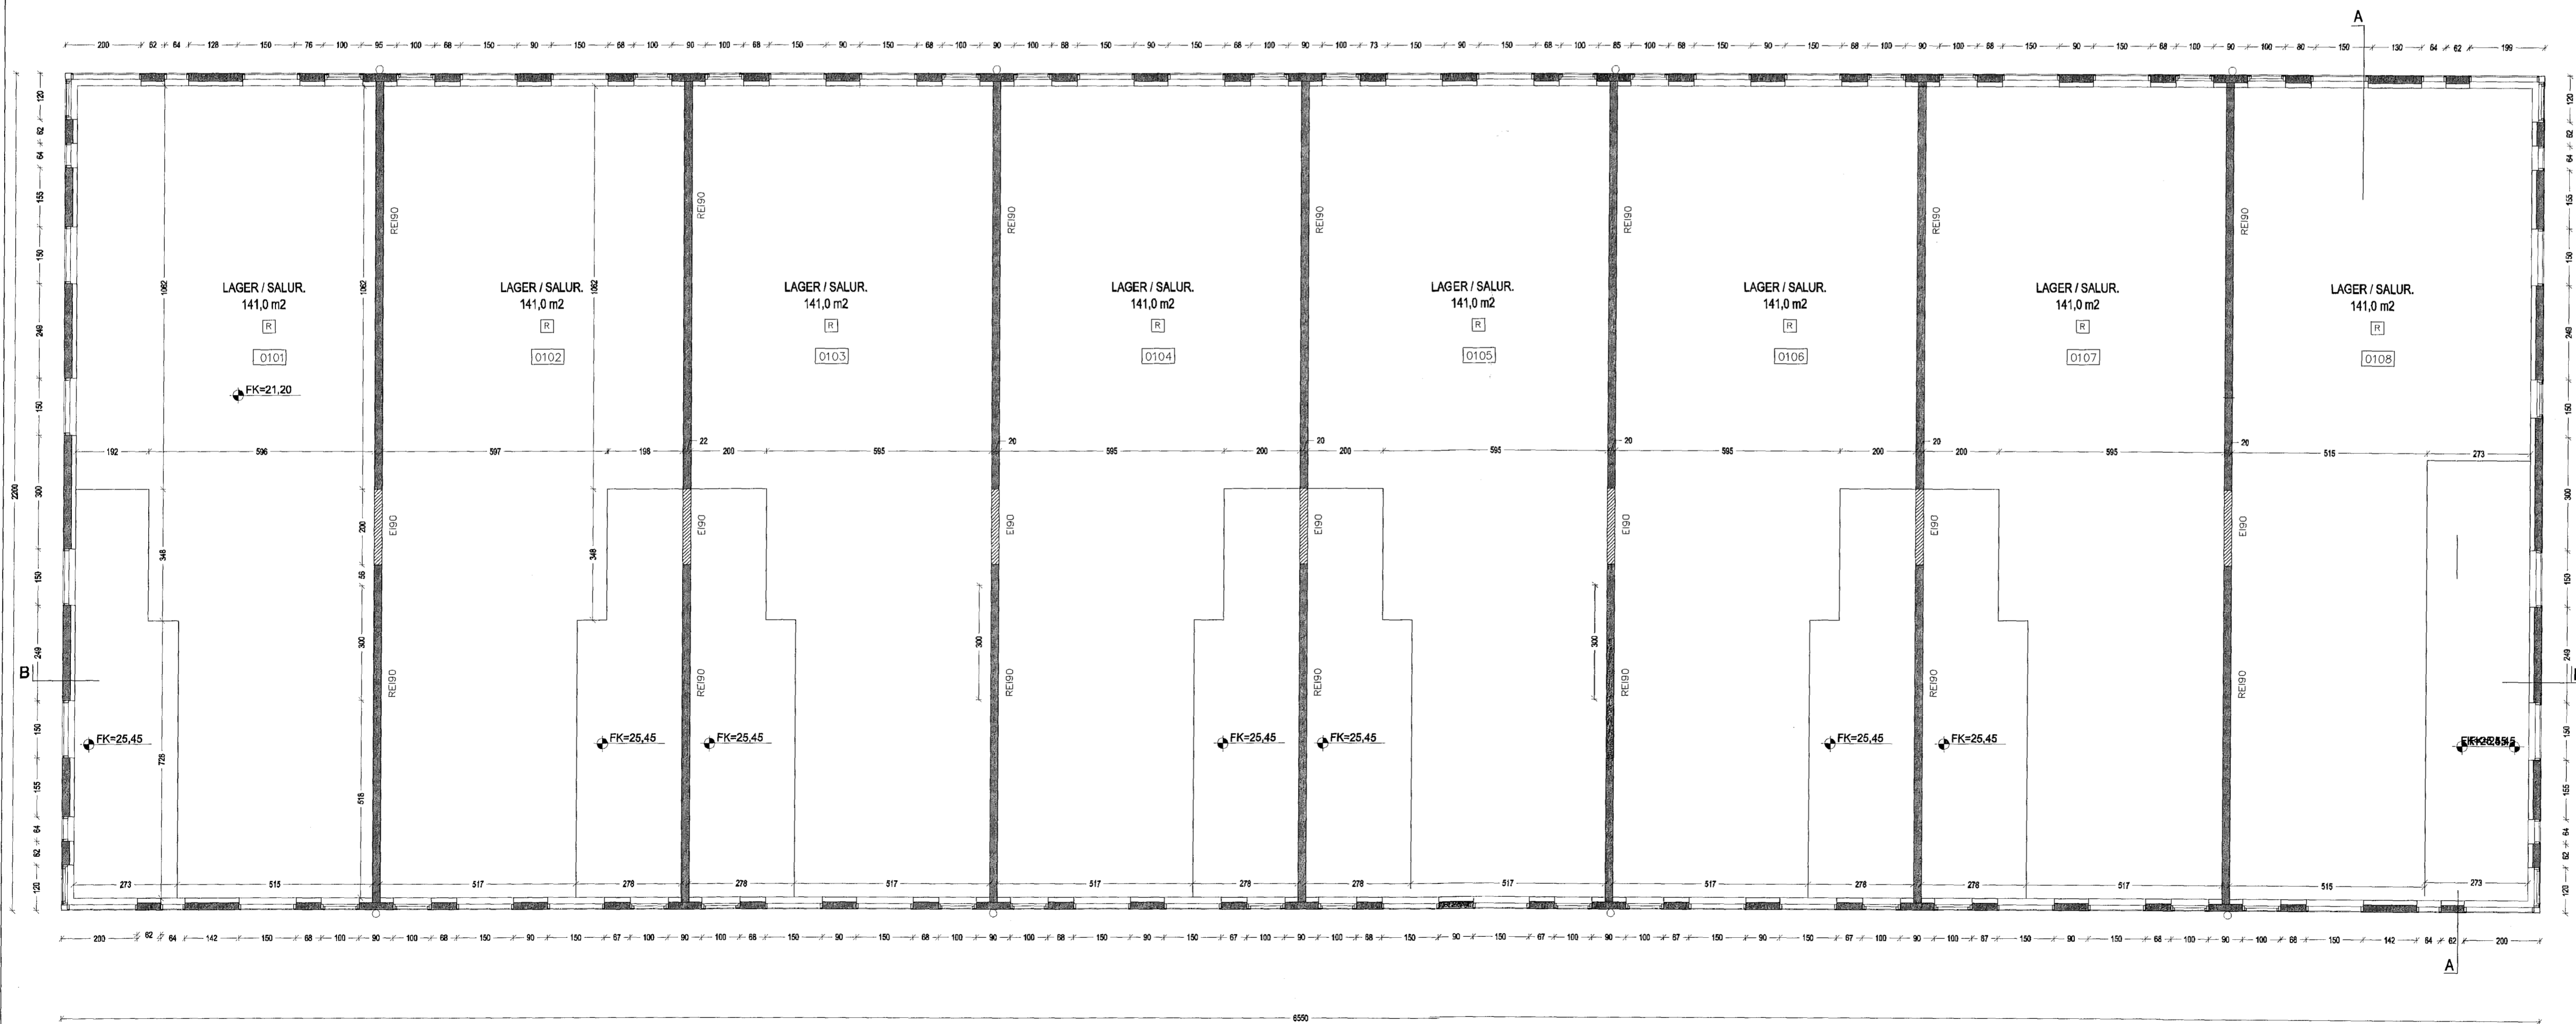

GRUNNMYND 1:100

C:  
 B:  
 A: Gluggar og hurðir. 12.08.2007  
 BREYTINGAR: DAGS:

VERKKAUP: LAGGI ehf.  


SÚÐURHELLA 10, 221 HAFNARFIRÐI.  
 AÐALUPPRÁTTUR - REYNDARTEIKNING  
 GRUNNMYND  
 SNEIÐING B-B

VERK: SUÐH 0715  
 KVAFRÐI: 1:100 / 1:200 TEIKNAD: JPB  
 DAGS: 04.02.2015 SKRÁ: 0715.0WG

**ÚTI INNI**  
**ARKITEKTAR**  
 HINGHOLTSSTRÆTI 27 101 REYKJAVÍK  
 SíMAR 5527660 & 5627660 FAX 5527661  
 NETFANG ul@ul.is  
 VEFFANG http://www.ul.is  
 BALDUR Ó. SVAVARSSON ARKITEKTAR FAI  
 120357-5149  
 JÓN ÞÓR ÞORVALDSSON ARKITEKTAR FAI  
 021256-7579  
 TEIKNINGANR: **A-102** BREYTING: