


- Br. A Bæði stíghús / tröppur leiðrétta. Lóð og frágangur á lóðarmörkuðum dags. 13.03.'13
- Br. B Stigi innan lb. 01-01 húsnr. 18. Flokkun sorps. dags. 25.03.'14
- Br. C Sturtur f. baðkr. dags. 02.02.'15
- Br. D Lóð, sorpskýli og stoðveggr. dags. 25.03.'15

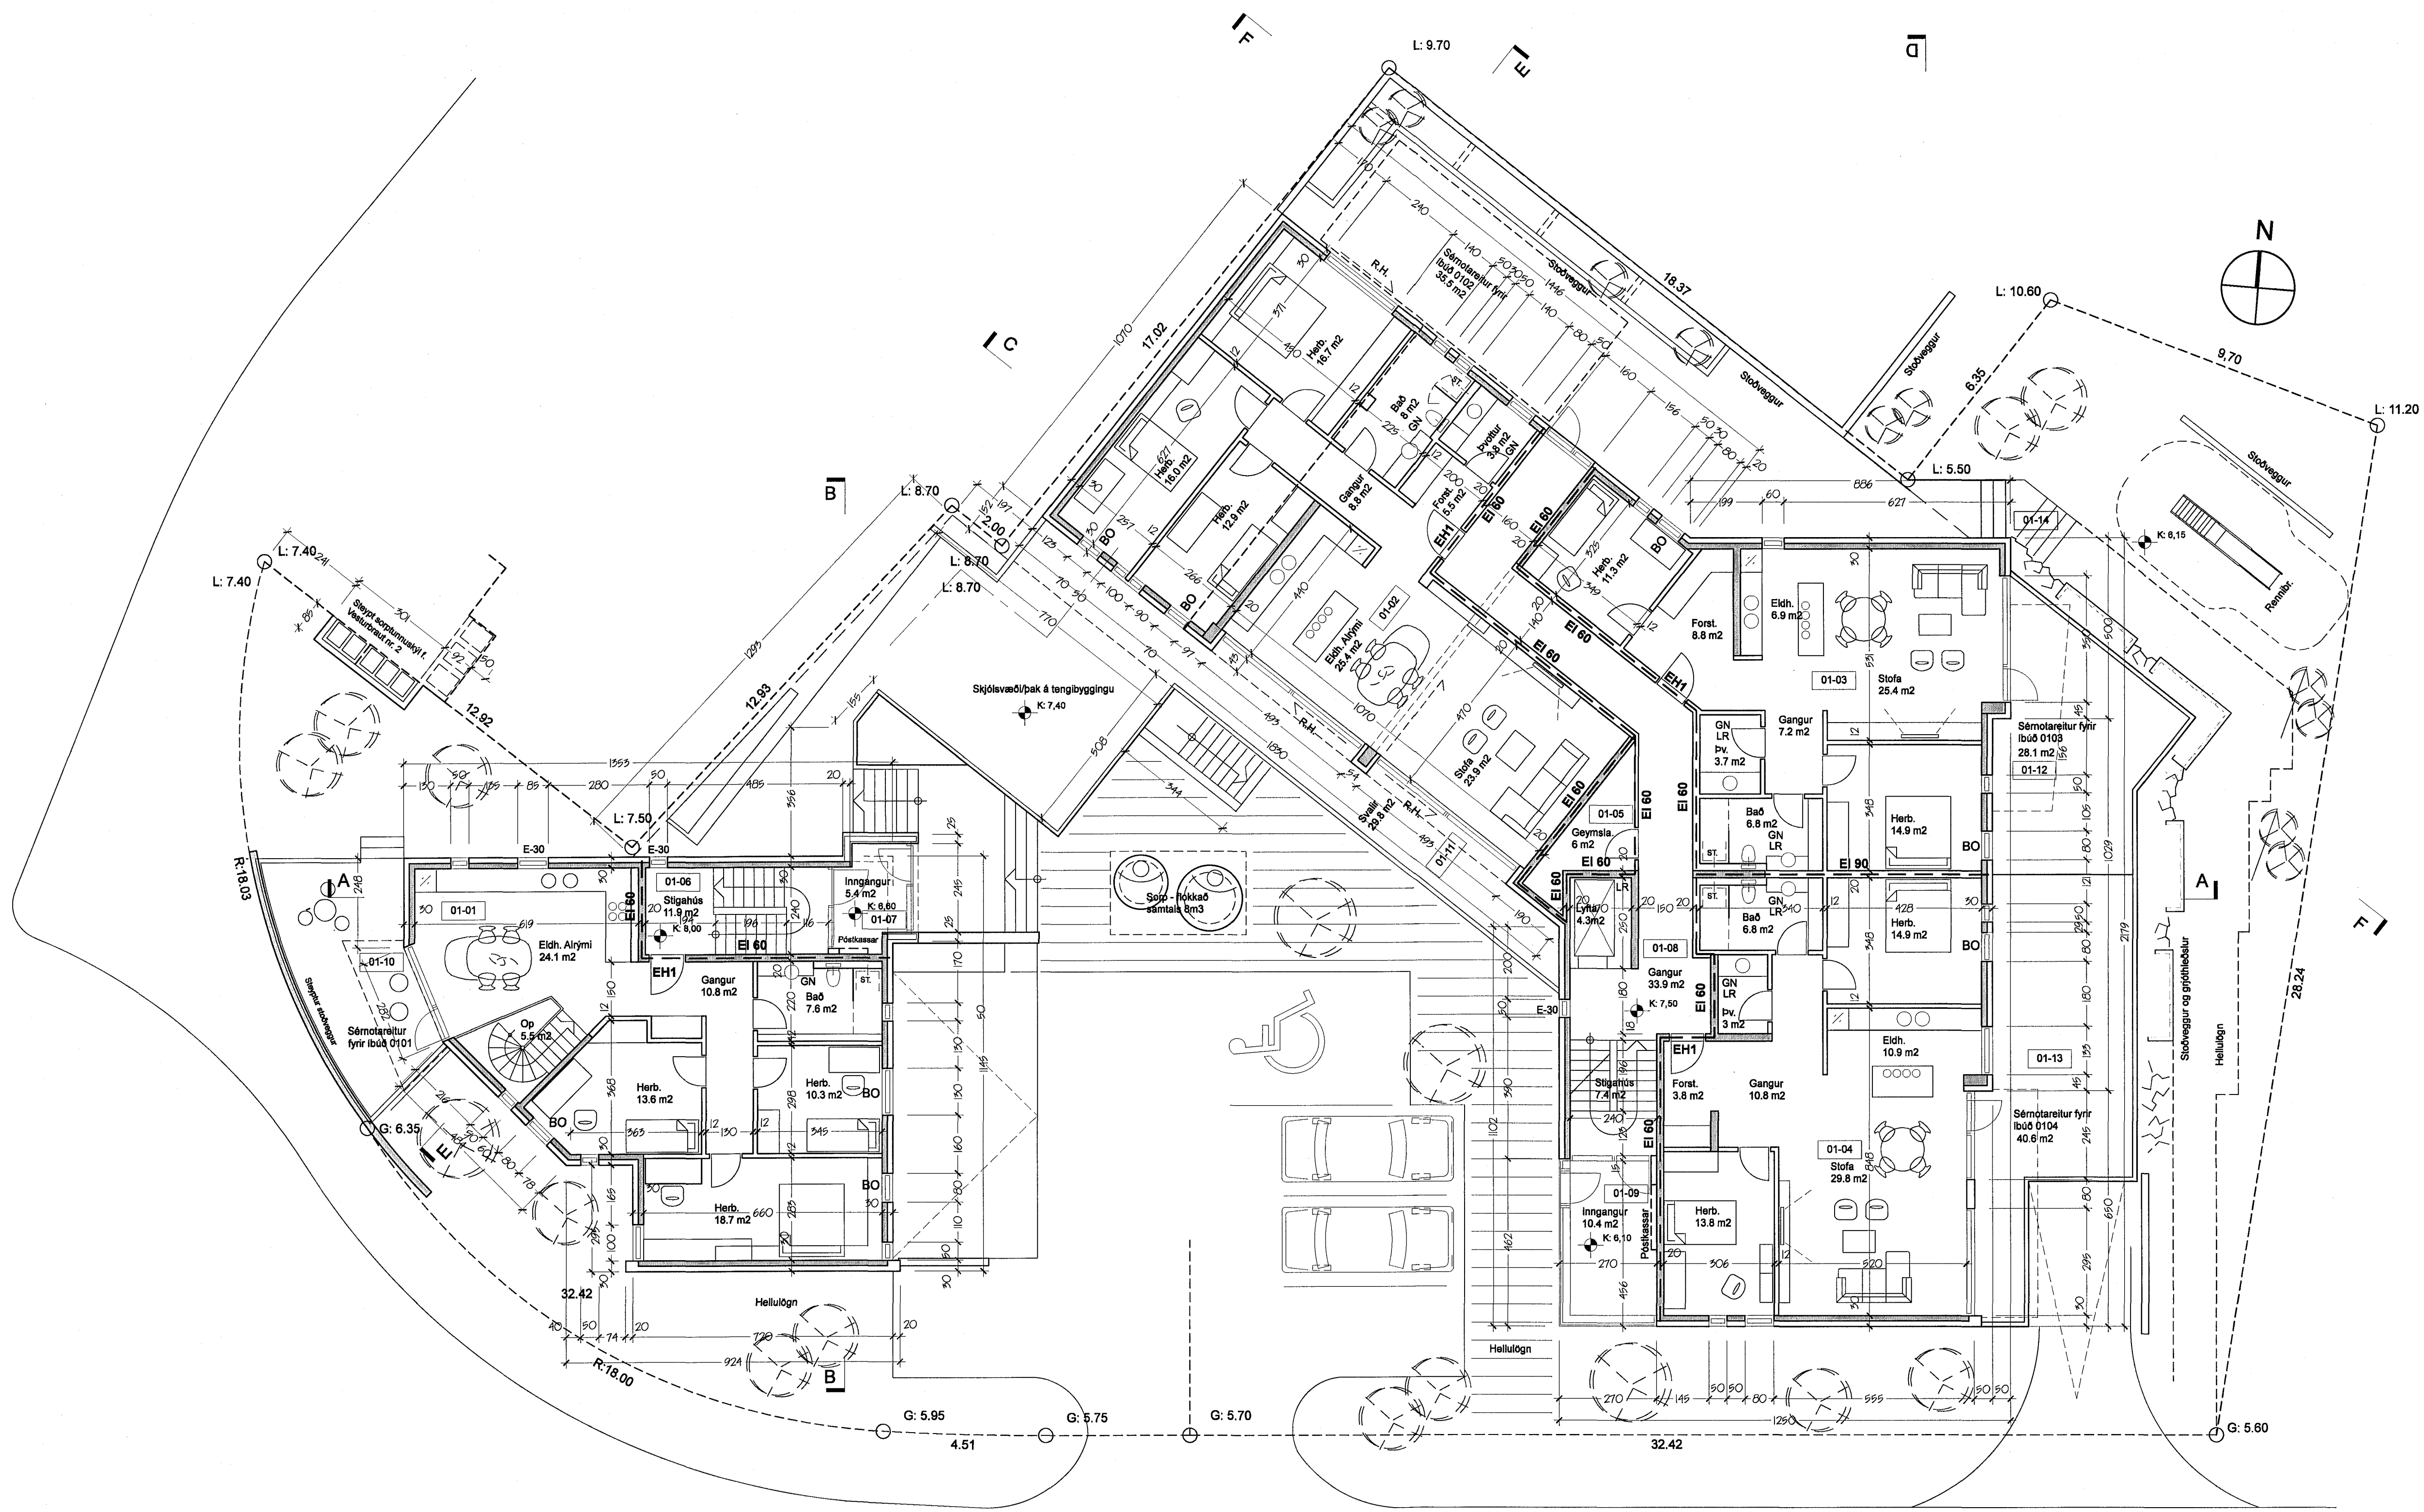

Grunnmynd 1.hæðar mkv.1:100

10 M


VESTURGATA 18 - 20

Fjölbýli í Hfj. mkv: 1:100 **1.03**

ADALUPPRÁTTUR  
Grunnmynd  
1. Hæð dags. 22.02.'07

Att Arkitektar

Suðurlandsbraut 30 108 Rvk. kt. 590406 0580  
tryggvi.tr@gmail.com GSM: 897 2380  
Tryggvi Tryggvason FAI kt. 281256 5769

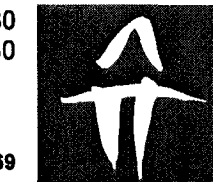

alt arkitektar \_ í samstarfi við \_ einrúm arkitekta

einrúm arkitektar  
gloðheimum 20 104 reykjaveik  
sími 553 8989 fax 568 8989  
kristín brúns gunnarsdóttir arkitekt faf  
kt.: 040766 5889 k@einrum.com

