



Samhlykt  
 Samþykkt  
 06 MAI 2015  
 Skipulags- og byggingarfulltrúi



NORDAUSTUR

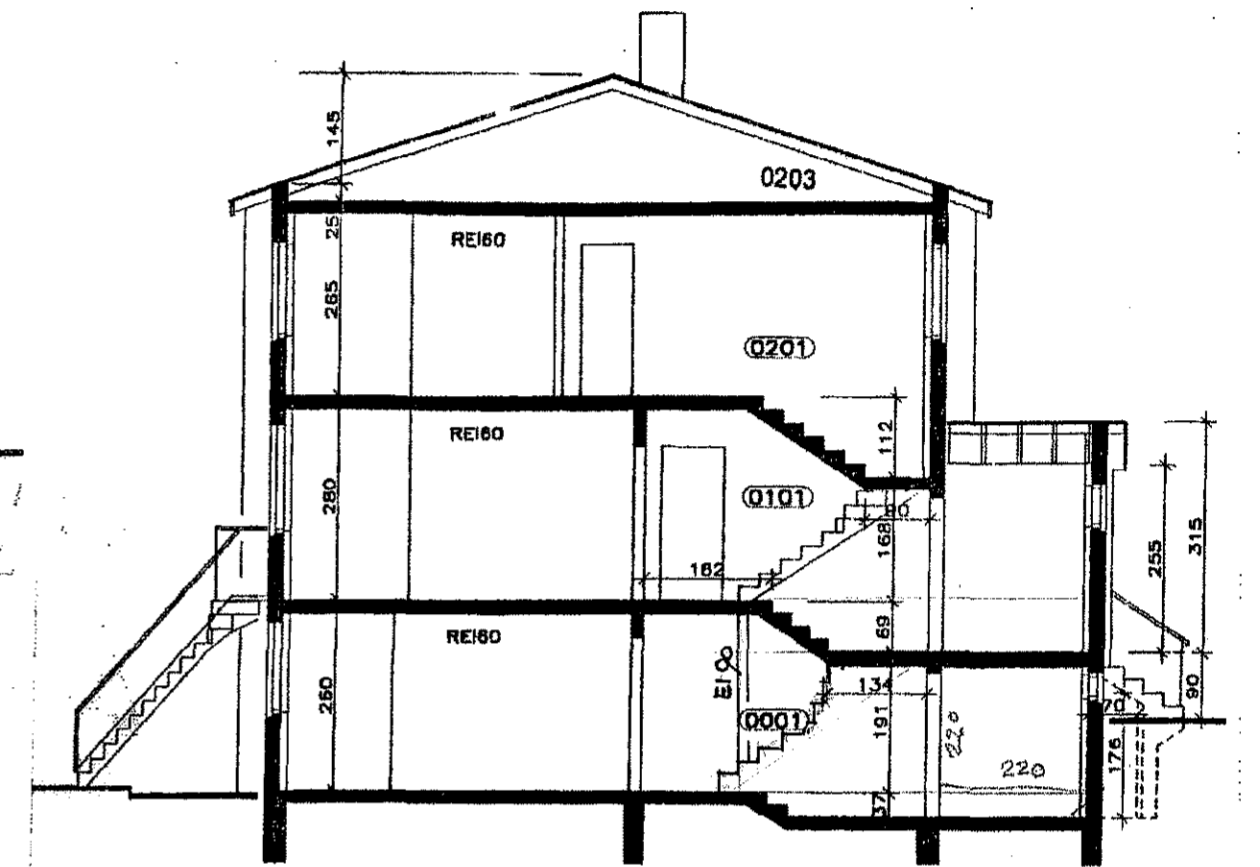


SNID A-A

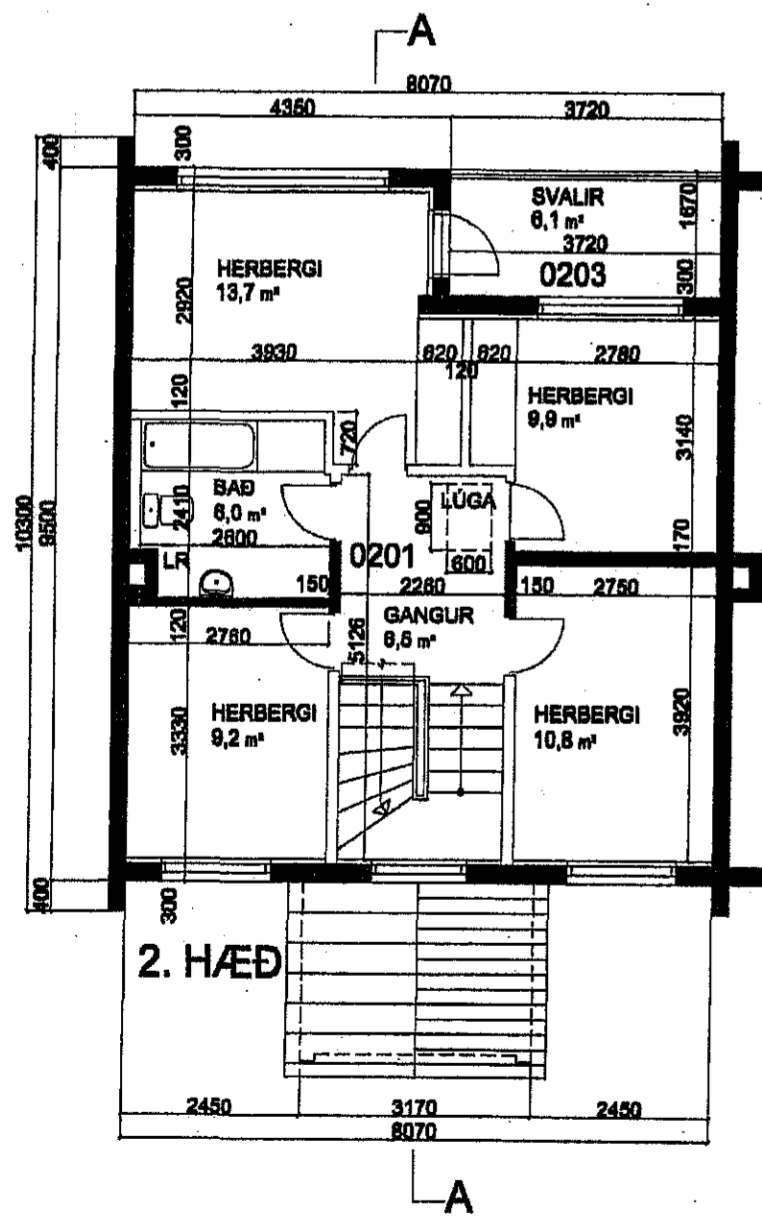


A

A

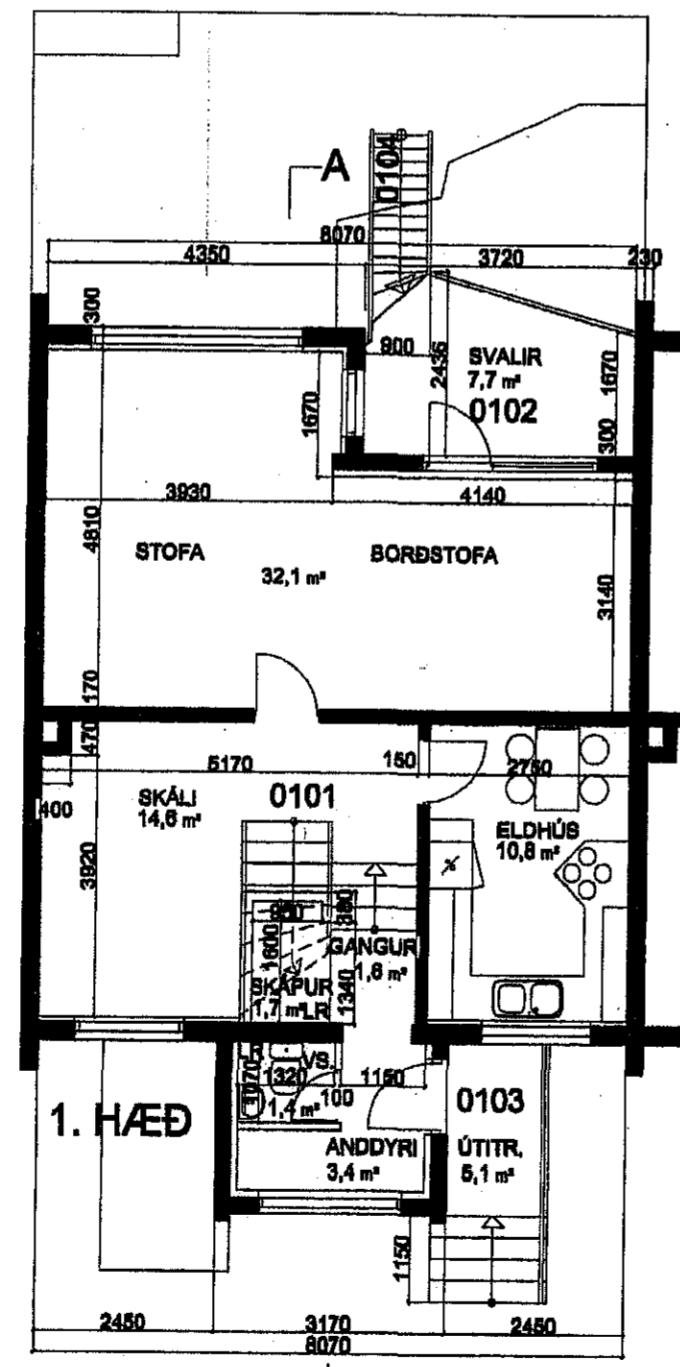


A

A

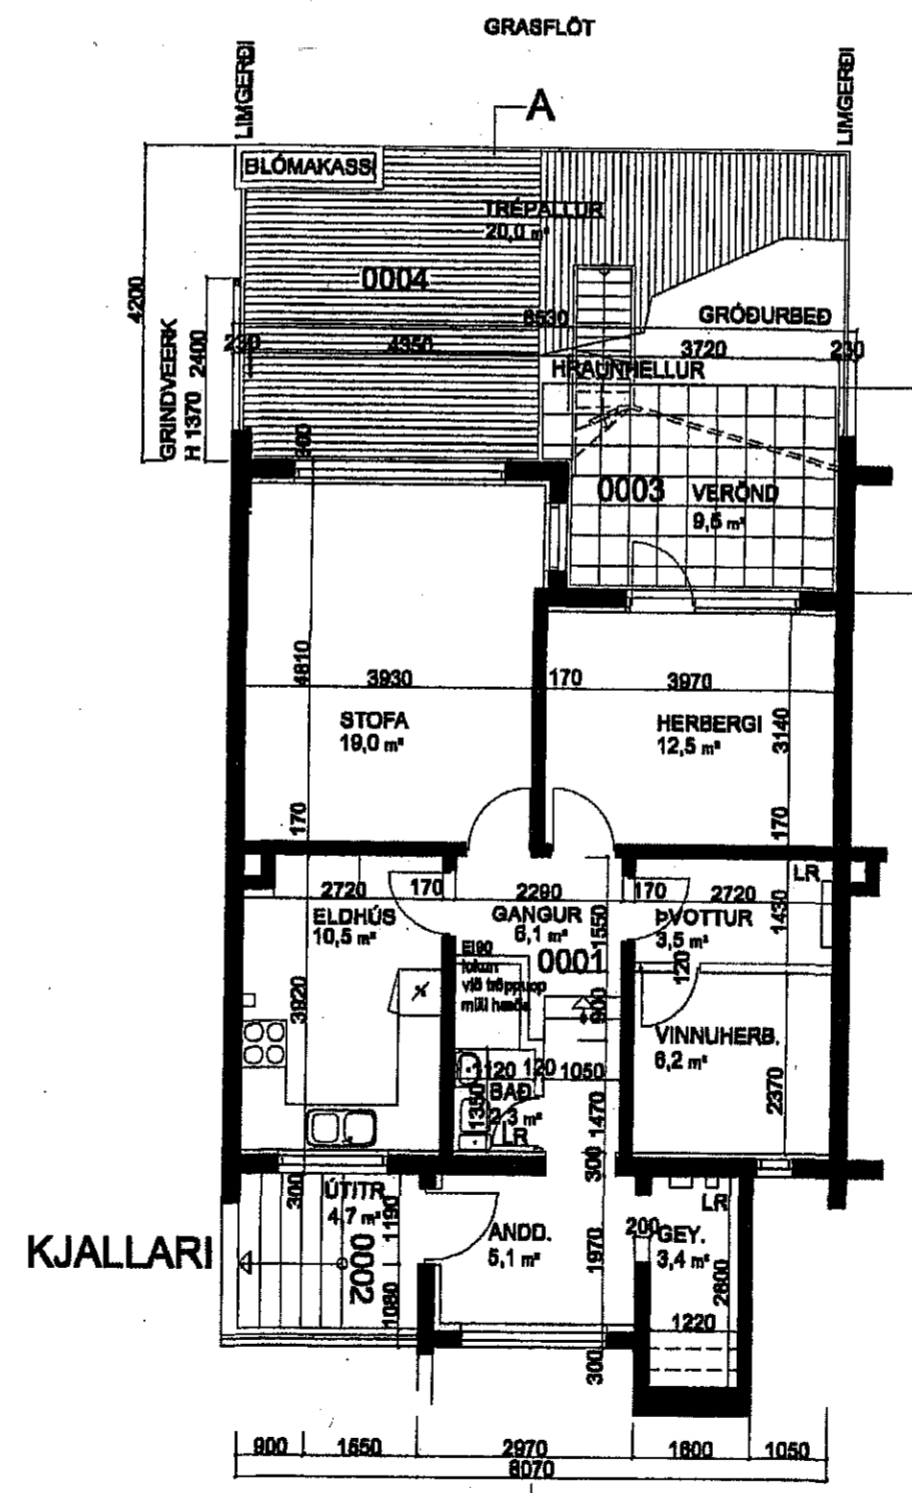

A

A

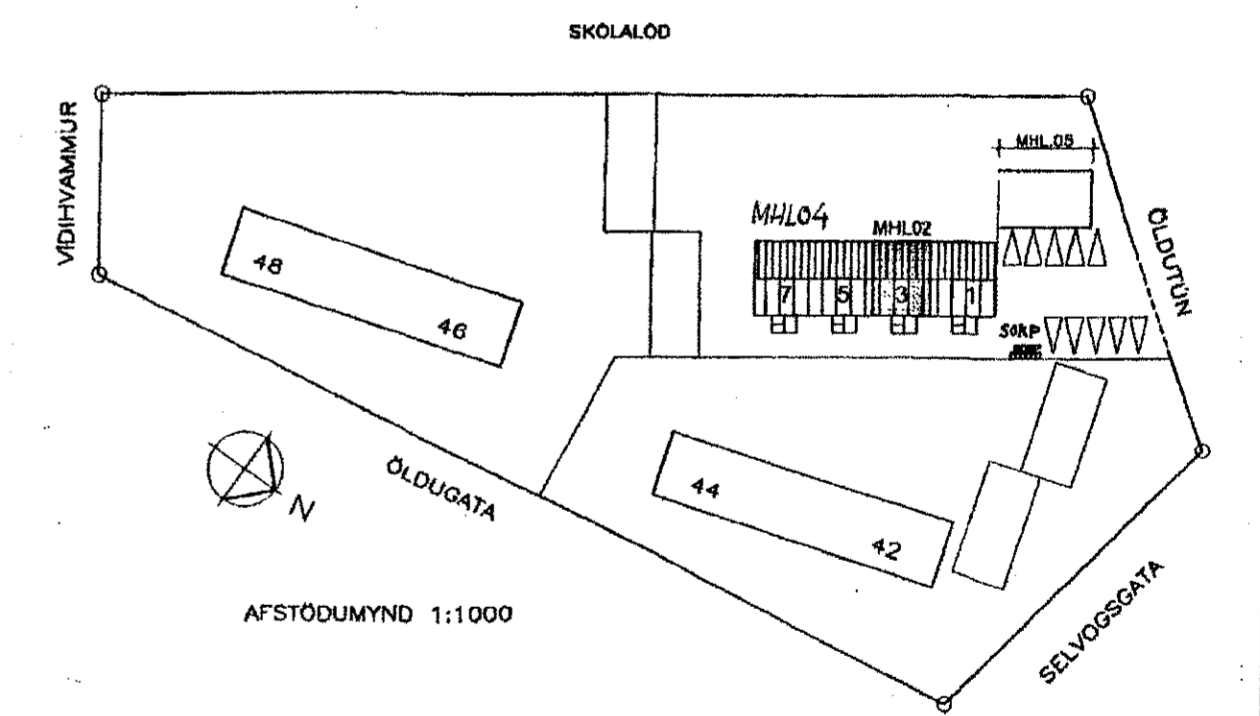

AFSTÖÐUMYND 1:1000

*Sigurþór Adalsteinsson*  
 BR.25.04.2015 SKRÁNINGRТАFLA

ÖLDUTÚN\_7\_HAFNARFIRÐI BL-01

Reyndarteikningu þessa vann Sigurþór Adalsteinsson á þann hátt að teikna nýjar grunnmyndir hæða og afstöðumynd húss skv. athugun á staðnum, en útlit og snið er ljósrif af teikningu nýju teiknistofunnar samþ. af byggingarfulltrúa 29.okt.2002.



ÞRÍÐJA HÆÐIN, ARKITEKTAR - SIGURÞÓR ADALSTEINSSON FAI  
 REYNDARTEIKNING  
 GRUNNM.-ÚTLIT-SNIÐ-AFSTÖÐUM.

HANNAÐ: TEIKNAR: SA DAGS: 24.4.2015 MKV: 1:100, 1:500 VERKNR:

LANGALNA 7 210 GARBABE  
 Sími: 598 40 11 GSM: 8944168  
 NETFANG: s@stania.is