



Grundmynd kjallari
1:100

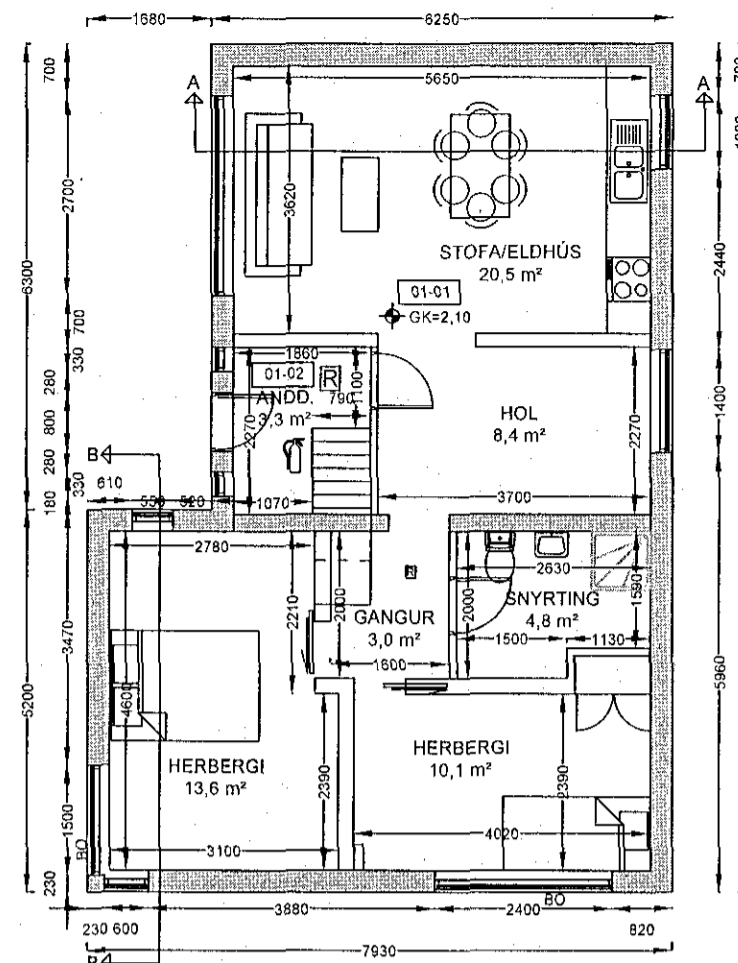

Grundmynd 1. hæð
1:100

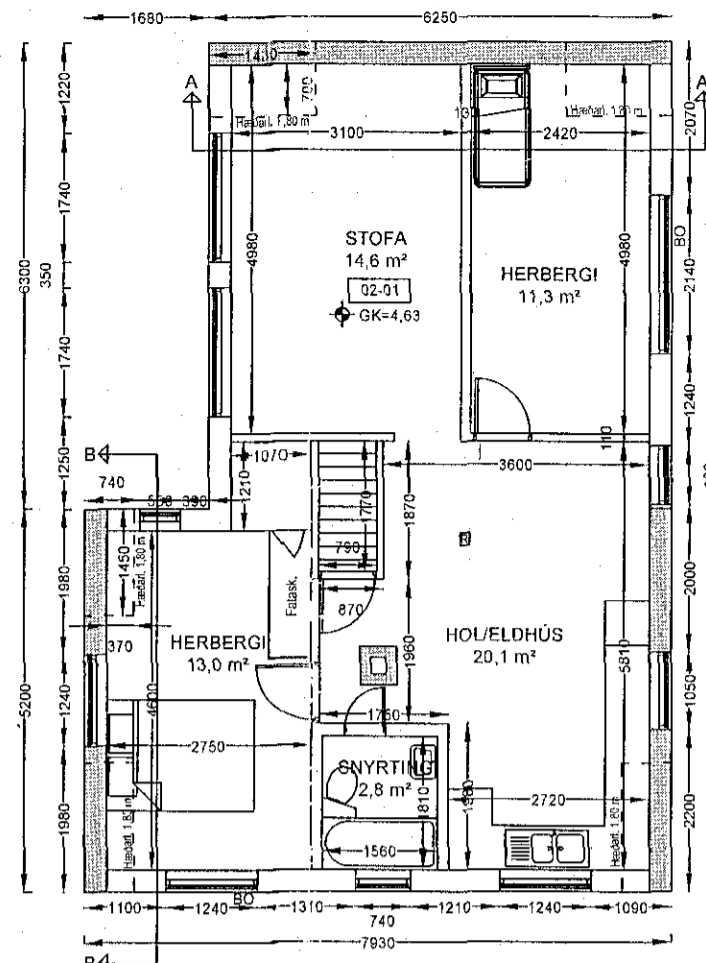

Grundmynd 2. hæð (Ósamþykkt íbúð)
1:100

BYGGINGARLÝSING:

REYKJAVÍKURVEGUR 5, HAFNARFIRÐI ER TVÍBÝLISHÚS. HÚSIÐ ER SKV. FASTEIGNASKRÁ ÞJÓÐSKRÁR BYGGT 1904. TEIKNINGAR AF HÚSI ERU SAMÞYKKTAR Á FUNDI BYGGINGARNEFNDAR HAFNARFJÖRÐAR 26. SEPTEMBER 1950 BREYTING Á KVISTI Á GÖTUHLÍÐ ER SAMÞYKKT Í BYGGINGARNEFND 11. JÚLÍ 1962 OG BREYTING Á KVISTI OG GLUGGA ER SAMÞYKKT Í BYGGINGARNEFND 8. APRÍL 1970. ALLT TEIKNAD AF SIGMARI GUÐMUNDSSYNI.

KJALLARI, SEM ER GEYMSLA OG ÞVOTTADSTADA, ER AÐ MESTU NIÐURGRAFINN. KJALLARI ER STEINSTEYPTUR, 1.HÆÐ ER LÍKLEGA AÐ HLUTA ÚR HOLSTEINI OG AÐ HLUTA STEYPT. RISHÆÐ ER MEÐ STEYPTUM GÖFLUM EN KVISTIR ERU BÄRUJÁRNS- KLÆDDIR AÐ UTAN, LÍKLEGA ÚR TIMBRI. ÞAK ER HEFÐBUNDIÐ TIMBURÞAK, KLÆTT MEÐ BÄRUJÁRNI. BOTNPLÖTUR ERU STEYPTAR EN ÖNNUR GÖLF LÍKLEGA TIMBURGÖLF.



HÚSIÐ ER NÚ TEIKNAD UPP SAMKVÆMT ELÐRI TEIKNINGUM OG MÆLINGUM Á STAÐNUM.

ÚRBÆTUR ENDURBÓTA BRUNAVARNA VINNIST SAMHLIDA EBLILEGU VIÐHALDI BYGGINGARINNAR T.D. BJÖRGUNAROP (BO) GLUGGA.


Á 2. HÆÐ ER ÓSAMÞYKKAJANLEG ÍBÚÐ.

LANDNR.: 122114
STAÐGR.: 1400-1-70100050
STÆRÐ LÓÐAR: 155,8 m² SKV. ÞJÓÐSKRÁ ER 160,0 m² SKV. LÓÐARBLAÐI 21,773,3 FRÁ 12.2.2002 SAMÞYKKT Í BÆJARRÁÐI 15.6.2005.


STÆRÐIR	GRUNNFLÖTUR (m²)	RÚMMÁL (m³)
KJALLARI	41,2	66,5
1. HÆÐ	80,6	203,9
2. HÆÐ	80,6	199,2

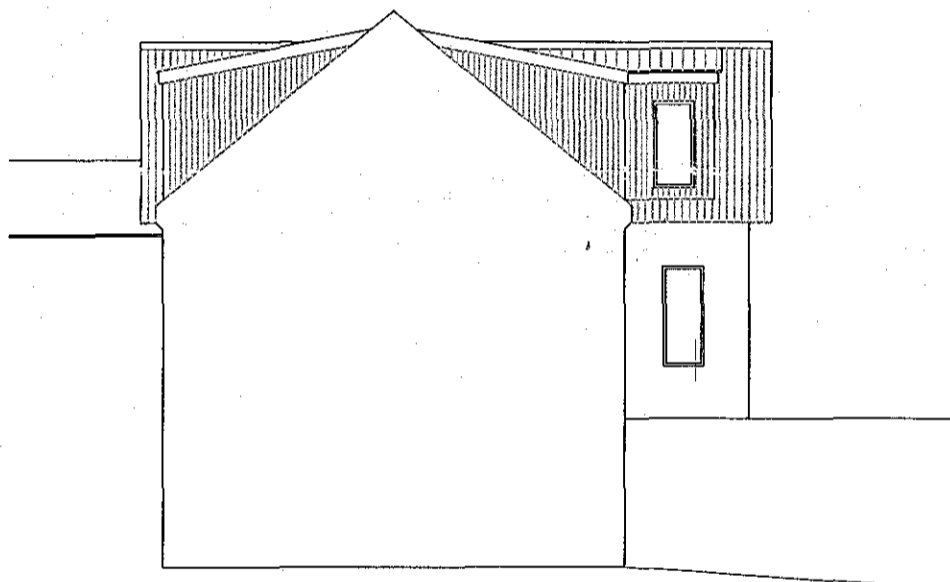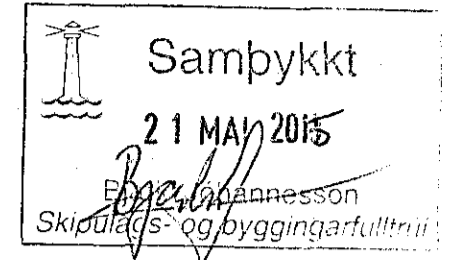


Austur
1:100

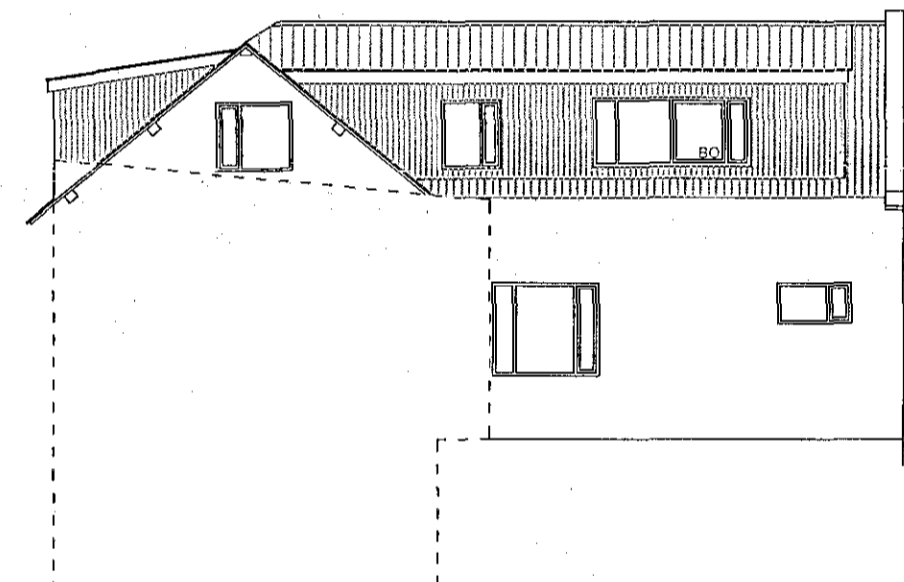


Suður
1:100

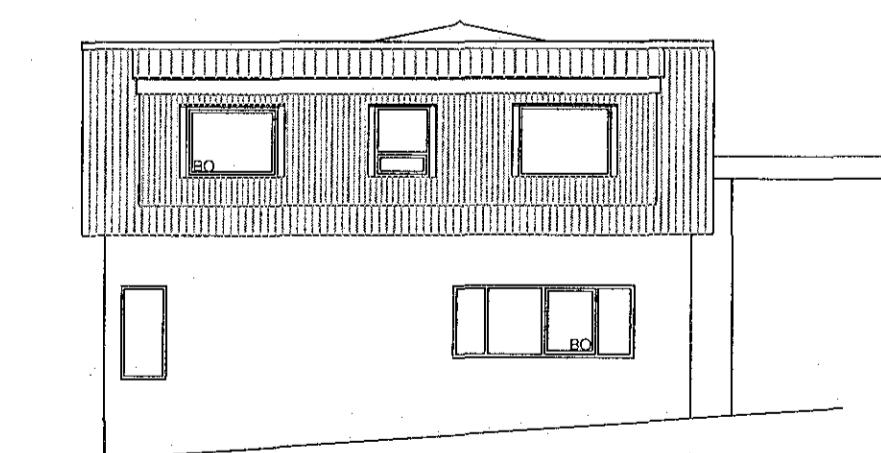


Vestur
1:100

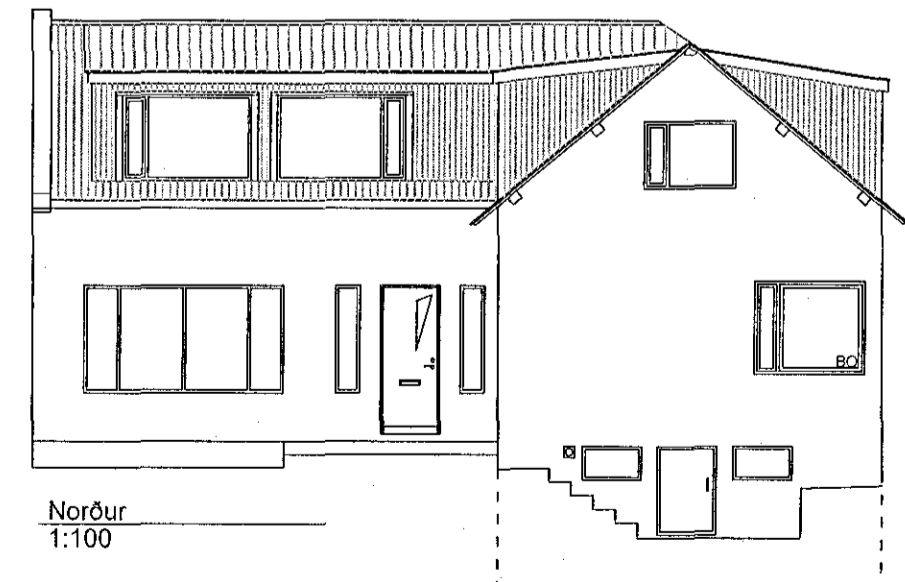

Norður
1:100

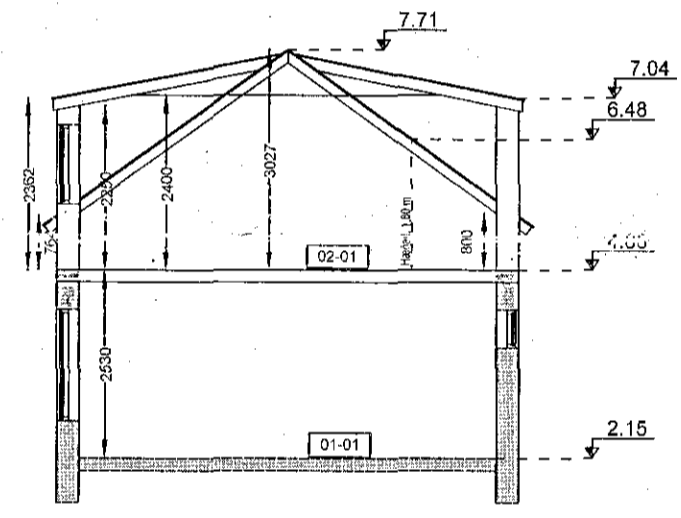

Snið A-A
1:100

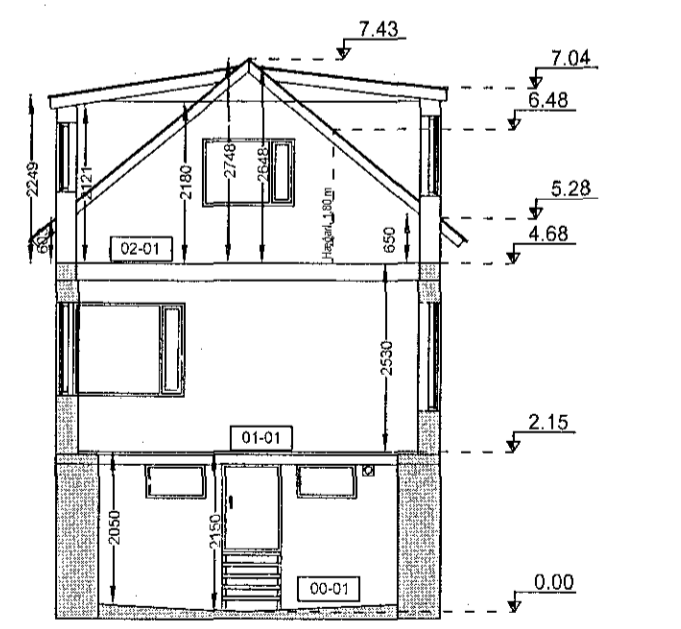


Snið B-B
1:100



1:100 (í A2) mm



1:500 (í A2) m

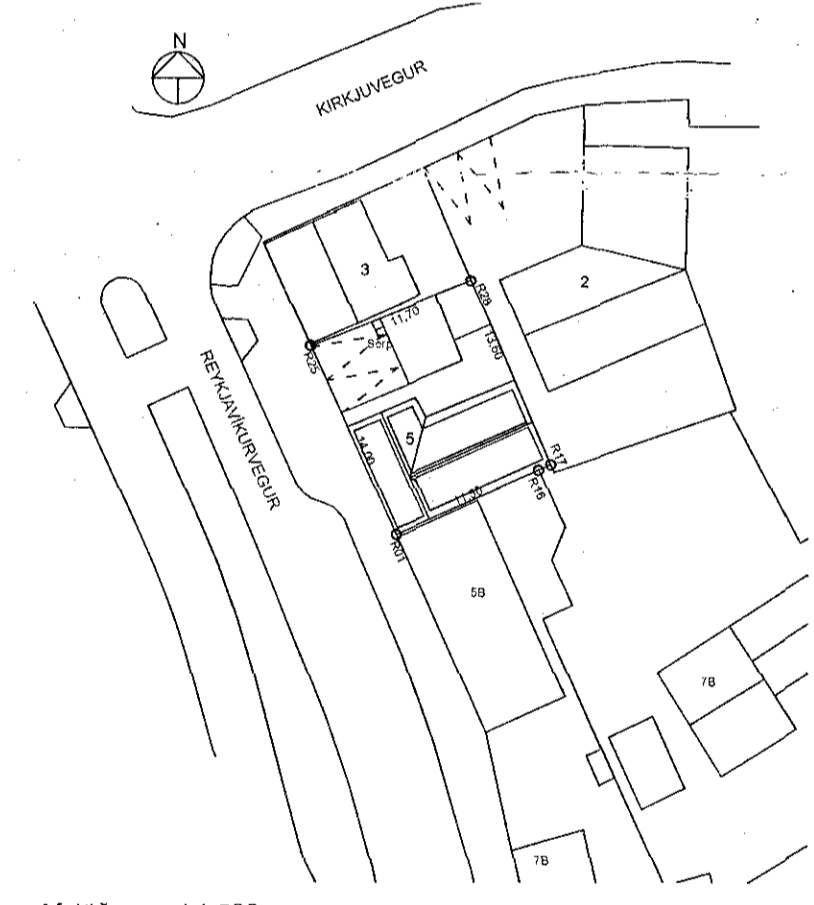

Afstöðumynd 1:500

HNITASKRÁ	NAFN	X-HNIT	Y-HNIT
R01	23427.787	9566.725	
R16	23437.365	9571.223	
R17	23433.190	9571.605	
R25	23433.707	9554.048	
R28	23444.125	9559.373	

Br. 01 Ýmsar breytingar vegna athugasemda byggingaryfirvalda.

REYKJAVÍKURVEGUR 5 HAFNARFJÖRÐUR UPPTEIKNUN - GRUNNMYND	Tölvunafn.			
	Mælikvæði	Hannað	SVa	mars 2015
	1:100	Teiknað	SVa	mars 2015
	1:500	Samp.	<i>S. Valdimarsson</i>	
	Plottað		30.3.2015	
	Teikningarnúmer			
	A101 15-05			
	Breyting:	01		
	Ath. 13.5.2015.			
Sveinn Valdimarsson Sudurgarði 1, 230 Kaflavík, hl. 271068-3879 sími 421 5678, sudurgardur1@simnet.is Sveinn Valdimarsson MVFÍ kt. 271068-3879				